



GRUNNMYND JARÐHÆÐAR 1:50


GRUNNMYND MILLILOFTS 1:50

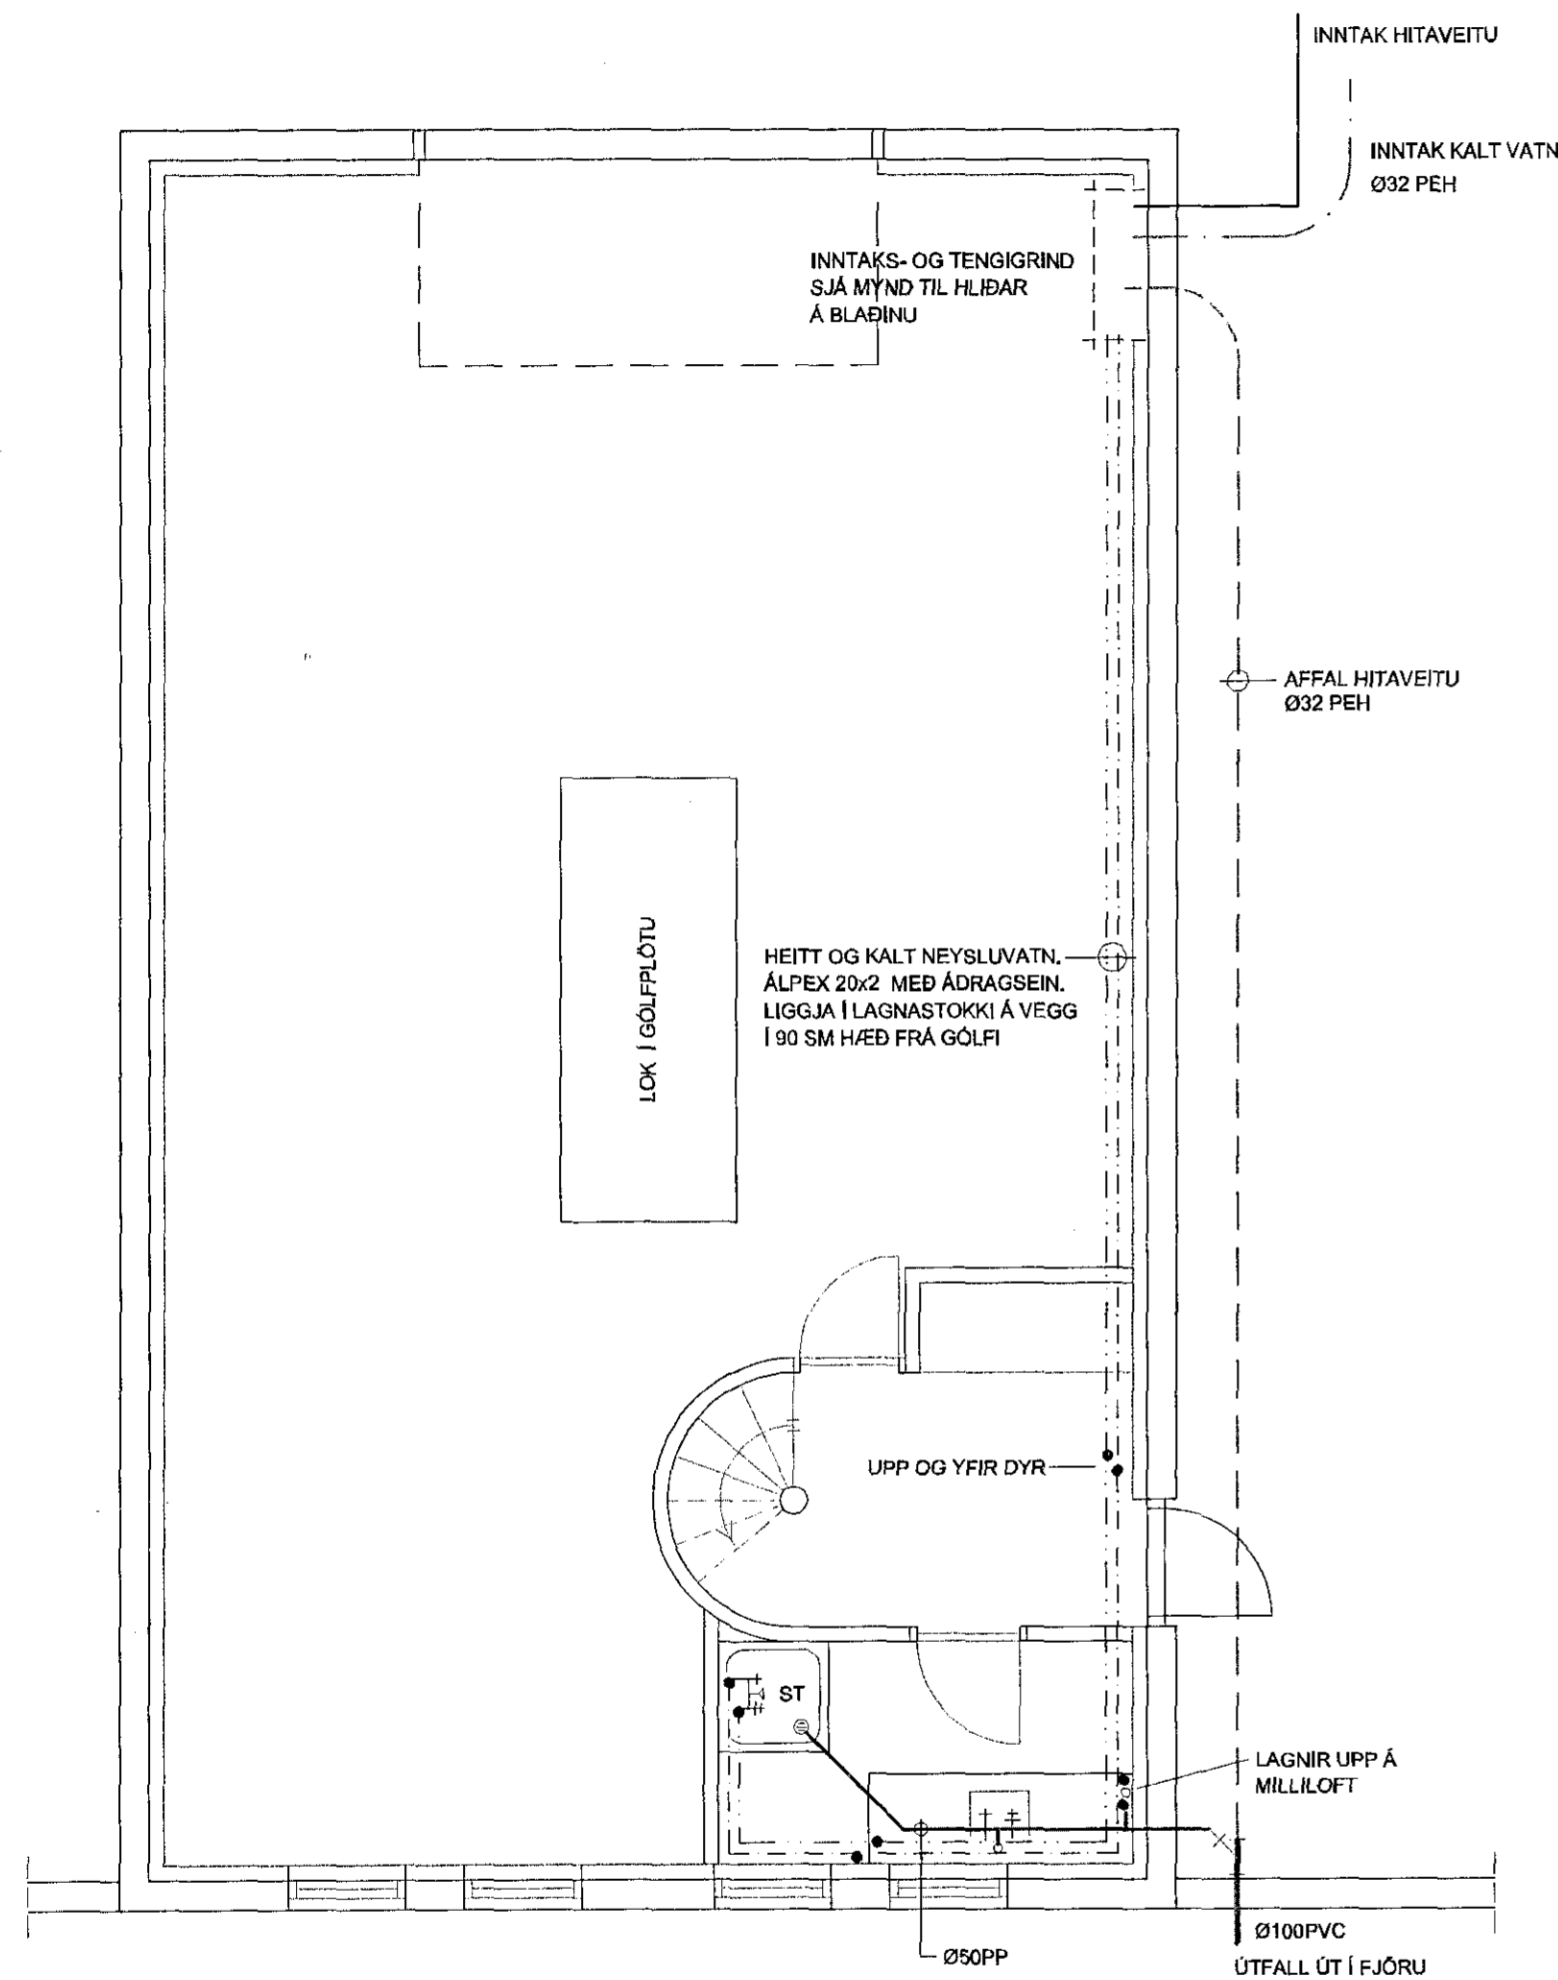

— FJARA —

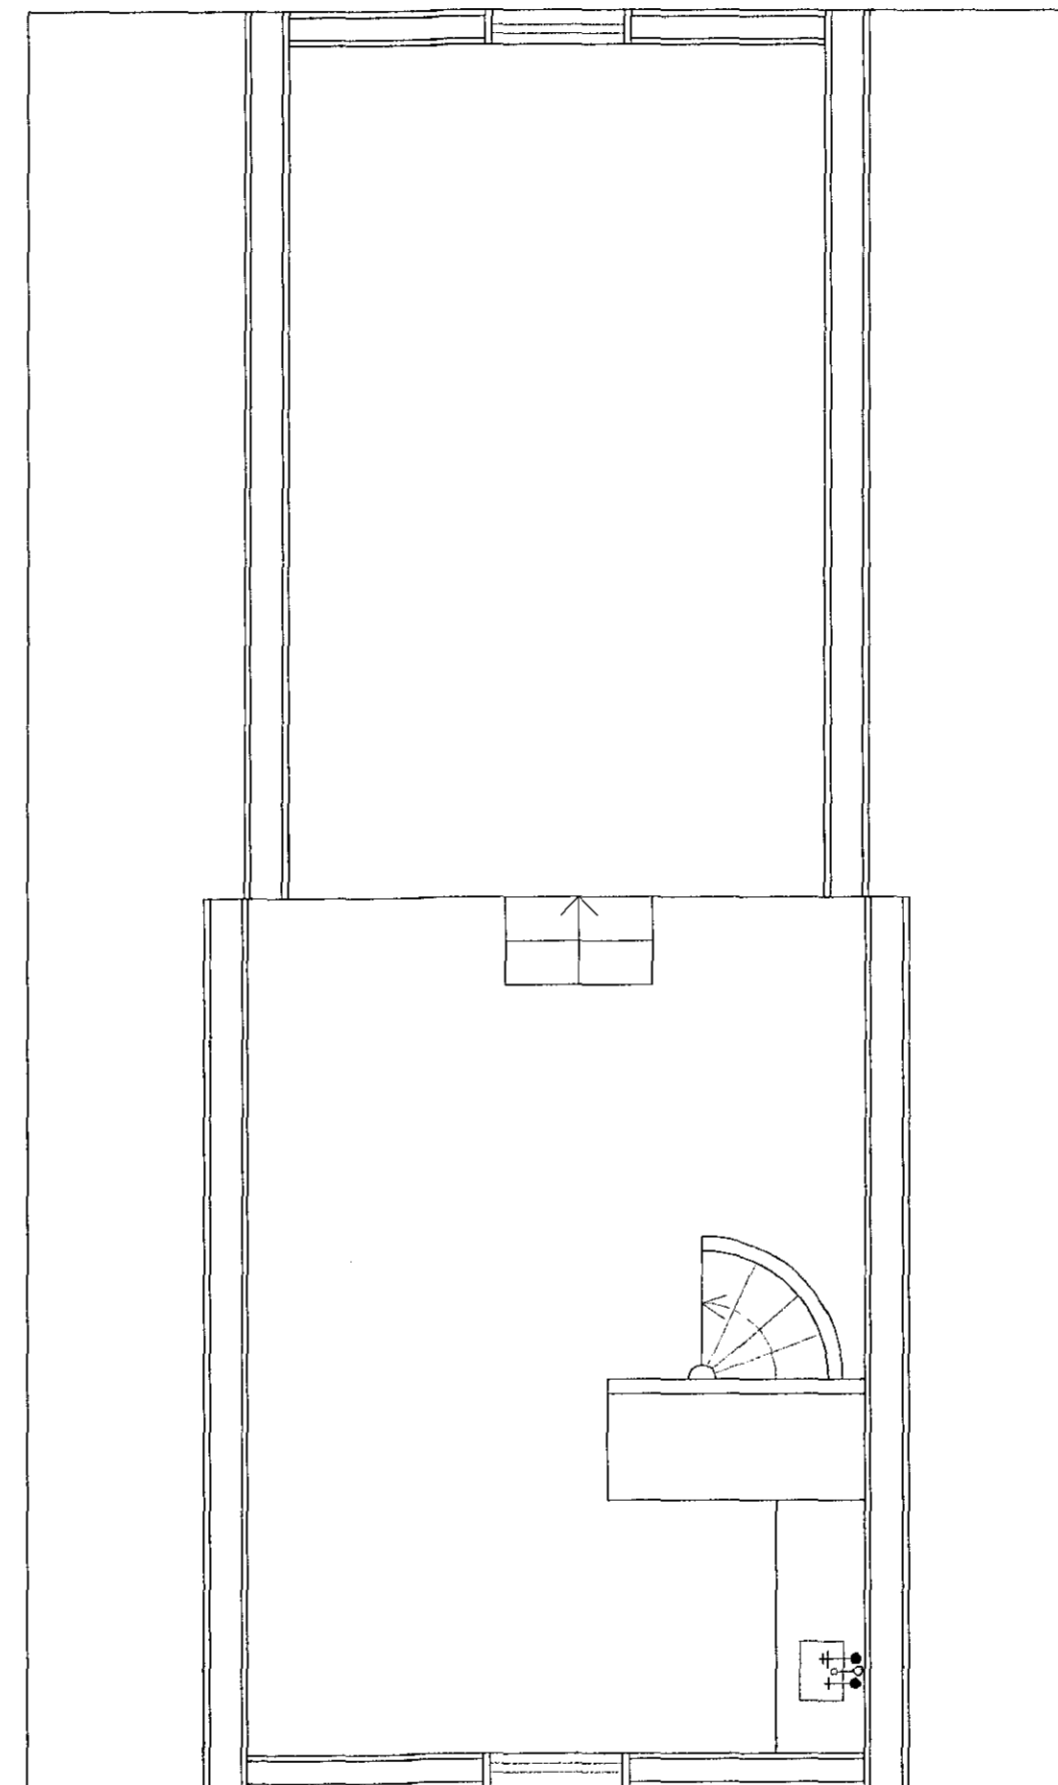

MYND AF INNTAKS- OG TENGIGRIND

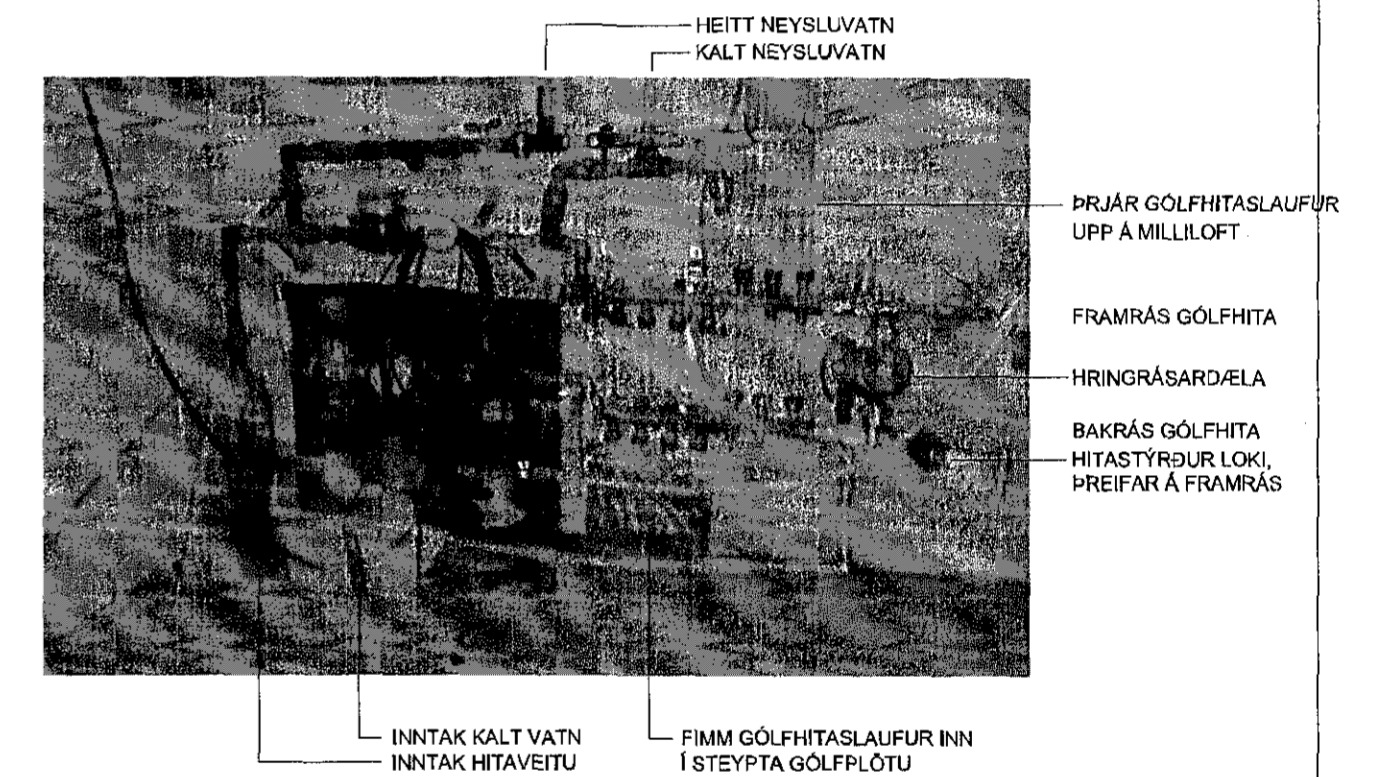

REYNDARTEIKNING  
LÓNSBRAUT 66  
HAFNARFJÖRÐUR

*Ólafur*  
171238 4639

REYNDARTEIKNING AF NEYSLUVATNS- OG FRÁRENNISLÖGNUM  
- GRUNNMYND JARÐHÆÐAR OG MILIGÓLFIS  
- INNTAKS- OG TENGIGRIND

DAGSETNING	UPPTEIKNAD	MKV	TEIKNING
09.10.2015	PG	1:50	301

PÉTUR I GUDMUNDSSON Byggingartæknifræðingur 200248 4088  
VINNUSTOFA ALFAHEIDI 22, 200 KÓPAVOGI  
SÍMI 863-5680 peturfg@silmet.is

*Haukur Margeirsson*  
HAUKUR MARGEIRSSON Verkfræðingur KÍ 070249-3919