




Byggingafultrúi Hafnarfjarðar  
Móttekið þann  
18 DEC 2015  
*m*

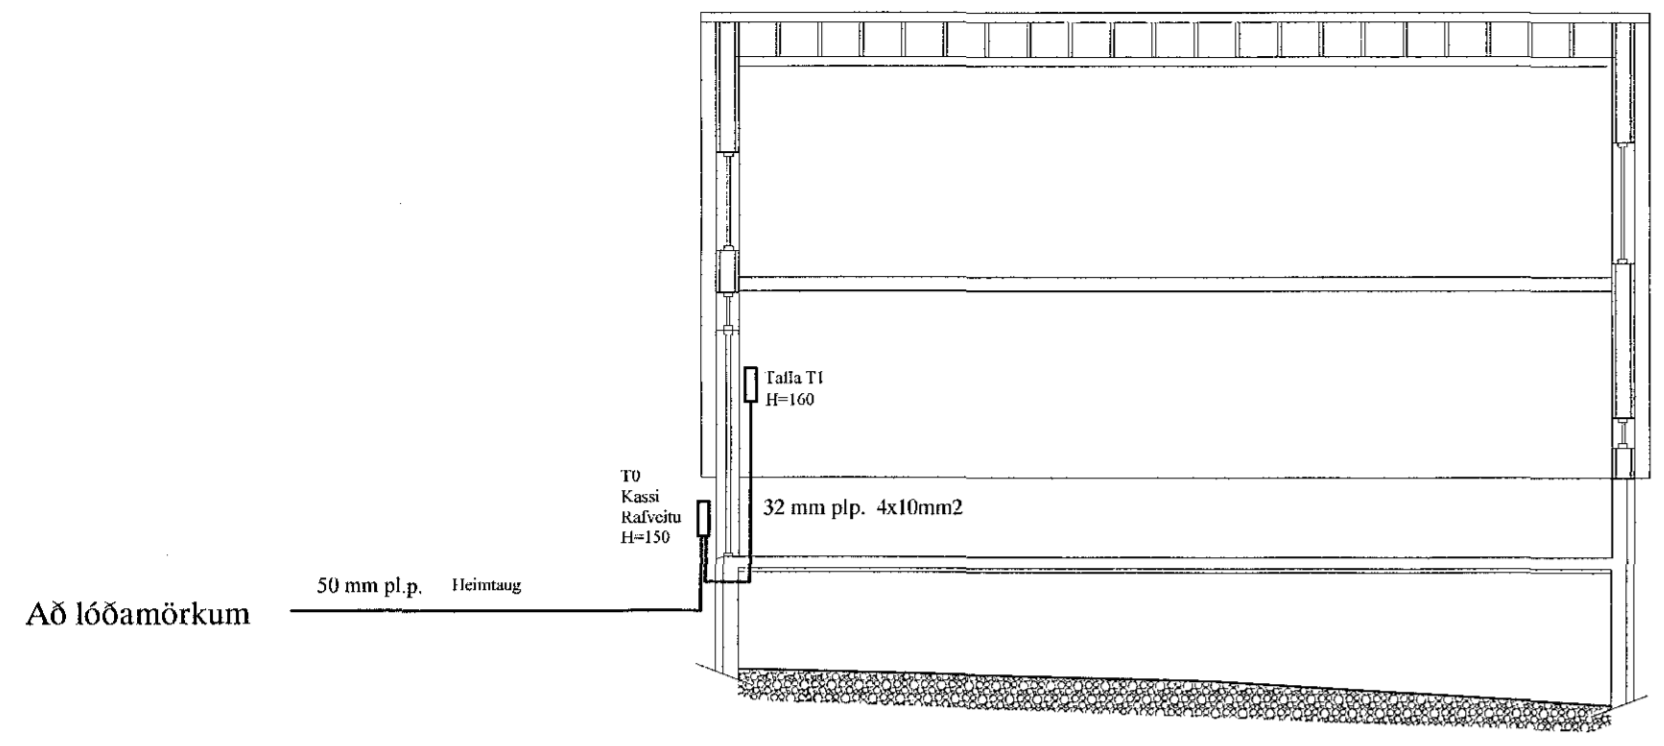

SNID Í INNTAK M. 1:100

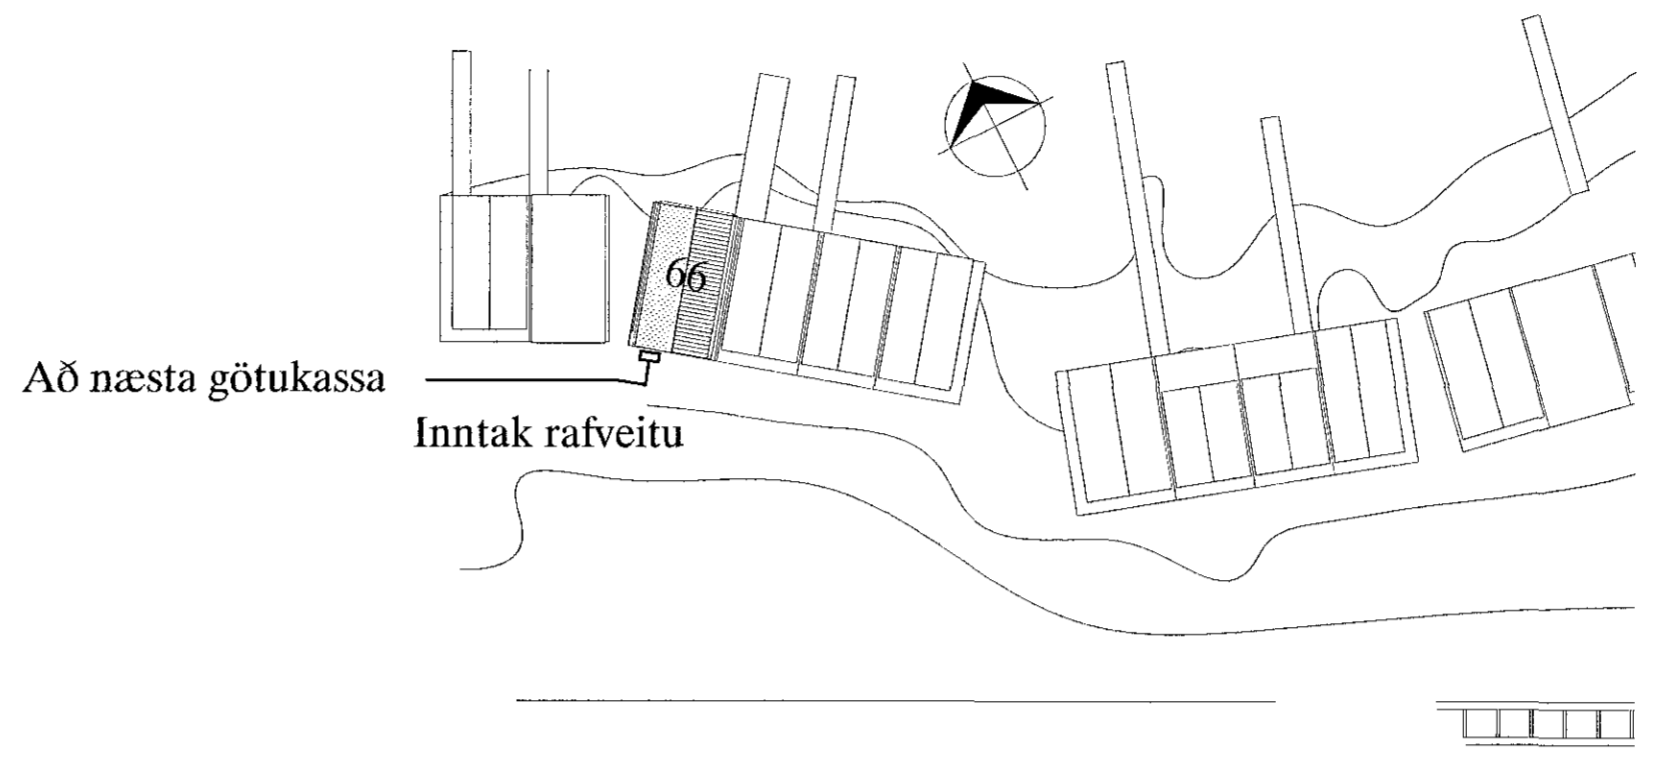

AFSTÖÐUMYND M. 1:500

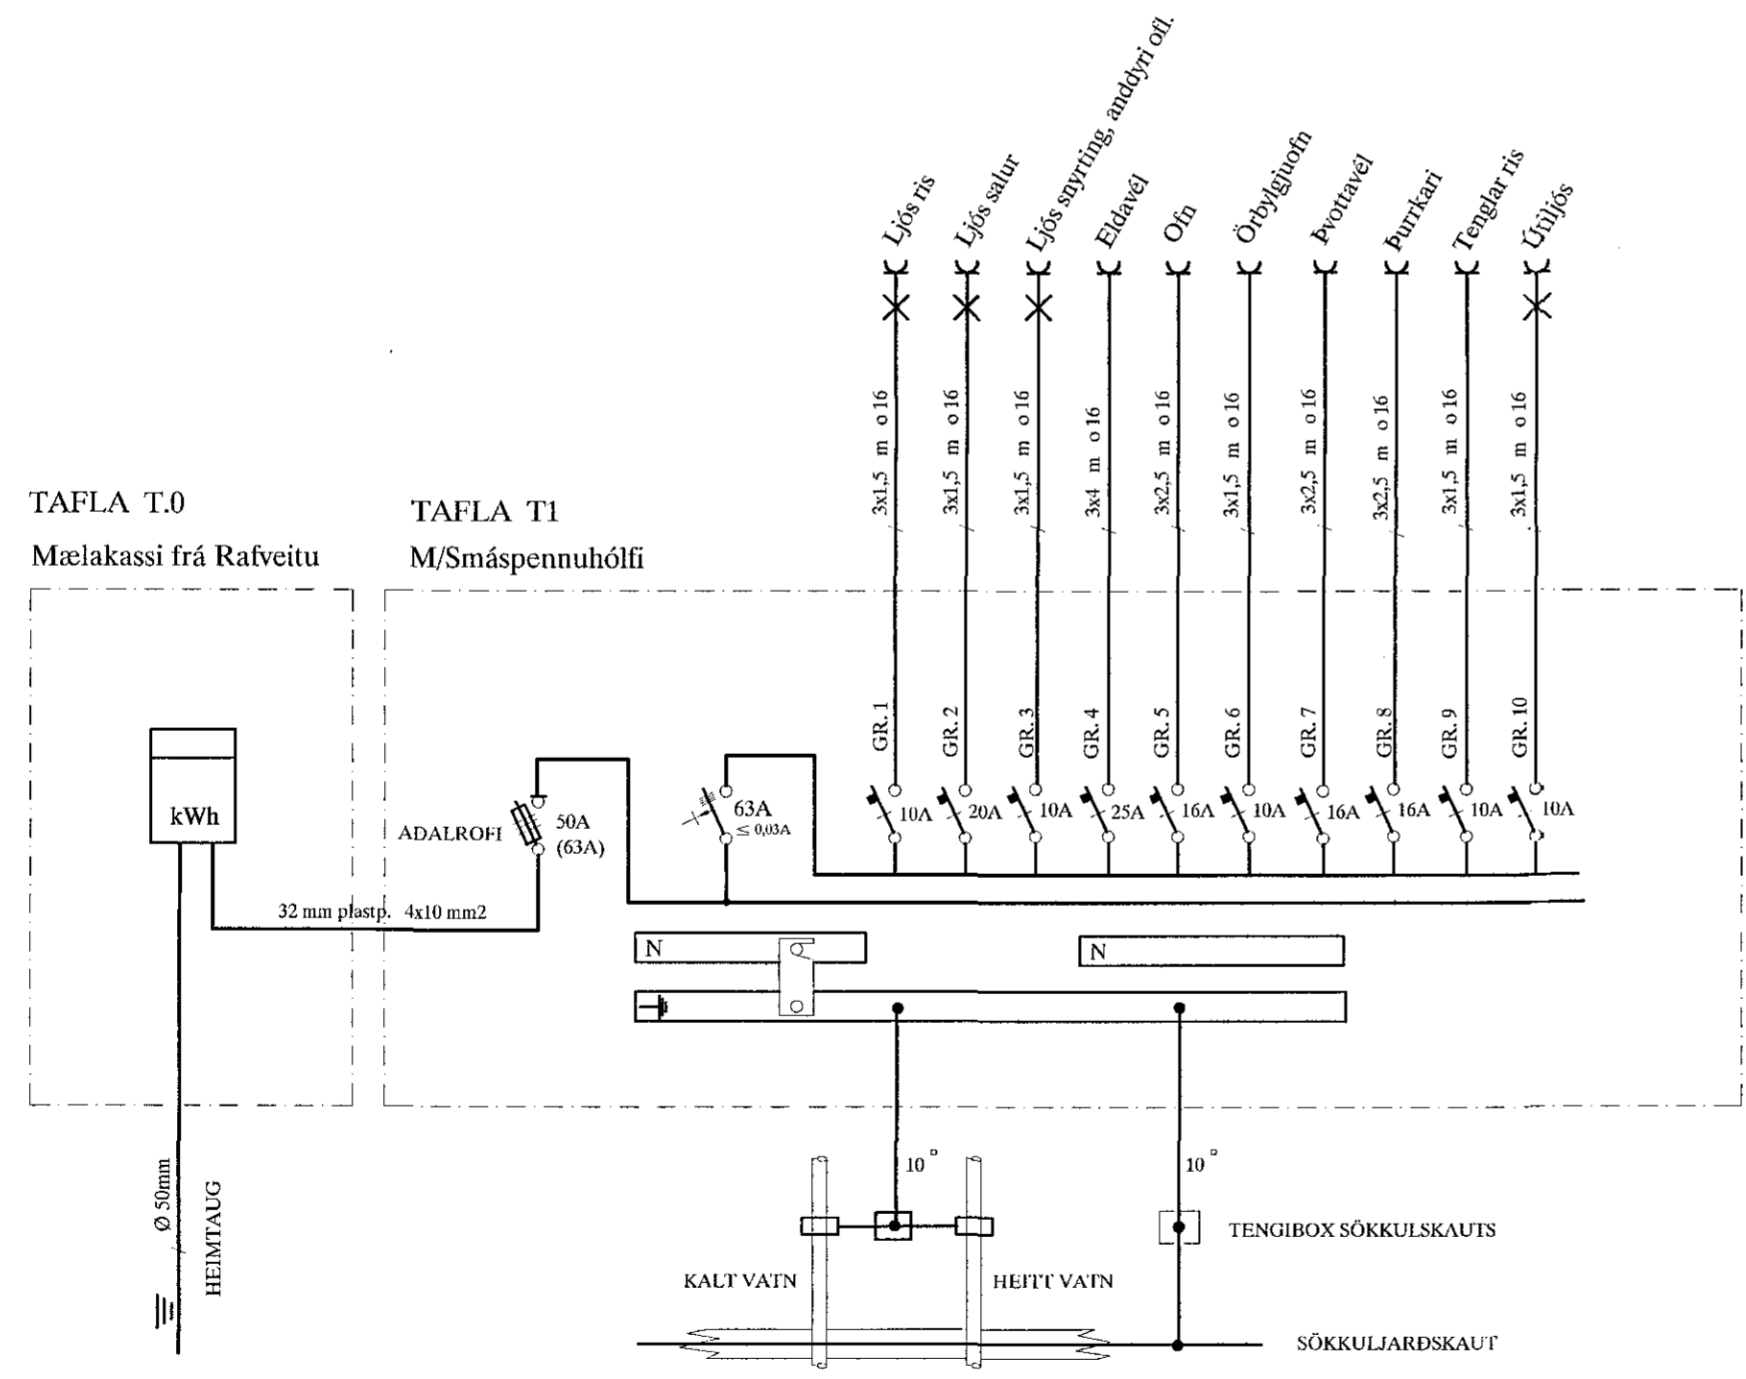

SKÝRINGAR

LAGNIR ERU HULDAR 16mm PLASTPÍPUR OG TAUGAR 3x1,5.  
HÆÐ Á ROFUM SÉ 110 sm.  
TENGLAR VIÐ ROFA SÉU Í SÖMU HÆÐ OG ROFAR.  
HÆÐ Á TENGLUM SÉ 20sm.  
HÆÐ Á VEGGLÍÓSUM YFIR VÓSKUM SÉ 200sm.  
MÁLSTRAUMUR ROFA SÉ 10A, EN TENGLA 16A. } NEMA ANNARS SÉ GETIÐ

L = SJÓNVARP, F = BÆJARSÍMI  
H = HÁTALARADÓSIR H=20sm, DS = DYRASÍMI H=130sm

- [R] REYKSKYNJARI jóniskur
- [R] REYKSKYNJARI optiskur
- HREYFISKYNJARI ÞJÓFAVARNARKERFIS H=V/LOFT

*[Signature]*  
Aritun aðalhönnuðar

					LÓNSBRAUT 66 HAFNARFIRÐI			MEV. 1:100, 1:500
					AFSTAÐA, SNID, SKÝRINGAR OG EINLÍNUMYND			LEIÐN. 1
					TERA S/F RAFMAGNSVERKFRÆÐISTOFA			SÍÐASTA TÍÐ 1
A	15.11.04	REYNDARTEIKNING	B.P.T.	T.S.	220146-2439	EDMUND BELLERSEN	RAFMAGNSLÆKNIR	TÍÐL. 1
ÚTG.	DAGS.		TEIKN.	HANNAD	KENSITALA	TRAUÐI VEIÐIBORNSSON	RAFMAGNSLUNFR.	AF 2
					SAMPYKKT			ÚTL. A
					KENSITALA			VERKNL. TS-034