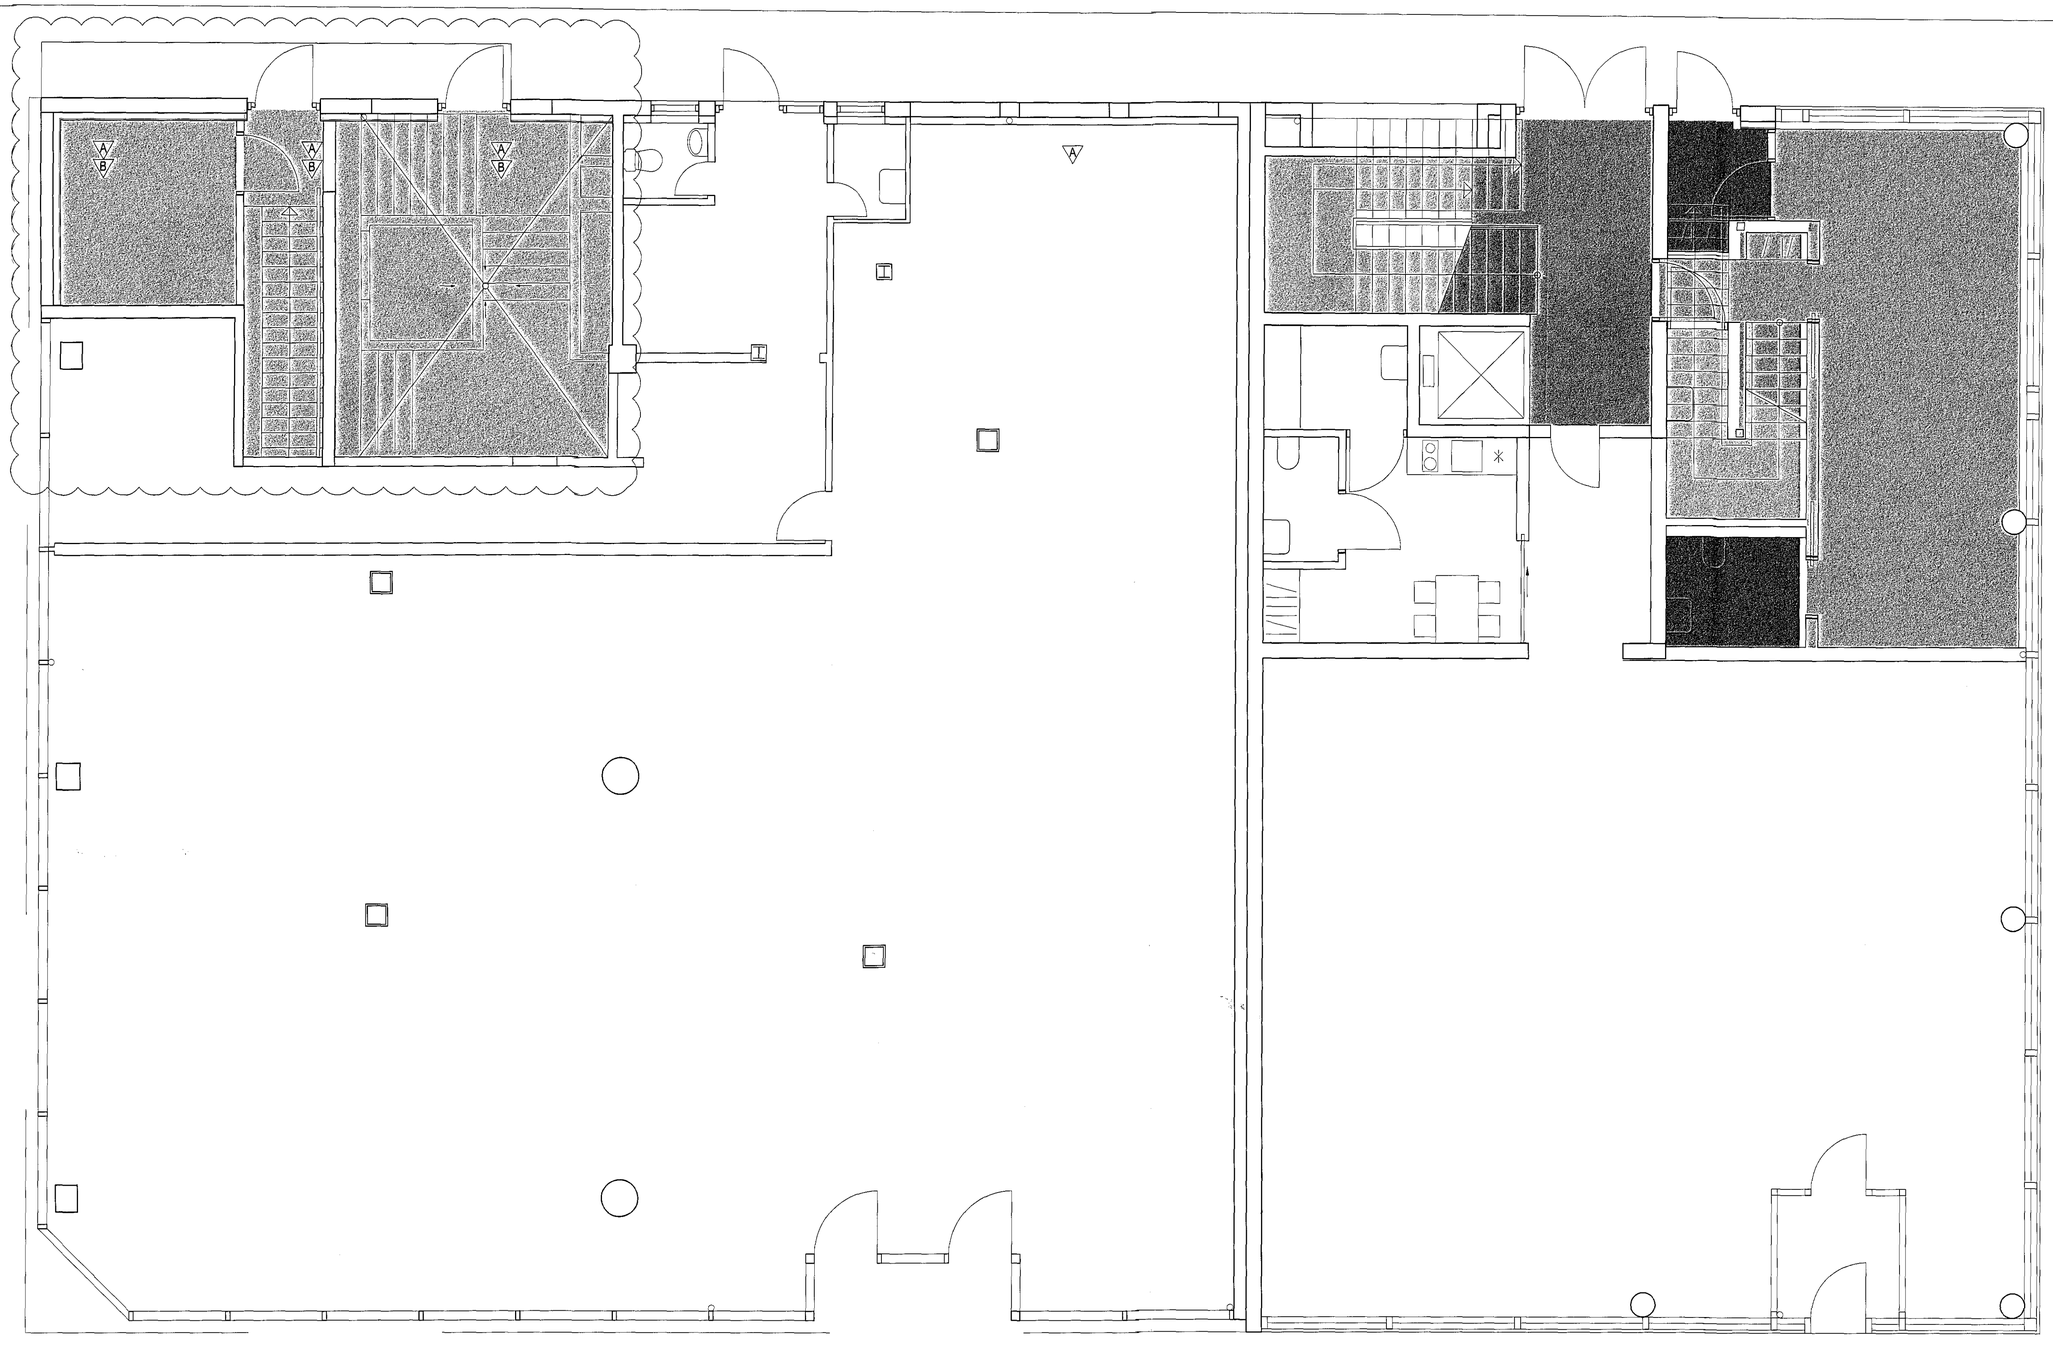

Gólf máluð

Parket

Teppi/sameign

Teppi/íbúð

Flísar/sameign

Flísar/íbúð

Flísar/íbúð/blautrými

Pallaefni

Munstursteypa

Sprautulakkaðir MDF-panelar:

Litur 1: RAL ...

Litur 2: RAL ...

Litur 3: RAL ...

Litur 4: RAL ...

Gólflistar:

RAL 8019

Samþykkt þann

18 DEC 2015

Byggingarfulltrúinn í Hafnarfirði
F.h. Sigurður Steinar Jónsson

		ÚTGÁFUFERILL		
NR.	DAGS.	SKÝRINGAR	TEIKNAÐ AF	ÚTGEFIÐ AF
A	22.10.15	STIGAHÚS, HJÓLA- OG SORP-	SK	SK/SB
		GEYMSLUR Í NR. 31.		
B	24.11.15	STIGAHÚS, HJÓLA- OG SORP-	SK	SK/SB
		GEYMSLUR Í NR. 31.		

Öll mál í millimetrum, staðfærist áður en framkvæmdir hefjast. Mælilð ekki af teikningum.
Misræmi í teikningum og önnur vafaatriði tilkynnist samræmingarhönnuðum strax.
Lesa skal teikningar með viðeigandi verklýsingum.

LYKILMYND

YRKI ARKITEKTAR ehf.
Hverfisgötu 76, 101 Reykjavík Sími: +354 552 6629
Fax: +354 552 6649 Netfang: yrki@yrki.is
Kt. 560997-3109

Ásdís H. Ágústsdóttir Arkitekt FAÍ

Sólveig Berg Arkitekt FAÍ

UNDIRRITUN HÖNNUNARSTJÓRA

VERKKAUPI

LL 18 EHF.

VERK

STRANDGATA 31-33
VERKTEIKNING

TILVÍSUN Í GILDANDI AÐALUPPDRÁTT
B10A

TEIKNING

GÓLFEFNAPLAN 1.HÆÐ

DAGSETN.	MKV.	TEIKNAÐ AF	ÚTGEFIÐ AF
30.4.15	1:50	YKS	SK/YKS

VERK NR.	TEIKNING NR.	ÚTGÁFA
V221	A210	B