

NR.	DAGS.	SKÝRINGAR	HEIÐNAÐ	ÚTGEFID
A	22.10.15	NR. 31: STIGAHÚS, TÆKNIRYMI GEYMSLUR OG GANGUR.	SK	SK/SB
B	24.11.15	NR. 33: LOFTAPLAN UPPFÆRT. NR. 31: STIGAHÚS, TÆKNIRYMI GEYMSLUR OG GANGUR UPPFÆRD.	SK	SK/SB

Öll mál í millimetrum, staðfærst áður en framkvæmdir hefjast. Málbók ekki af teikningum.
Mismæli í teikningum og ómum vafaatriði tilkynnist samræmingarhúsnúðum strax.
Lesi skal teikningar með viðeigandi verkýsingum.

LYKILMYND

YRKI ARKITEKTAR ehf.
Hverfisgata 76, 101 Reykjavík, Sími: +354 562 8629
Fax: +354 562 8648 Netfang: yrki@yrki.is
Kt: 590997-3109

Asdis H. Agústsóttir Arkitekt FAI
Sólveig Berg Arkitekt FAI


UNDIRRITUN HÖNNUNARSTJÓRA

VERKKAUPI
LL 18 EHF.

VERK
**STRANDGATA 31-33
VERKTEIKNING**

TILVÍSUN Í GILDANDI AÐALUPPDRATT
B10A

LOFTAPLAN KJALLARI			
DAGSETN.	MKV.	TEIKNAD AF	ÚTGEFID AF
30.4.15	1:50	YKS	SK/YKS
VERK NR.	TEIKNING NR.	ÚTGÁFA	
V221	A300	B	

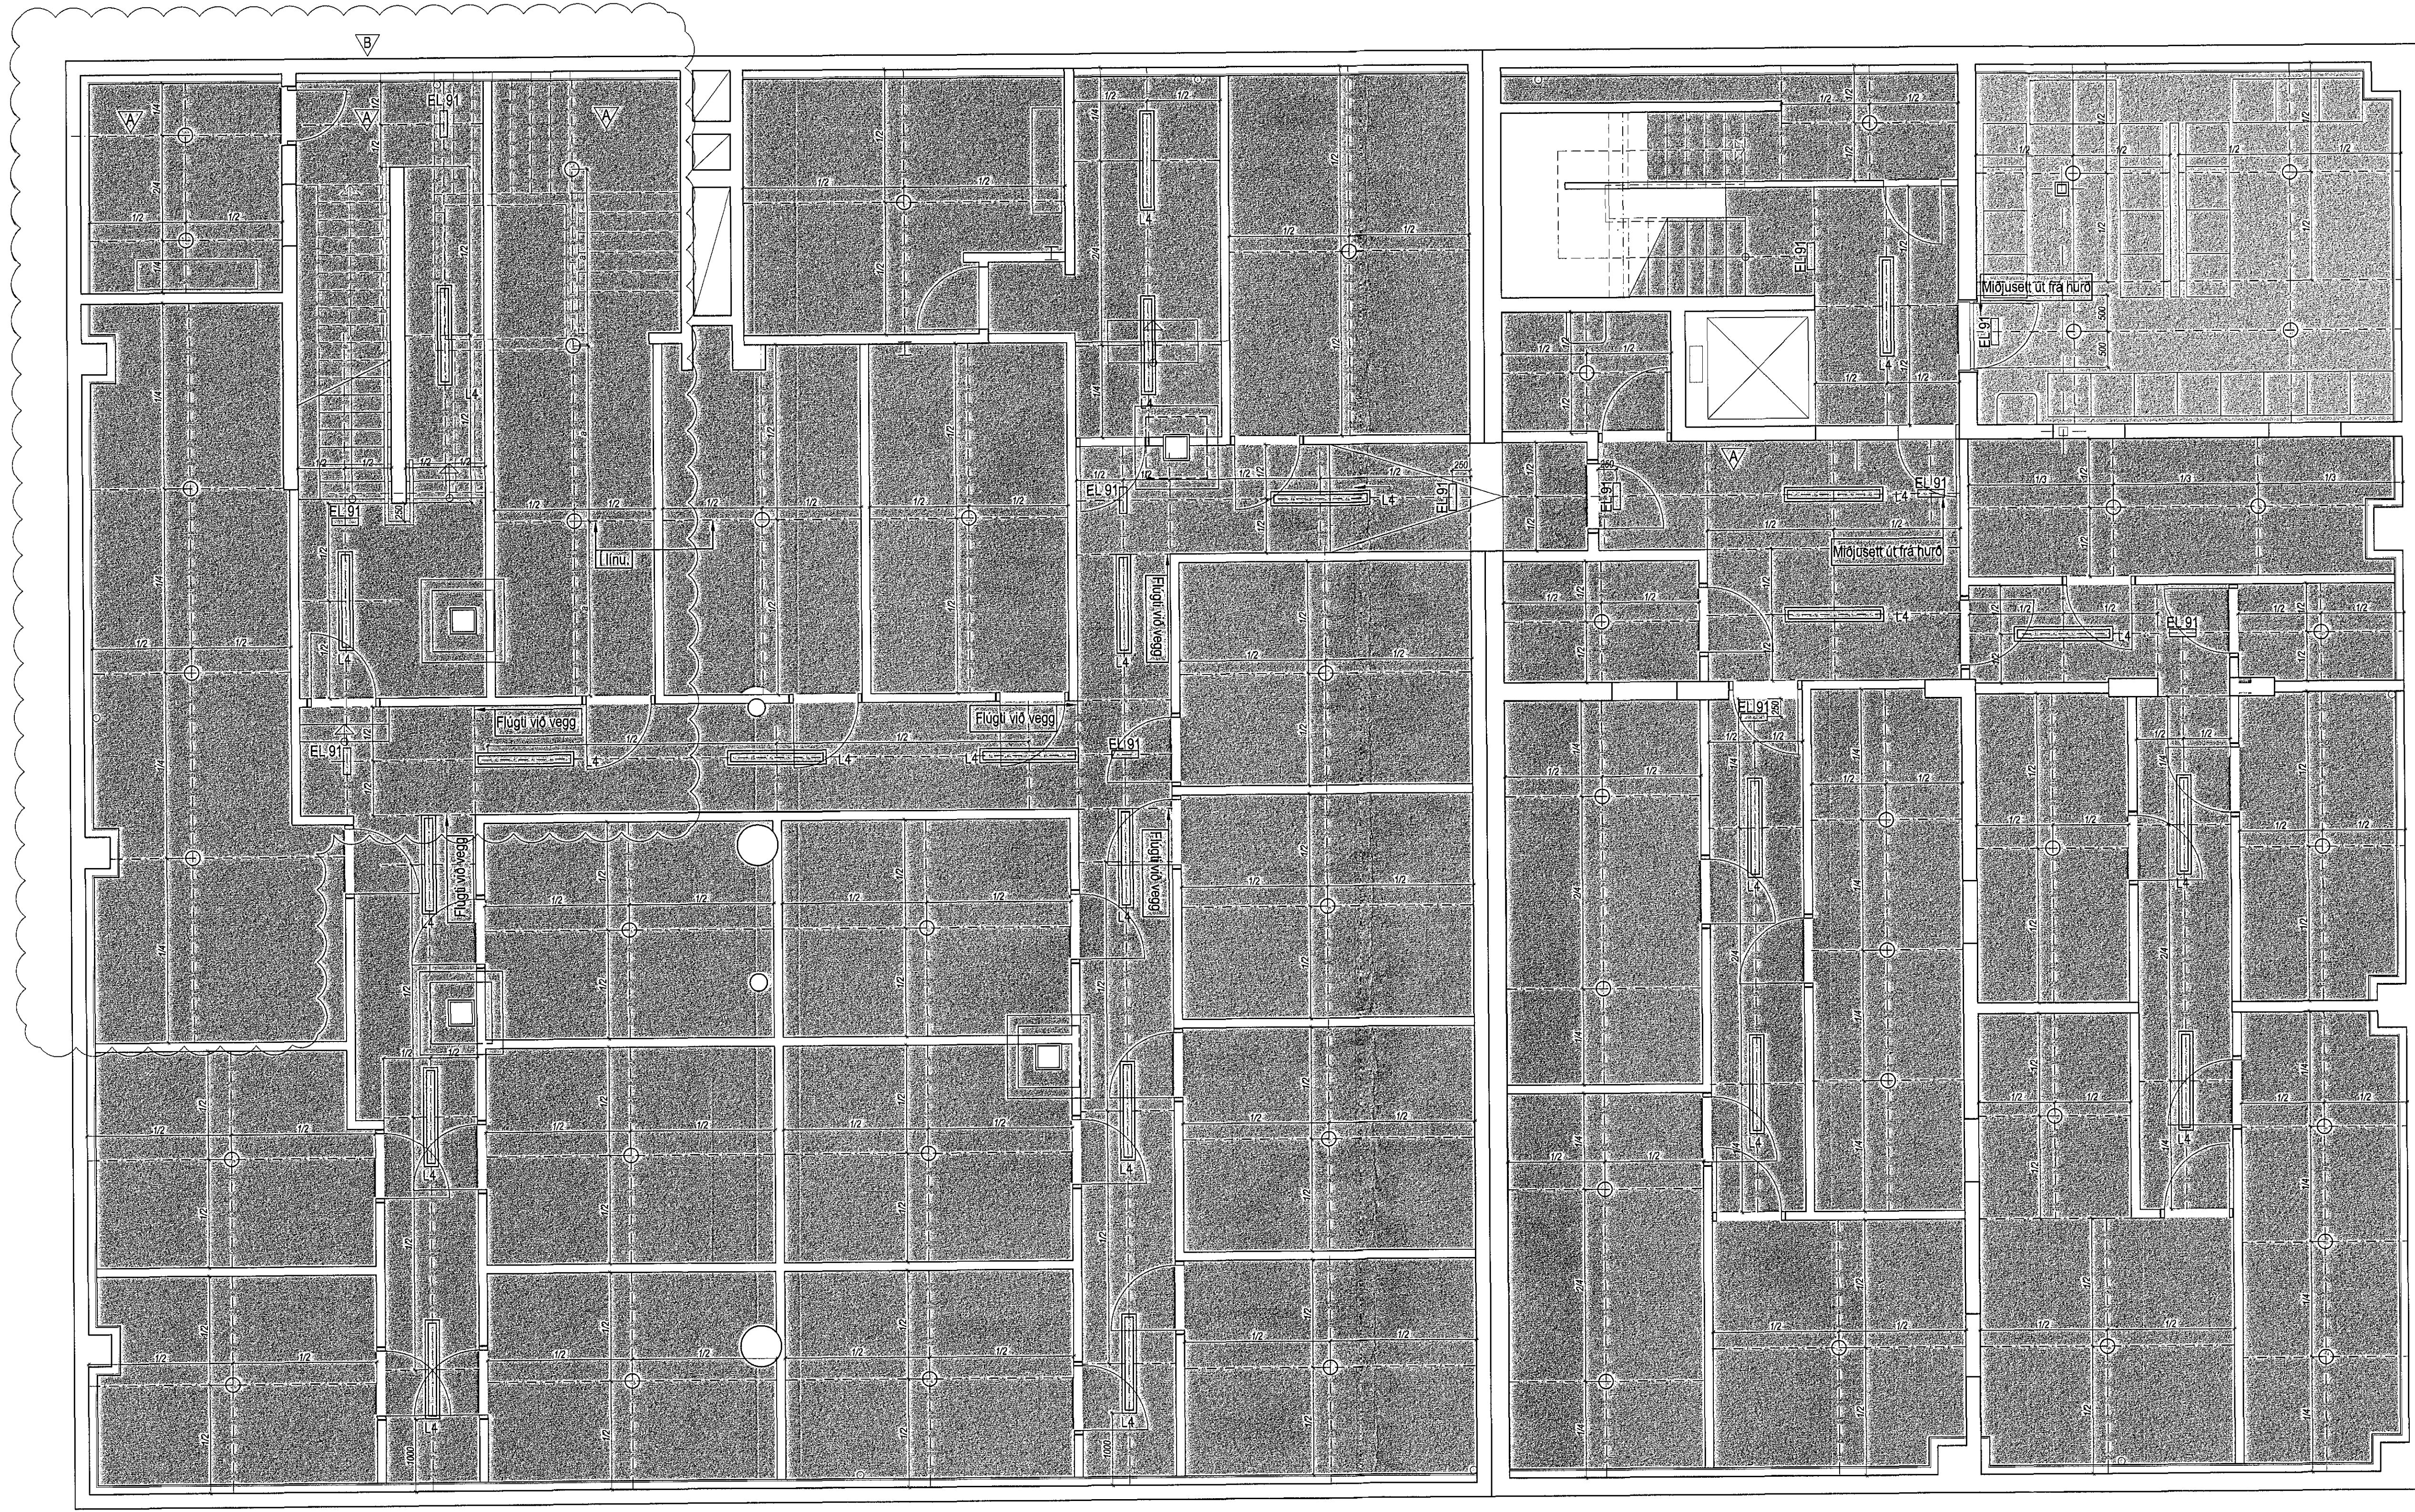

Slétt gipsloft á grind. Málað hvítt RAL 9010	Slétt gipsloft á grind. Málað hvítt RAL 9010 Ljós mál fyrir ofan loft 200mm.	Niðurfellt hærra loft á gangi, sprautulakkað MDF RAL 9010.	REYKSKYNJARI	VEGGHEND LJÓS	FLÚRLJÓS HANGANDI, STAÐ OG HÆÐARSETT Í SAMRÁÐI VÍÐ ARKITEKT
Rakapólið, slétt gipsplötur á grind. Málað hvítt RAL 9010	Loft í stíga húsi: Rockfon Mono á grind málað hvítt RAL 9010.	Steypt loft máluð hvít RAL 9010.	INNFELLD LÝSING	INNFELLD LÝSING Á GANGI Í NIÐURTEKNU LOFTI	FLÚRLAMPI UTANÁLIGGJANDI
Niðurtekið loft á svölum: Koparklæðning.	Niðurfellt lægra loft á grind á gangi, Rockfon Mono málað hvítt RAL 9010.		INNFELLD LÝSING Í STIGAHÚSI	ÚTLJÓS Í LOFTI	HREYFISKYNJARAR OG NEYÐARLÝSING: SJA TEIKNINGAR RAFKERFAHÖNNUNAR
			RAFMAGNSDÓSIR FYRIR LÝSINGU	ÚTLJÓS INNF. Í GÓLF	