

NR.	DAGS.	SKYRINGAR	TEIKNAD AF	ÚTGEFID AF
A	29.7.15	VEGGLJÓŠ FÆRÐ.	SK	SK/SB
B	22.10.15	STIGAHÚŠ, HJÓLA- OG SORP-GEYMSLUR Í NR. 31. ÚTLJÓŠ YFIR SORPGEYMSLU FELLT NIÐUR. NR. 33: LOFT Í VINNUSTOFU.	SK	SK/SB
C	24.11.15	STIGAHÚŠ, HJÓLA- OG SORP-GEYMSLUR Í NR. 31 UPPFÆRÐ.		SK/SB

Öll mál í millimetrum, staðfærst áður en framkvæmdir hefjast. Málóð ekki af teikningum.
Misræmi í teikningum og önnur vafaþrói líklymist samræmingarönnuðum síðar.
Lesa skal teikningar með viðgængi verkýsingum.

LYKILMYND

YRKI ARKITEKTAR ehf.
Hverfisgötu 76, 101 Reykjavík Sími: +354 552 8629
Fax: +354 552 8619 Netfang: yrki@yrki.is
IC: 669997-3108

Asdottir
Ásdís H. Ágústsdóttir Arkitekt FAI

Solveig Berg
Solveig Berg Arkitekt FAI

UNDIRRITTUN HÖNNUNARSTJÓRA
Asdottir


VERKKAUPI
LL 18 EHF.

VERK
**STRANDGATA 31-33
VERKTEIKNING**

TILVÍSUN Í GILDANDI AÐALUPPDRATT
B10A

DAGSETN.	MKV.	TEIKNAD AF	ÚTGEFID AF
30.4.15	1:50	YKS	SK/YKS

VERK NR.	TEIKNING NR.	ÚTGAFA
V221	A310	C

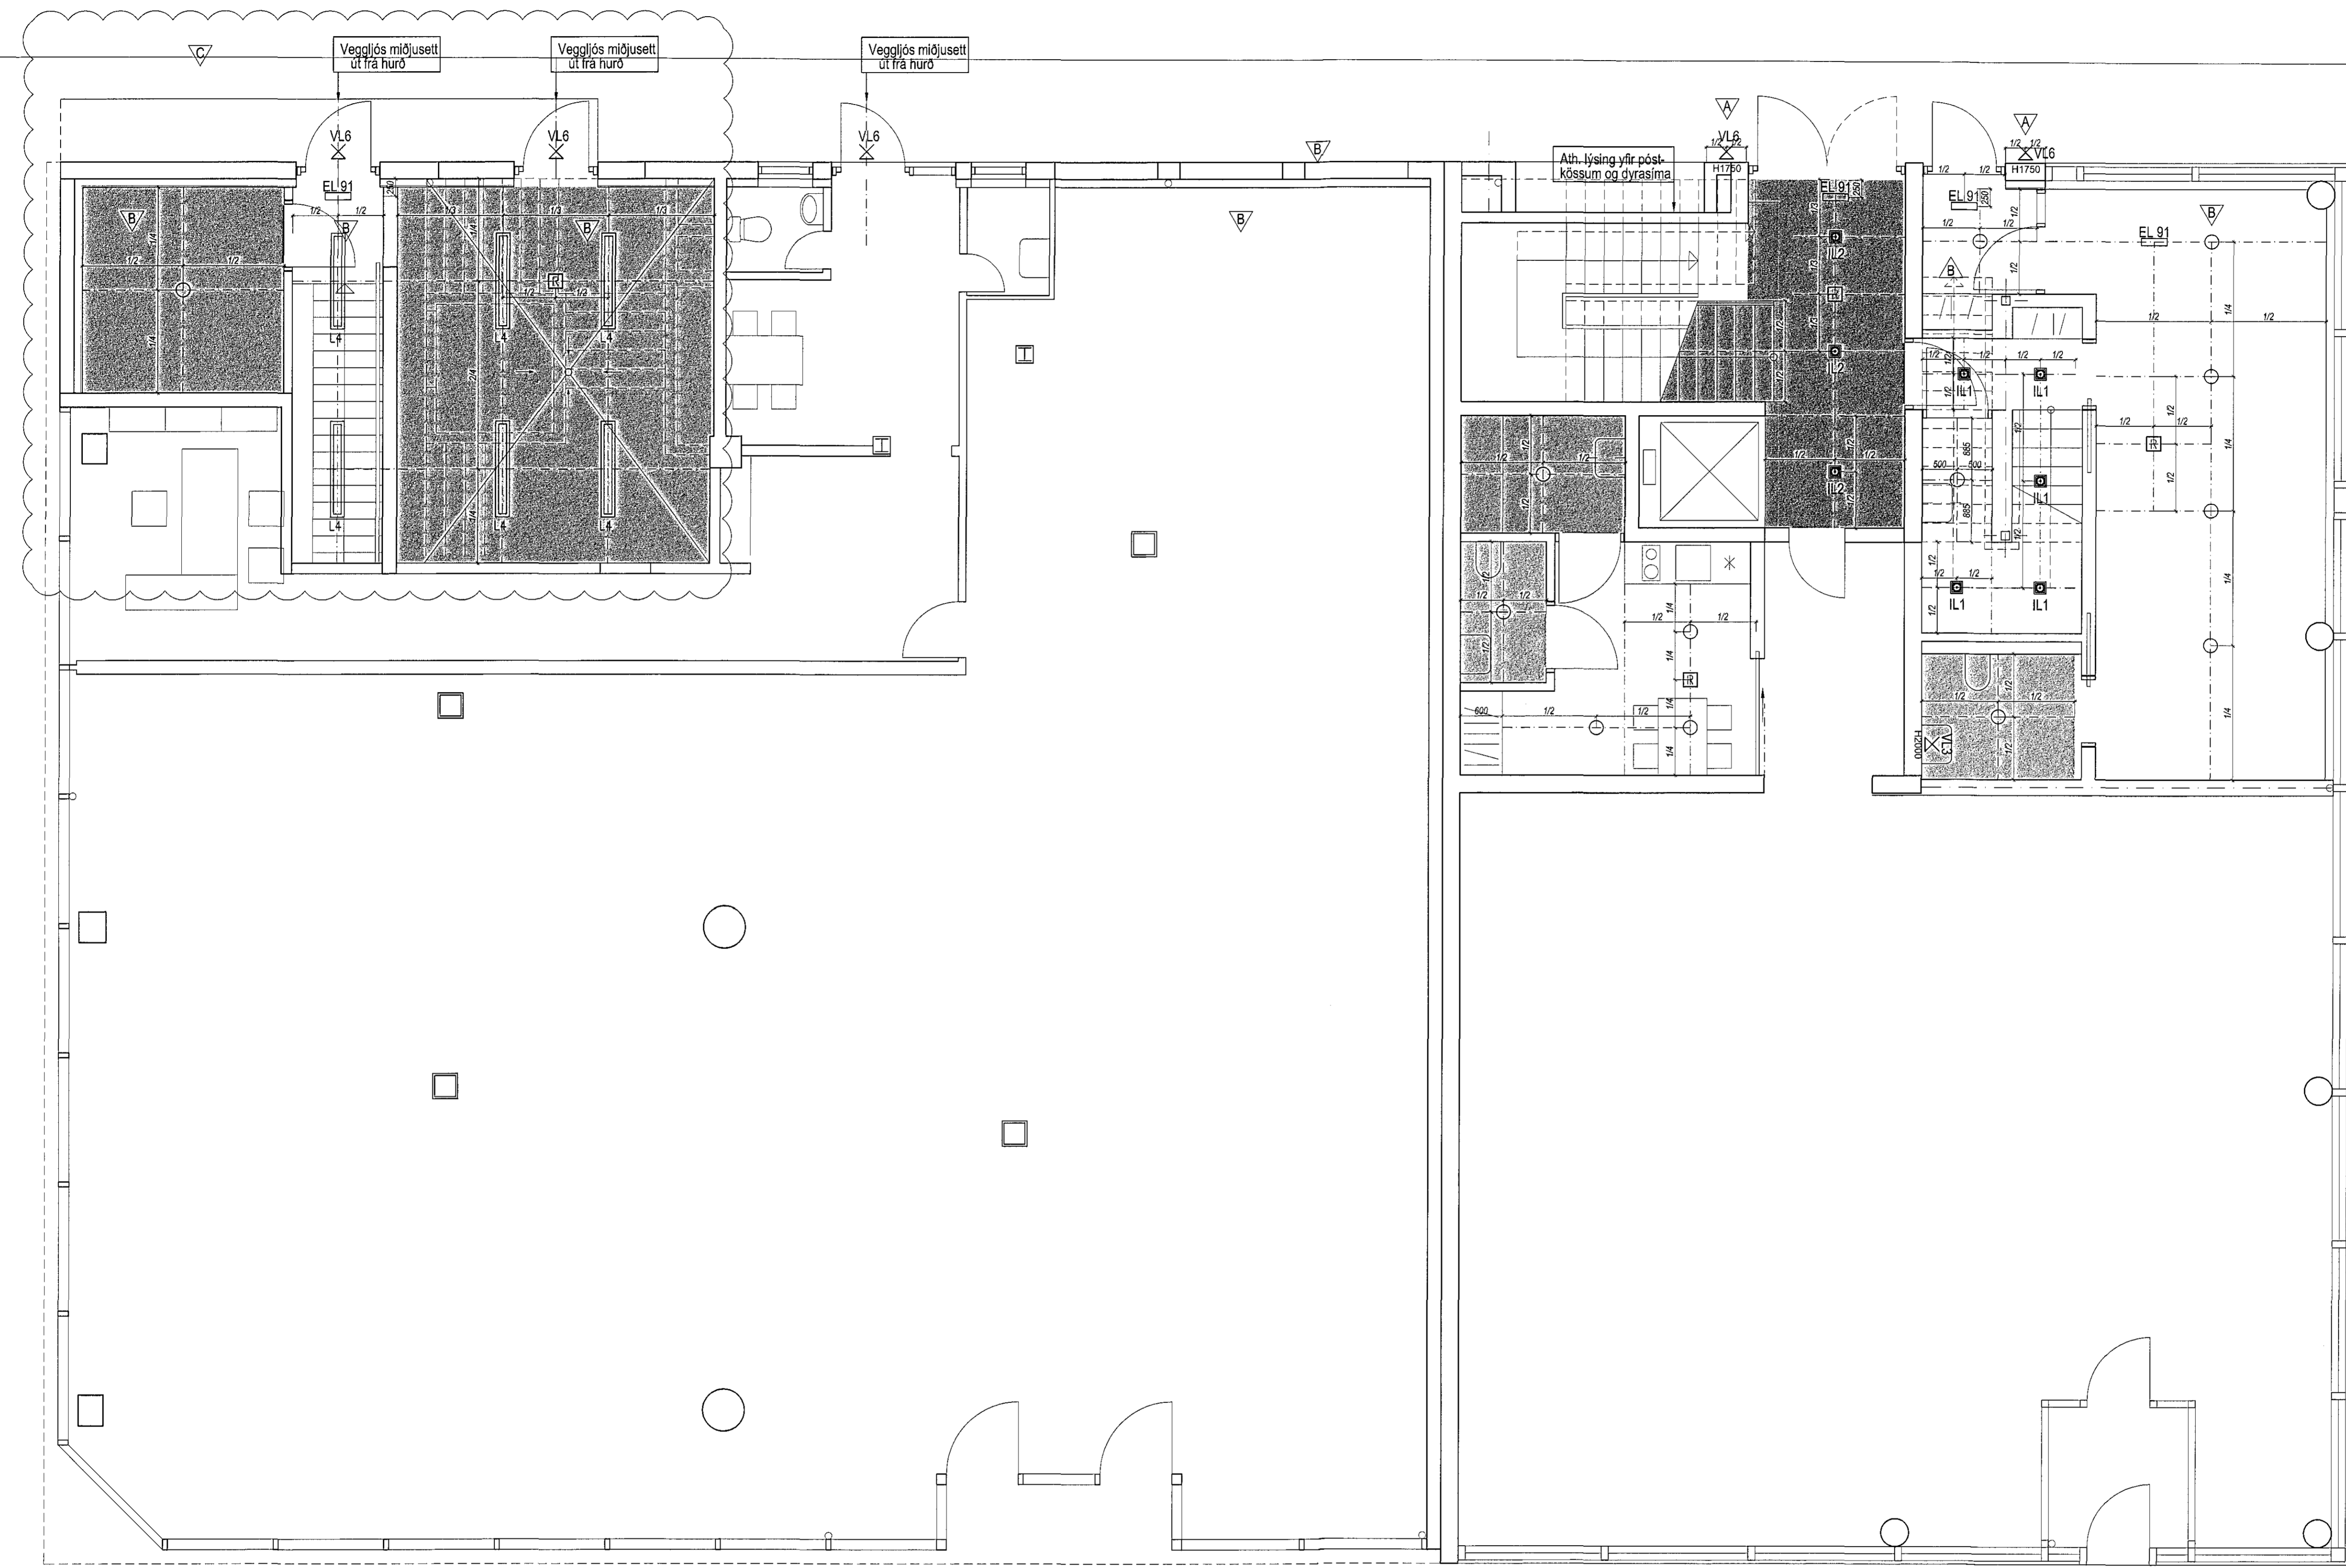

- Slétt gipsloft á grind. Málað hvítt RAL 9010
- Rakapolið, slétt gipsplötur á grind. Málað hvítt RAL 9010
- Niðurtekið loft á svölum: Koparklæðning.
- Slétt gipsloft á grind. Málsmál hvítt RAL 9010 Ljós mál fyrir ofan loft 200mm.
- Loft í stíghúsi: Rockfon Mono á grind málað hvítt RAL 9010.
- Niðurfellt lægra loft á gangi, Rockfon Mono málað hvítt RAL 9010.
- Niðurfellt hærra loft á gangi, sprautulakkað MDF RAL 9010.
- Steypt loft máluð hvít RAL 9010.

- REYKSKYNJARI
- INNFELLD LÝSING
- INNFELLD LÝSING UTANDYRA
- INNFELLD LÝSING Í STIGAHÚSI
- RAFMAGNSDÓSIR FYRIR LÝSINGU
- VEGGHENDG LJÓŠ VL1-VL5
- INNFELLD LÝSING Á GANGI Í NIÐURTEKNU LOFTI
- INNFELLD LÝSING Í ELDHÚSINNRETTINGU
- ÚTLJÓŠ Í LOFTI EL 91
- ÚTLJÓŠ INNF. Í GÓLF UL1

- FLÚRLJÓŠ HANGANDI, STAÐ OG HÆÐARSETT Í SAMRÁÐI VIÐ ARKITEKT
- FLÚRLAMPI UTANLÍGGJANDI
- HREYFISKYNJARAR OG NEYÐARLÝSING: SJÁ TEIKNINGAR RAFKERFAHÖNNUNAR