



**Ga 1**  
120  
130

Gluggi: Timburgluggi með áláfellum.  
Ópnanlegt fag: Álfag, opnist út.  
Hurð: Fix-svalahurðarhandfang, burstuð áferð. Lamir skv. framleiðanda. Álþróskuldur, anóðiseraður ljósgrár. Loftunarrist Renson AR90 með svörtum plasthettum. Öryggisgler í ytri rúðu.

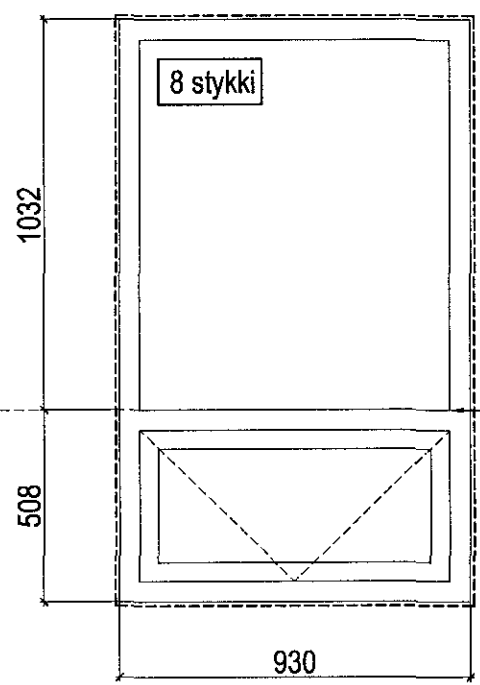

**Ga 2**  
120  
130


Gluggi: Timburgluggi með áláfellum.  
Ópnanlegt fag: Álfag, opnist út.  
Hurð: Fix-svalahurðarhandfang, burstuð áferð. Lamir skv. framleiðanda. Álþróskuldur, anóðiseraður ljósgrár með svörtum plasthettum.

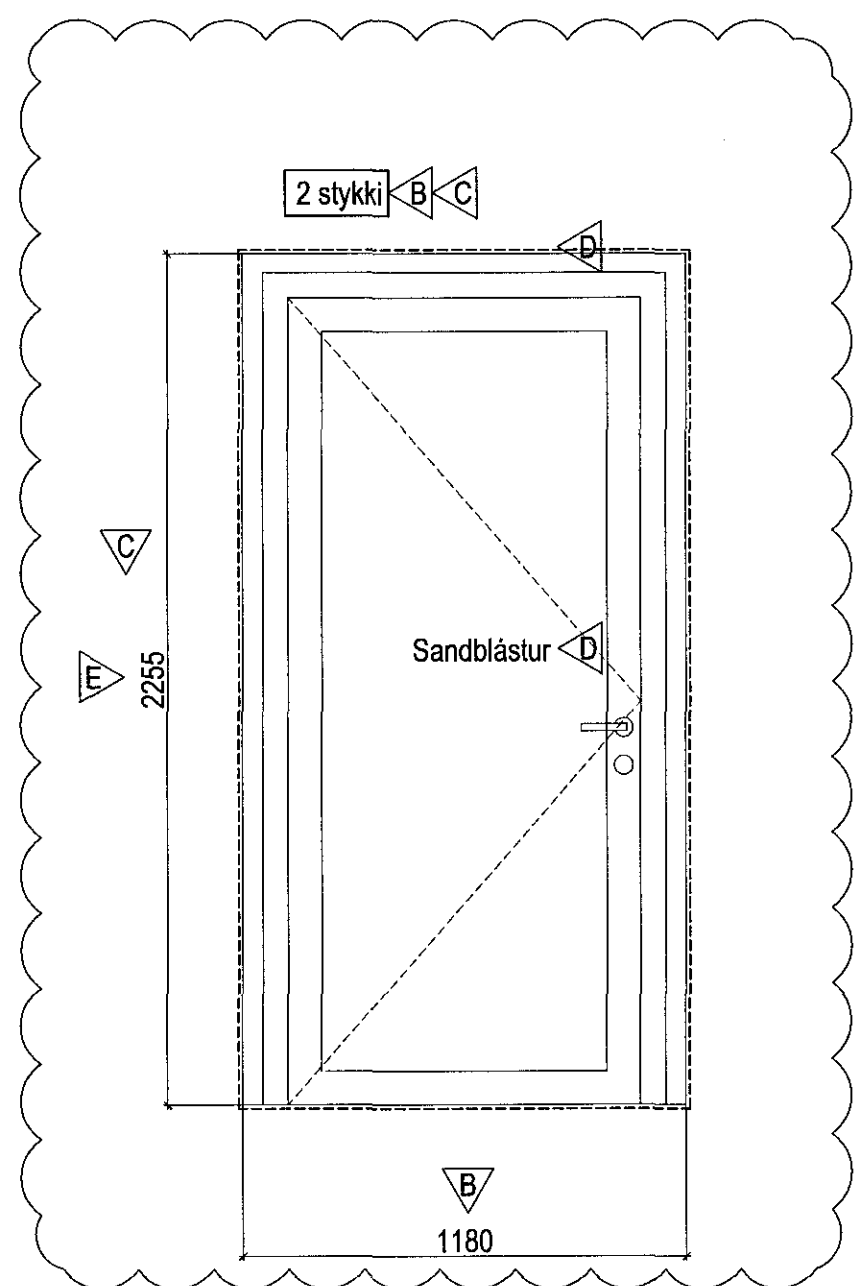

**Ga 3**  
110  
**Ga 3a**  
110


Gluggi: Timburgluggi með áláfellum.  
Hurð: Álhurð í álkarmi. Handfang Randi 1024, burstuð stál. Silinder að utan, snerill að innan. Lamir skv. framleiðanda, RAL 8019. Álþróskuldur, anóðiseraður ljósgrár. Öryggisgler í ytri og innri rúðu. Hurðarpumpa Dorma TS 93.

Ga 3 og Ga 3a: Ytri rúða sandblásin að innan.

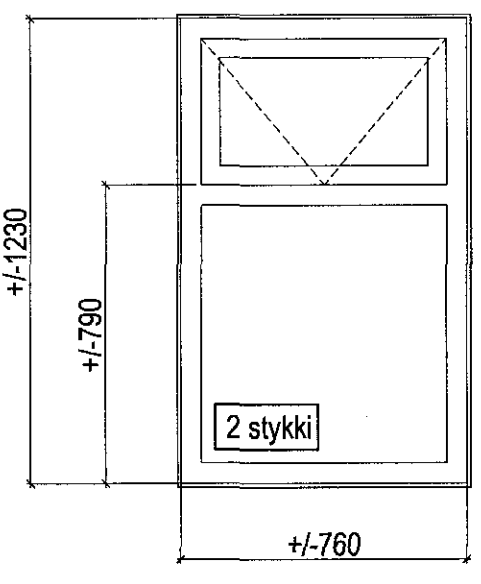


**Ga 5**  
110

Gluggi: Timburgluggi með áláfellum.  
Ópnanlegt fag: Álfag, opnist út.  
Hurð: Fix-svalahurðarhandfang, burstuð áferð. Lamir skv. framleiðanda, RAL 8019. Álþróskuldur, anóðiseraður ljósgrár með svörtum plasthettum.

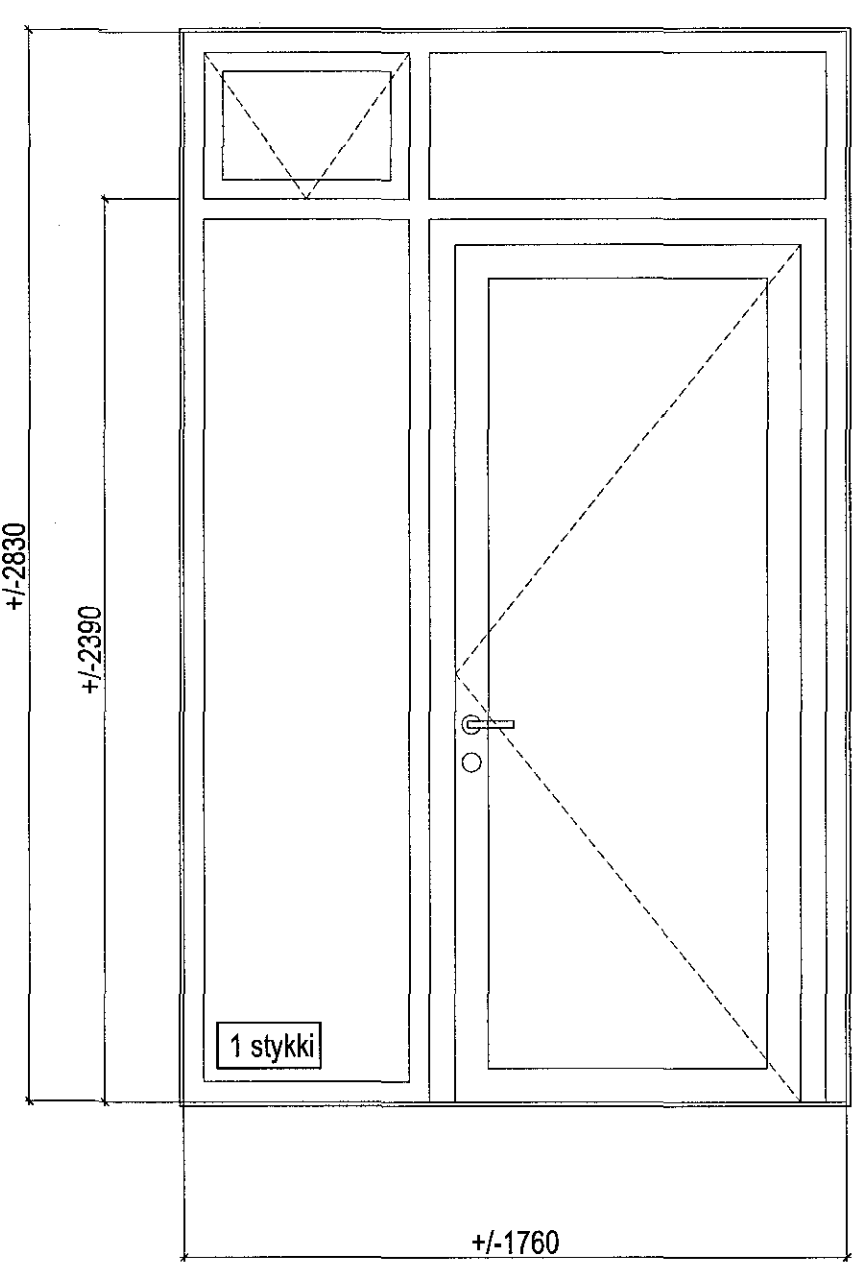


**Ga 6**  
110

Gluggi: Timburgluggi með áláfellum.  
Ópnanlegt fag: Álfag, opnist út.  
Hurð: Fix-svalahurðarhandfang, burstuð áferð. Lamir skv. framleiðanda, RAL 8019. Álþróskuldur, anóðiseraður ljósgrár. Öryggisgler í ytri og innri rúðu. Hurðarpumpa Dorma TS 93.

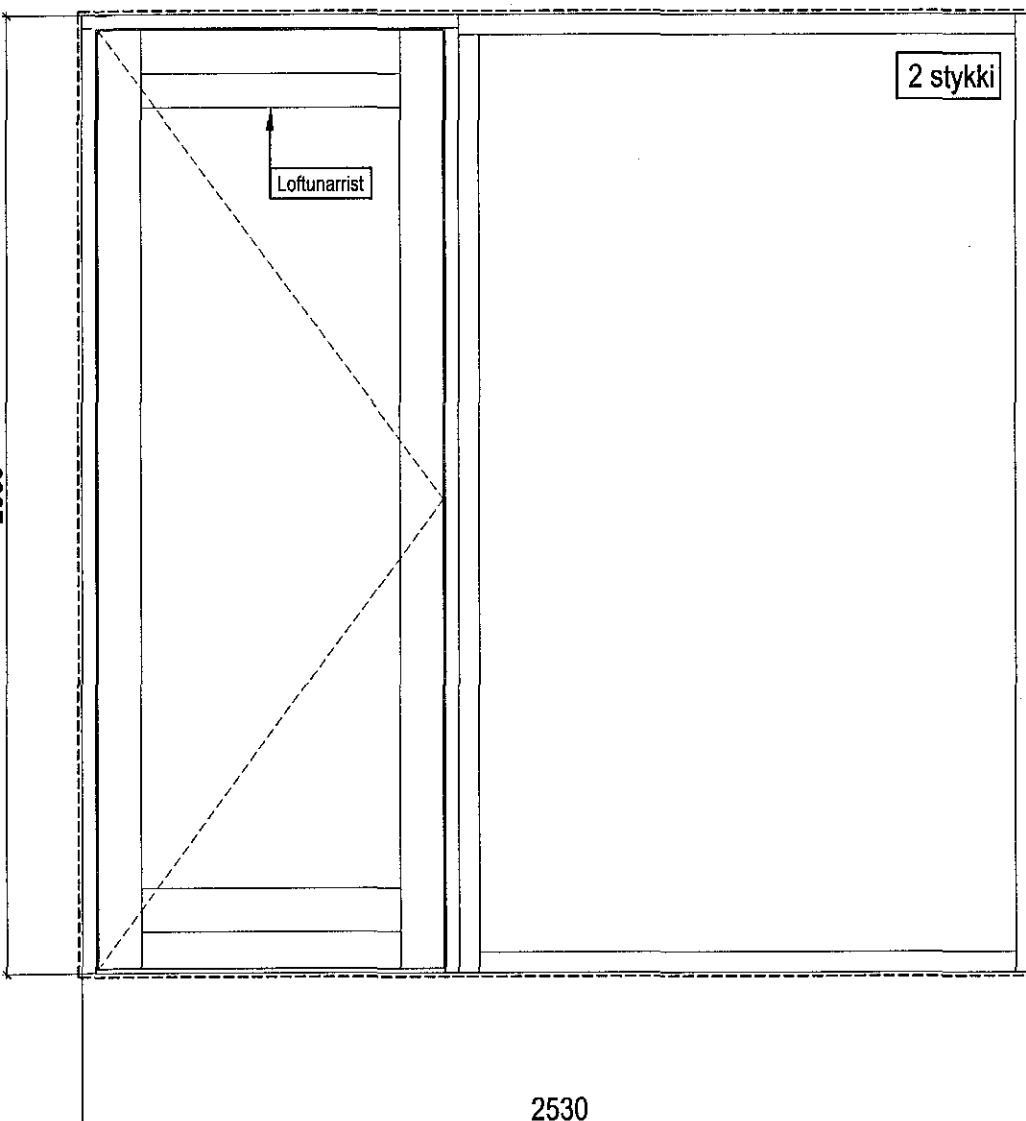


**Gb 1**  
120  
130

Gluggi: Timburgluggi með áláfellum.  
Hurð: Timburhurð. Fix-svalahurðarhandfang, burstuð áferð. Lamir skv. framleiðanda. Álþróskuldur, anóðiseraður ljósgrár. Loftunarrist Renson AR90 með svörtum plasthettum. Öryggisgler í ytri rúðu.

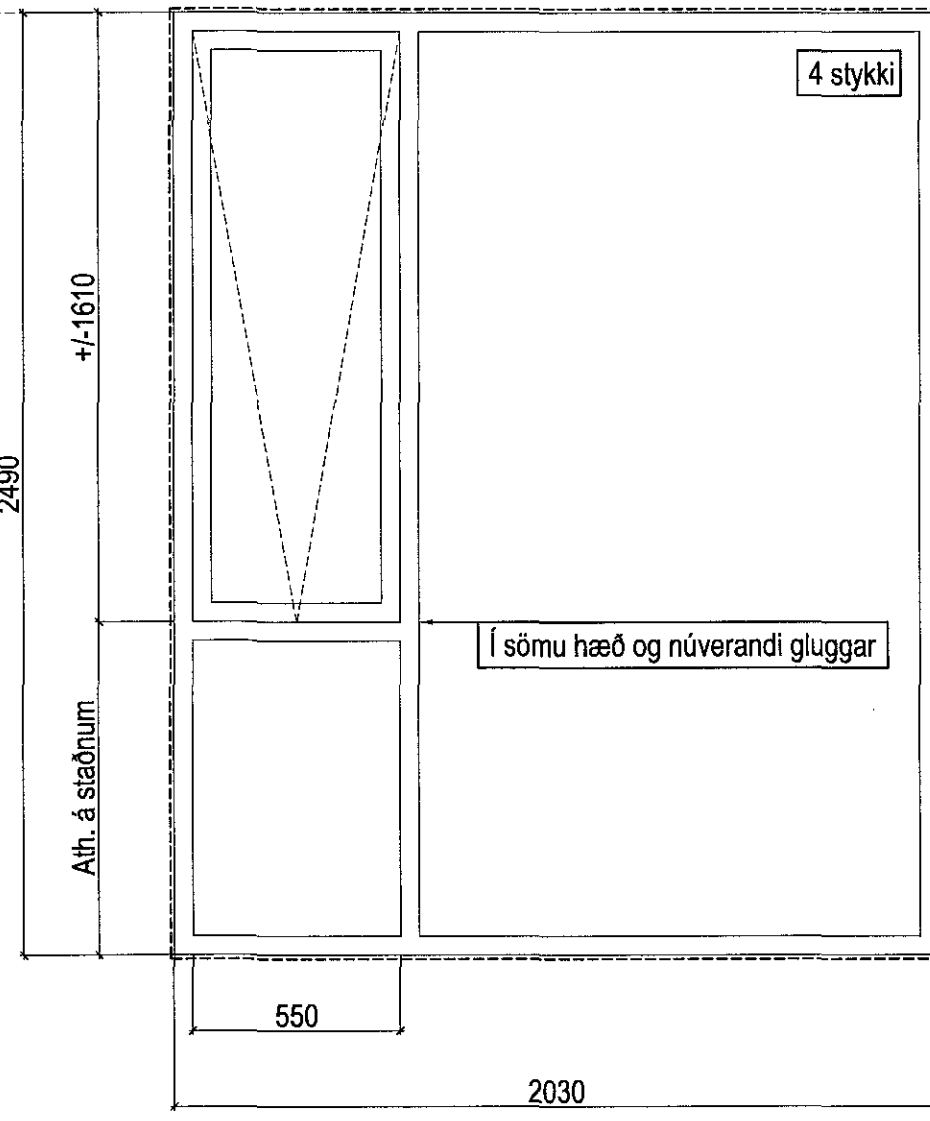


**Gb 2**  
120  
130

Gluggi: Timburgluggi með áláfellum.  
Ópnanlegt fag: Álfag, opnist út. Tvö álfandfang á hlíðu, anóðiserað ljósgrátt með svörtum plasthettum.

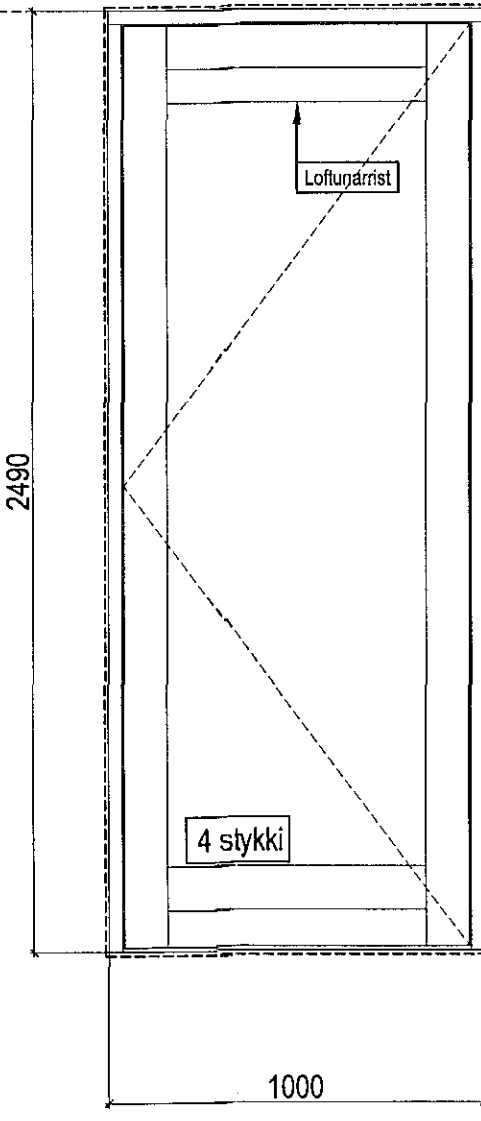


**Gb 3**  
120  
130

Gluggi: Timburgluggi með áláfellum.  
Hurð: Timburhurð. Fix-svalahurðarhandfang, burstuð áferð. Lamir skv. framleiðanda. Álþróskuldur, anóðiseraður ljósgrár. Loftunarrist Renson AR90 með svörtum plasthettum. Öryggisgler í ytri rúðu.

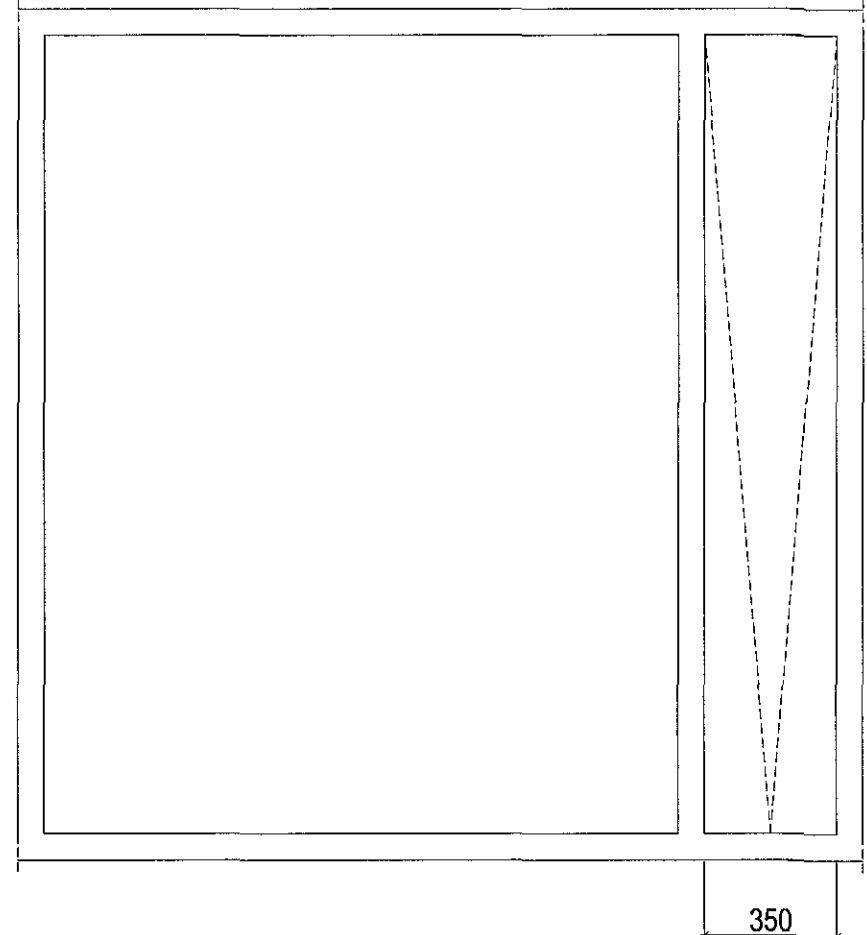


**Gb 9**  
110

Póstur og ópnanlegt fag sett í glugga.  
2 stykki

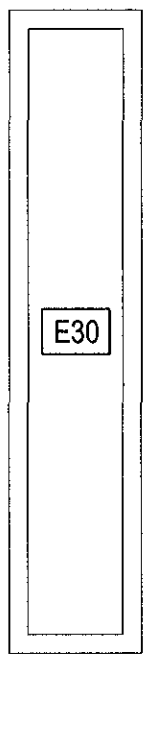

**Gb 5**  
120  
130

Núverandi gleri skipt út fyrir E30-gleri.  
2 stykki

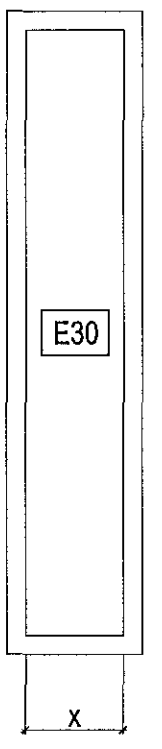

**Gb 6**  
120  
130

Núverandi ópnanlegu fagi skipt út fyrir E30-gleri.  
2 stykki

Ga: Gluggar á norðausturhlíð nr. 31  
Gb: Gluggar á nr. 33  
Gc: Aðrir gluggar á nr. 31  
Gd: Gluggar á 4. hæð

Staðsetning glugga og hurða:  
Sjá grunnmyndir verkeikninga.  
Öll mál skulu tekin á staðnum.  
Athuga skal speglanir.  
Vafaatriði skulu borin undir arkitekt.

LM=ljósmaal  
UB=umferðarbreidd  
Það er á ábyrgð gluggaframleiðanda að umferðarbreiddir verði breiðari en skv. byggingarreglugerð.

Burðarþol gluggaprófila staðfestist af burðarþolshönnuði.

Litur, hurðarhúnar, hurðarpumpur og allir fylgihlutir valdir af arkitekt.

Timburgluggar, áláfellur, álfög, loftunarristar og hurðarpumpur skulu vera í lit RAL 8019 að utan og innan.

Gler í gluggum Ga til Gc: Top N+  
Gler í gluggum Gd: Energy N

Samþykkt þann  
**18 DEC 2015**  
Byggingafulltrúinn í Hafnarfröt  
F.h. Sigurður Steinar Jónsson

NR.	DAGS.	SKYRNINGAR	TEIKNAD	ÚTGEFID
A	29.7.15	ALLIR GLUGGAR YFIRFARNIR.	SK	SK/SB
B	22.10.15	Ga 4 FELDUR NIÐUR. Ga 3 BREIKKAR. NÝ GERD AF HURÐ Ga 3a. NÝR GLUGGI Gb 9.	SK	SK/SB
C	3.11.15	Ga 3, Ga 3a BREYTTIR.	SK	SK/SB
D	11.11.15	Ga 3 OG Ga 3a MEÐ SAND-BLÁSTRÍ.	SK	SK/SB
E	17.11.15	Ga 3, Ga 3a BREYTTIR.	SK	SK/SB

Öll mál í millimetrum, staðfærst áður en framkvæmdir hefjast. Mælið ekki af teikningum.  
Mistaræmi í teikningum og önnur vafaatriði tilkynnist samráðingartíðnum strax.  
Lesa skal teikningar með viðgelgandi verklýsingu.

LYKILMYND

**YRKI ARKITEKTAR ehf.**  
Hvolfsgötu 75, 101 Reykjavík. Sími: +354 552 6629  
Fax: +354 552 6649. Netfang: yrki@yrki.is  
Vn: 559997-3109

Asdis H. Agustsdóttir Arkitekt FAI  
Sólveig Berg Arkitekt FAI

UNDIRRITUN HÖNNUNARSTJÓRA  
Asdis H. Agustsdóttir

VERKKAUPI  
**SS HÚS EHF.**

VERK  
**STRANDGATA 31-33**  
**VERKTEIKNING**

TILVÍSUN Í GILDANDI ADALUPPDRATT  
B14, B14A

TEIKNING  
GLUGGAR OG ÚTIHURDIR

DAGSETN.	MKV.	TEIKNAD AF	ÚTGEFID AF
30.4.15	1:20	SK	SK/SB

VERK NR.	TEIKNING NR.	ÚTGÁFA
V221	A601	E