



Sneiðing A-A

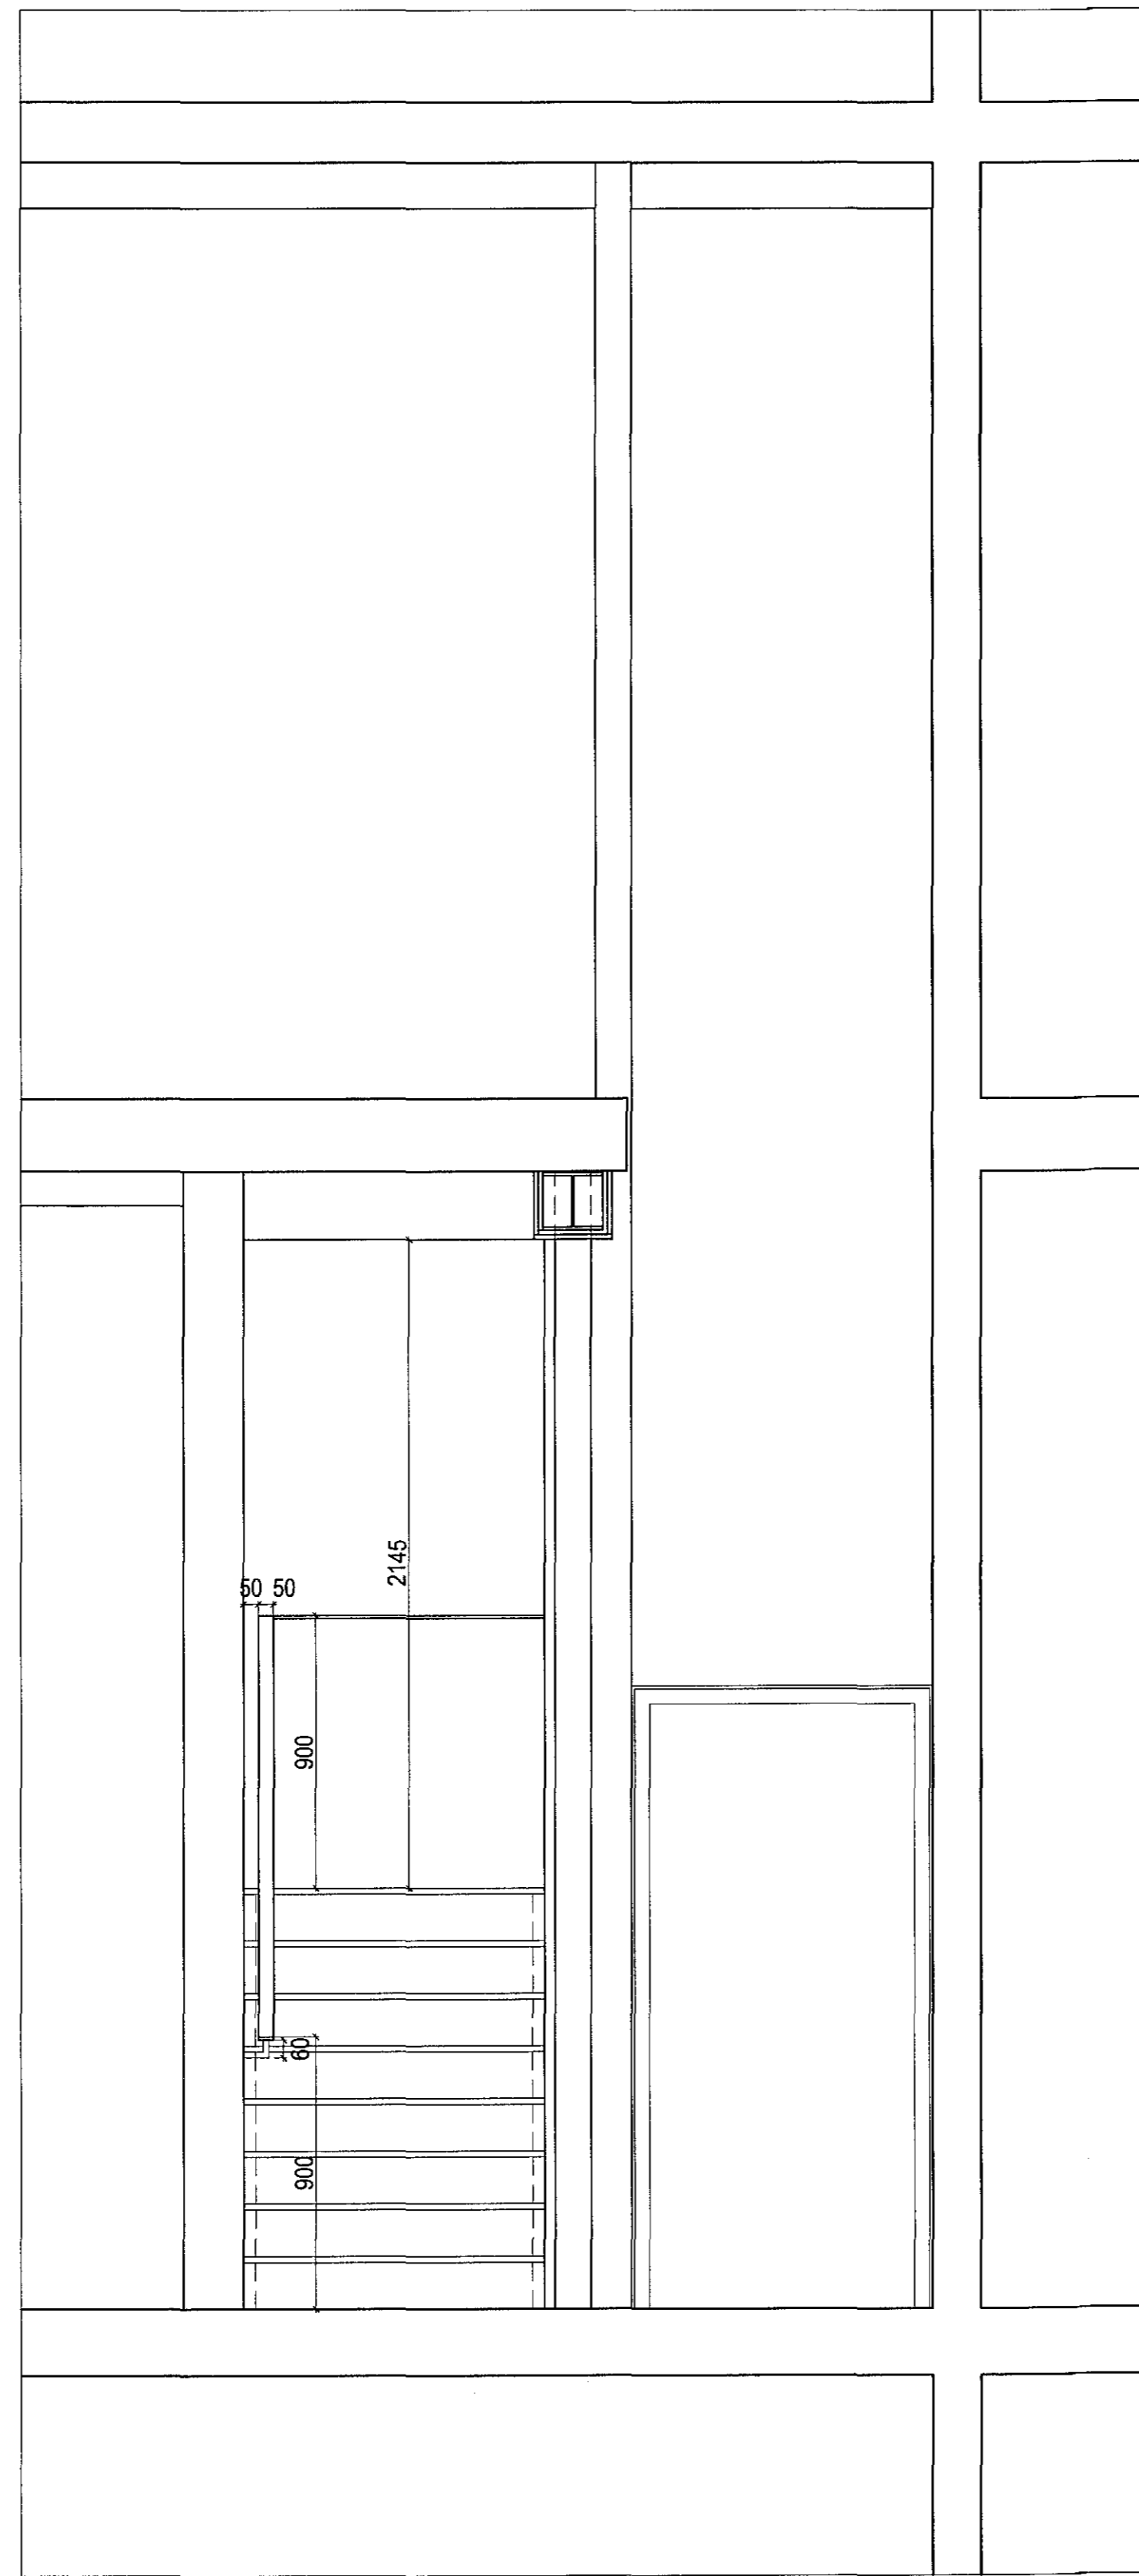

Sneiðing B-B

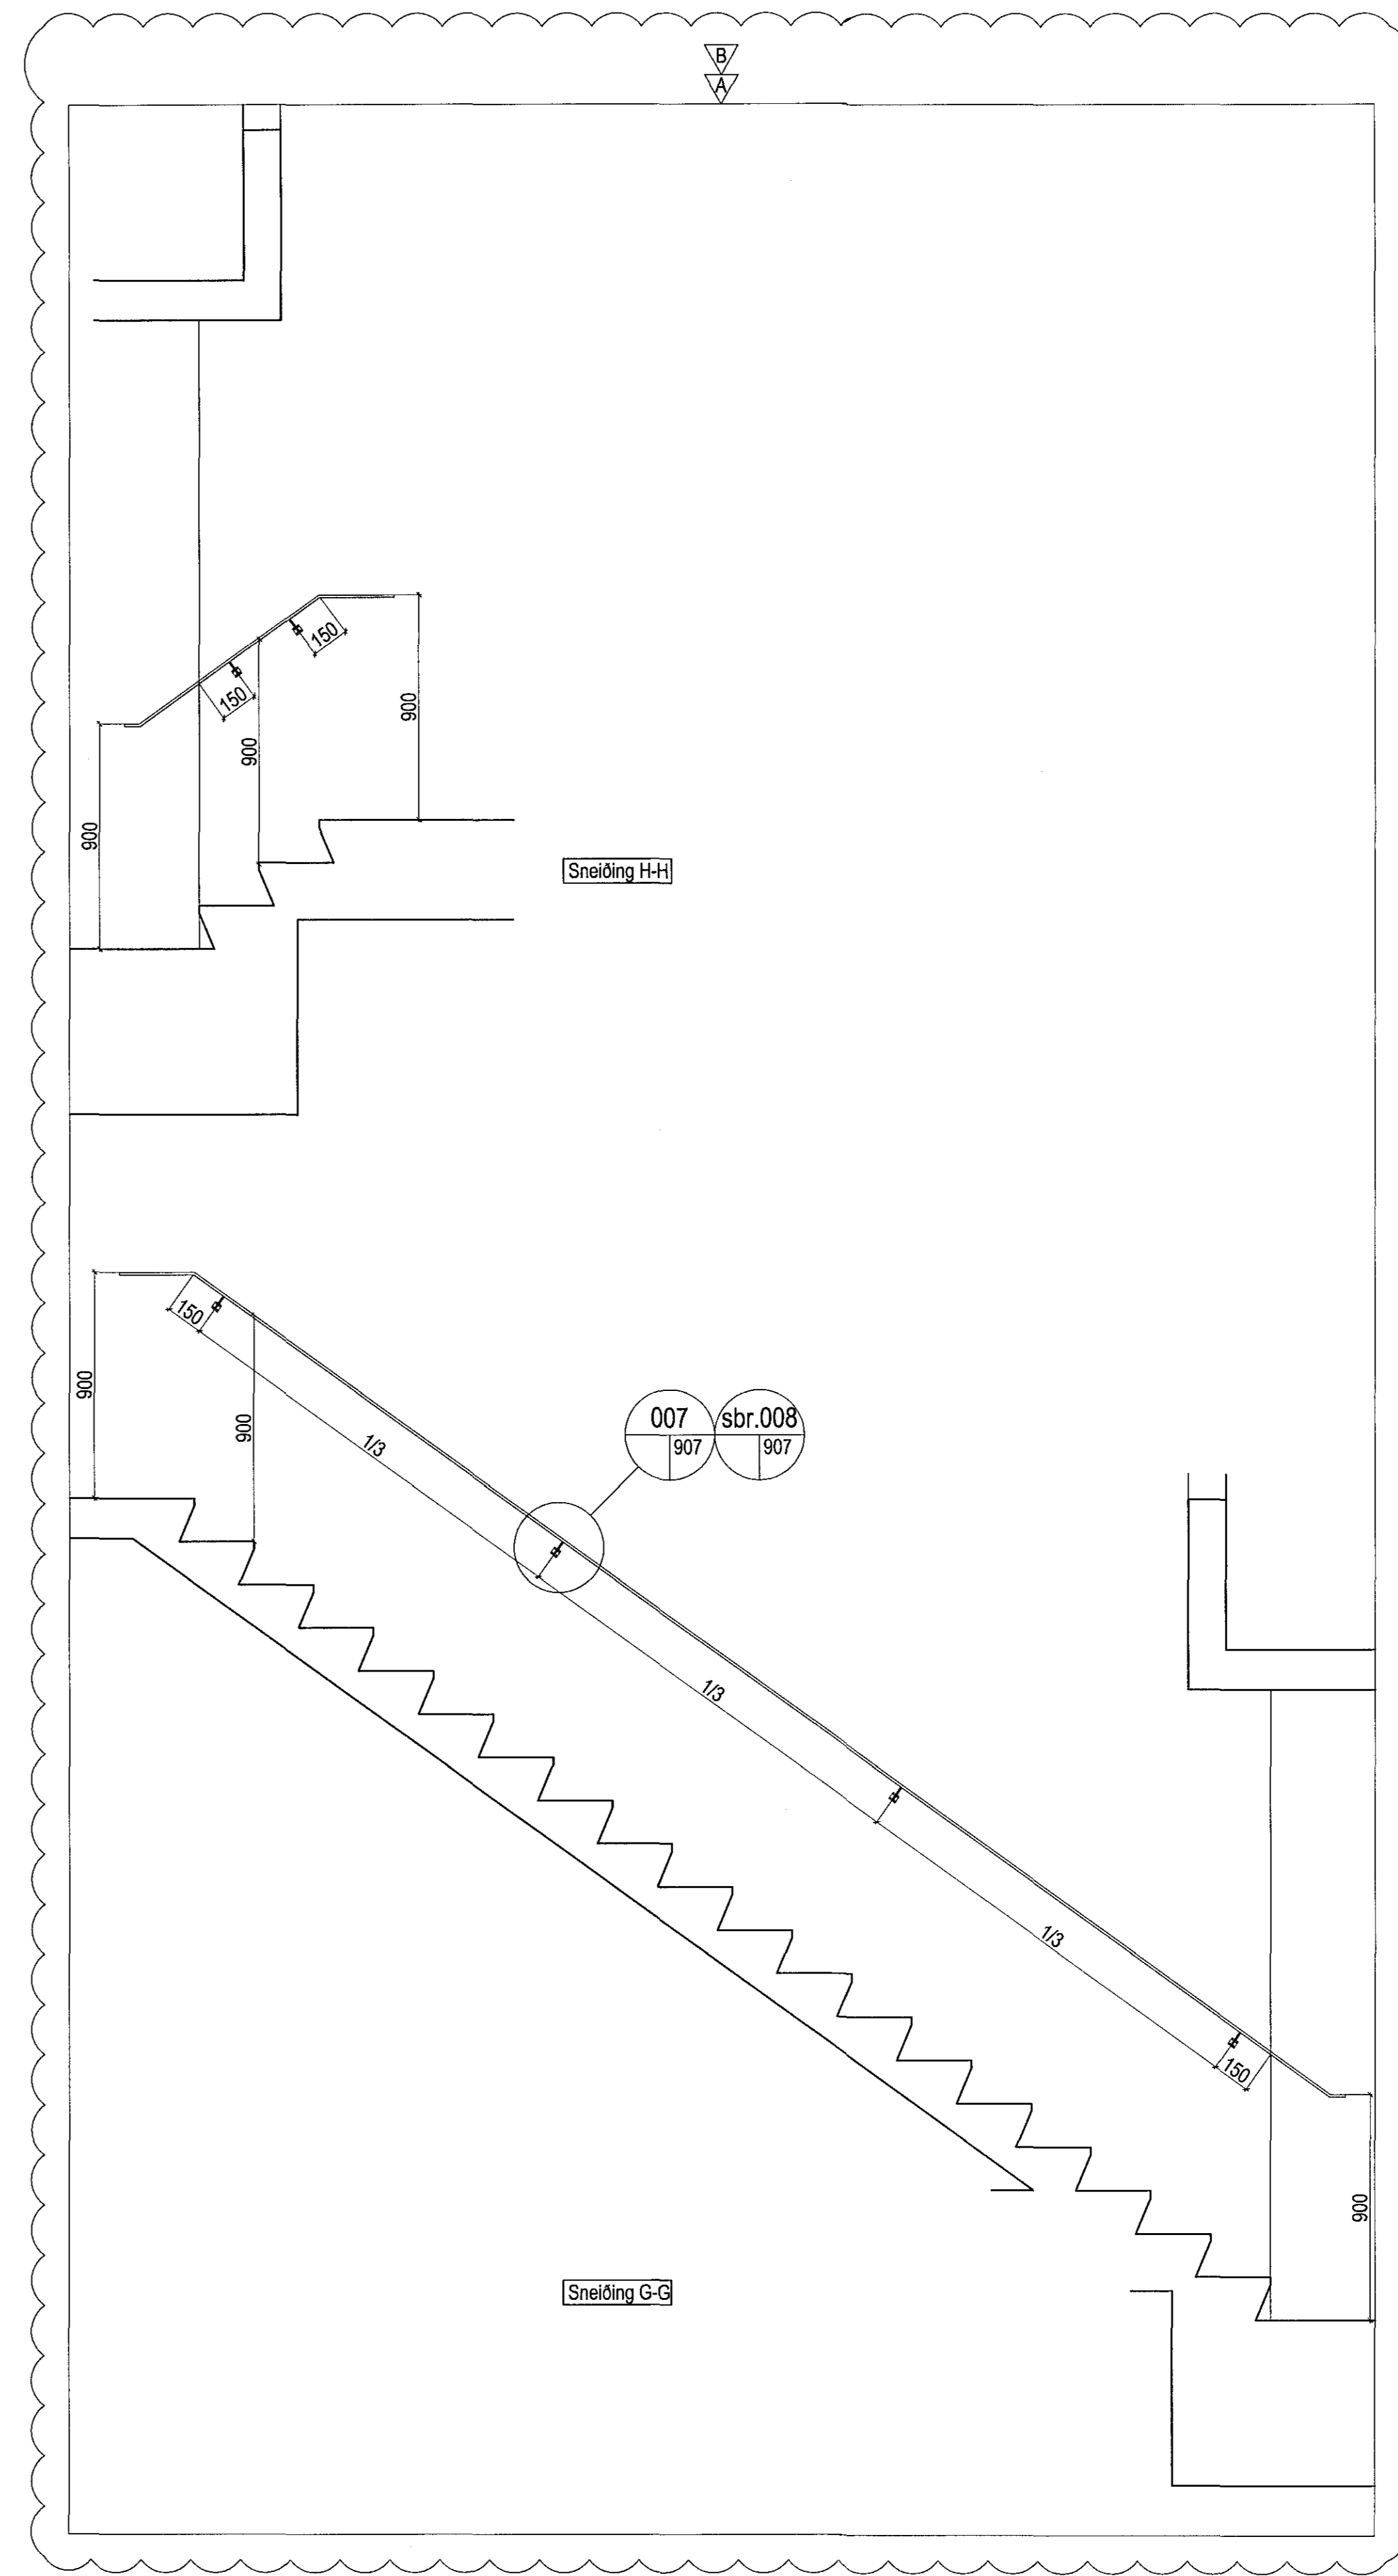

Sneiðing G-G

Allt sýnlegt stál er púðurhúðað RAL 8019

Samþykkt þann  
18 DEC 2015  
Byggingafráttir / Hafnarfróð  
Fh. Sigurður Steinar Jónsson

NR.	DAGS.	SKYRINGAR	TEIKNAD AF	ÚTGEFIÐ AF
A	22.10.15	NÝR STIGI.	SK	SK/SB
		HEITI TEIKNINGAR BREYTT.		
B	11.11.15	NÝR STIGI LEIÐRÉTTUR.	SK	SK/SB

Öll mál í millmeitnum, staðfærast áður en framkvæmdir hefjast. Mælið ekki af teikningum. Misræmi í teikningum og önnur vafaþrói tilkynnist samræmingarþóttuðum strax. Lesa skal teikningar með viðeigandi verkýsingum.

LYKILMYND

YRKI ARKITEKTAR ehf.  
Hverfisgata 76, 101 Reykjavík. Sími: +354 552 0829  
Fax: +354 552 0849 Netfang: yrk@yrki.is  
KÍ 550997-3109  
Asdis H. Agustsdóttir Arkitekti FAI  
Sölveig Berg Arkitekti FAI

UNDIRRITUN HÖNNUNARSTJÓRA  
ASDIS H. A.

VERKKAUPI  
LL 18 EHF.

VERK  
STRANDGATA 31-33  
VERKTEIKNING

TILVÍSUN Í GILDANDI ADALUPPDRATT  
B10A, B11A

TEIKNING			
SNÍÐ STIGA 1. OG 2. HÆÐ			
SNÍÐ STIGA 1. HÆÐ OG KJALLARI			
DAGSETN.	MKV.	TEIKNAD AF	ÚTGEFIÐ AF
30.4.15	1:20	YKS	SK/YKS
VERK NR.	TEIKNING NR.	ÚTGÁFA	
V221	A821	B	