


Bygging  
F.A. Svan

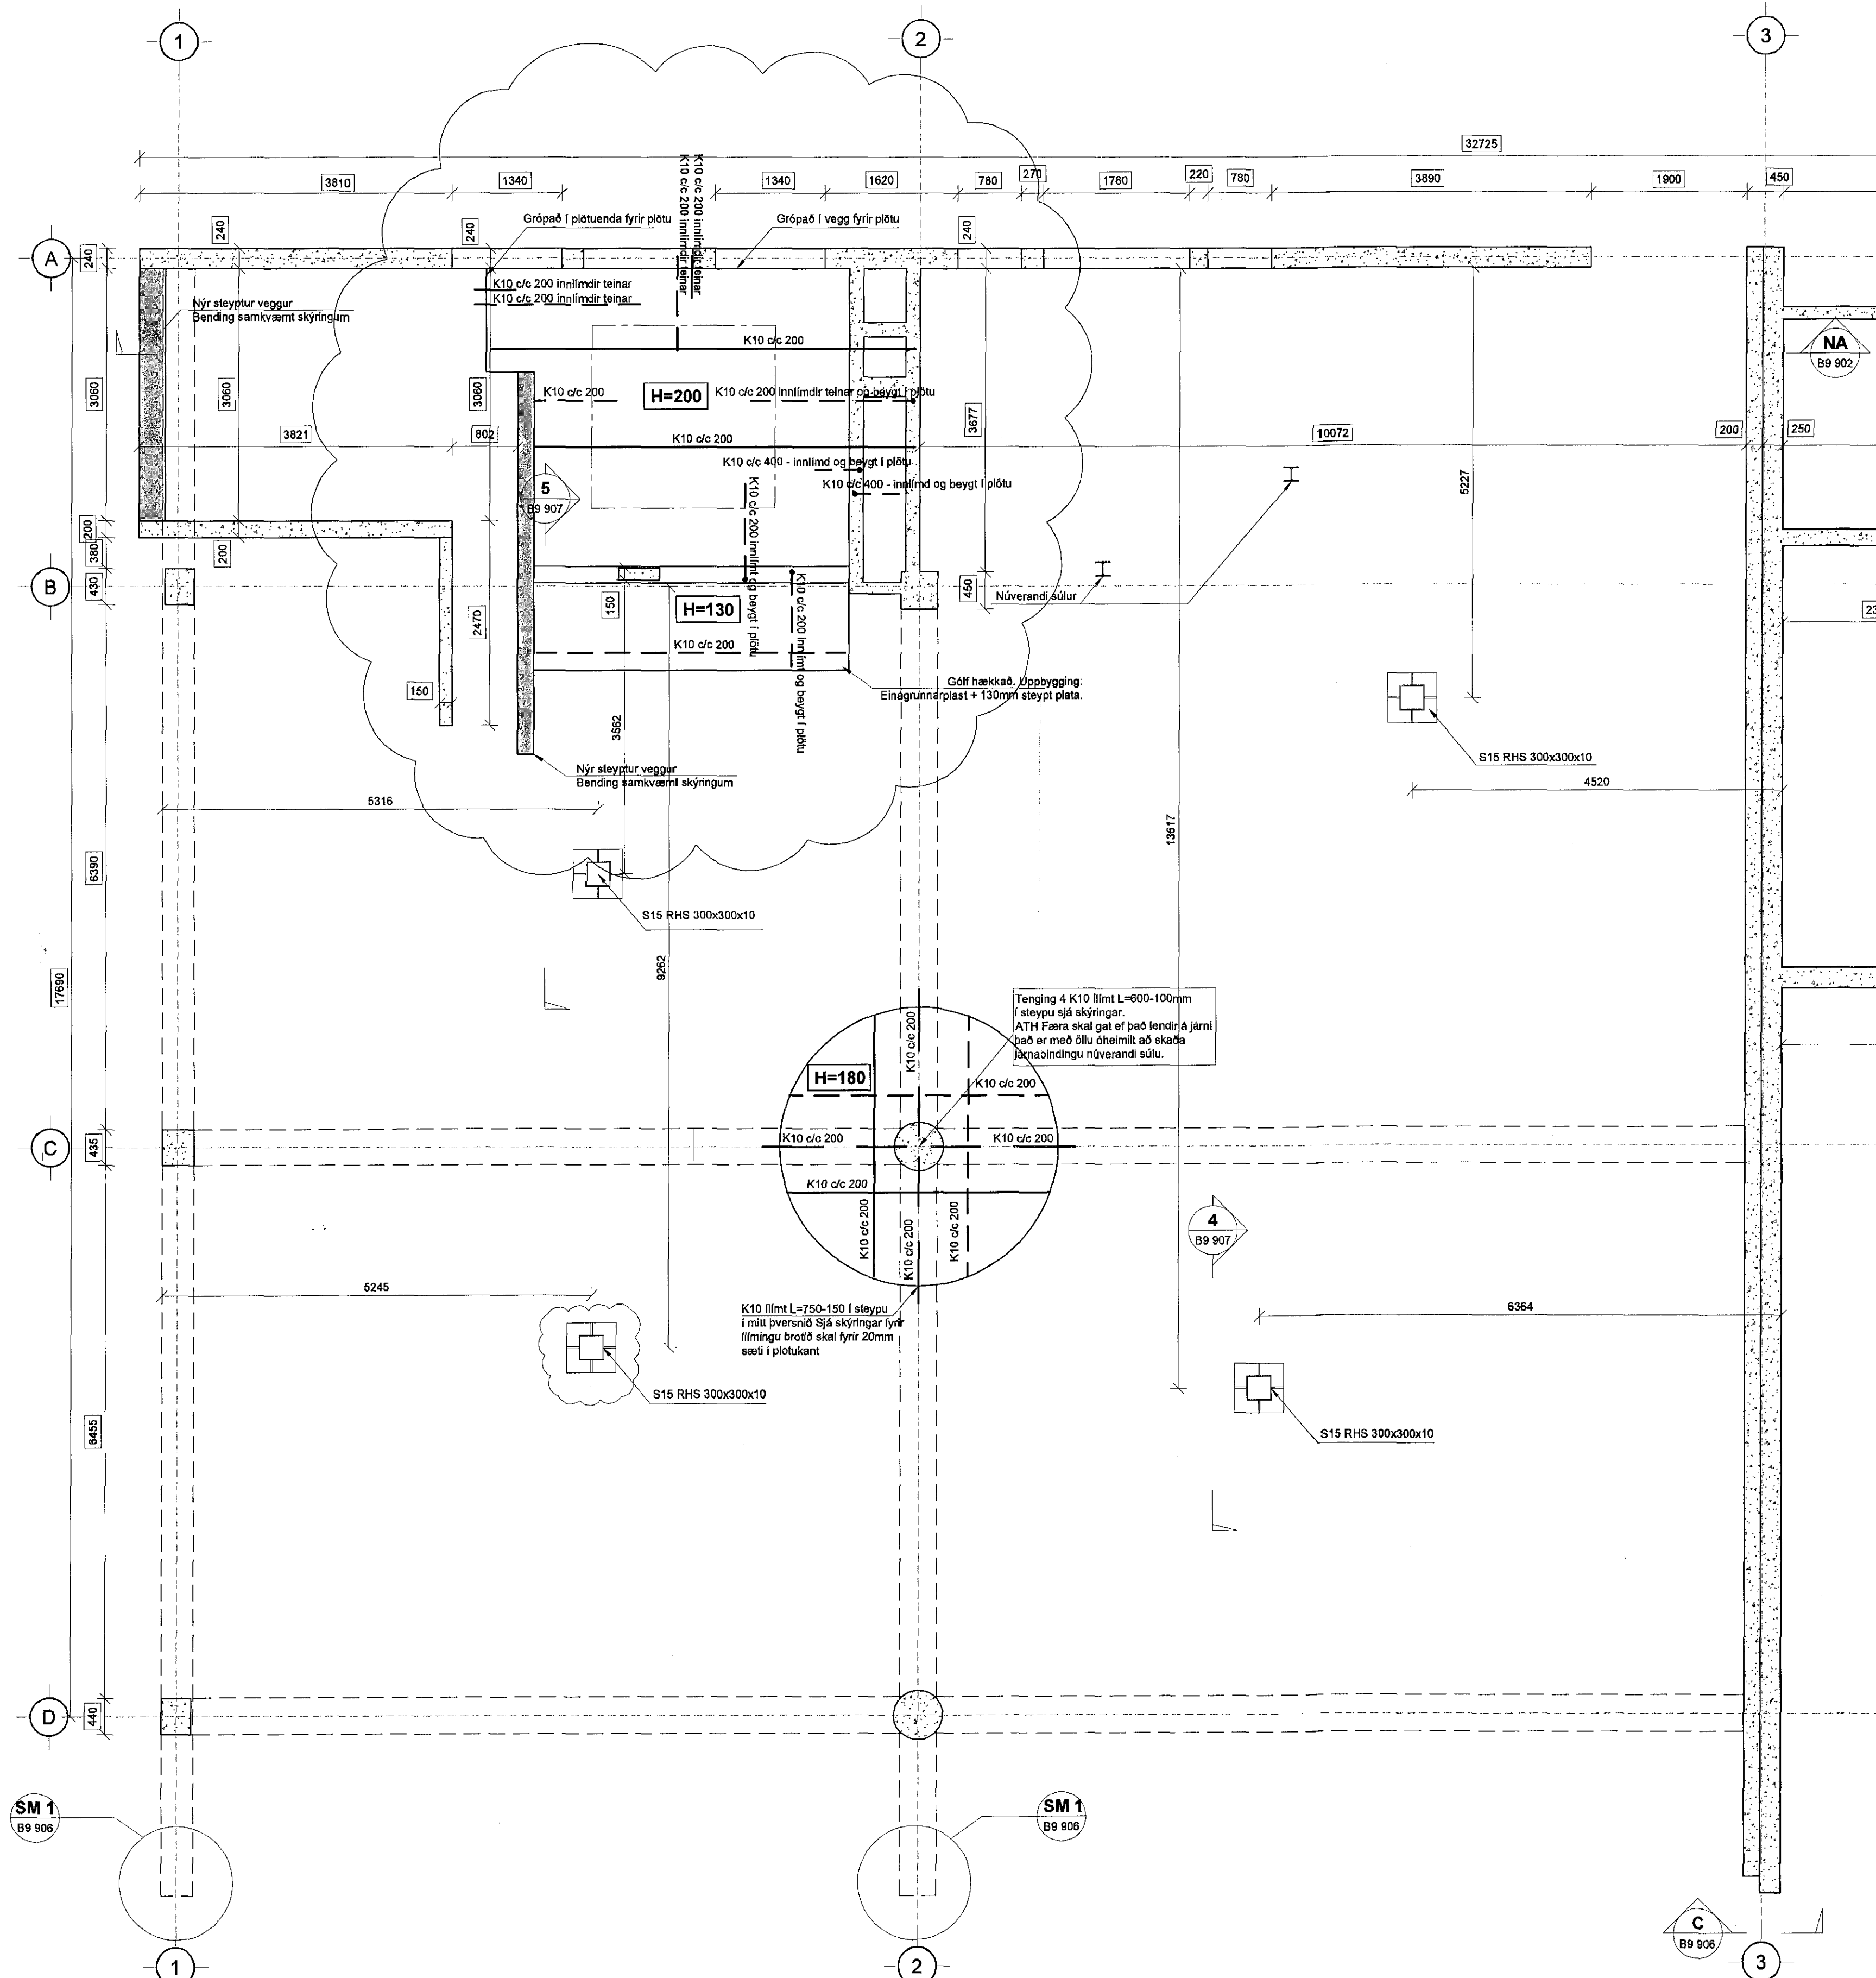

Samþykkt þann  
18 DEC 2015  
Byggingafráttir í Hafnarfirði  
F.h. Sigurður Steinn Jónsson

Artur hönnunarsjórn  
A. Steinn H.A.  
Dagsetning afskuggaðar  
16.10.2015.

**Skýringar:**  
Skýggð svæði og heilar línur tákna vegg fyrir plötu.  
Punktalína táknar Bita í lofti.  
Línur sýna mörk á erfiðbendingu. Járn skal alltaf ná hálfra skeyflingdu út fyrir mörk efri bendingar. Sjá nánar á járnateikningu.

**Bending:**  
Útveggir og milliveggir, 200-250mm, með tvöfaldrí bendingu K10 c/c 250 í báðar áttir.  
Tengjárn upp í nýja vegg stenda minnst 500 mm upp ír vegg/plötu límist í núverandi burðarvirki L=150mm í alla veggenda og kringum öll op komi 2 K12 bundinn í lykjur nema annað sé tekið fram.  
Lykjur K10 c/c 250

Ekki má skeyta saman fleiri en, 4, hvert jærn í þversniði. Ekki má skeyta efnirúna jærnum saman yfir veggjum, súlum, bitum og ekki má skeyta neðribrúna jærn saman á miðju hafi á milli áseta.

**Steypumót:**  
Bita- og plötumót skulu hafa yfirhæð L/500 af fjarlægð milli fasta punkta.  
STEYPUKÓTAR - SJÁ TEIKNINGU ARKITEKTS

**Festingar:**  
Boltar, rær og skinnur skulu vera af gæðaflokki 8.8. Múrboltar eru í gæðaflokki 5.8, boltar, skrúfur og naglar séu heitsinkhúðaðir.  
Undir alla boltahaus og rær skal setja skifur með þvermál 3xd (d=þvermál bolta) og þykkt 0,3d eða að lágmarki 4mm.

**Stálvirki:**  
Bita- og súlu skulu vera í styrkieikaflokki S235 JR hö minnsta og í samræmi við EN 10027-1 og EN 10026. Allt stál innanhús skal sandbláð og grunnad. Stál utanhús (fyrir utan einangrun byggingar) skal heitgalvanhúða miðað við tæringarflokk 3 sjá almennar skýringar.  
Öll mál skulu tekin á staðnum fyrir smíði.

**Tilvísanir:**  
Almennar skýringar: . . . . . sjá teikningu nr. 14238-B0 000  
Göt í plötum og veggjum: . . . . . sjá gatateikningu

Allar málsetningar og hæðarkóta skal sannað með tilliti til aðstæðna á staðnum og teikningar arkitekta, þó þer að láta hönnuð vita af misræmi.

MÁL málsetningar á eldra burðarvirki


Varðandi styrkingar sjá Deilisið B9-901, B9 902

BROTÞOLSFLOKKUR STEYPU:  
SJÁ BL. NR. 14238-B0 000

B 09.12.15 Steypt plata milli lína A/B og 1/2 HÖJUCOE  
A 23.06.15 Fáersla á súlu Modul a-2,c-d og Steypt í gati 1 gólf IHÖBGO  
Útg. Dags. Skýring Hannað/Yfirráð

**VSB.** VERKFRVÆDISTOFA  
Bæjarbrauni 20 / 220 Hafnarfjörður  
Kennitala 710796-2899  
Sími 565 9600  
vsb@vsb.is / www.vsb.is

Artur sérhönnuðar					
Björn Gústafsson					
Kt: 180550 4889 • bjorn@vsb.is					
Verkið					
STRANDGATA 31-33					
220 HAFNARFIRÐI					
Verkið					
Burðarvirki					
1. hæð					
Grunnmynd 1					
Hannað	Teiknað	Yfirráð	Kvarði	Síða	
IHO	BG	1:50	/A1	-	
Dags.	Verkið	Teikning	Utgáfa		
29.04.2015	14238	B1 011	B		

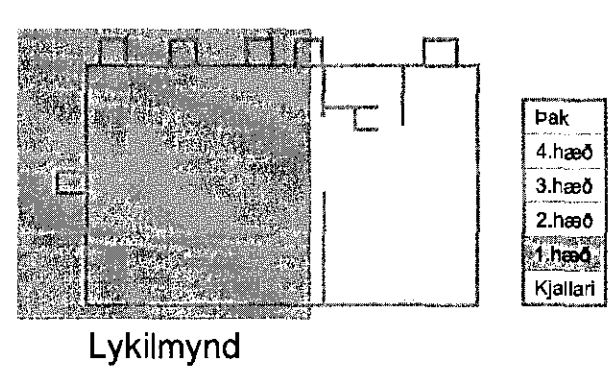

V:\2014\14238 Strandgata 31-33\17 Teikningar\2-Projekt\_Navigaon\14238-Strandgata 31-33\SWP\www\BUI\4238-B1 011-012.dwg