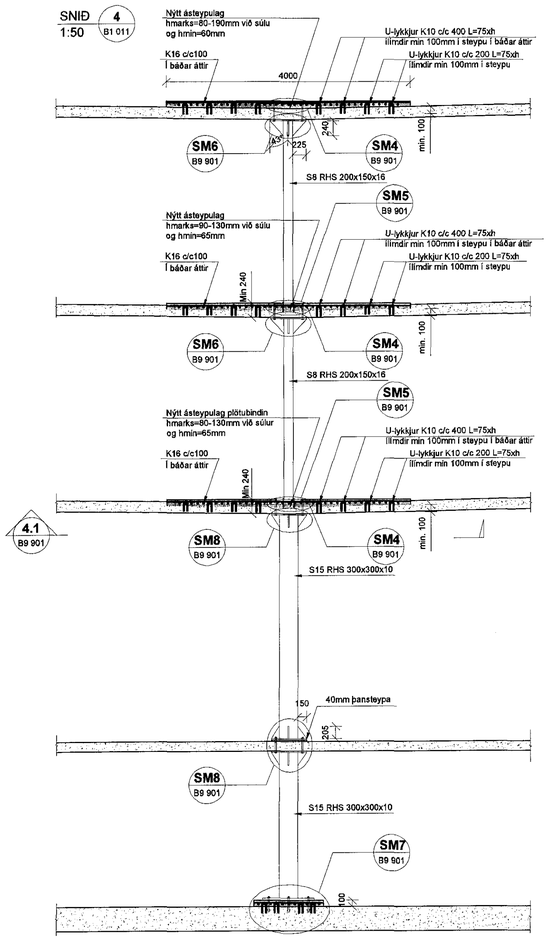

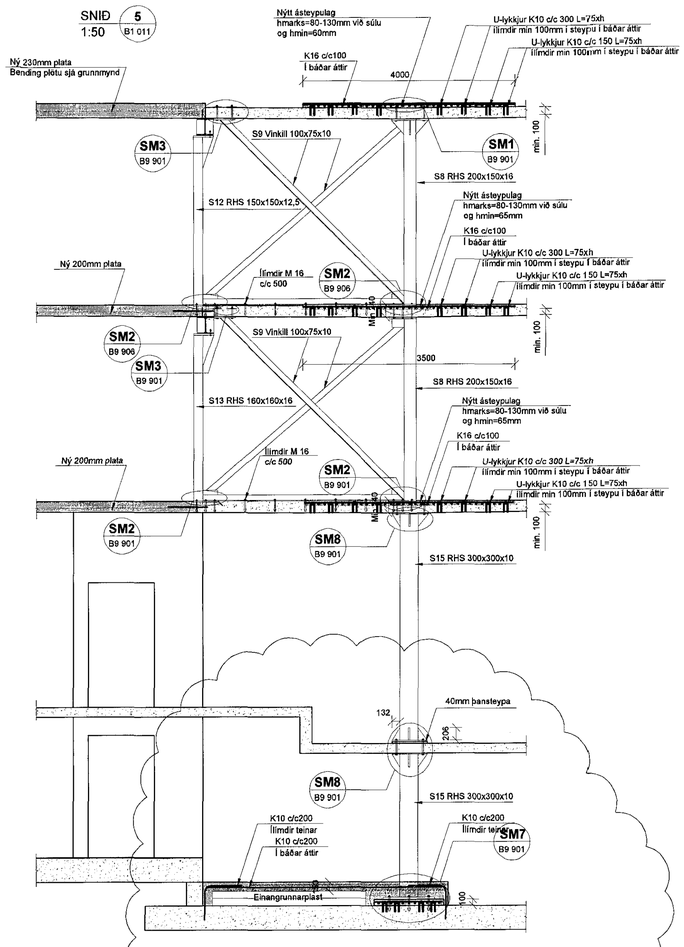

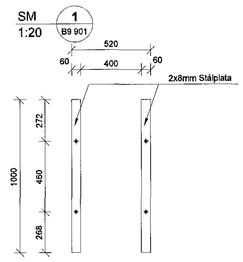

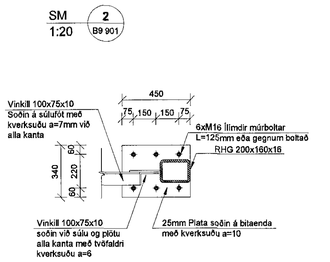

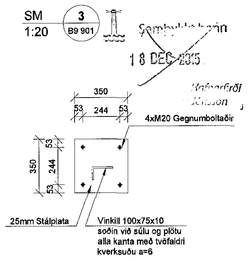

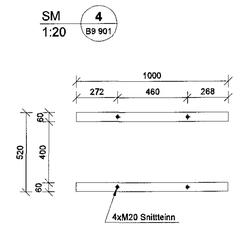

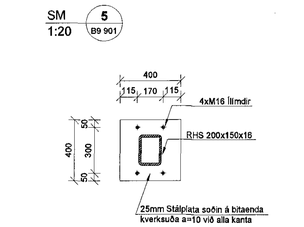

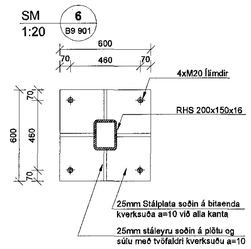

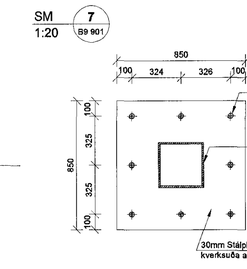

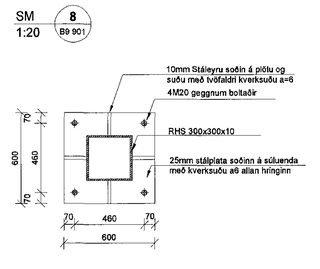

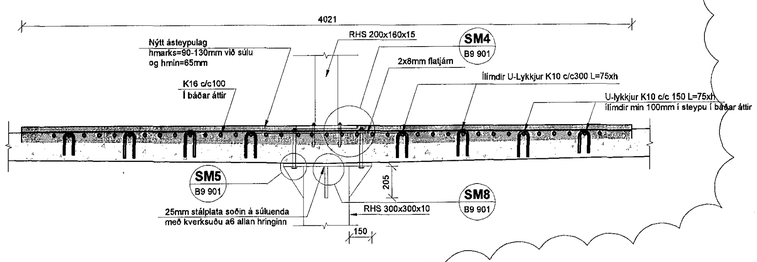

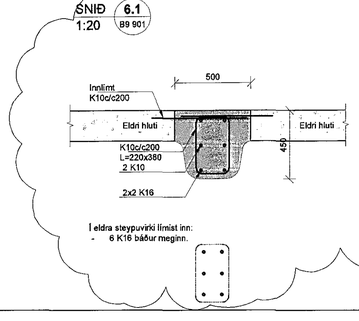

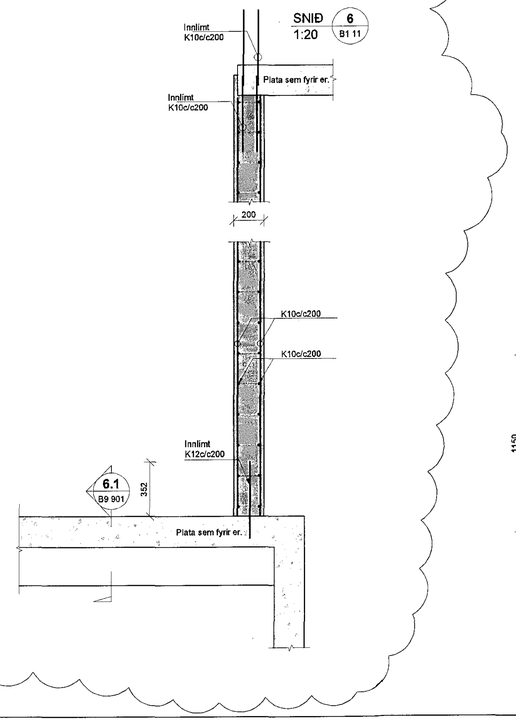

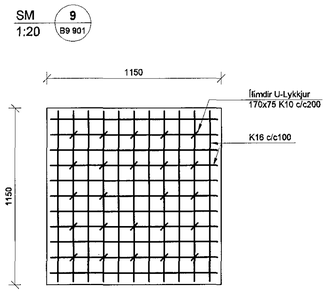

Samþykkt þann
18 DEC 2015
Byggingafulltrúinn í Hafnarfirði
F.h. Sigurður Steina Jónsson

Áritun hönnunarstjóra
A 2015 H.A.
Dagsetning aðaluppdráttar
16.10.2015.

Skýringar:

Setja skal út miðlínu súlna. Styrkingar eru symetriskar um miðlínu.
Endanleg hæð ásteypu miðast við afréttingu á signum plötum að uppfylltum lágmarksþykktum samkvæmt teikningu
Efnisgæði bolta og stáls skulu vera skv. almennu skýringarblaði.
Steypa sé C35:xf 1-25 v/s-hlutfall <0,45
Brjóta skal niður í núverandi plötu þar sem pláss er ekki nægjanlegt fyrir ásteypulag.
Yfirborð núverandi plötu skal vera gróft og laust við allt steypuhrögl. Af brotvinnu lokinni skal hreinsa allt sveðið vandlega með háþrýstu vatni.

Bending:

Við súlur skal borað fyrir snitteinum í plötu. Forðast skal að *bora í núverandi járnabendingu í plötu. Lendi bor á járni skal* flytja hann sé það mögulegt. Ganga skal frá járni undir róm að ofan eins og sýnt er á teikningum. Rær skulu hertar þéttings fast og gat hvers snitteins tryggilega fyllt með límu, Hilti HIT-HY150 eða sambærilegu límu.
Ganga skal frá bendistáli við súlustyrkingar eins og sýnt er á teikningum. Bora skal fyrir K10 U-lykkjum og líma með Hilti HIT-HY 150 eða sambærilegu límu.
Fylgja skal kröfum framleiðanda

Steypuvinna:

Leggja skal steypulím undir ásteypulag. Núverandi steypa skal vera rakamettuð en snertiþurr þegar gengið er frá steypulími. Steypulím skal vera þykkt sementsbundið lím, Mapei Redisit eða sambærilegt. Fylgja skal leiðbeiningum framleiðenda við blöndun og annað sem viðkemur límí. Ásteypulag skal koma í ferskt lím (blautt í blautt). Hlúa skal vel að ásteypulagi og verja steypu gegn þornun og frosti í minnst fimm daga frá steypu.

Festingar:

Boltar, rær og skinnur skulu vera af gæðaflokki 8.8.
Múrboltar eru í gæðaflokki 5.8, boltar, skrúfur og naglar séu heitsinkhúðaðir.

Undir alla boltahausa og rær skal setja skífur með þvermál 3xd (d=þvermál bolta) og þykkt 0,3d
eða að lágmarki 4mm.

Stálvirki:

Bitar og súlur skulu vera í styrkleikaflokki S235 JR hið minnsta og í samræmi við EN 10027-1 og EN 10025.
Allt stál innanhús skal sandblásið og grunnað. Stál utanhús (fyrir utan einangrun byggingar) skal heitgalvanhúða miðað við *tæringarflokk 3, sjá almennar skýringar.*
Öll mál skulu tekinn á staðnum fyrir smíði.

Tilvísanir:

Almennar skýringar: . . . . . .sjá teikningu nr. 14238-B0 000

Göt í plötum og veggjum: . . . . . sjá gatateikningu

Allar málsetningar og hæðarkóta skal sannreyna með tilliti til aðstæðna á staðnum og teikningar arkitekta, þó ber að láta hönnuð vita af misræmi.

BROTÞOLSFLOKKUR STEYPU:
SJÁ BL. NR. 14238-B0 000

A 09.12.15	Breytingar settar í ský.	HOJ/BG
Útg. Dags.	Skýring	Hannað/Yfirfarið

VSB VERKFRÆÐISTOFA
Bæjarhrauni 20 / 220 Hafnarfjörður
Kennitala 710796-2899
Sími 585 8600
vsb@vsb.is / www.vsb.is

Áritun sérhönnuðar
Björn Gústafsson
Kt: 180550 4889 • bjorn@vsb.is

Verkheiti
STRANDGATA 31-33
220 HAFNARFIRÐI

Verkhluti
Burðarvirki

Deilisnið

Hannað	Teiknað	Yfirfarið	Kvarði		Síða
IHÓ	IHÓ	BG	1:50, 1.20	/ A1	-
Dags.		Verkefni	Teikning		Útgáfa
29.04.2015		14238	B9 901		A

V:\2014\14238 Strandgata 31-33\Teikningar\T2-Project_Navigator\14238 - Strandgata 31-33\Hreidlir\Bo\14238-B9 901.dwg