


NORÐURHELLA 5 HAFNARFIRÐI
FRÁRENNISLAGNIR 1. HÆÐAR OG LAGNIR Í JÖRD
GRUNNMYND 1 : 50

Sambýkkt þann
26 JAN 2016
Byggingafráunni í Hafnarfirði
F.h. Sigurður Steinar Jónsson

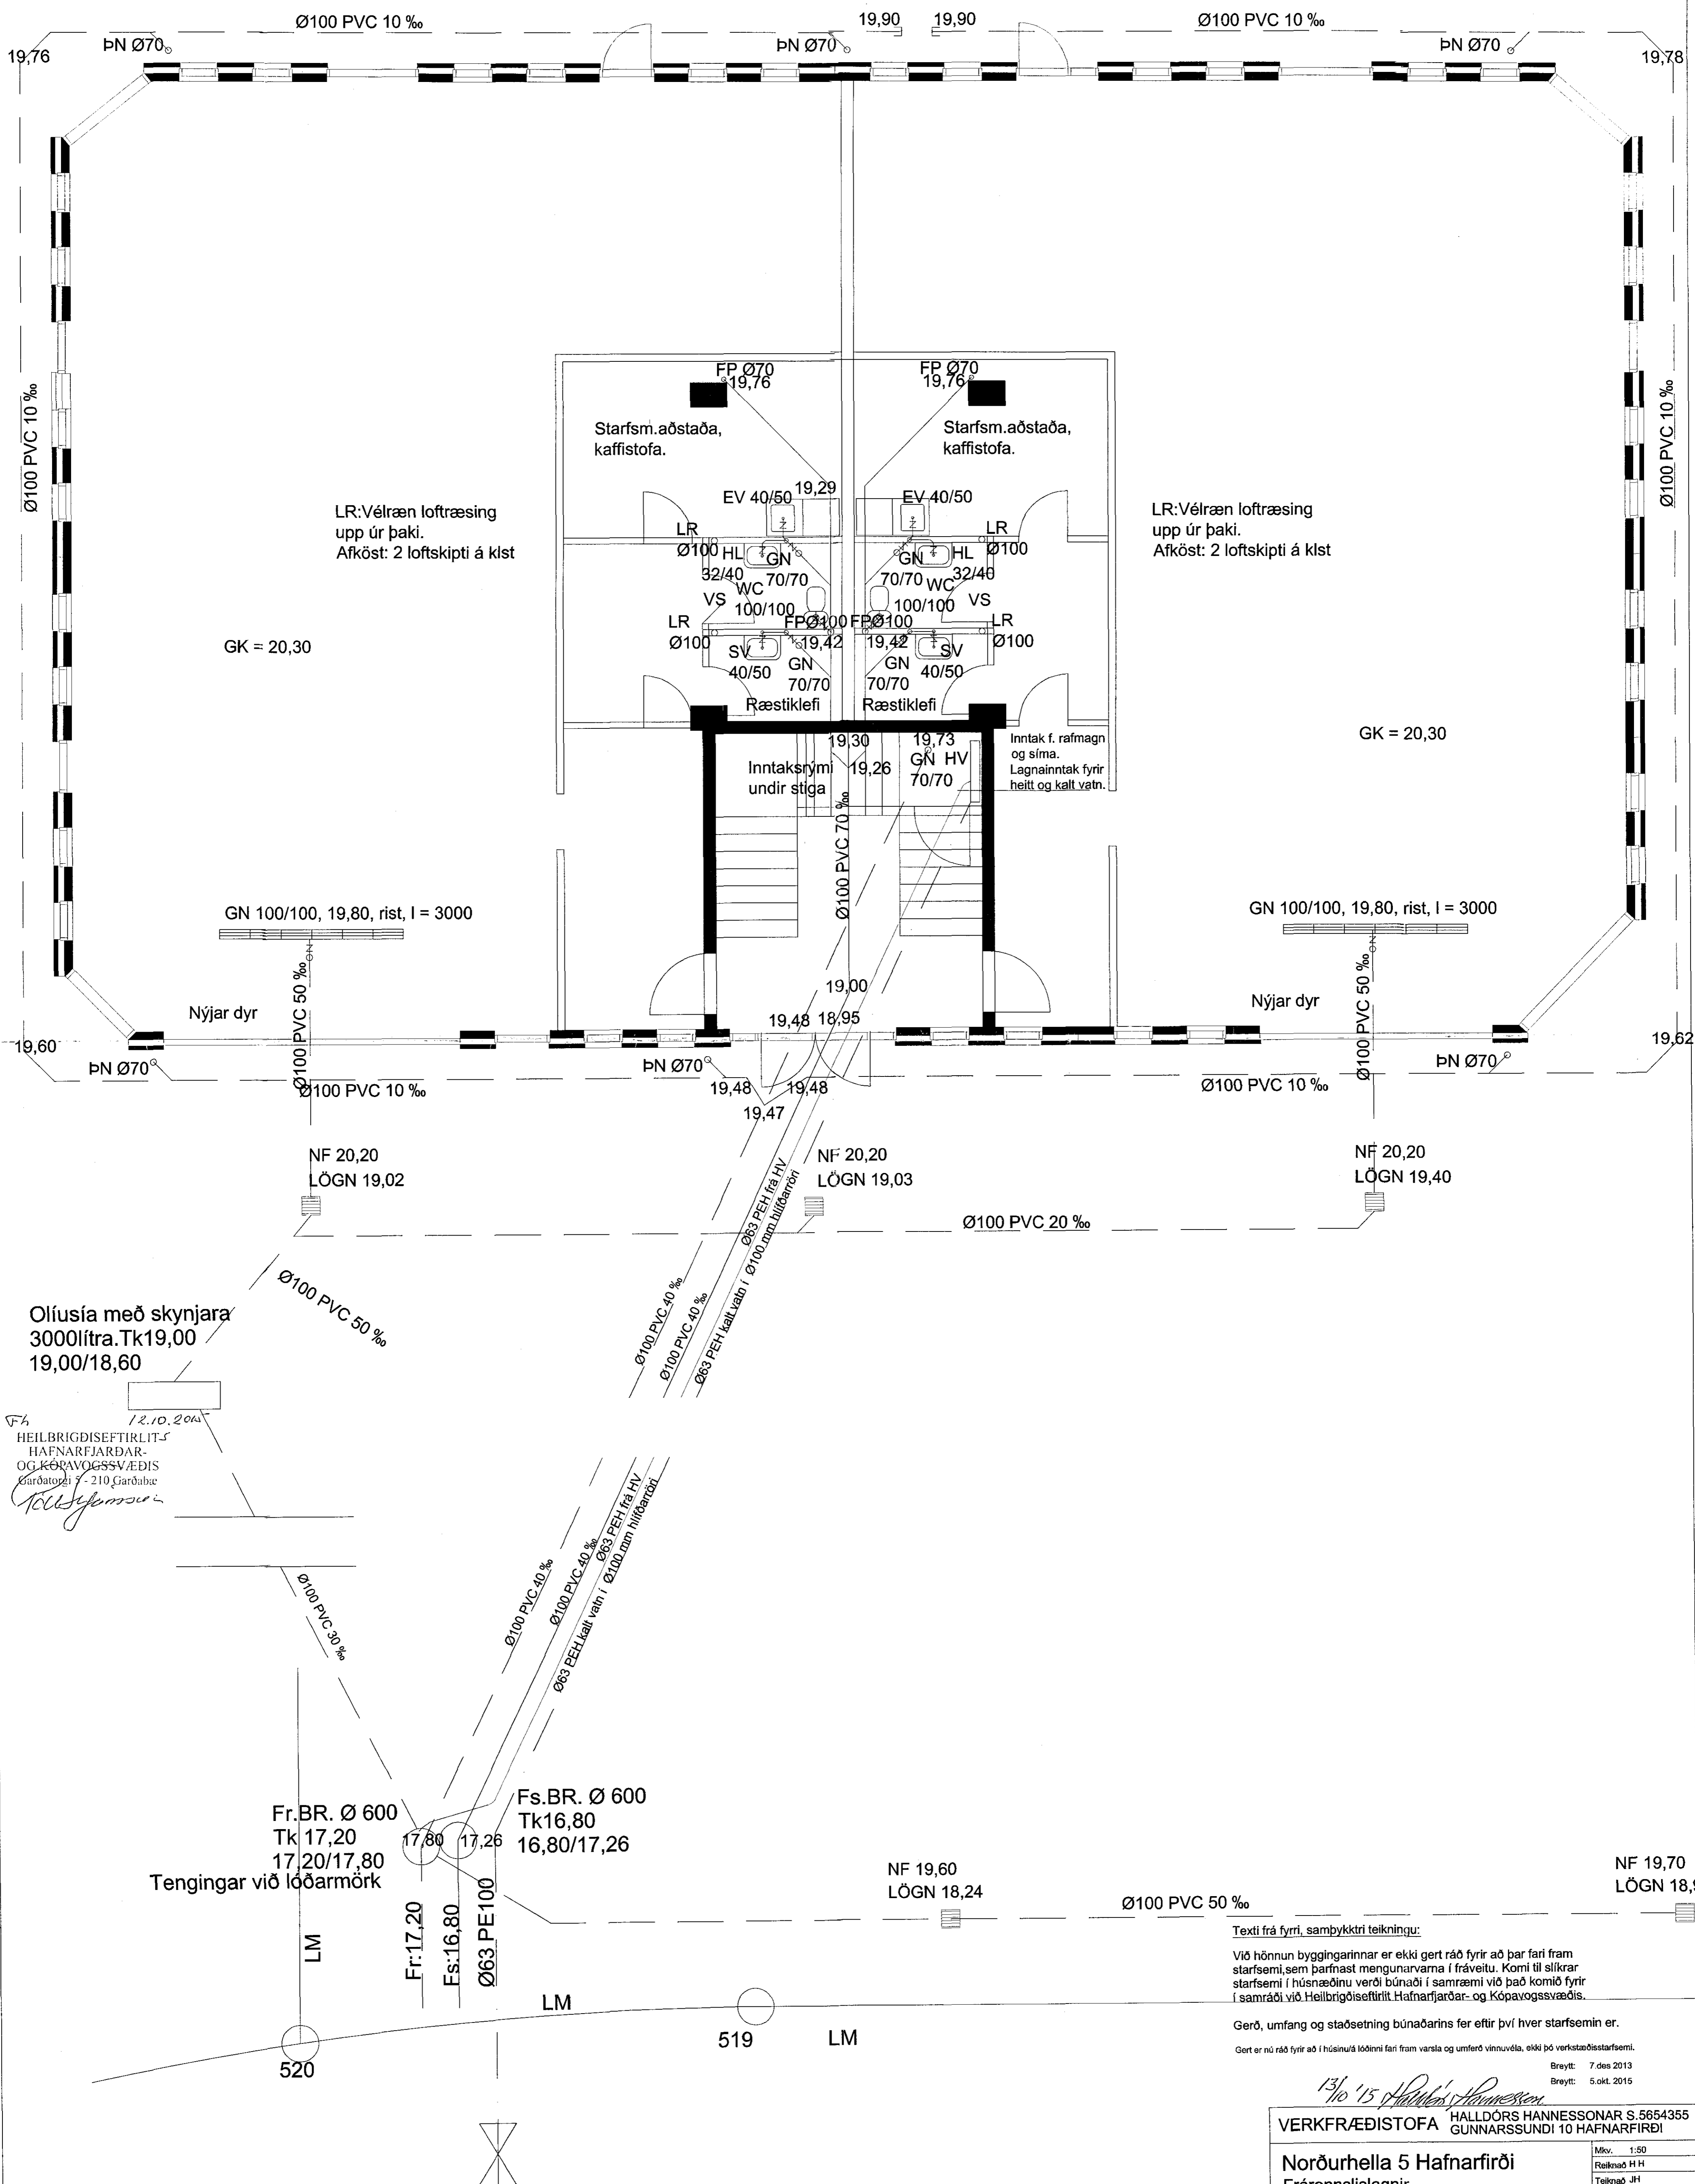

Texti frá fyrri, sambýktri teikningu:
Við hönnun byggingarinnar er ekki gert ráð fyrir að þar fari fram starfsemi, sem þarf að mengunarmála í fráveitu. Komi til slíkrar starfsemi í húsnæðinu verði búnaði í samræmi við það komið fyrir í samráði við Heilbrigðiseftirlit Hafnarfjarðar- og Kópavogssvæðis.

Gerð, umfang og staðsetning búnaðarins fer eftir því hver starfsemi er.

Gerð er nú ráð fyrir að í húsinu sé lóðinni fari fram varsla og umferð vinnuvela, ekki þó verkstaðisstarfsemi.
Breytt: 7. des 2013
Breytt: 5. okt. 2015

VERKFRÆÐISTOFA		HALDÓRS HANNESSONAR S. 5654355 GUNNARSSUNDI 10 HAFNARFIRÐI	
Norðurhella 5 Hafnarfirði		Mskr. 1:50	
Frárennislagnir		Reiknað H.H.	
Ný teikn. v/breytingar á fyrirr. starfsemi		Teiknað J.H.	
		Kl. Hönnuðar: 141139-2159	
		Breytt: 10. maí 2007	
Verk: Norðurhella 5		Teikn.nr.: 2.01	Dags: 27. feb. 2007