



Sampykkt þann  
 09 FEB 2016  
 Byggingofulltrúinn í Hafnarfjörð  
 E.h. Sigurður Steinar Jónsson

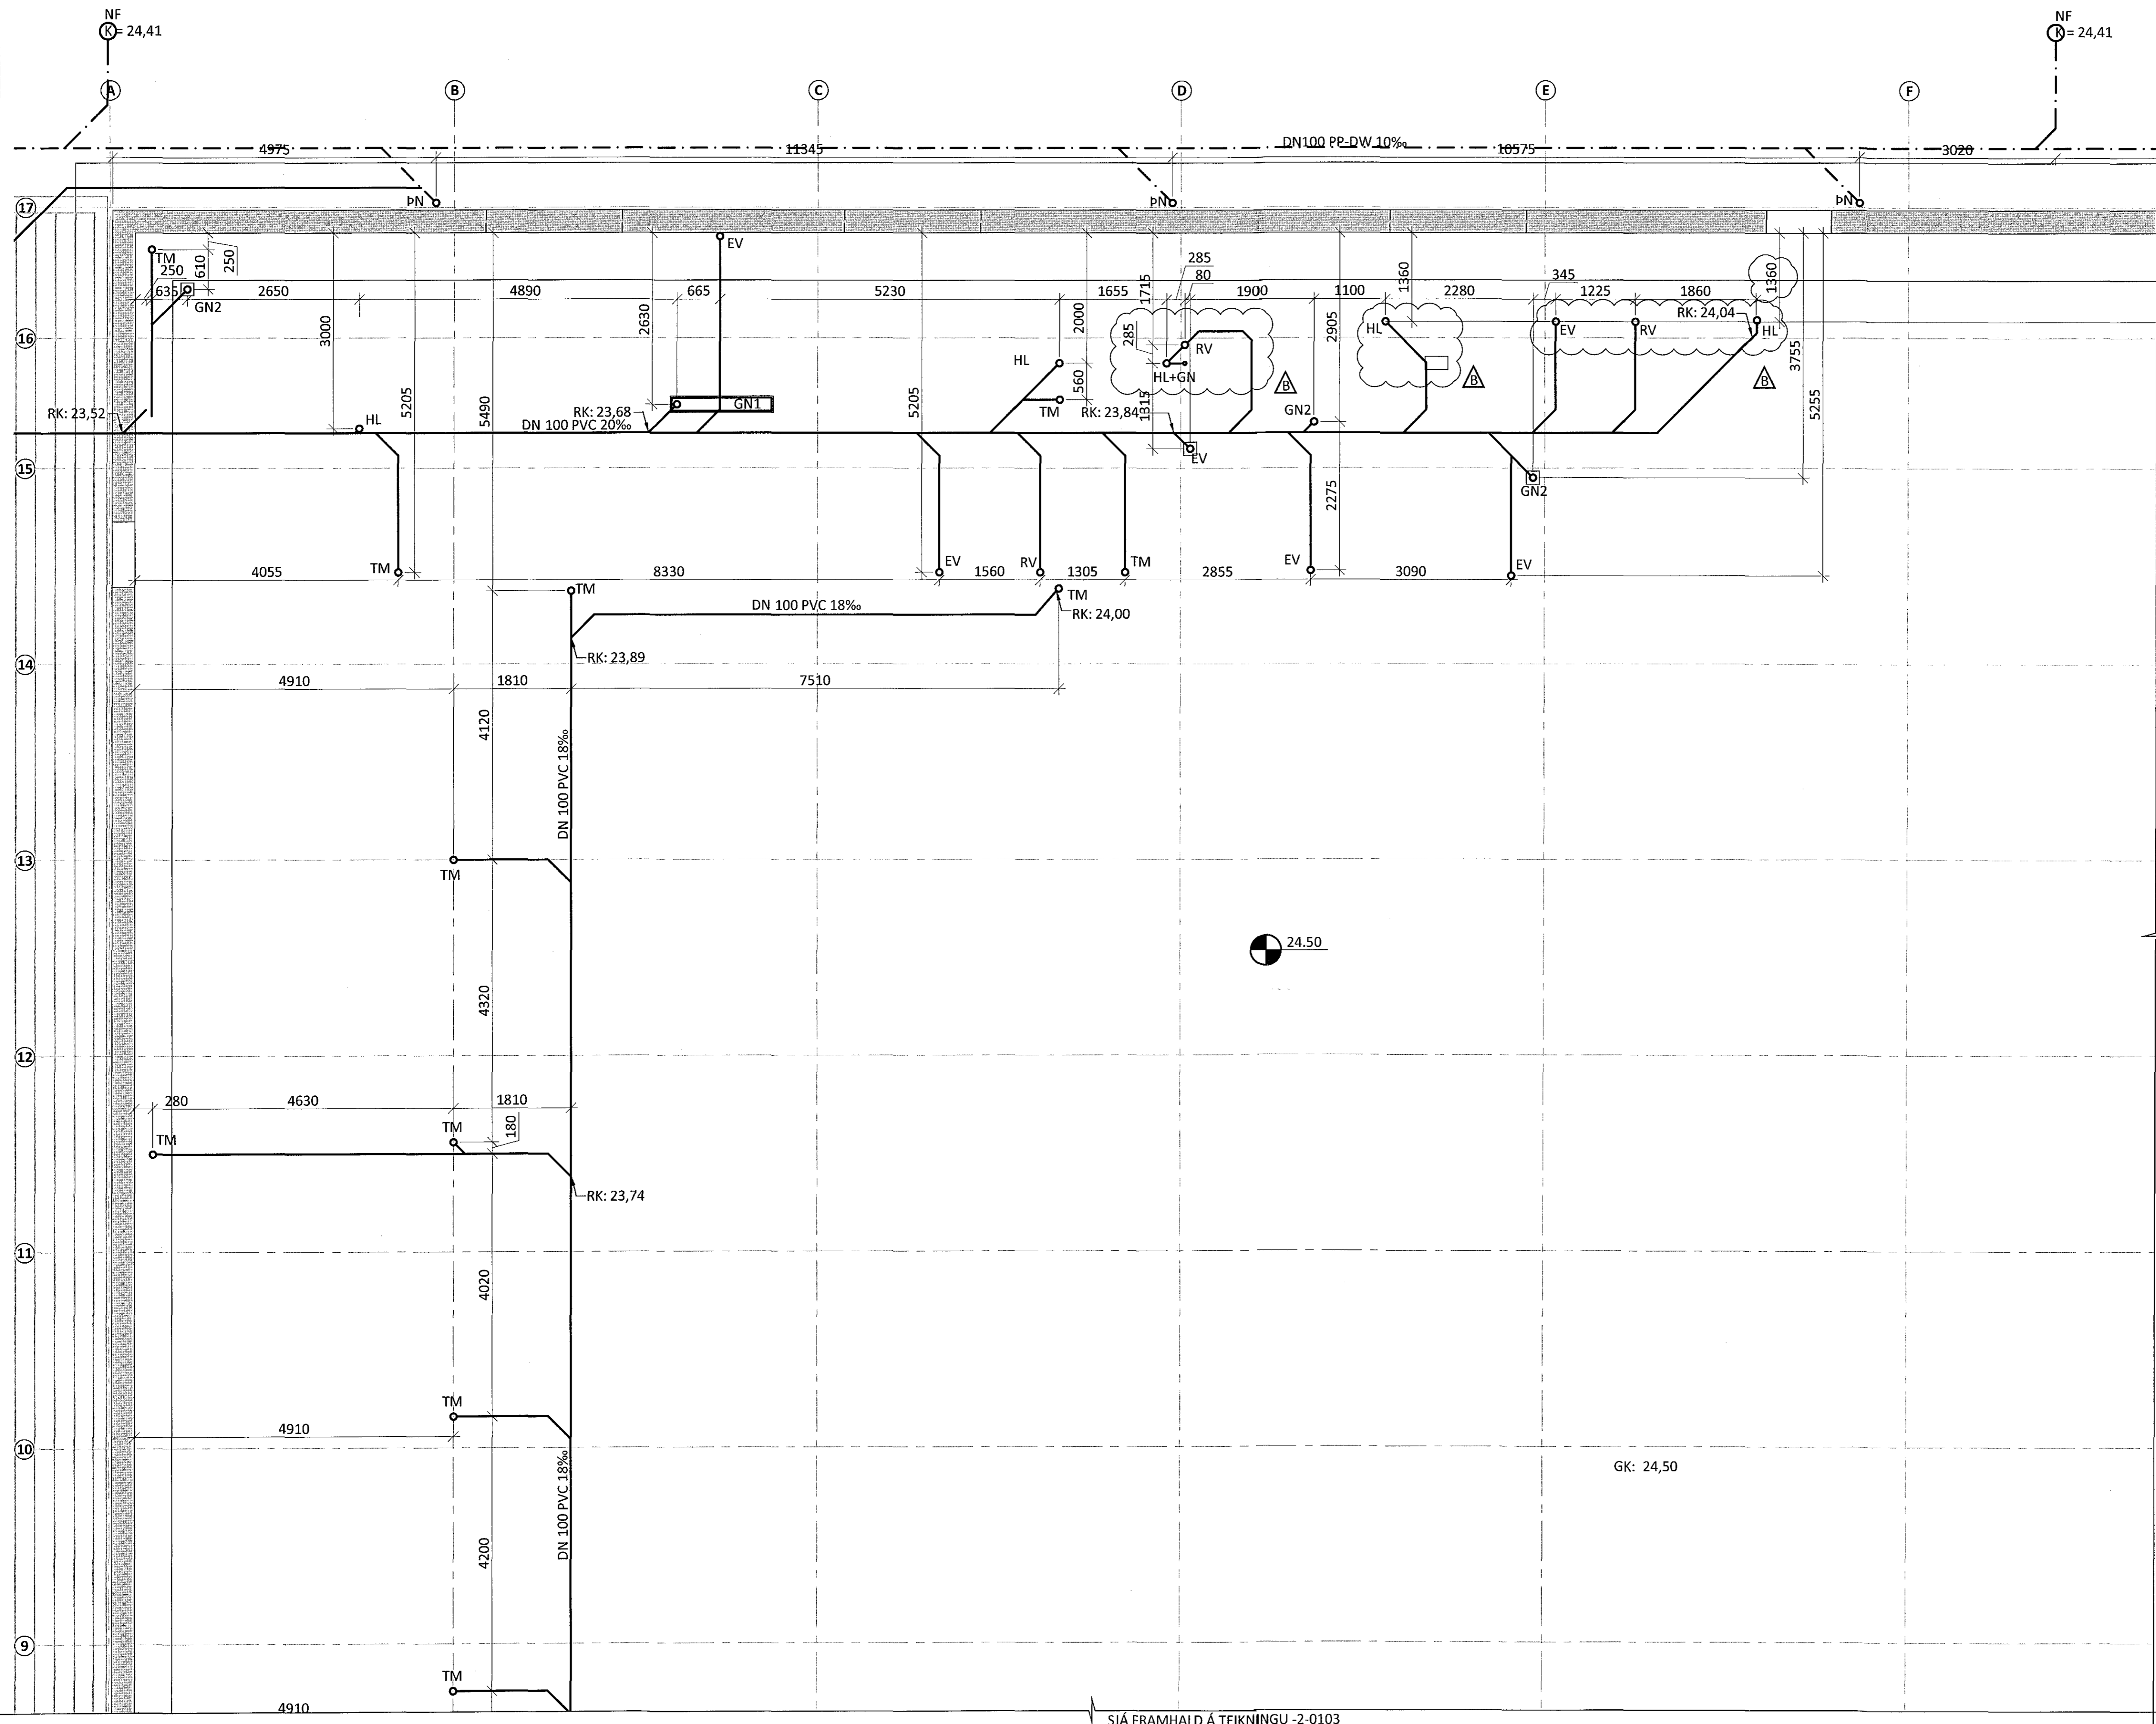

SJÁ FRAMHALD Á TEIKNINGU -2-0102

LYKILMYND:

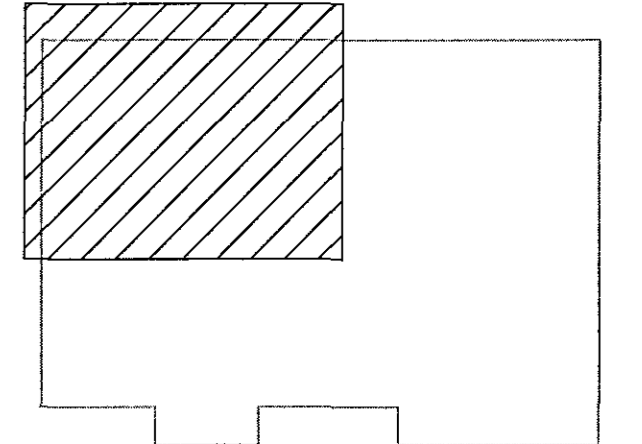

ARFTUN AÐALHÖNNUÐAR: *[Signature]* KT. 220564-4369

B	22.01.16	FÆRSLA Á STÚTUM
A	09.09.15	FÆRSLA Á GN OG ÞN
BR.	DAGS.	BREYTING



**FLATAHRAUN 13** HAFNARFJÖRDUR  
 NÝBYGGING KRÓNUVERSLUN  
 GRUNNLAGNIR  
 GRUNNMYND  
 1.HLUTI

SAMPYKKTUR: <i>[Signature]</i> KT. 270760-4229			
HÖNNUÐUR	YFIRFARID	DAGS. ÚTG.	DAGS. BREYT.
GP	gummi@ferill.is	ÞAG	13.07.15
MIKV. (A1)	VERKNR.	TEIKN. NR.	BREYT.
1:50	14048	2 - 0101	B