03.02.16 1412025

Byggingafulltrúi Hafnarfjarðar
Móttekið þann
09 FEB 2016

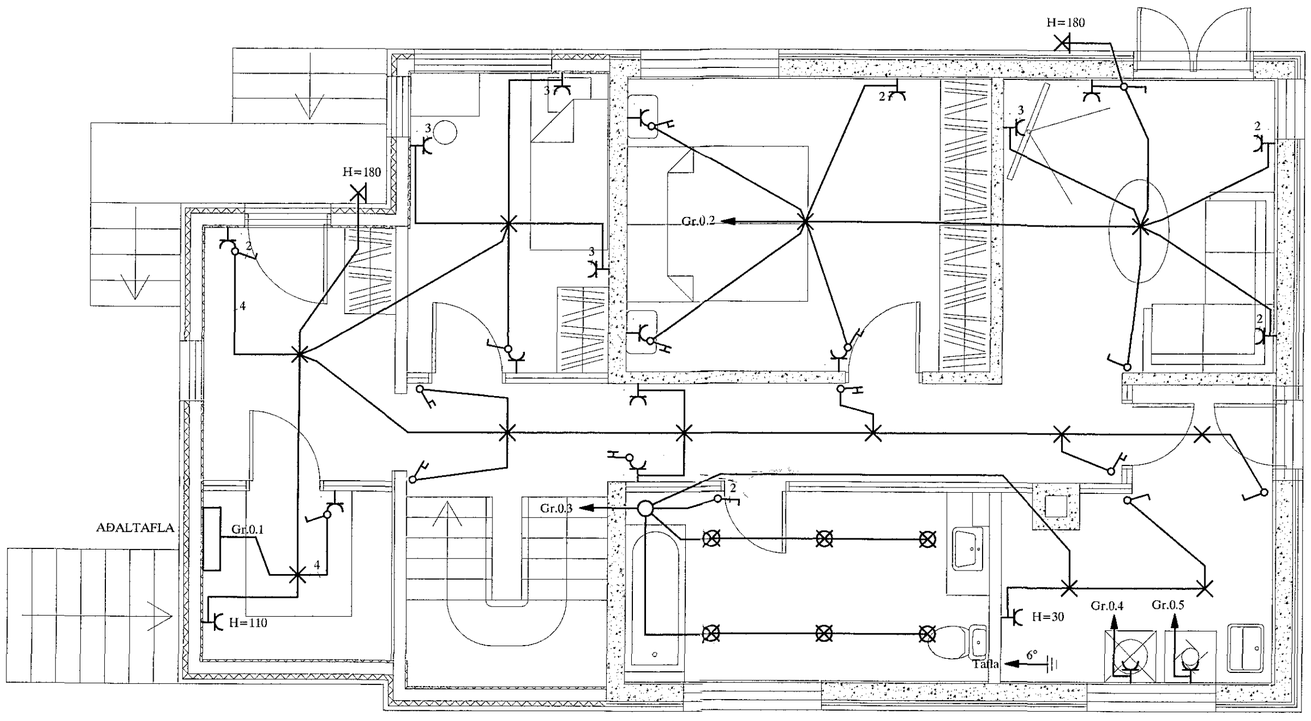

Áritun aðalhönnuðar 180867-3419

A	15.02.22	REYNDARTEIKNING (BREYTING Á HÚSN/ÆÐI)	B.Þ.T.	T.S.		220146-2439
ÚTG.	DAGS.		TEIKN.	HANNAÐ	SAMÞYKKT	KENNITALA

NÖNNUSTÍGUR 13 HAFNARFIRÐI

RAFLÖGN - KJALLARA

TERA s/f RAFMAGNSVERKFRÆÐISTOFA
EDMUND BELLERSEN RAFMAGNSTÆKNIFR. SÍMI 5687388
TRAUSTI SVEINBJÖRNSSON RAFMAGNSHÖNNUÐ. SÍMI 5687390

MKV. 1:50
TEIKN.NR. 1
SÍÐASTA TNR.
TNR. 1 AF 5
GEYMSLUNR.
ÚTG. A