
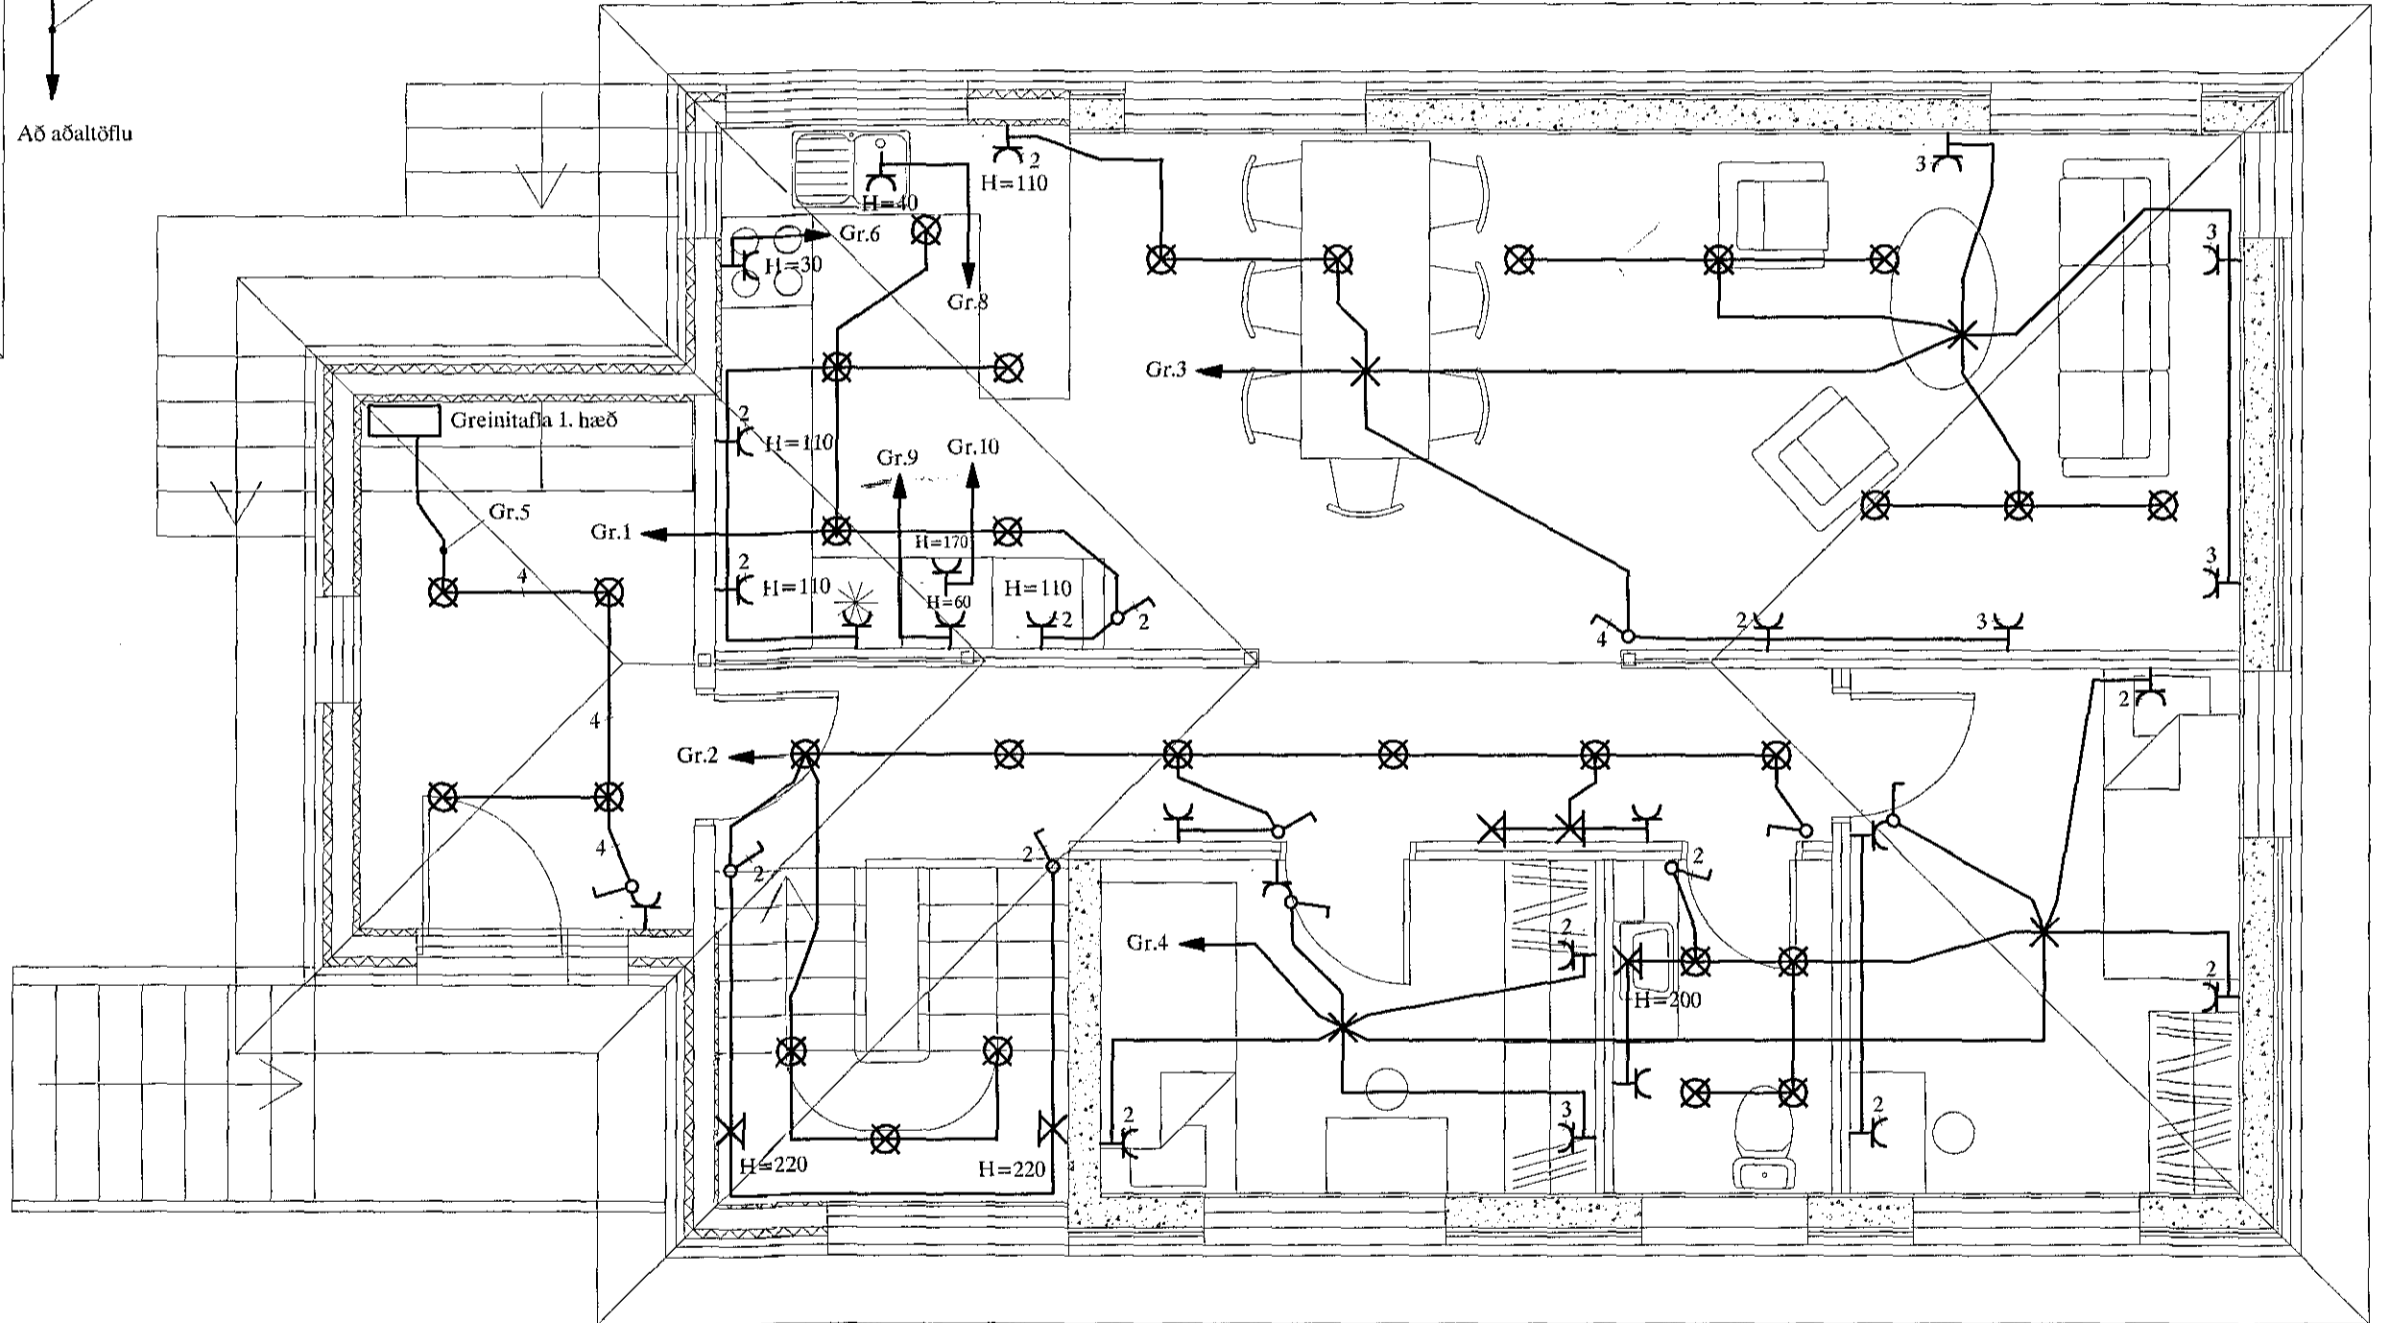
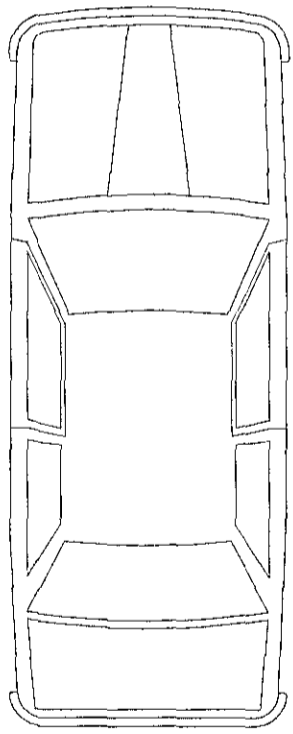


Engingafulltrúi Hafnarfjarðar
 Rátttekið þann
 09 FEB 2016
 S

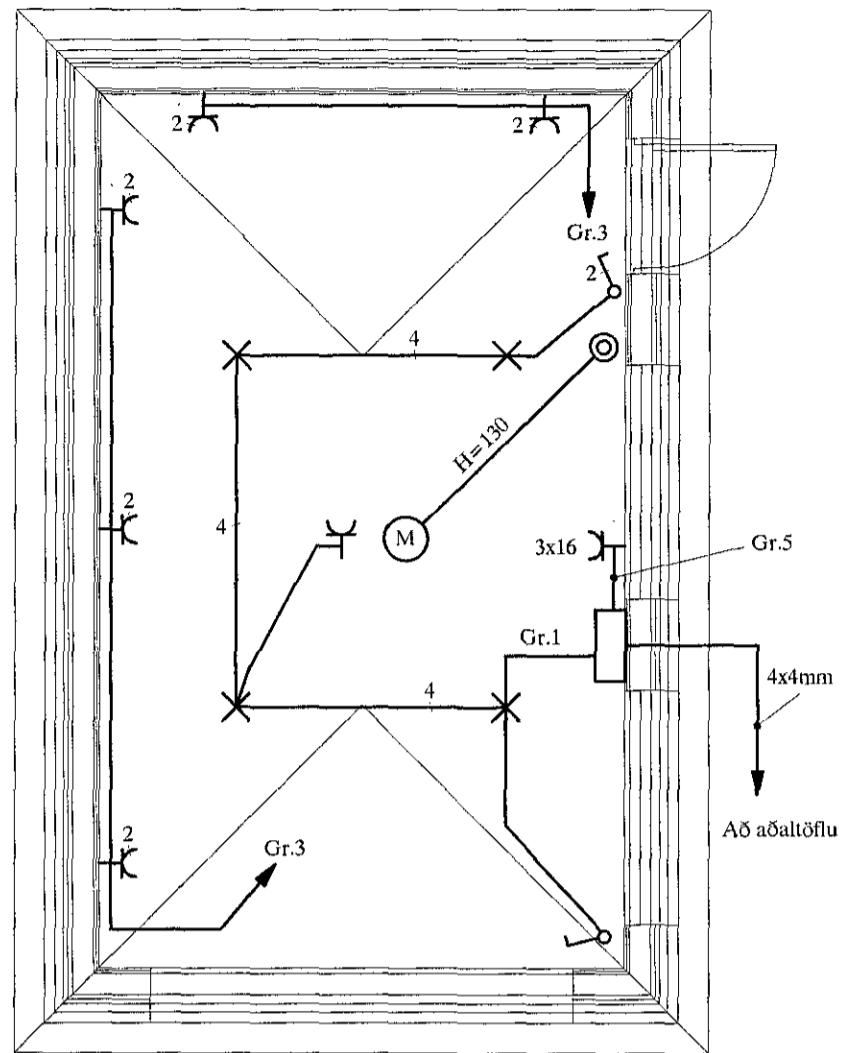

Svein M. Sigurðsson
 Áritun aðalhönnuðar

				NÖNNUSTÍGUR 13 HAFNARFIRÐI				MKV. 1:50				
				RAFLÖGN - 1. HÆÐ				TEIKNR. 2				
								SÍÐASTA TNR.				
A	15.02.22	REYNDARTEIKNING (BREYTING Á HÚSNÆÐI)	B.P.T.	T.S.	<i>Volli</i>	220146-2439	TERA S/F	RAFMAGNVERKFRÆÐISTOFA EDMUND BELLERSEN TRAUSTI SVEINBÓRÐSSON	RAFMAGNSEKNIKUR RAFMAGNSSÍÐNER. SÍMI 5687388 SÍMI 5687390	TNR. 2	AF 5	ÚTG. A
ÚTG.	DAGS.		TEIKN.	HANNAÐ	SAMPYKKT	KENNITALA				GEYMSLUNR.		