


Eigningafulltrúi Hafnarfjarðar  
 Möttekið þann  
 09 FEB 2016  
 41

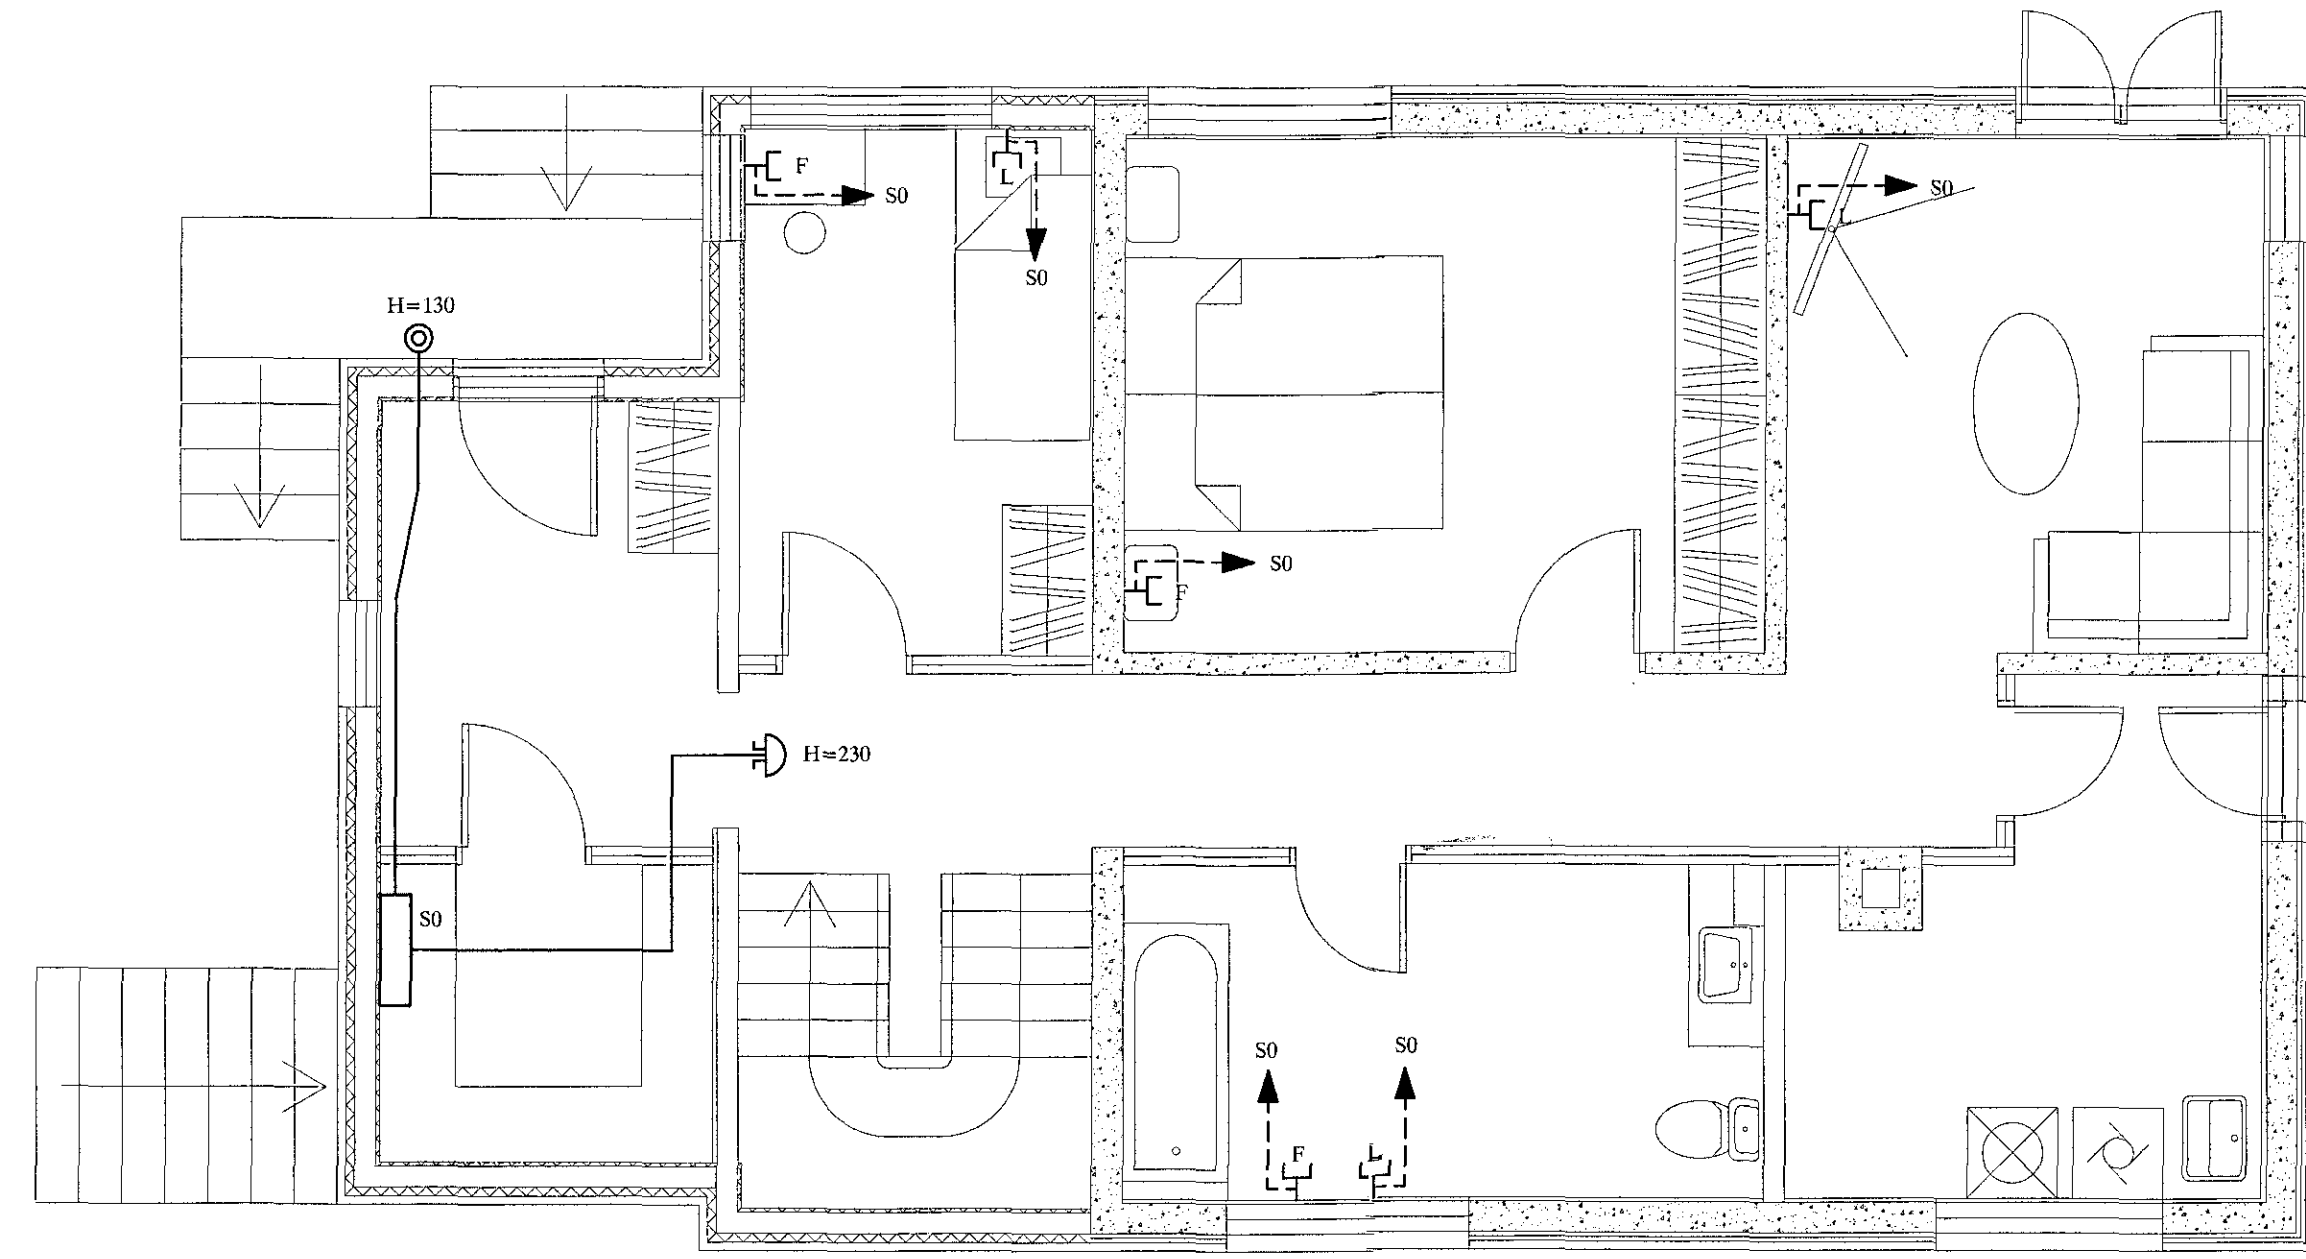

*Svein M. Sigurðsson*  
 Áritun aðalhönnuðar

						NÖNNUSTÍGUR 13 HAFNARFIRÐI		MKV. 1:50		
						SMÁSPENNULÖGN - KJALLARA		TEIKN.NR. 3		
								SÍÐASTA TNR.		
A	15.02.22	REYNDARTEIKNING (BREYTING Á HÚSN/ÆÐI)	B.P.T.	T.S.	<i>Svein</i>	220146-2439	<b>TERA</b> S/F RAFMAGNSVERKFRÆÐISTOFA EDMUND BELLERSEN RAFMAGNSLEIÐER TRAUÐI SVEINBJÖRNSSON RAFMAGNSUNFER.	TNR. 3	AF 5	ÚTG. A
ÚTG.	DAGS.		TEIKN.	HANNAÐ	SAMPYKKT	KENNITALA		SÍMÍ 5687388	GEYMSLUNR.	