
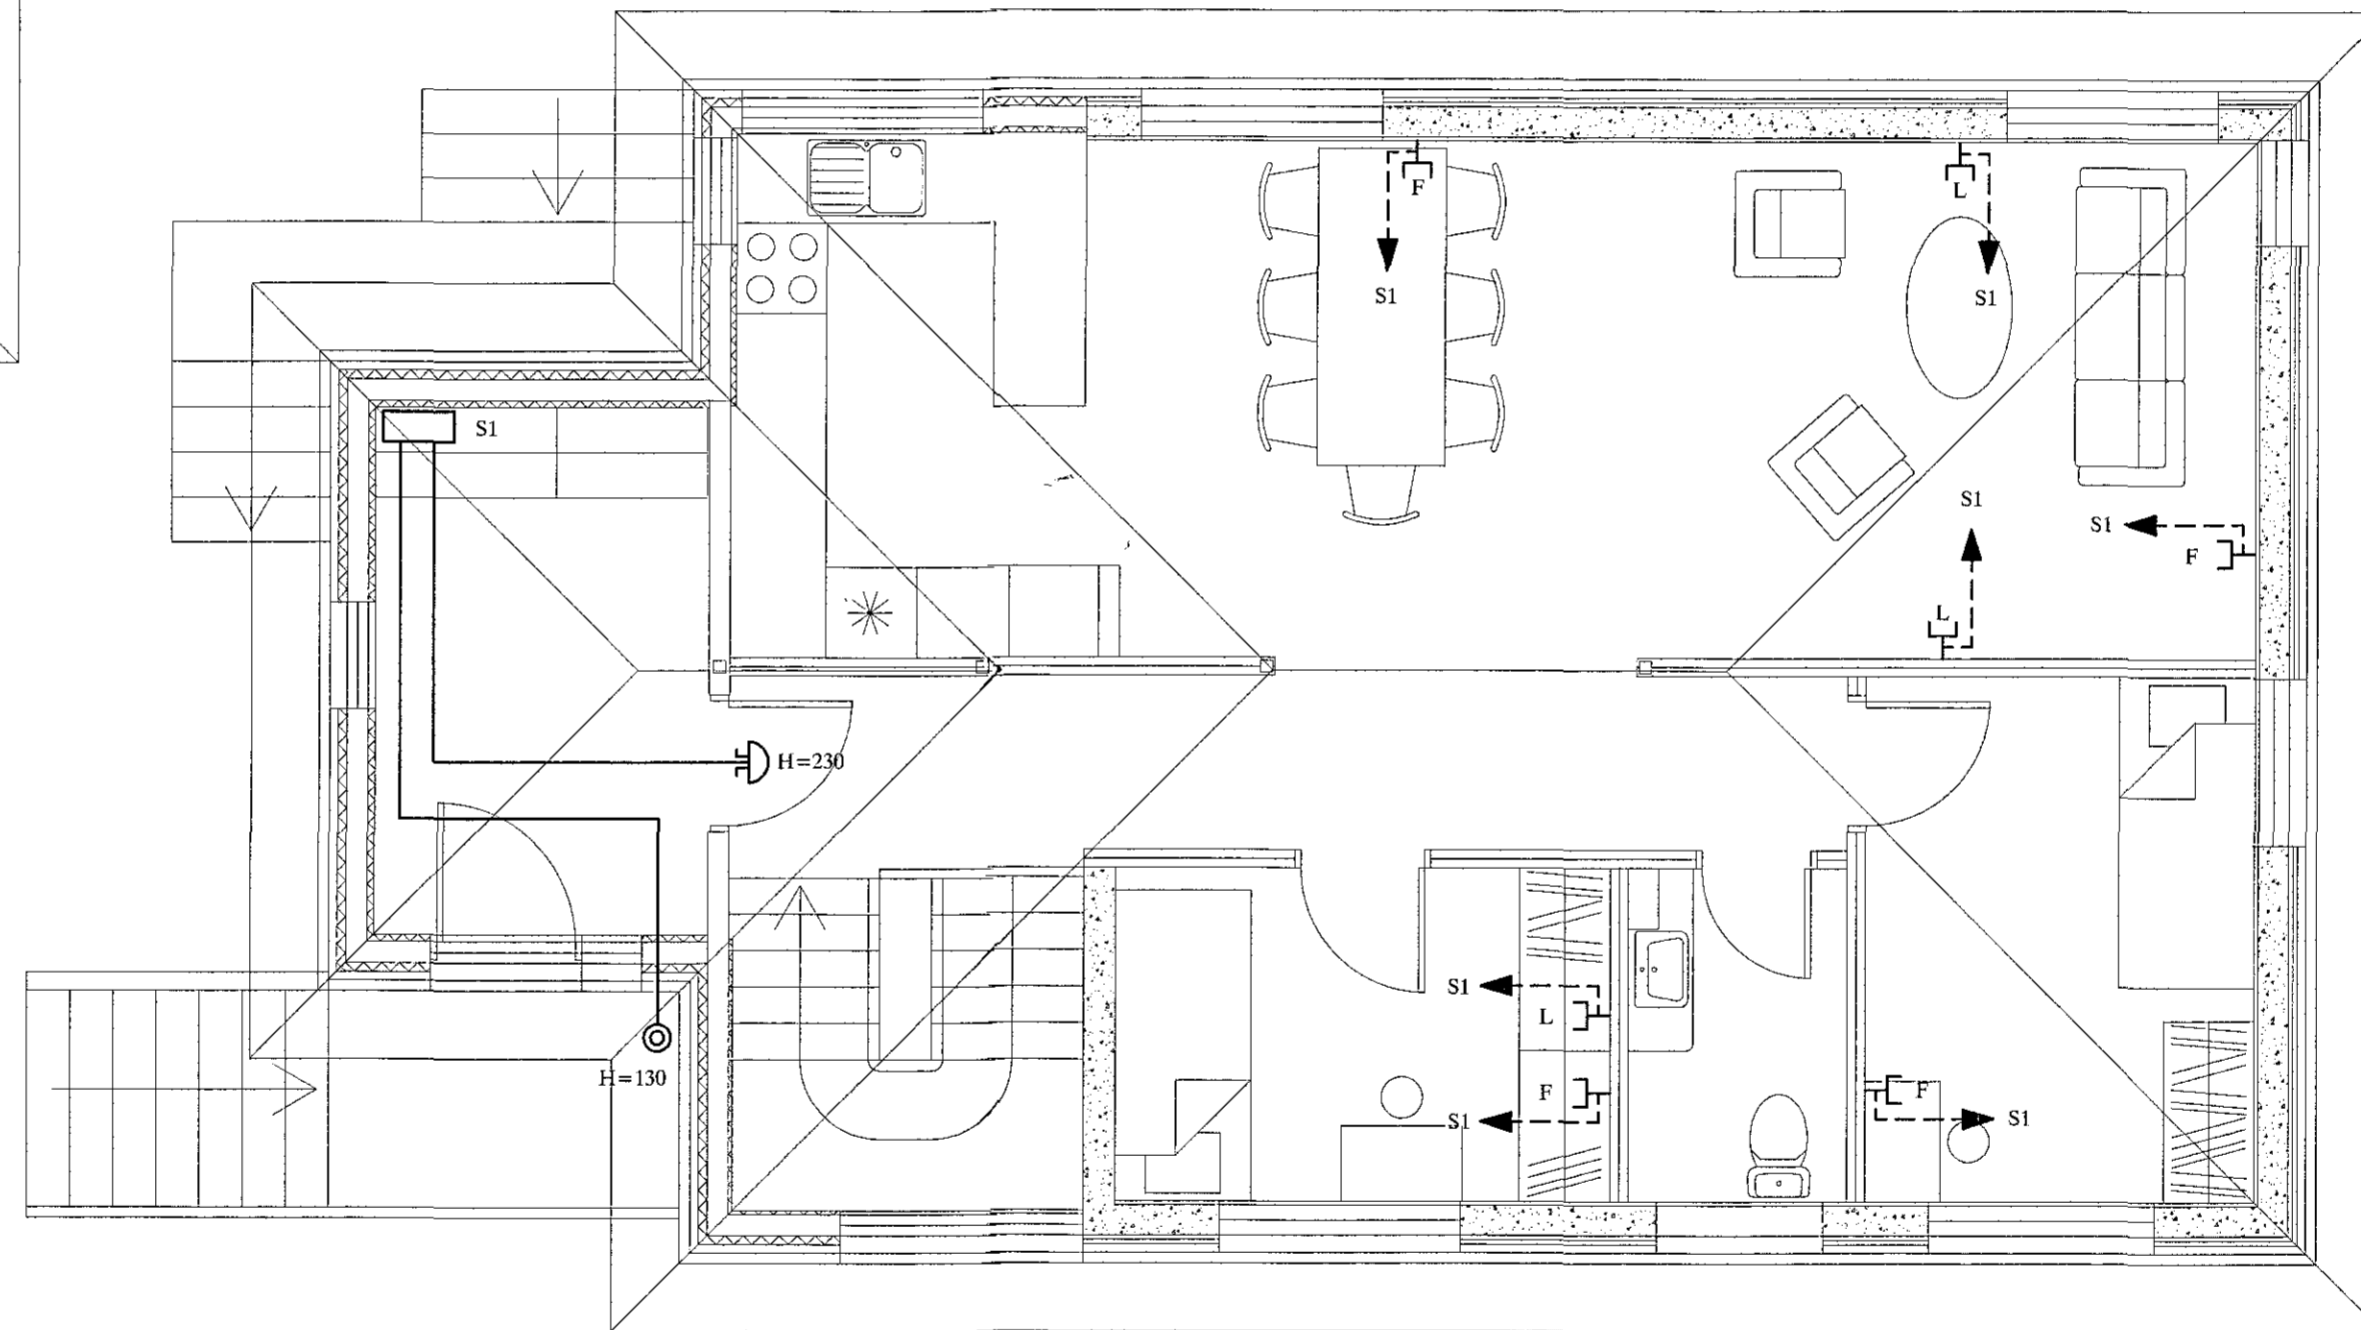
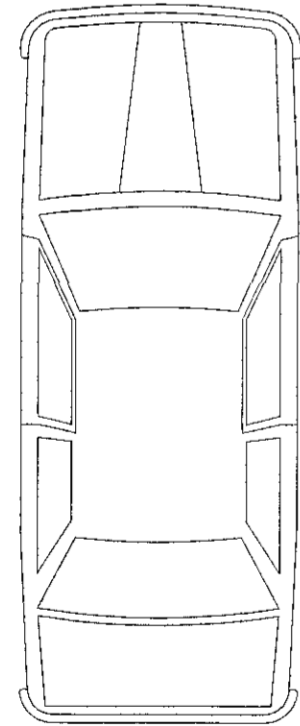


Byggingafulltrúi Hafnarí,
Móttækið þann
09 FEB 2016

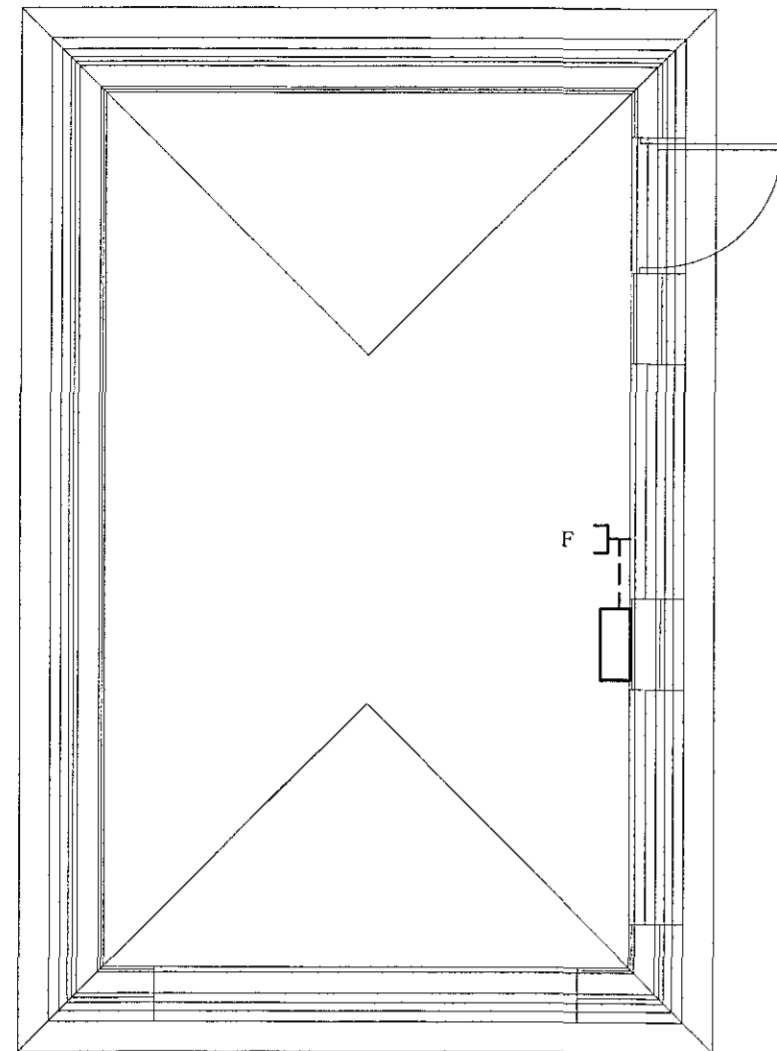

Stein M. Sigurðsson
Áritun aðalhönnuðar

					NÖNNUSTÍGUR 13 HAFNARFIRÐI			MSV. 1:50	
					SMÁSPENNULÖGN - 1. HÆÐ			TEIKNR. 4	
								SÍÐASTA TNR.	
A	15.02.22	REYNDARTEIKNING (BREYTING Á HÚSNÆÐI)	B.P.T.	T.S.	<i>Stein M. Sigurðsson</i>	220146-2439	TERA S/F	RAFMAGNVERKFRÆÐISTOFA	
ÚTG.	DAGS.		TEIKN.	HANNAÐ	SAMÞYKKT	RENNITALA		EDMUND BELLERSEN	RAFMAGNSTEKNIFR.
							TRAUSTI SVEINBJÖRNSSON		RAFMAGNSTEKNIFR.
									SÍMÍ 5687390
								TNR. 4	AF 5
								ÚTG.	A
								ÖGYSMELN.	