
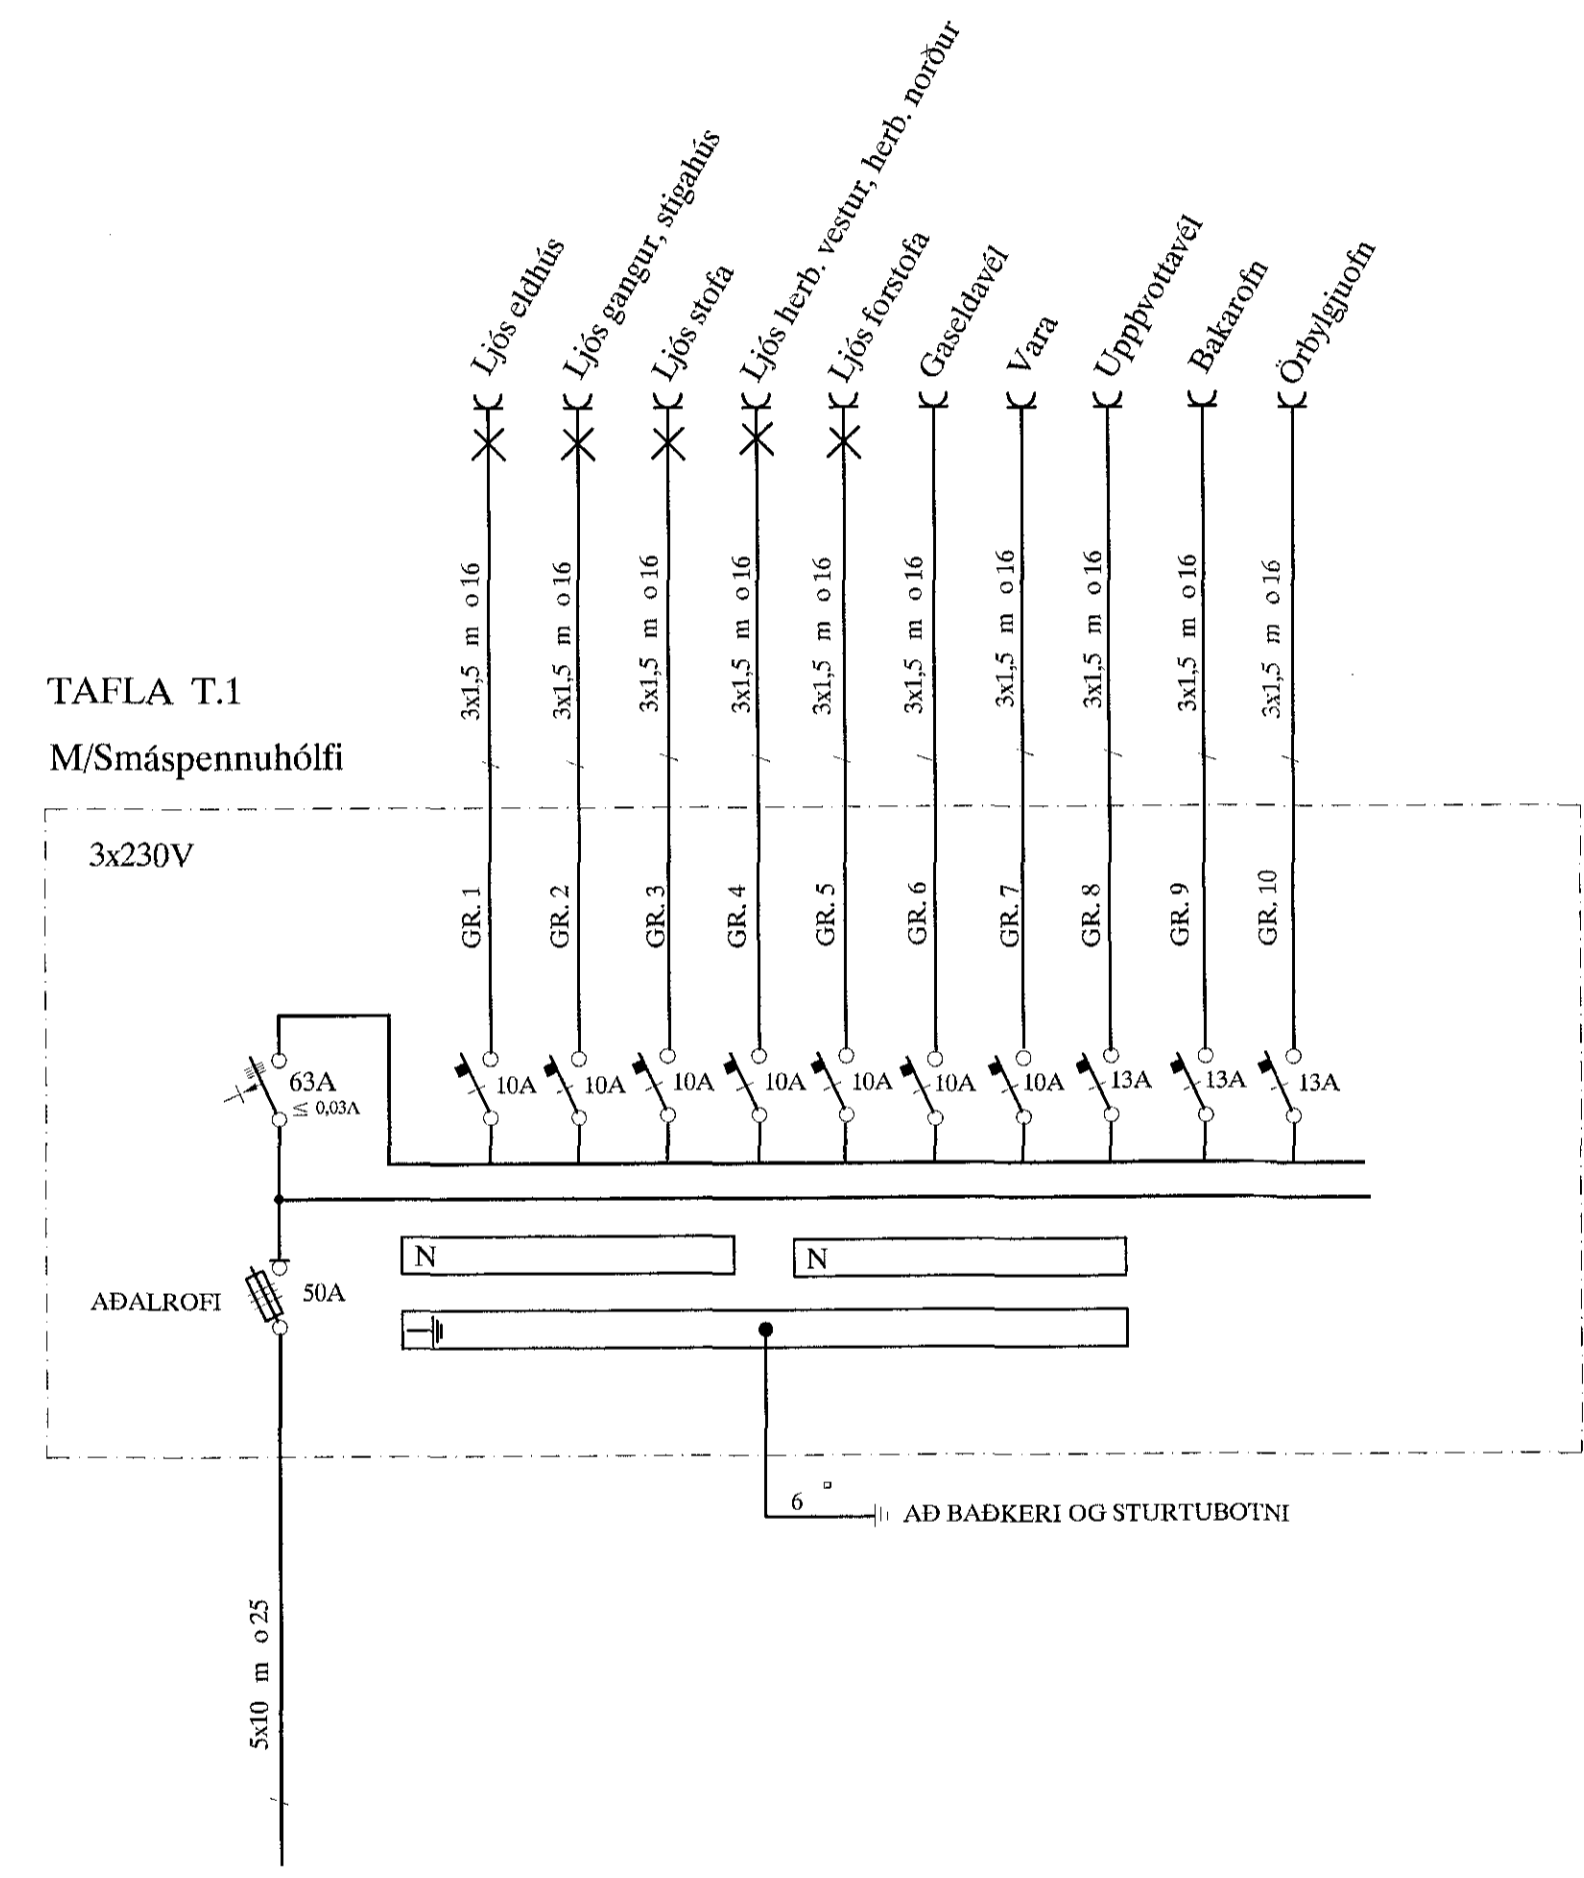


Byggingafultrúi Hafnarfirðis  
Móttekið þann  
09 FEB 2016  
5

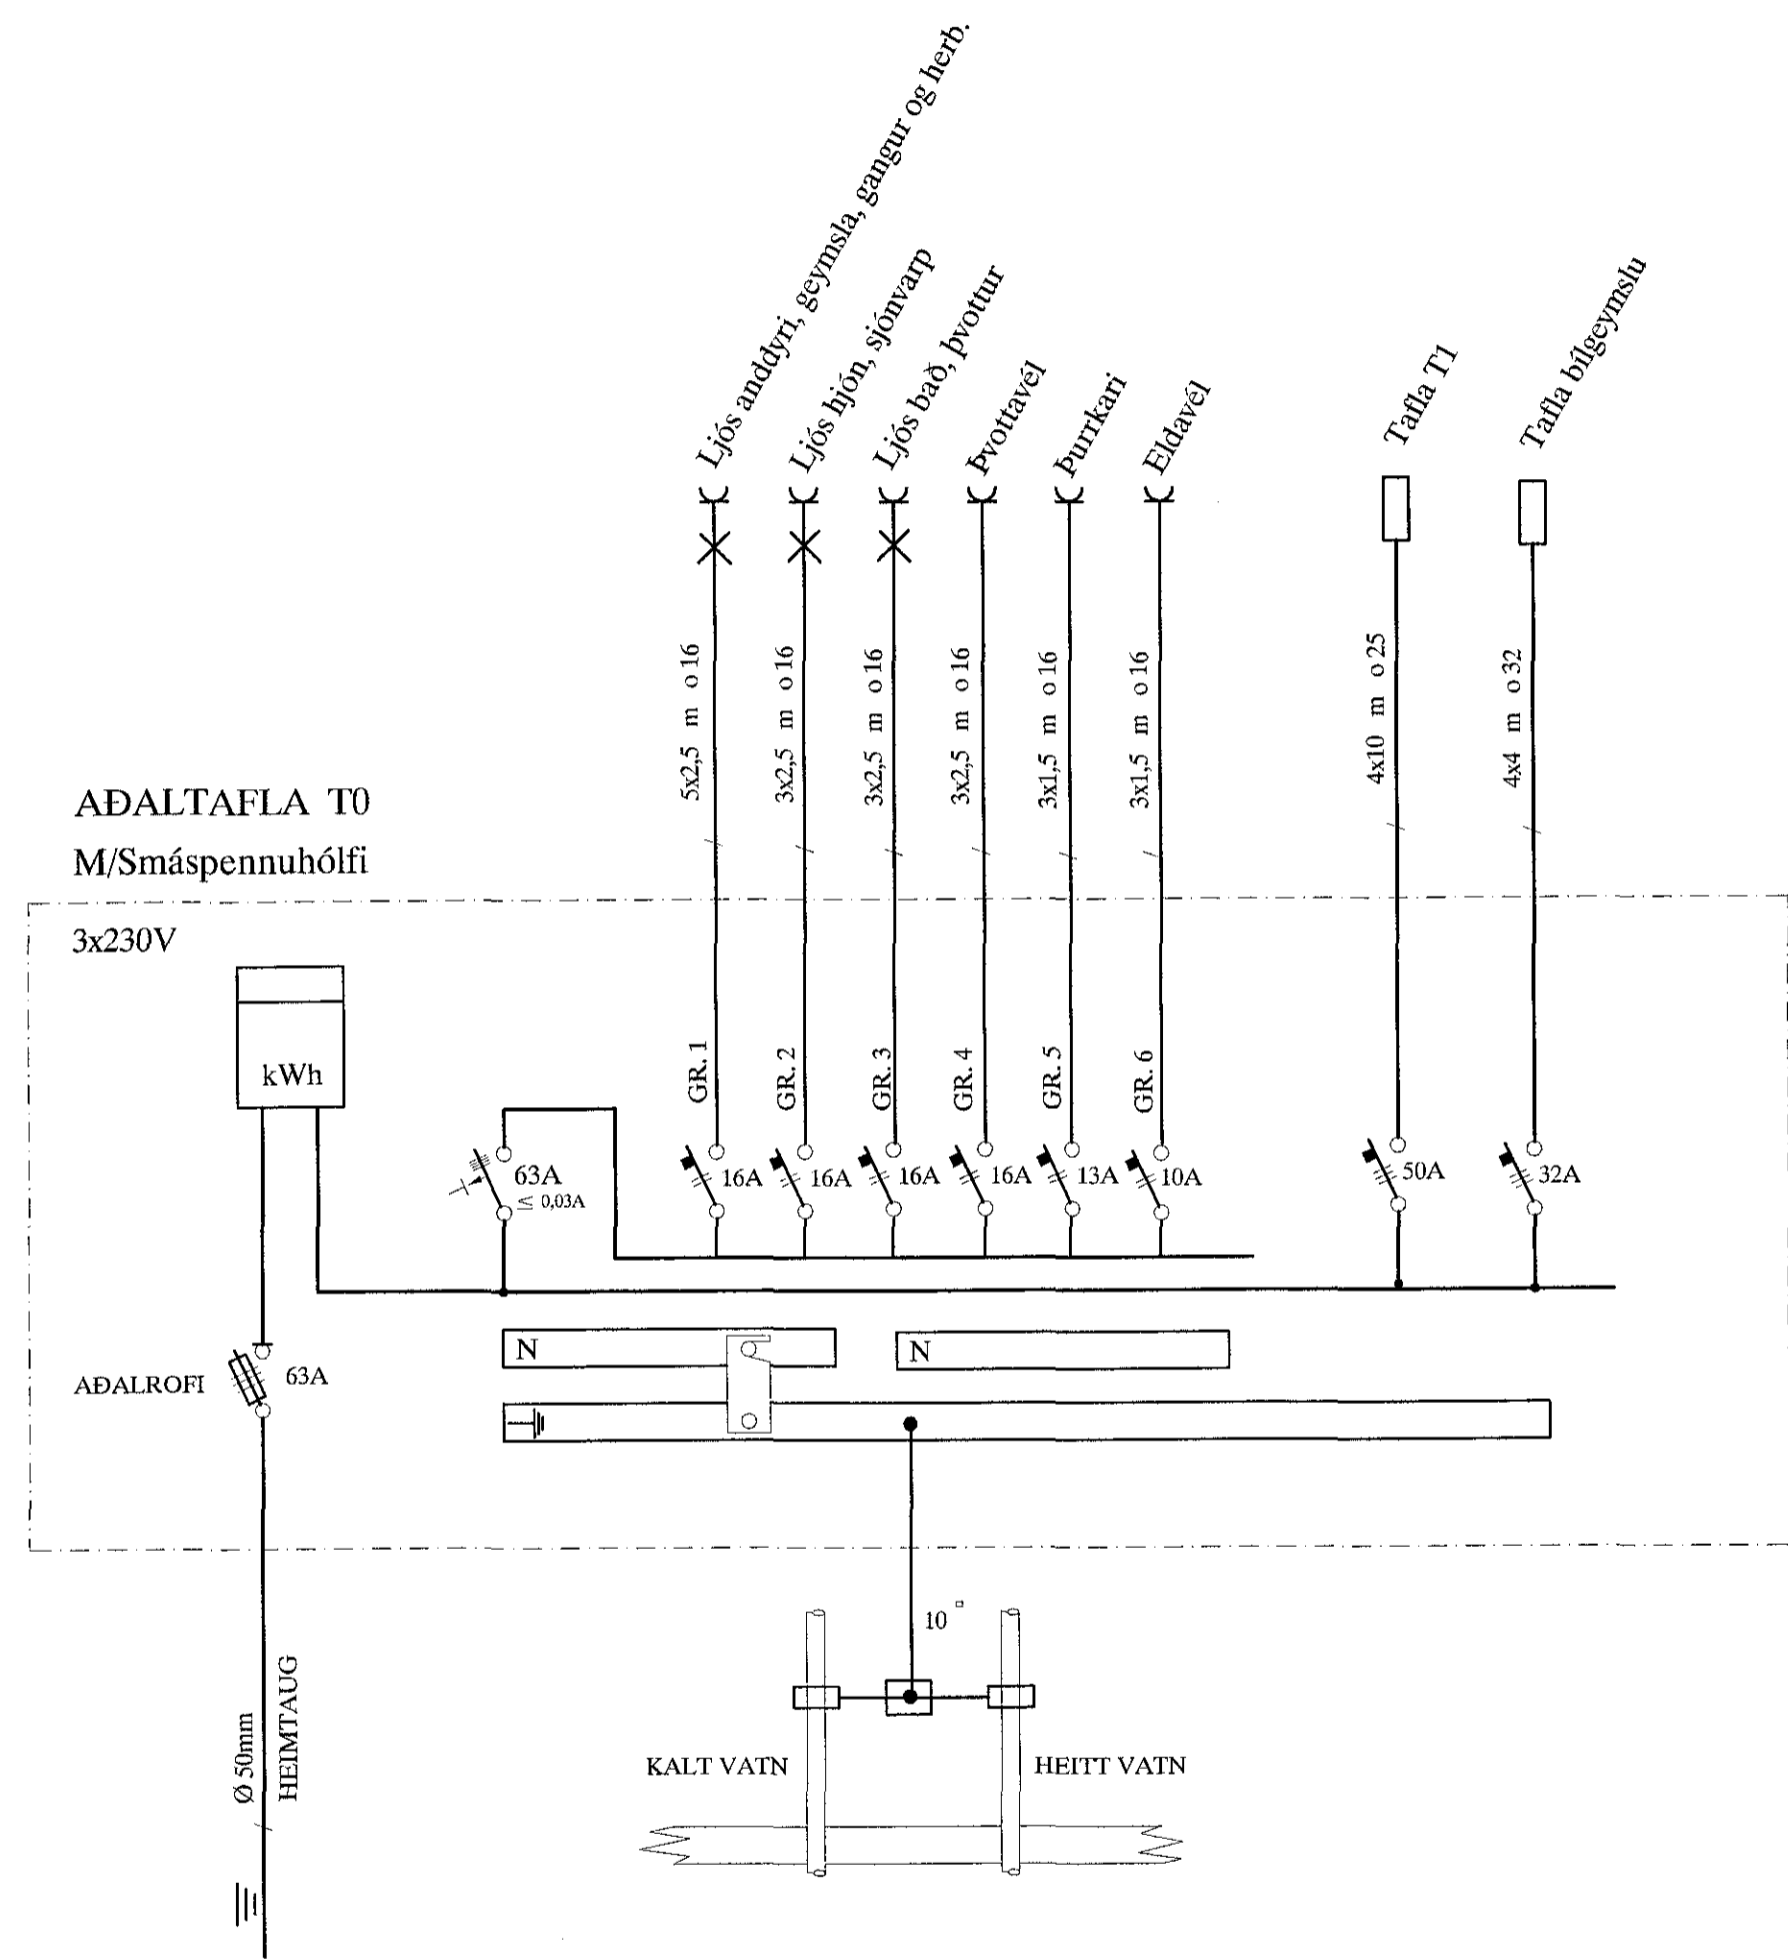

*Þórodd M. Sæyðsson*  
Áritun aðalhönnuðar

				NÖNNUSTÍGUR 13 HAFNARFIRÐI				MKV.	
				EINLÍNUMYNDIR AF TÖFLUM				TEIKN.NR. 5	
								SÍÐASTA TNR.	
								TNR. 5 AP 5 ÚGQ. A	
								GHEYSI.UNR.	
ÚTG.	DAGS.	REYNDARTEIKNING (BREYTING Á HÚSNÆÐI)	B.P.T.	T.S.	SAMPYKKT	KENNTALA	220146-2439	<b>TERA</b> S/F RAFMAGNSVERKFR/ÆDISTOFA EDMUND BELLERSEN TRAUSTI SVEINBJÖRNSSON RAFMAGNSTEKNER RAFMAGNSTEKNER SÍMI 5687388 SÍMI 5687390	