




Samþykkt þann

17 FEB 2016

Byggingafræðingur í Hafnarfirði
F.h. Sigurður Steinar Jónsson

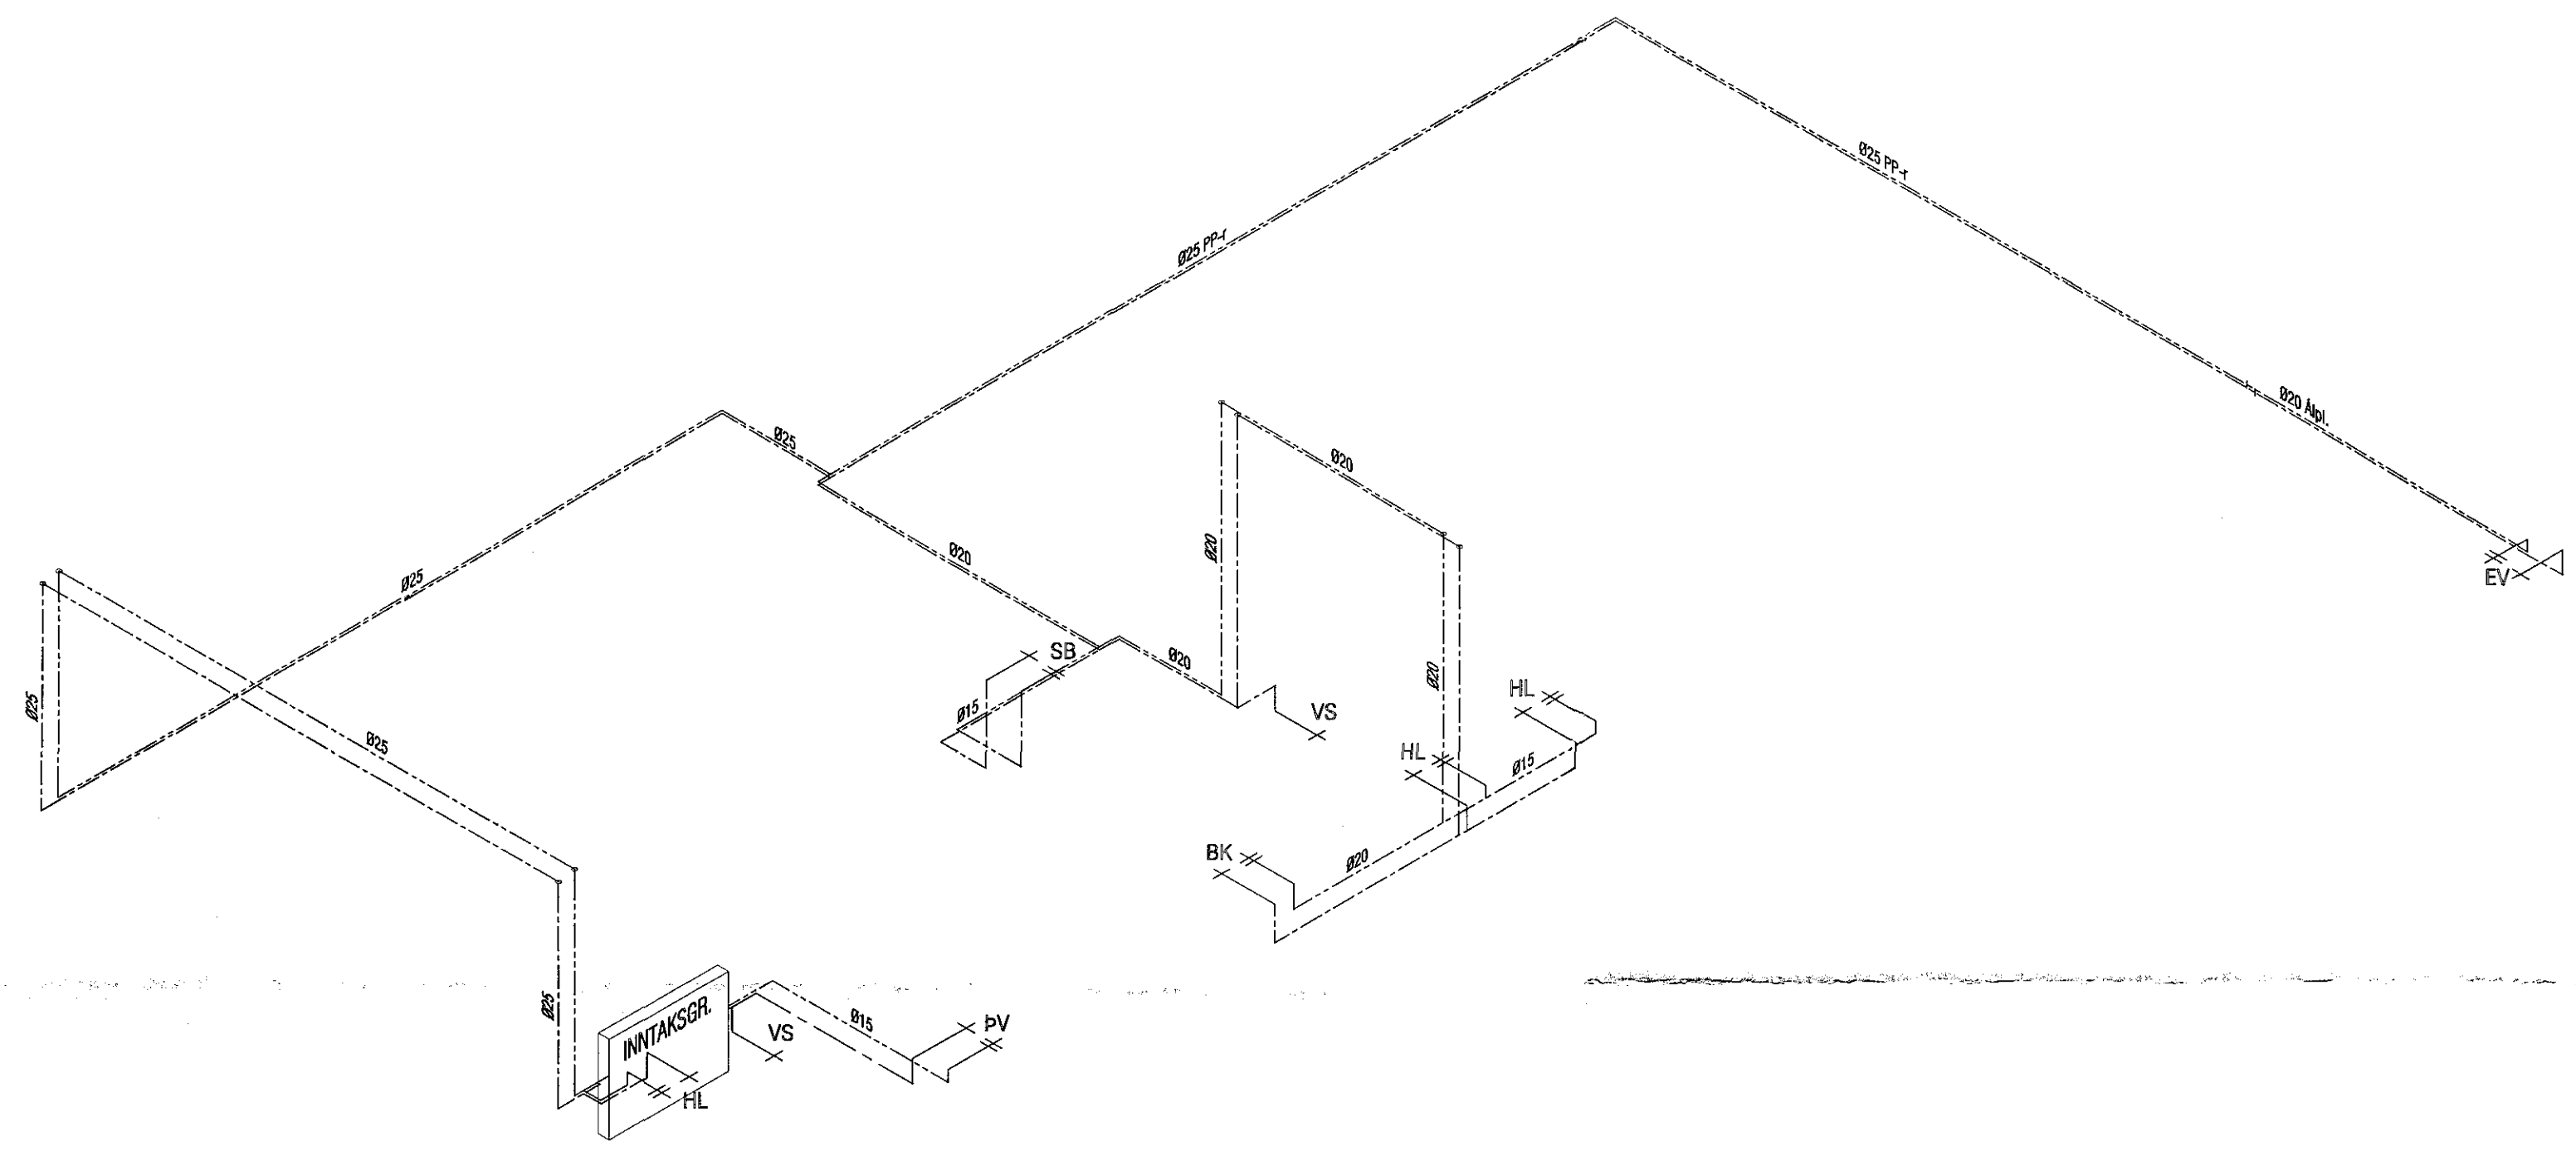

| | | | | |
|--|--------------------|---|------|---|
| Helgi Kjartansson Byggingafræðingur MTFÍ kt. 030270-5419 s: 897-7623 fax: 566-8423 netf: helgikj@mmedia.is | | | | Verkhelti Burknavellir 15 Neysluvatnslagnir Rúmmýnd |
| Dags. 23.02.2003 | Teikn. Nr. L-05 | Miv. Kvardi 1:50 | Skrá | Samræmt af aðalhönnuði |
| Breyting | dags | eðli breytingar | | Samþykkt <i>Sigurður Steinar Jónsson</i> |
| A | 04.04.05 | Tæki færast til veyna br. á innra skipulagi | | |
| B | 25.01.16 | Reyndarteikningur | | |