


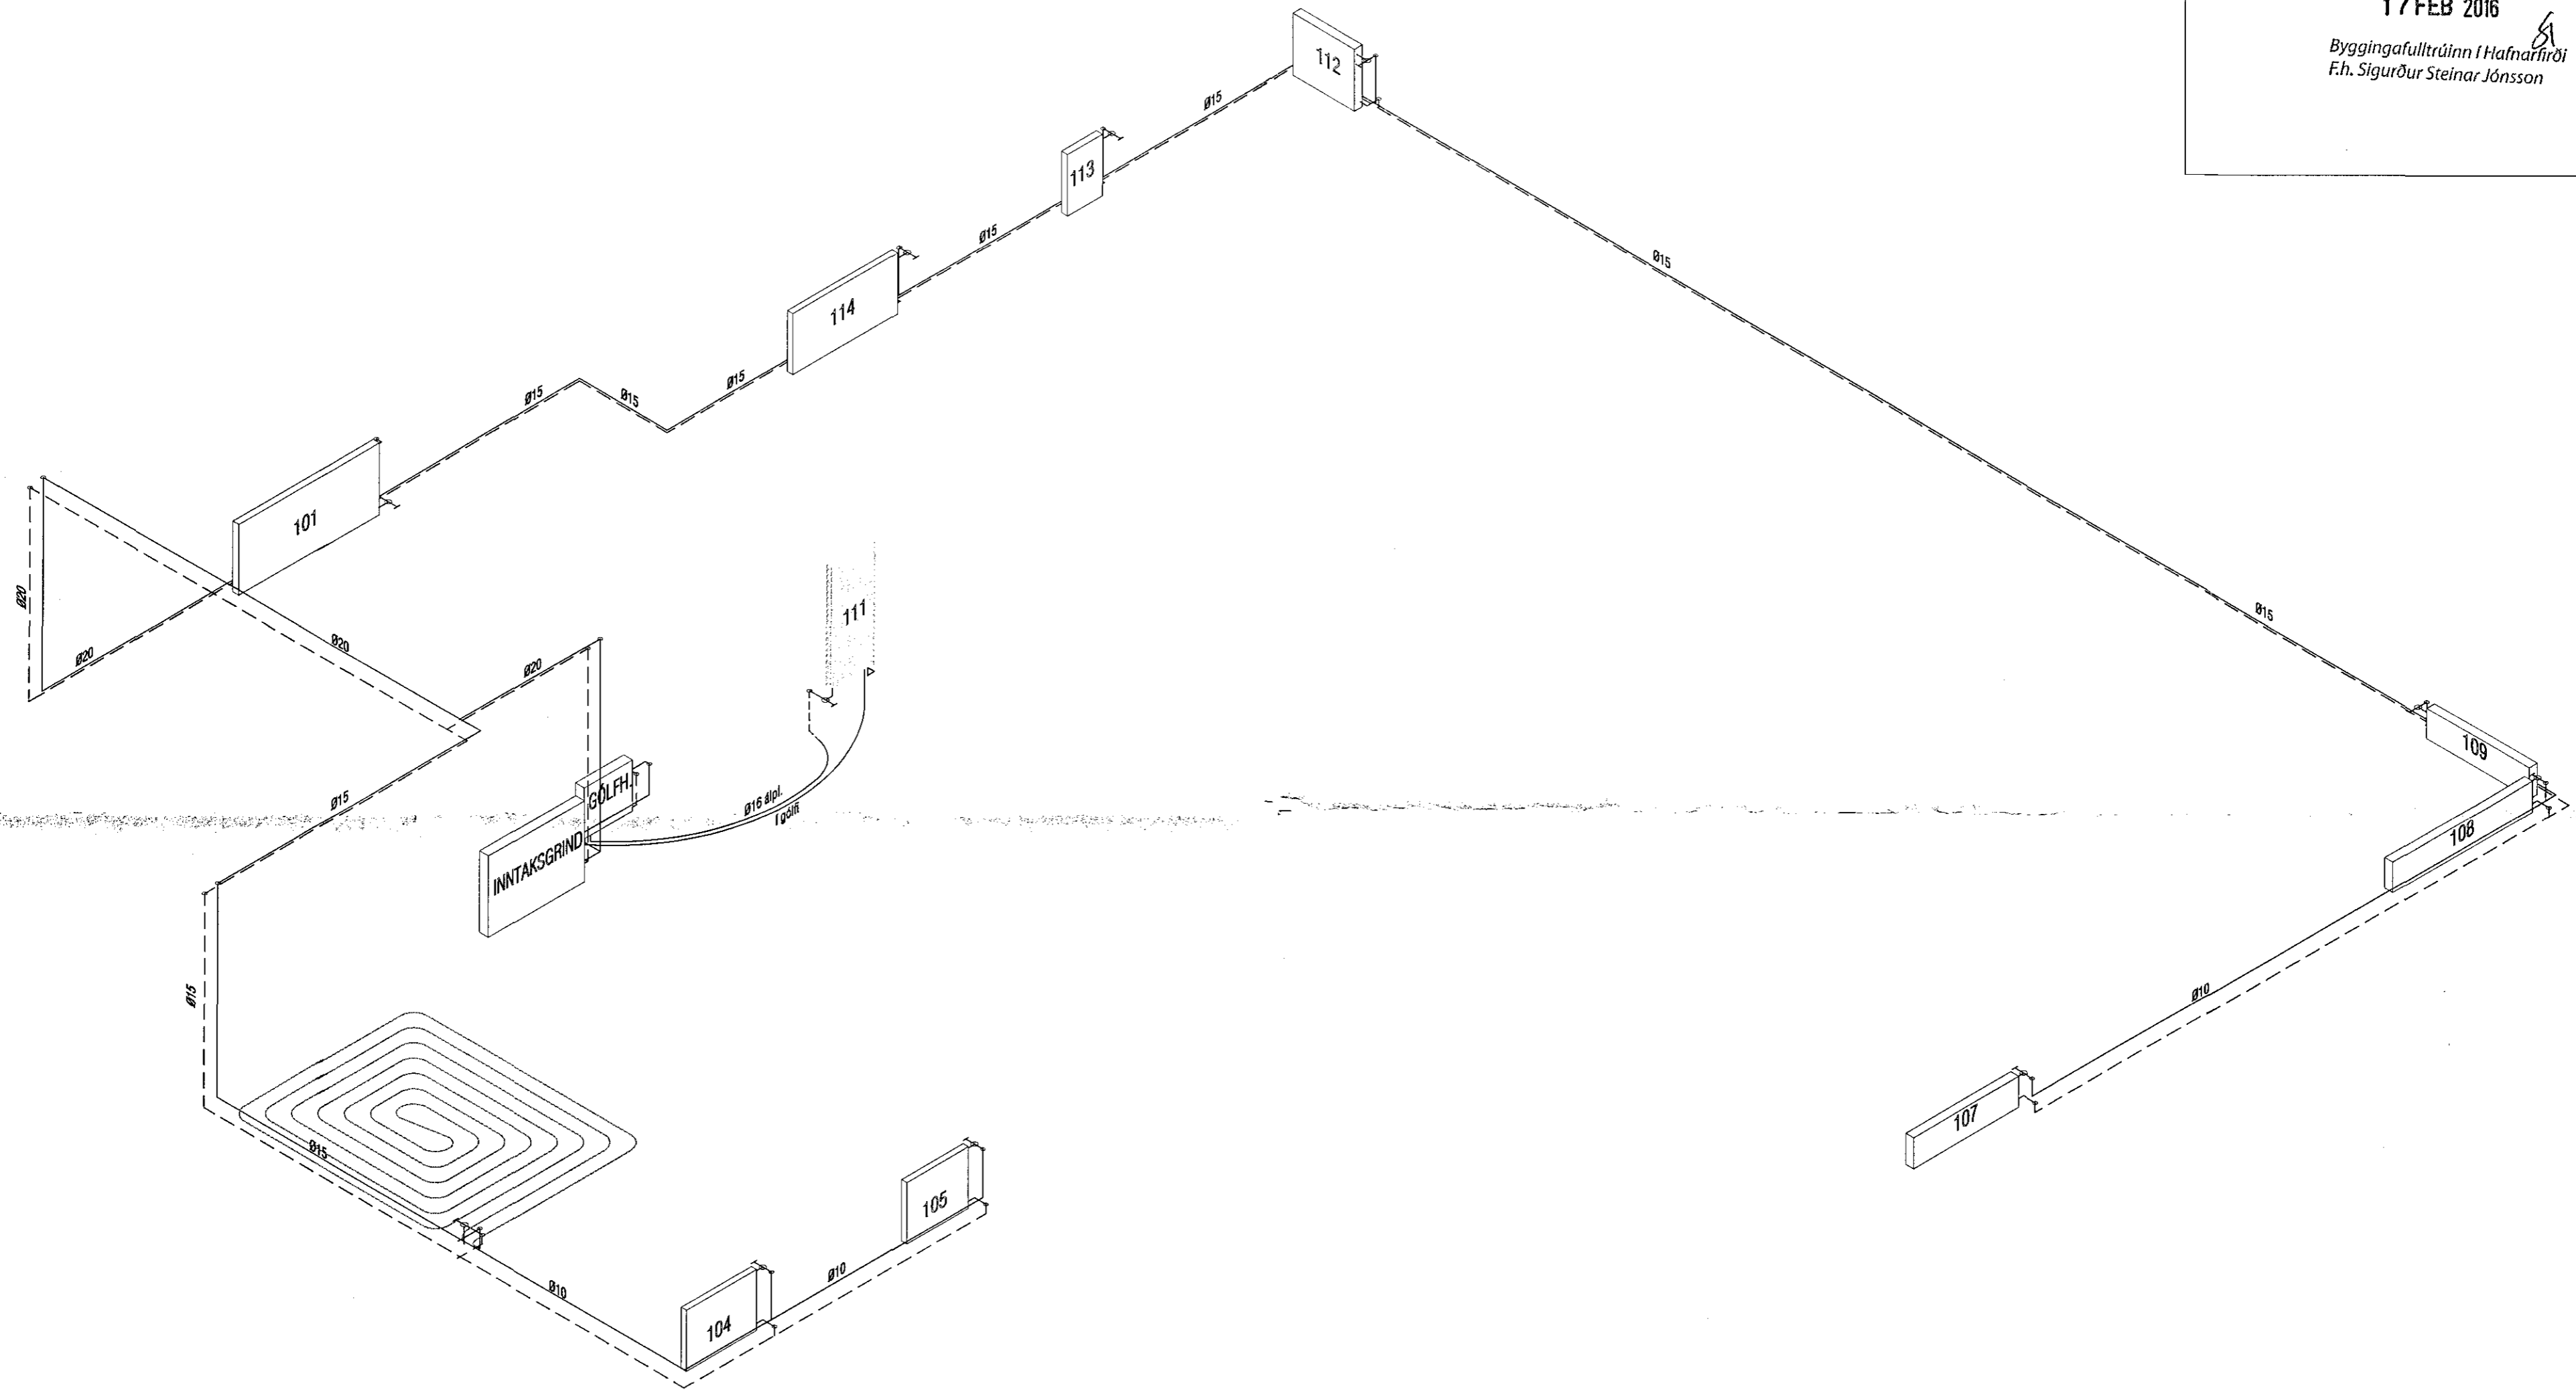

Samþykkt þann

17 FEB 2016

Byggingafulltrúinn í Hafnarfirði
F.h. Sigurður Steinar Jónsson



Helgi Kjartansson				Verkhelti
Byggingatæknifræðingur MTFÍ kt. 030270-5419 s: 897-7623 fax: 566-8423 netf: helgikj@mmedia.is				Burknaveilir 15 Ofnaglnir Rúmmynd
Dags. 23.02.2003	Teikn. Nr. L-05	Mkv. Kvarði 1:50	Skrá	Samræmt af aðalhönnuði
Breyting	dags	eðli breytingar		Samþykkt
A	04.04.05	Ofnar færast til og gölth. bætt við		
B	25.01.16	Reyndartekningar		