


17 FEB 2016

Byggingafulltrúinn í Hafnarfirði
F.h. Sigurður Steinar Jónsson

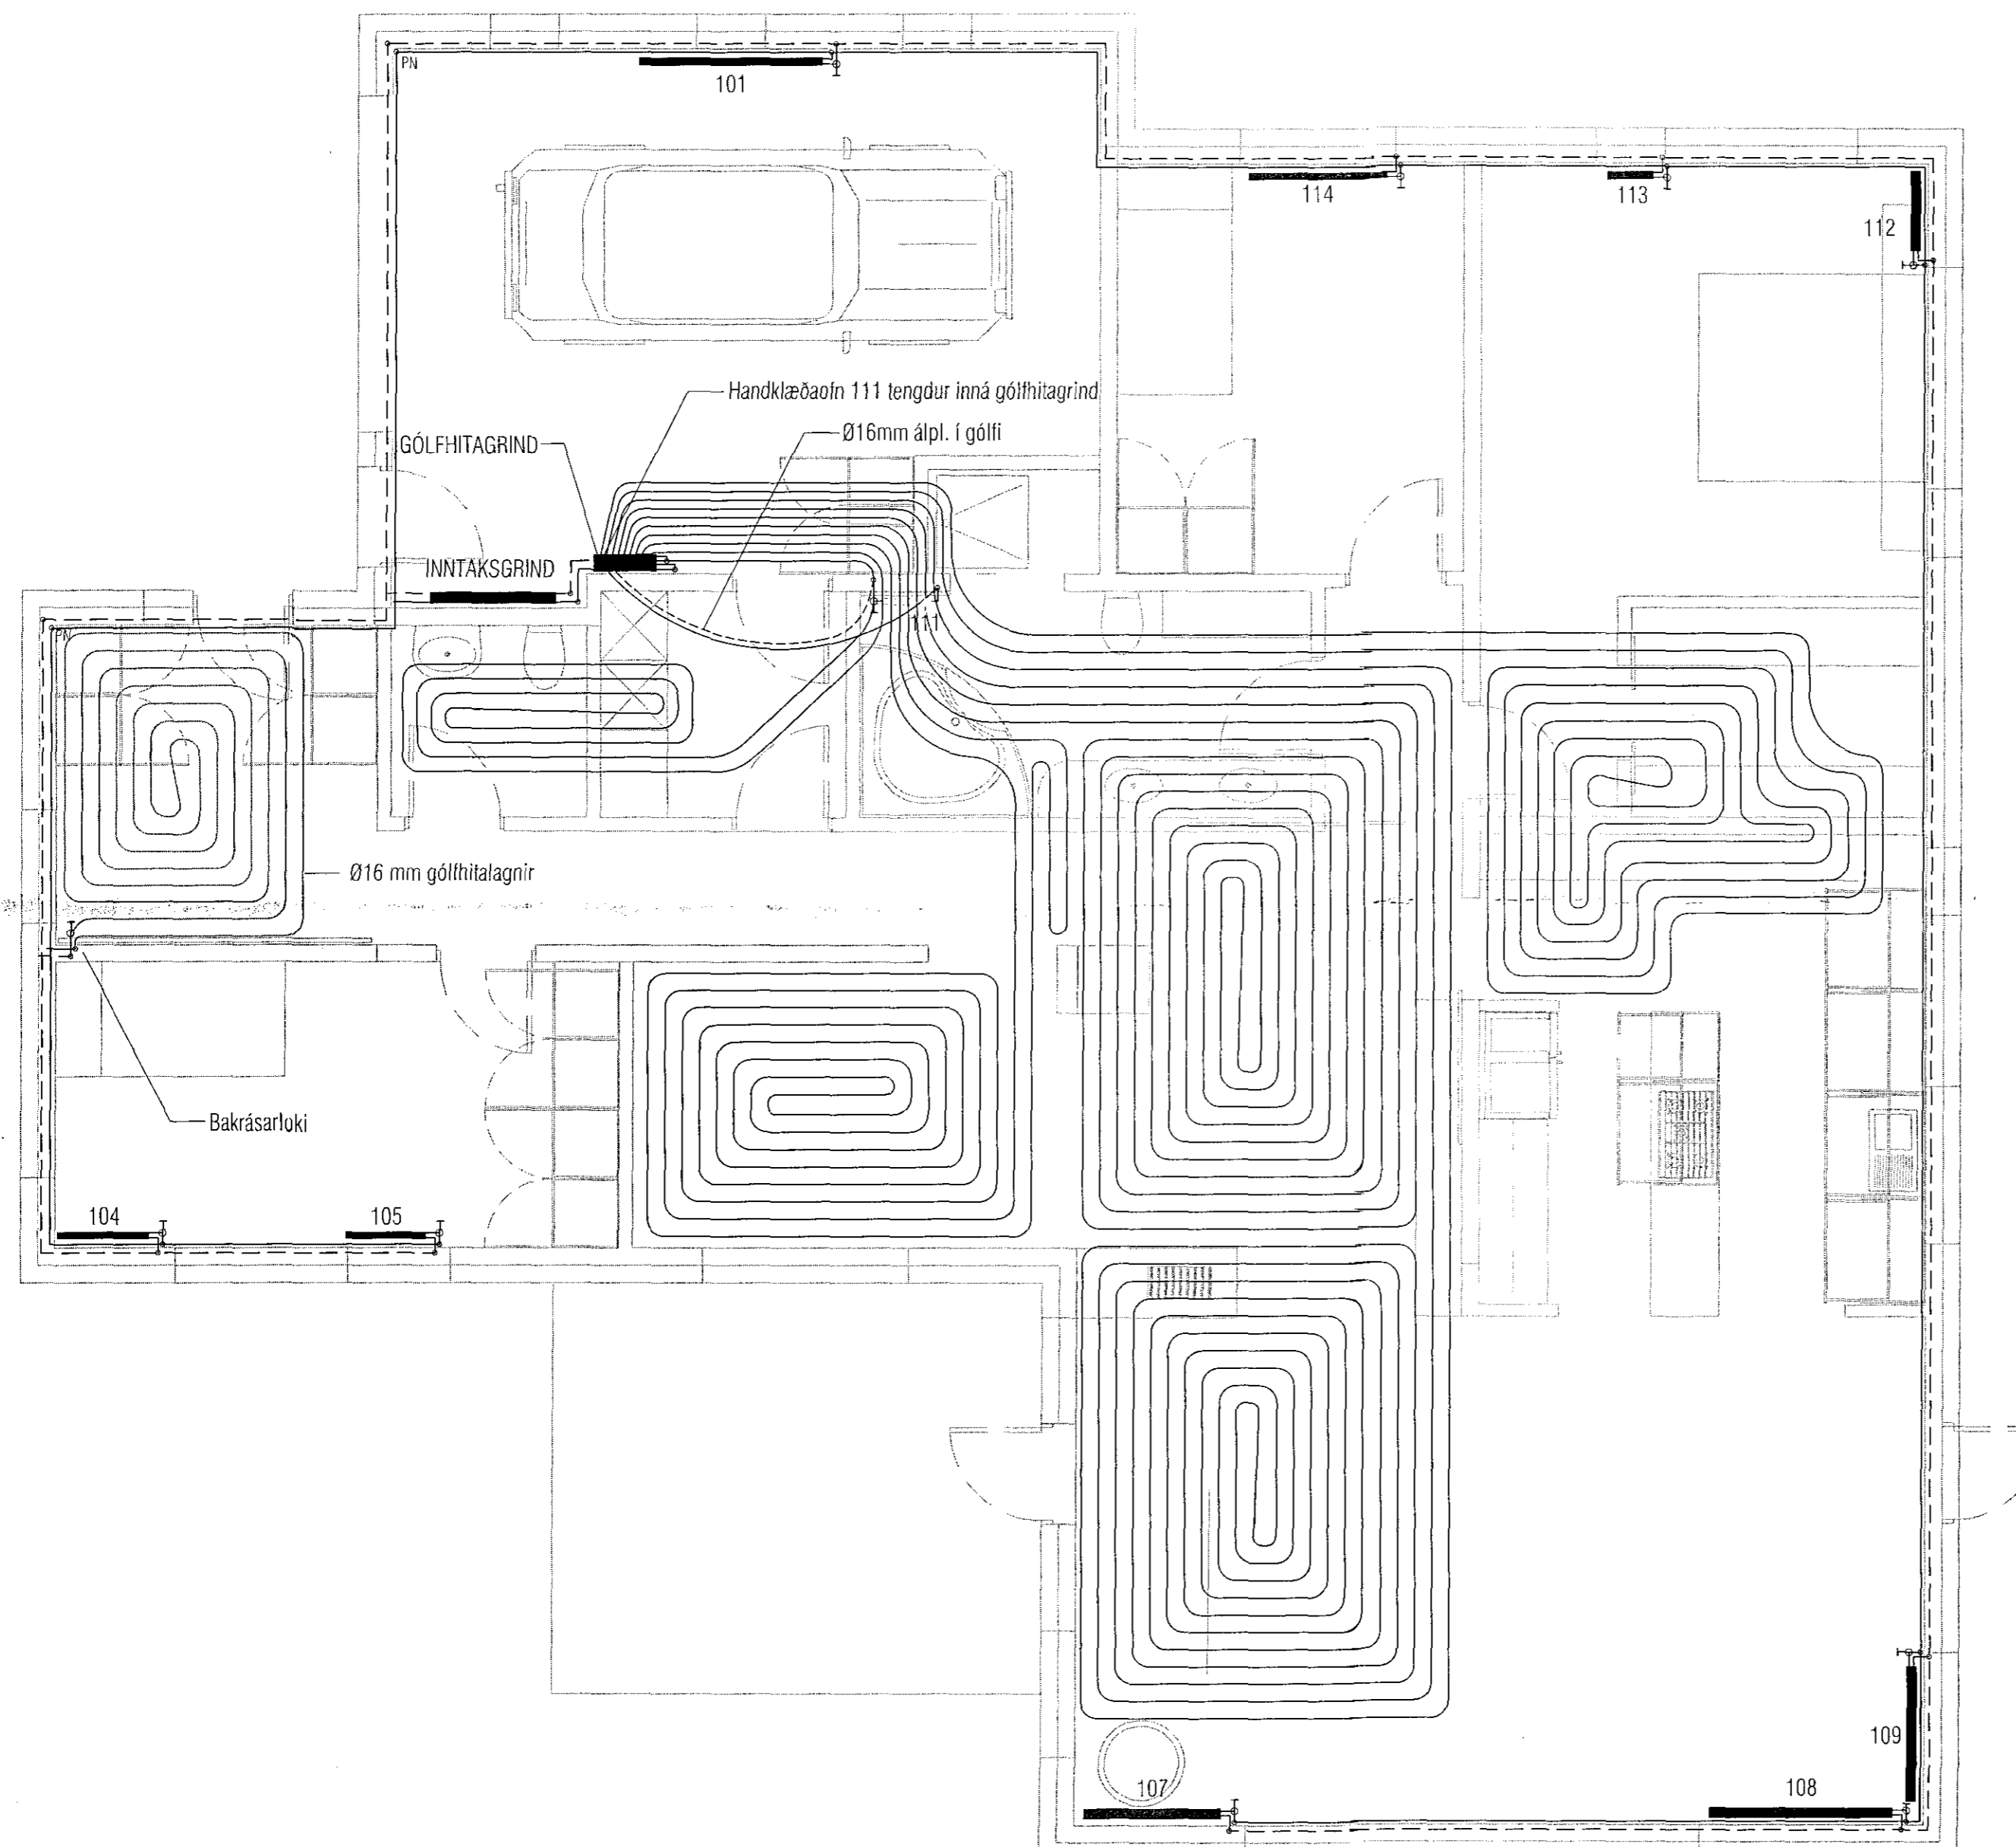

OFNATAFLA $\Delta t = 40^\circ$

RÝMI	Nr. ofns	Útreiknuð orkuþörf	Mesta ofnhæð	Mesta olíulengd	ofn þykkt	Valinn ofn atkóst	Lokar
blískúr	101	2.364 W	700 mm	1.600 mm	(22)		Bakrás
herb.1	104	725 W	600 mm	800 mm	(21)		Framrás
	105	635 W	600 mm	700 mm	(21)		Framrás
Stofa/borðst.	107	1.335 W	300 mm	1.200 mm	(33)		Framrás
	108	1.780 W	300 mm	1.600 mm	(33)		Framrás
	109	1.335 W	300 mm	1.200 mm	(33)		Framrás
bað	111	768 W	600 mm	800 mm	(21)		Bakrás
hjón	112	1.279 W	600 mm	700 mm	(33)		Framrás
	113	532 W	600 mm	400 mm	(22)		Framrás
herb.3	114	1.008 W	600 mm	1.200 mm	(21)		Framrás
Reiknuð varmaþörf alls:		15.670 W					

Helgi Kjartansson
Byggingatæknifræðingur MTFÍ
kt. 030270-5419 s: 897-7623
fax: 566-8423 netf: helgikj@mmedia.is

Verkhettí
Burknaveilir 15
Ofnalagnir
Grunnmynd

Dags. 23.02.2003
Telkn. Nr. L-03
Mkv. Kvarði 1:50
Skrá

Samræmt af aðalhönnuði

Breyting dags. 25.01.16
A

edli breytingar
Reyndartekningar

Báttmynd
[Signature]