




Samþykkt þann

17 FEB 2016

Byggingafulltrúinn í Hafnarhúsi  
F.h. Sigurður Steinar Jónsson

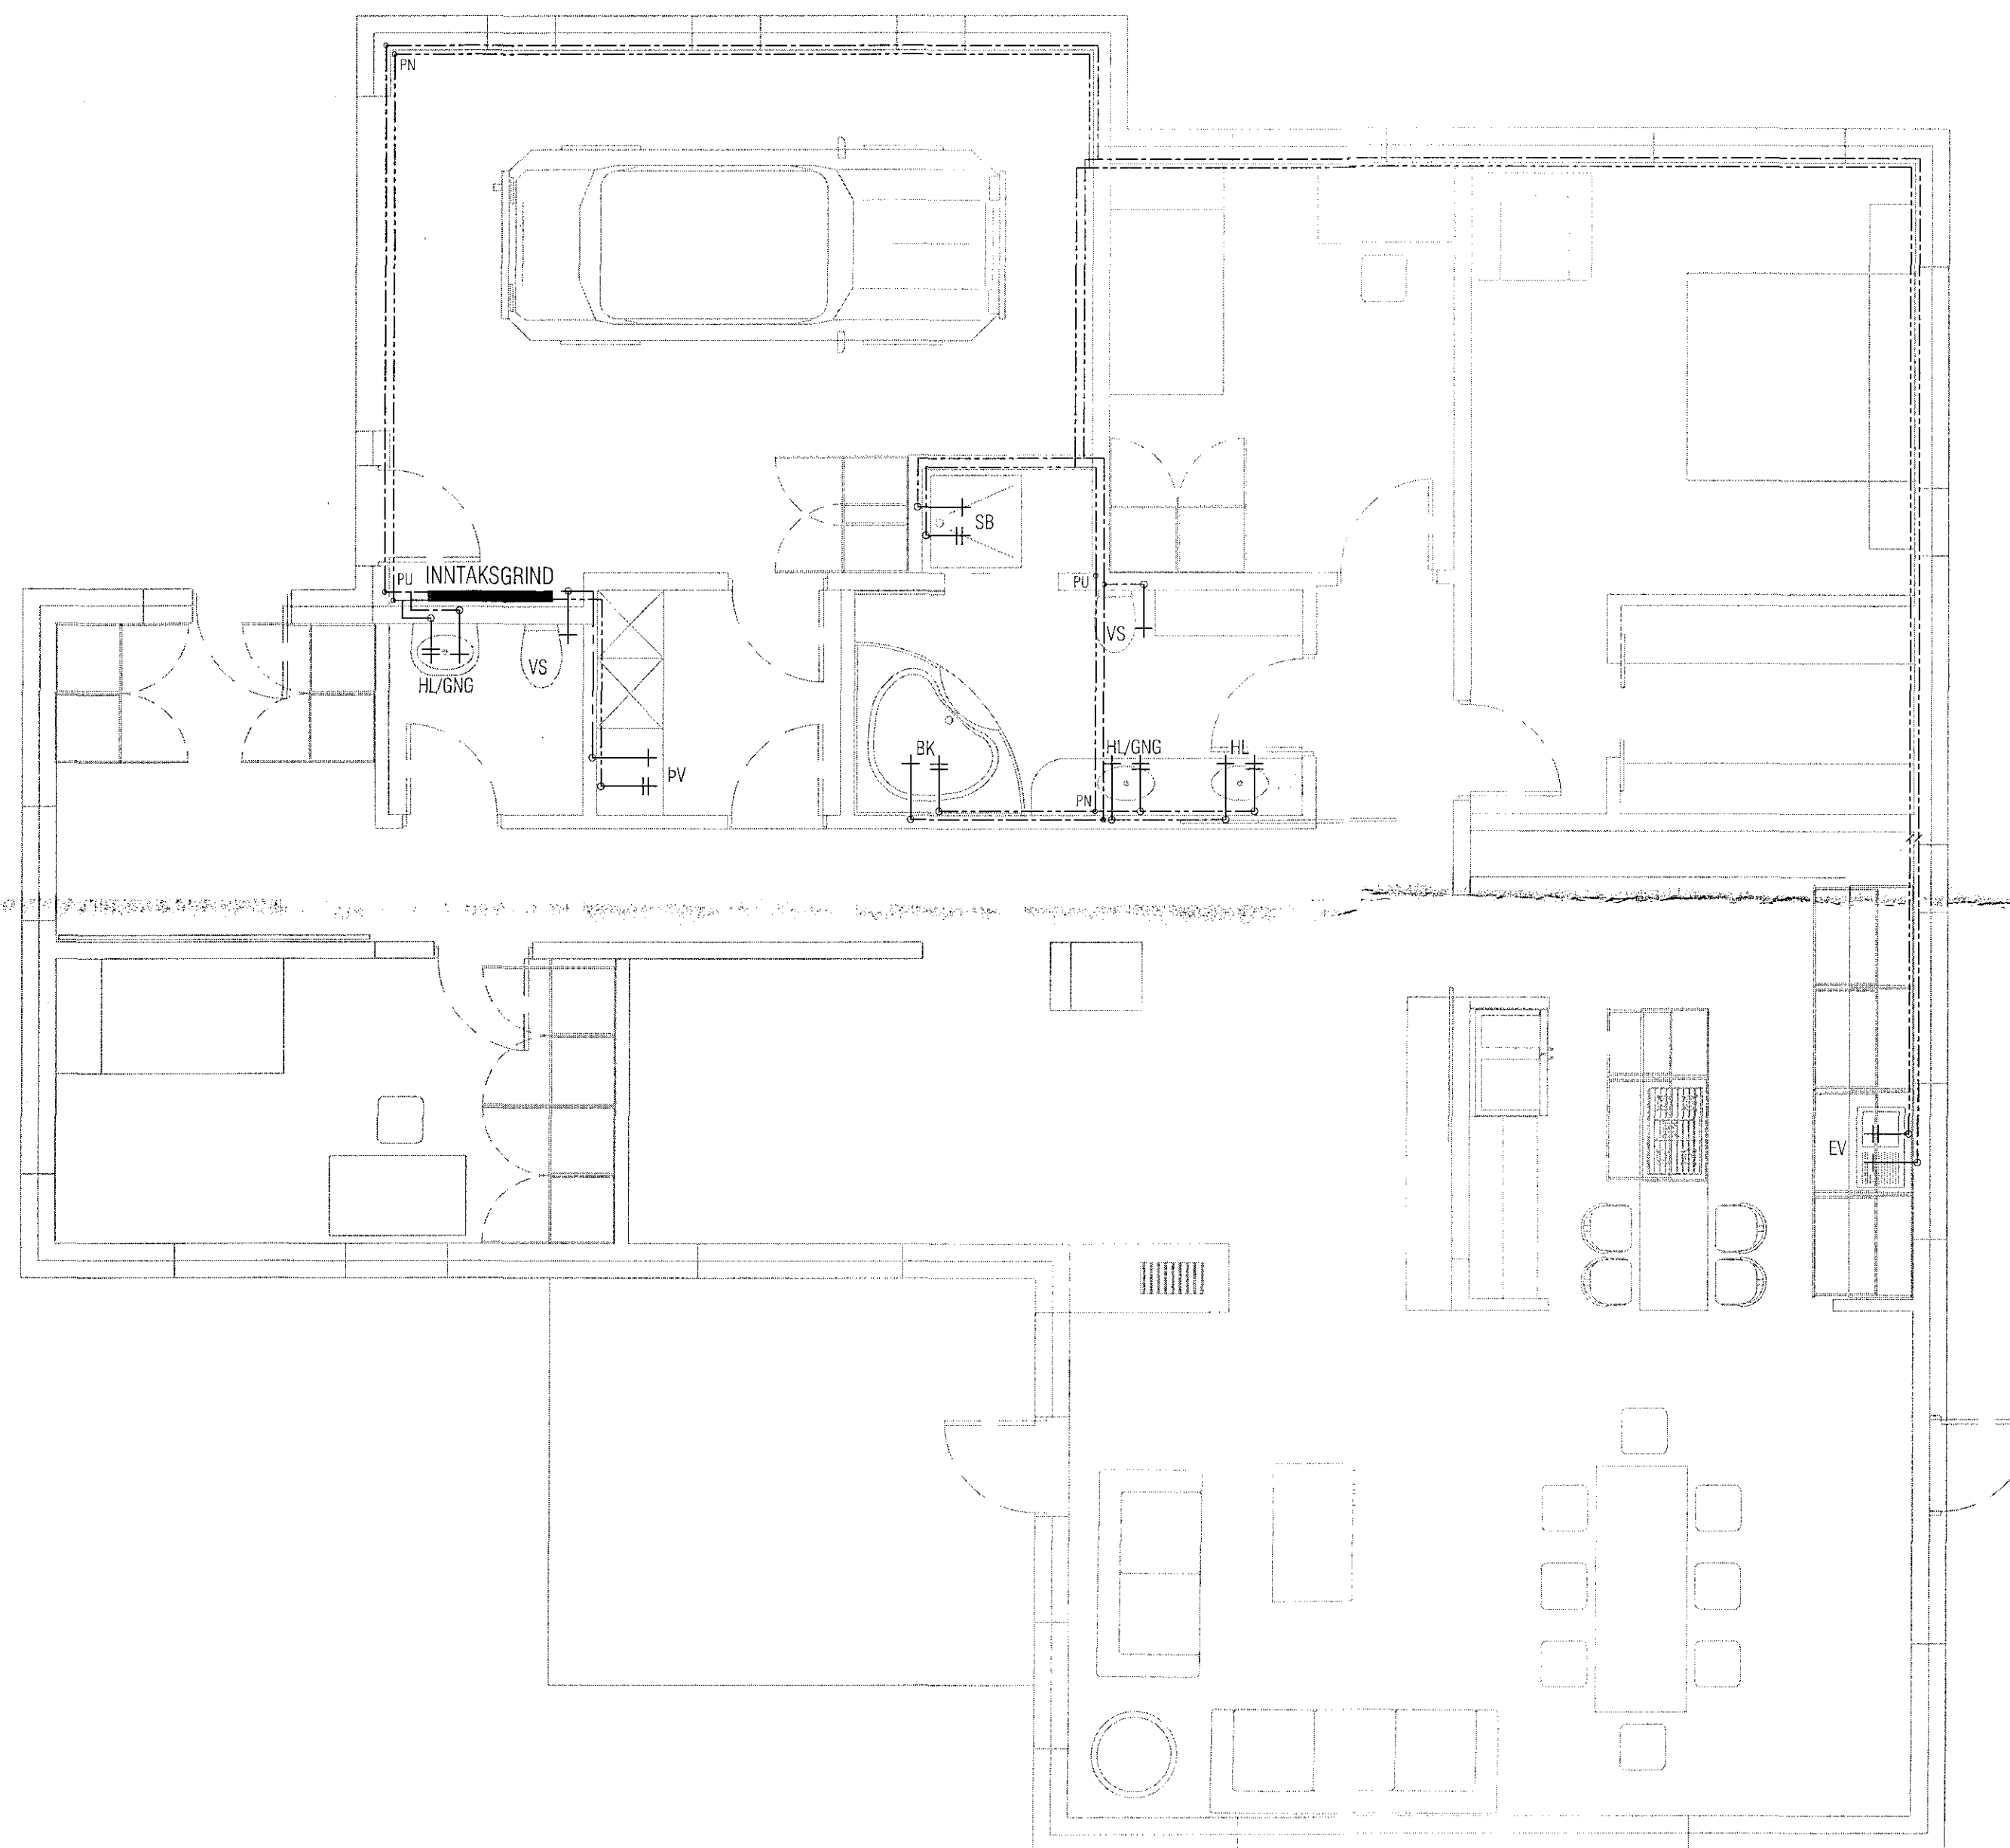

<b>Helgi Kjartansson</b>				Verkheiti
Byggingatæknifræðingur MTFÍ				Burknaveilir 15
kt. 030270-5419 s: 897-7623				Neysluvatnslagnir
fax: 566-8423 netf: helgikj@mmedia.is				Grunnmynd
Dags.	Telkn. Nr.	Mkv.	Skrá	Samræmt af aðalhönnuði
23.02.2003	L-04	Kvarði 1:50		
Breyting	dags	eðli breytingar		Samþykkt
A	04.04.05	Tæki færast til vegna br. á innra skipulagi		
B	25.01.16	Beyndarteikningar		