
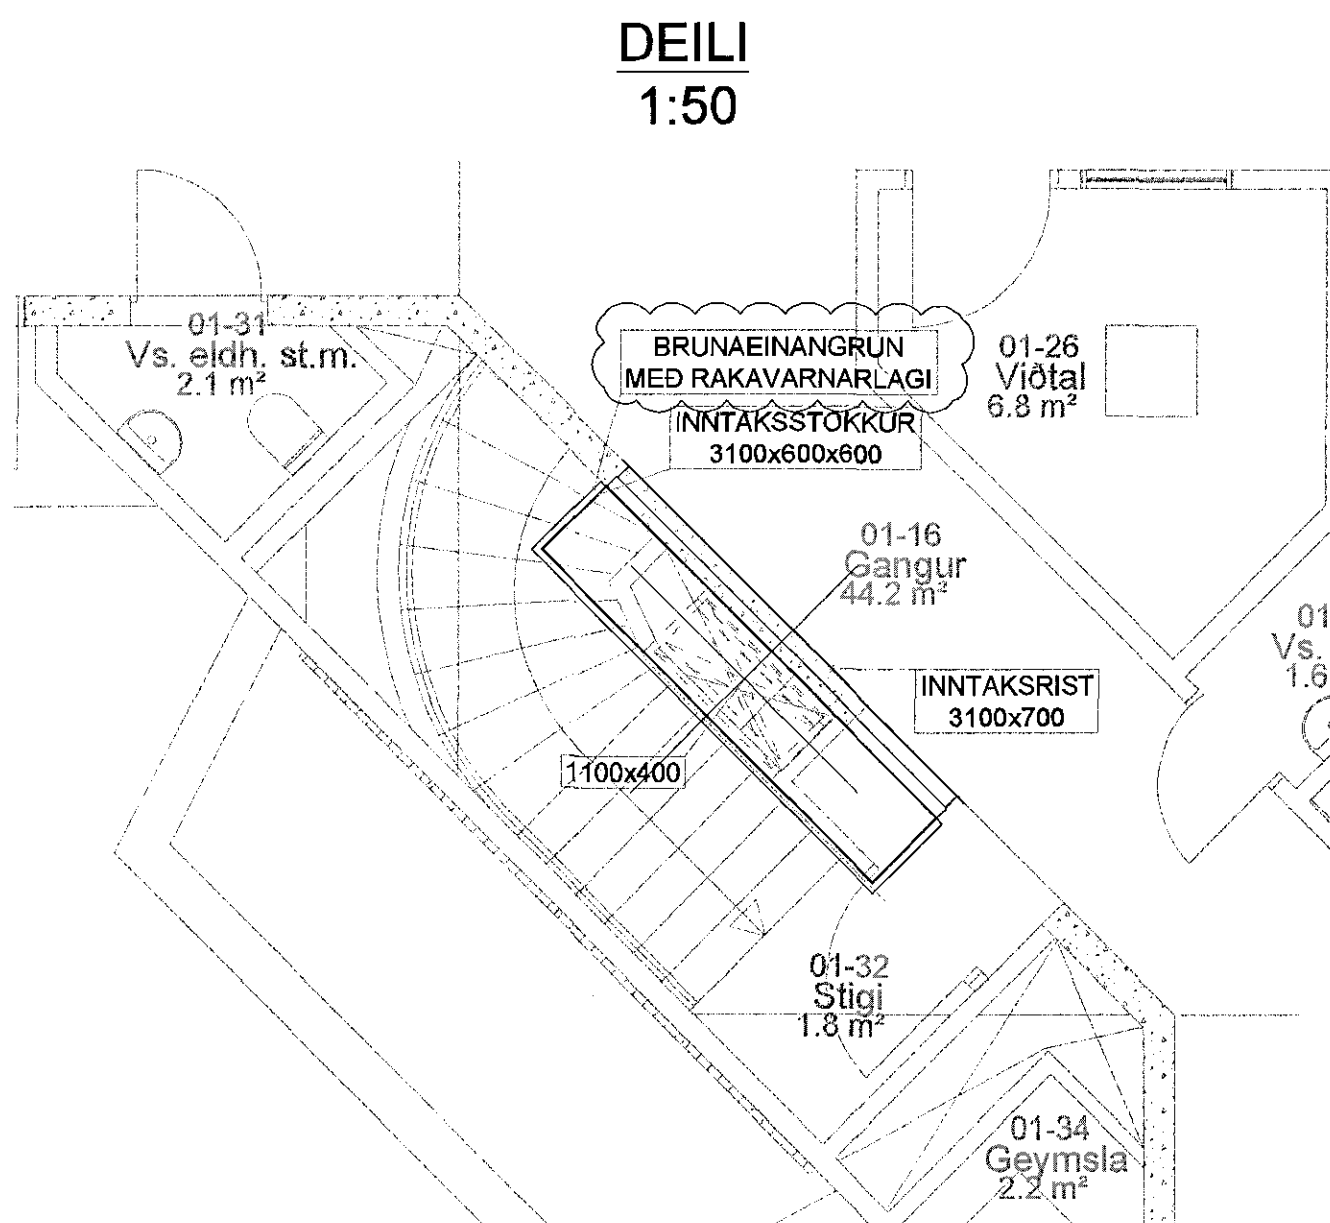
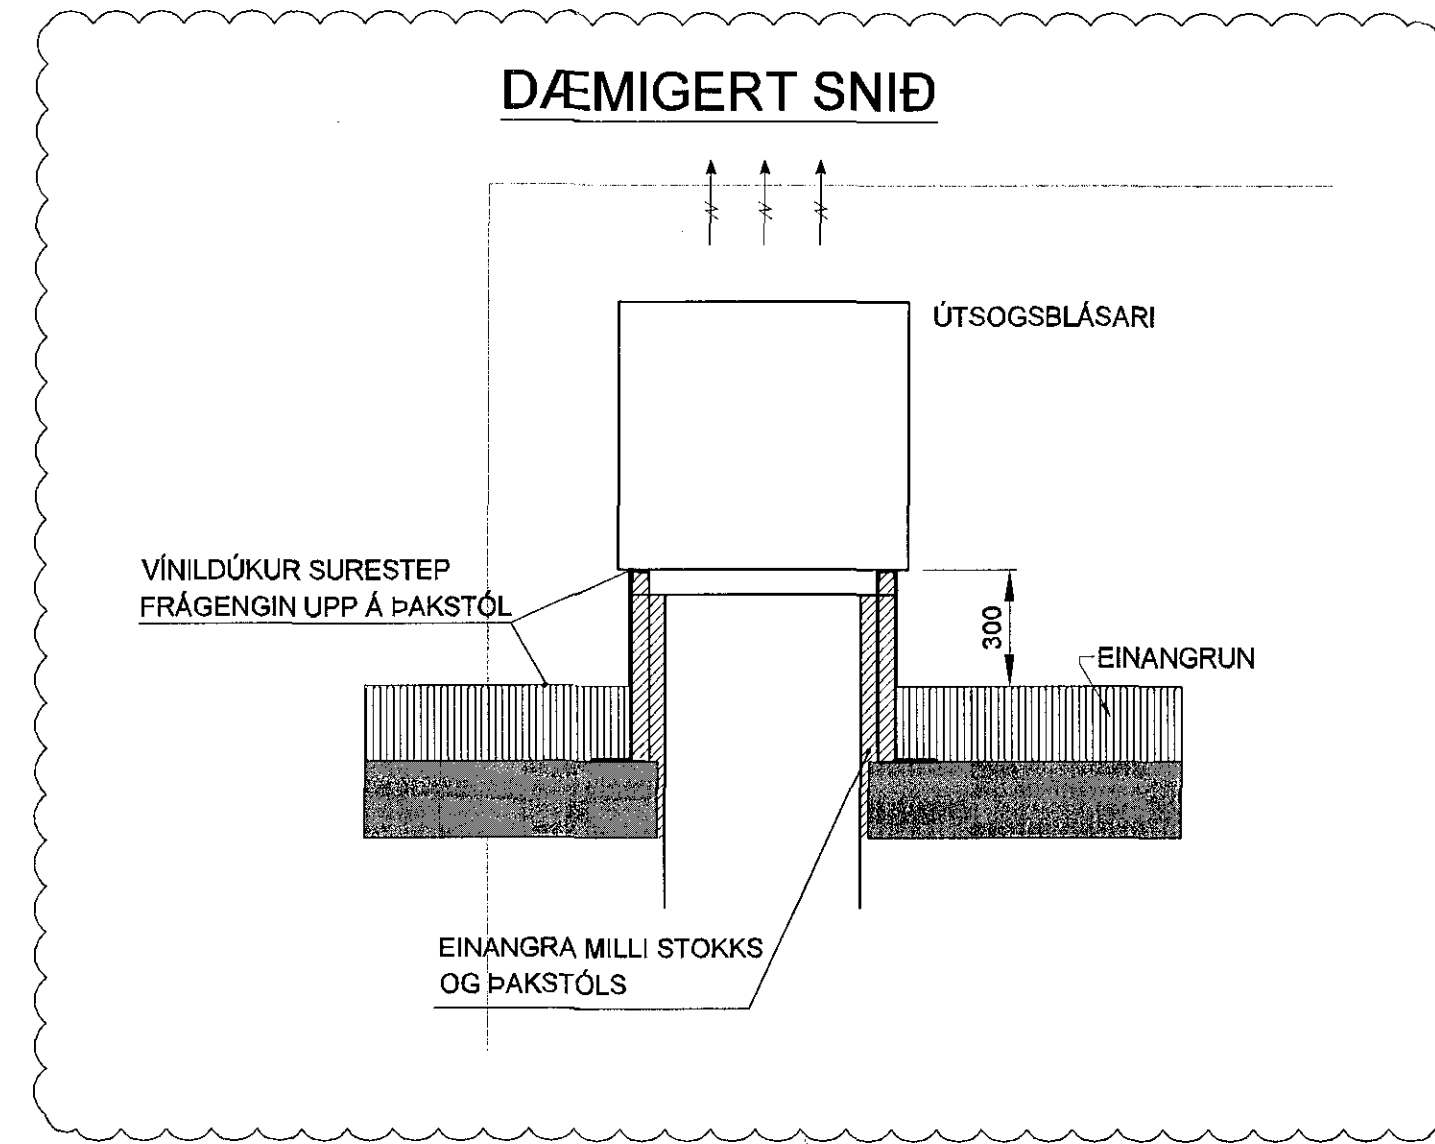



PRENTAD: 11. desember 2015 12:42:14

GRUNNMYND 1.HÆÐ-LOFTRÆSTING  
1:50

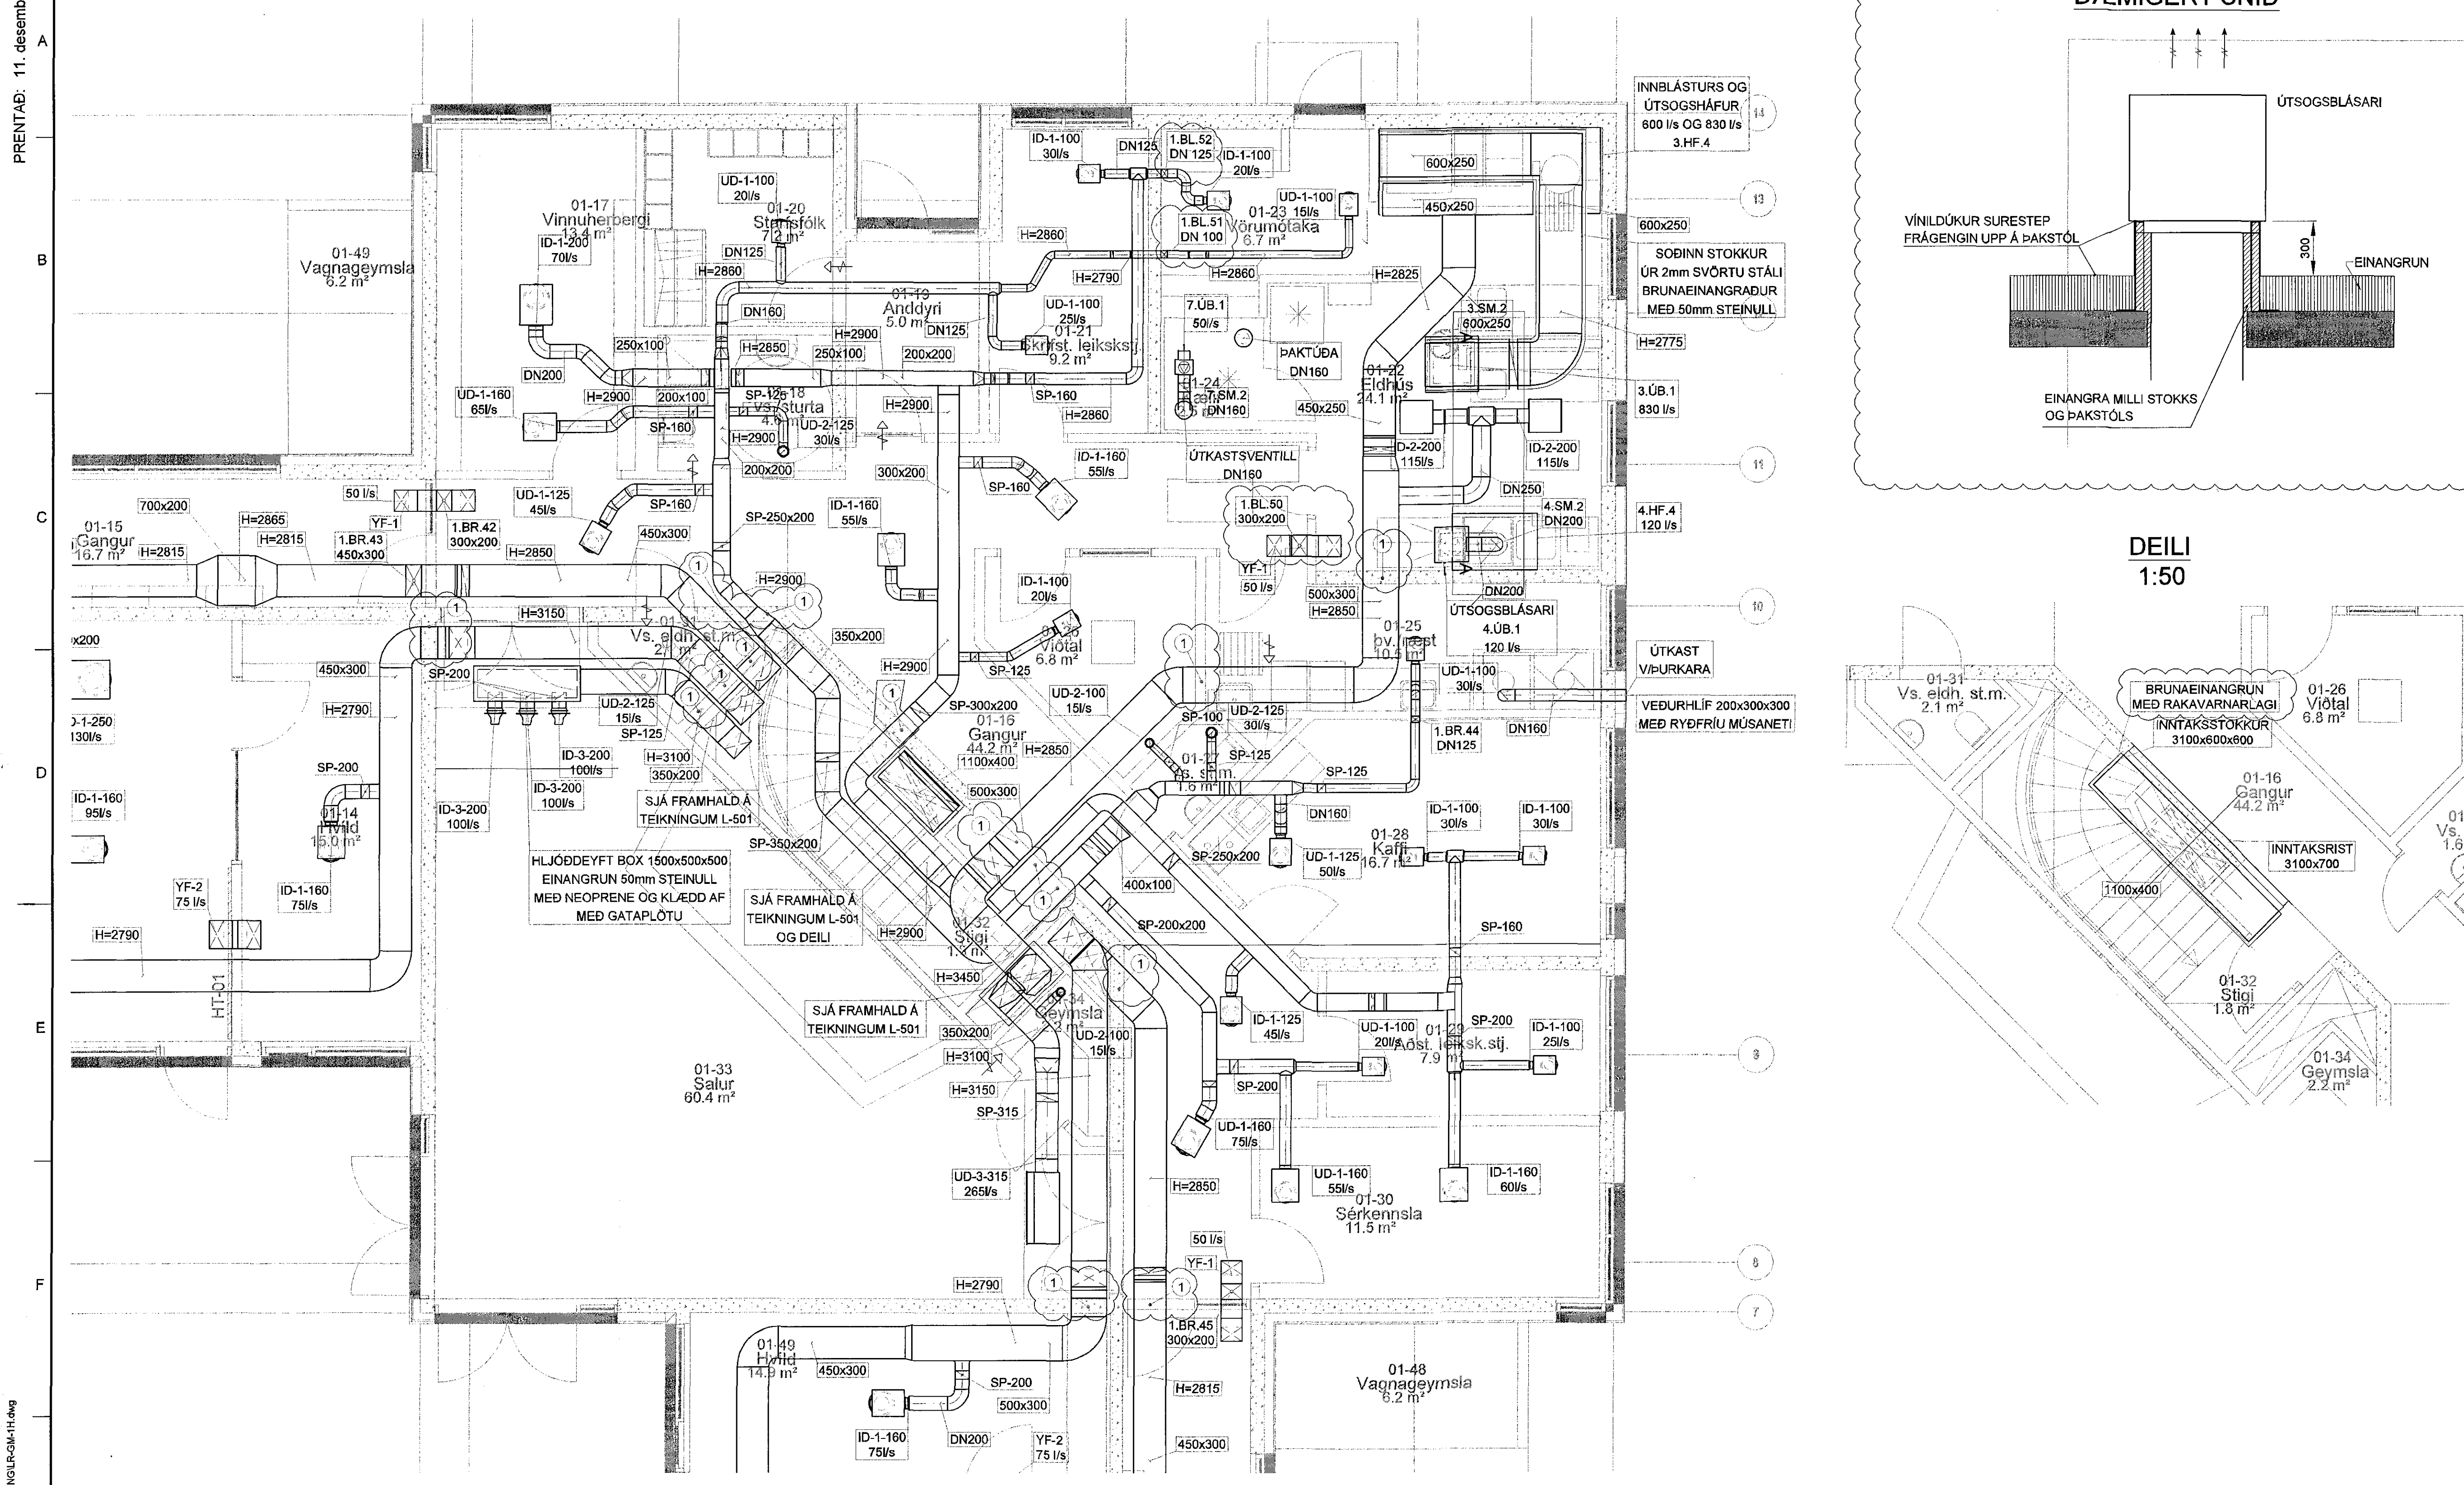

Samþykkt þann  
11 MAR 2015  
Þryggingafulltrúi í Hafnarfirði  
F.n. Sigurður Steinar Jónsson

**SKÝRINGAR:**  
 ID-X-Y INNBLÁSTURSDREIFARI, NR.X, STÆRD Y  
 UD-X-Y ÚTSOGSDREIFARI, NR.X, STÆRD Y  
 YF-X YFIRFALLSSTOKKAR, NR.X  
 SP-Y SPJALDLOKA, STÆRD Y  
 BR-X-Y BRUNA- OG REYKLOKA, NR.X, STÆRD Y  
 SM-X-Y SPJALDLOKA-MÓTOR, NR.X, STÆRD Y  
 UB-X ÚTKASTSBLÁSARI, NR.X  
 HF-X HÁFUR, NR.X  
 -D- 20mm BIL UNDIR HURÐ  
 H MIÐLÍN/HAÐ  
 STOKKAR SEM FARA Í GEGNUM BRUNARYMI OG OPNAST EKKI INN Í RYMI SKULU VERA STYRKIR VÍÐ BRUNASKIL SAMKVÆMT DS 428 GREIN 3.10

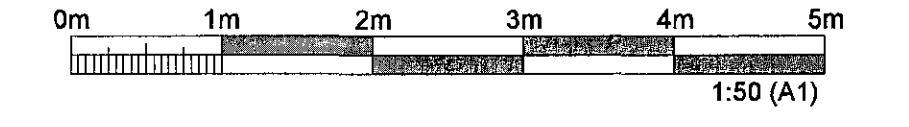

ÚTGÁFUERILL					
ÚTG.	DAGS.	SKÝRINGAR	HANND.	YFIR.	SAMP.
B1	08.05.2015	FRUMÚTGÁFA	HJS	SJP	HJ
B2	11.12.2015	LÖGNUM BREYTT	HJS	HJ	HJ


DAGS. UNDRISKRIFTAR F.J.H. MANNVIT (NAFN OG KT.)  
 13/2 2016 *down/2016 2008625149*  
 DAGS. UNDRISKRIFTAR SAMRÆMINGAR-ÖNNUÐUR / ÖNNUNARSTJÓRI (NAFN OG KT.)  
 14.01.16 *Sigurður Steinar Jónsson*  
 HÖNNUÐUR



**BJARKAVELLIR - LEIKSKÓLI**  
 BJARKAVELLIR 3  
 221 - HAFNARFIRÐI


HEITI TEIKNINGAR GRUNNMYND 1. HÆÐ			
LOFTRÆSTING			
VERKNUMER	3.151.279	MKV.	1:50
TEIKNINGANUMER	L-503	STÆRD	A1
		ÚTGÁFA	B2

YFIRFALLSSTOKKAR - DÆMIGERT SNIÐ

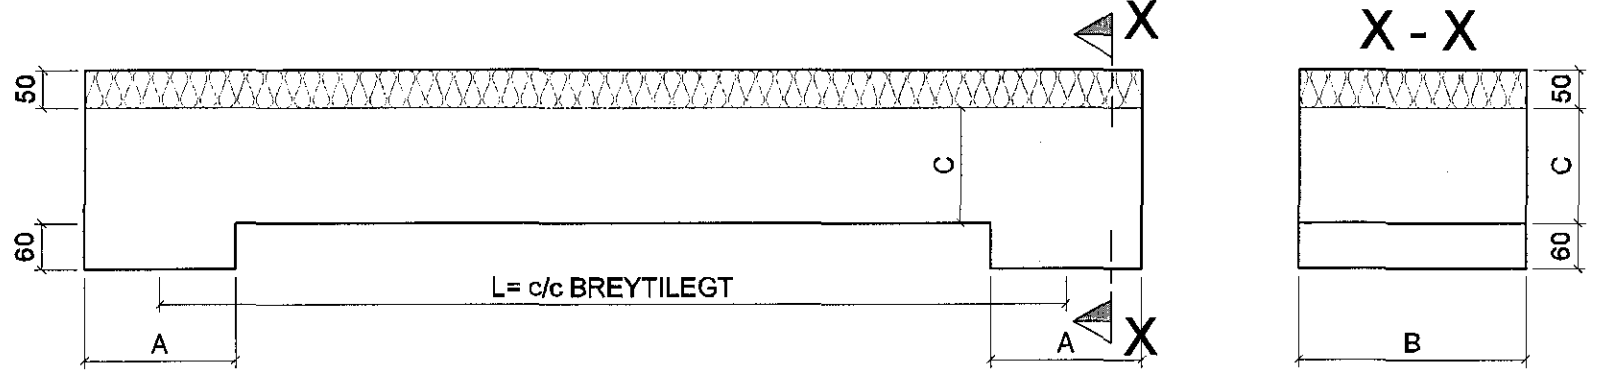

YFIRFALLSSTOKKAR			
	A	B	C
YF-1	200	300	150
YF-2	200	400	150

YFIRFALLSSTOKKAR - DÆMIGERT SNIÐ

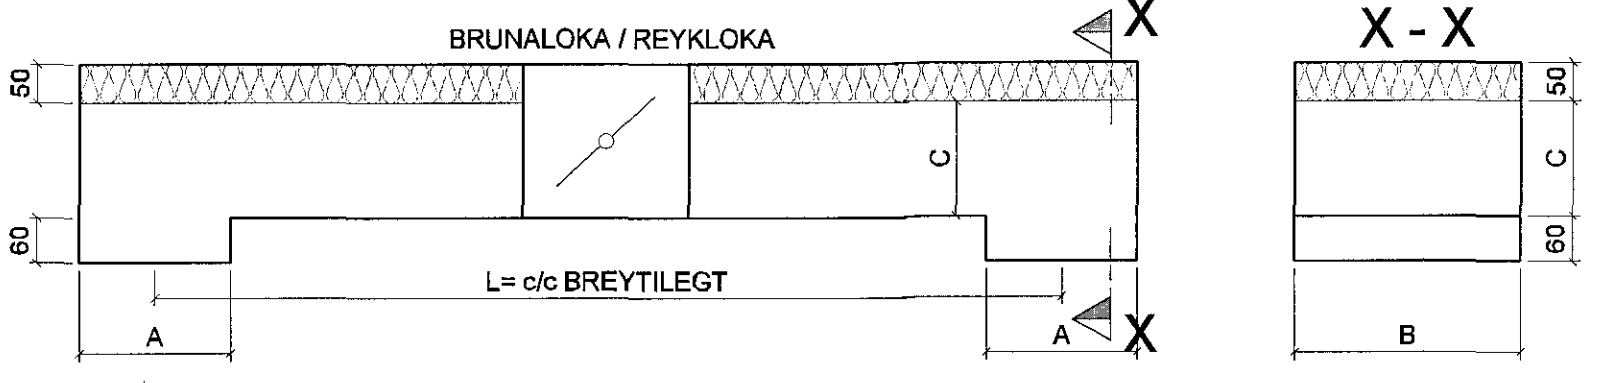

YFIRFALLSSTOKKAR			
	A	B	C
YF-1	200	300	150
YF-2	200	400	150