PRENTAÐ: 11. desember 2015 12:45:27

GRUNNMYND - FRÁRENNSLISLAGNIR

1:50

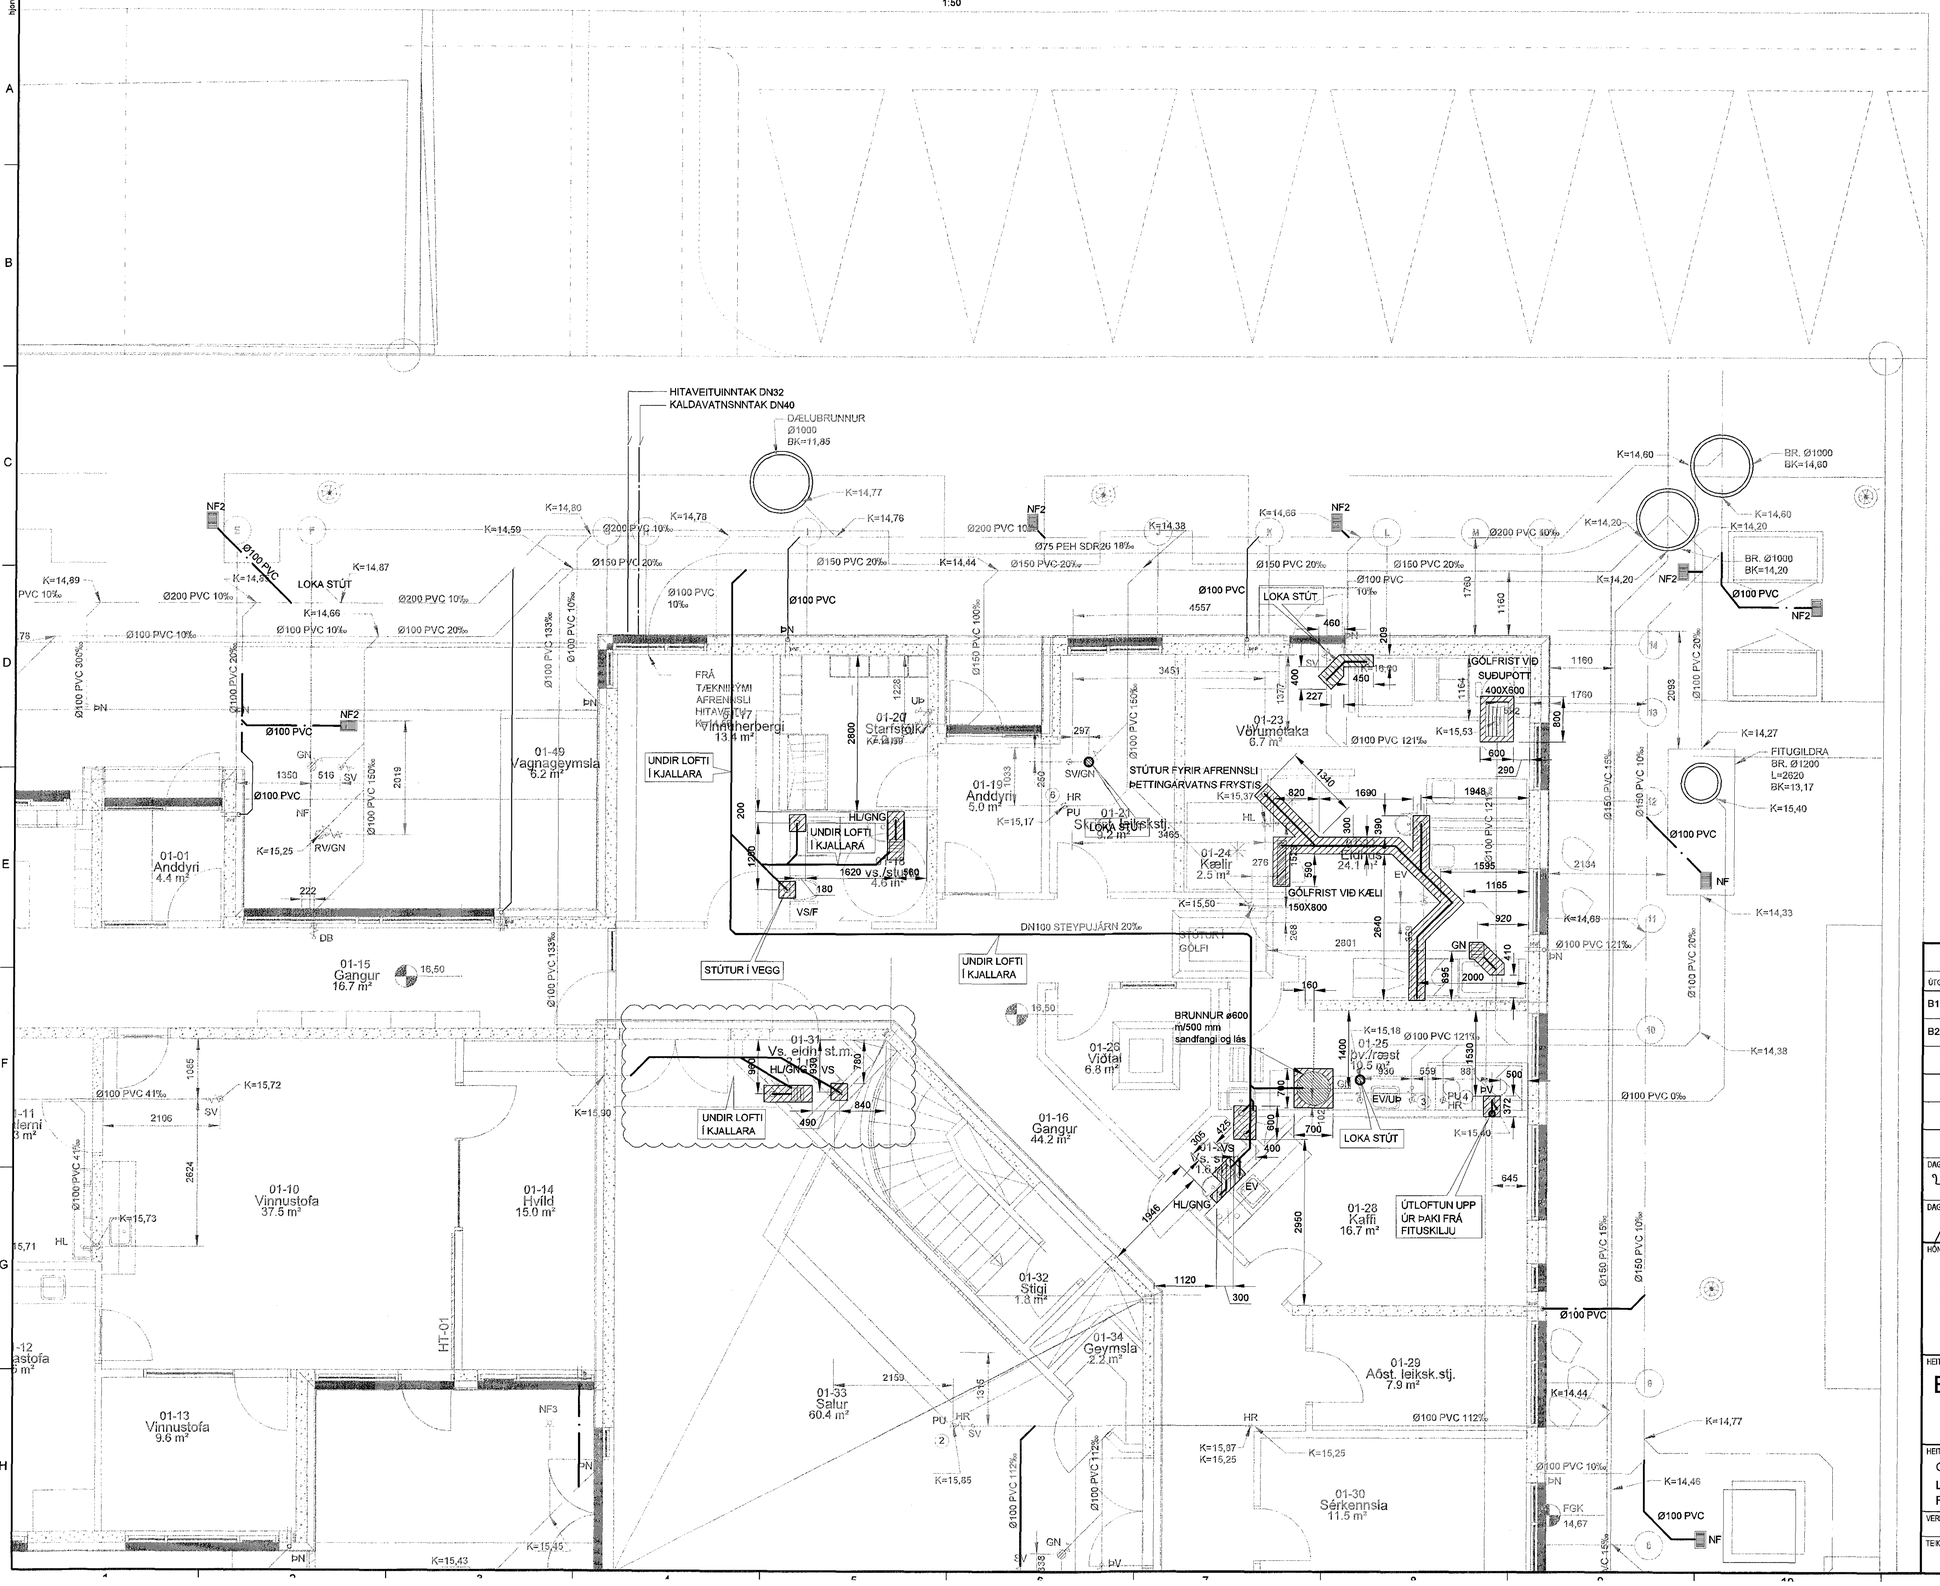

Samþykkt þann
11 MAR 2016
Byggingafulltrúinn í Hafnarfirði
F.h. Sigurður Steinar Jónsson

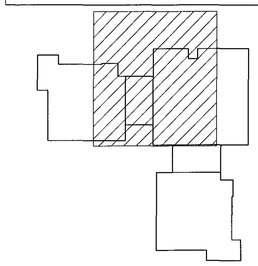

SKÝRINGAR:

FRÁRENNSLISLÖGN (NÚVERANDI)
REGNVATNSLÖGN (NÚVERANDI)
FRÁRENNSLISLÖGN
REGNVATNSLÖGN
KALDAVATNSLÖGN

HL	HANDLAUG
UÞ	UPPÞVOTTAVÉL
ÞV	ÞVOTTAVÉL
RV	RÆSTIVASKUR
VS	VATNSSALERNI
SV	SKOLVASKUR
GN	GÓLFNIÐURFALL
GNG	GÓLFNIÐURFALL MEÐ GEGNUMSTREYMI
NF	NIÐURFALL
ÞN	ÞAKNIÐURFALL

SÖGUN Í PLÖTU

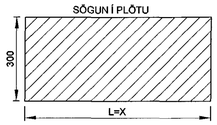

0m 1m 2m 3m 4m 5m
1:50 (A1)

ÚTGÁFUFERILL

ÚTG.	DAGS.	SKÝRINGAR	HANNAÐ	YFIRF.	SAMÞ.
B1	08.05.2015	FRUMÚTGÁFA	HJ	SIÞ	HJ
B2	11.12.2015	LÖGNUM BREYTT	HjS	HJ	HJ

DAGS. UNDIRSKRIFTAR: 23/2 2016
F.H. MANNVITS (NAFN OG KT.): Lóm Ásrún 2008628119
DAGS. UNDIRSKRIFTAR: 14.01.16
SAMR/EMINGARHÖNNUÐUR / HÖNNUNARSTJÓRI (NAFN OG KT.): Sigurlaug Sigurg

HÖNNUÐUR

MANNVIT
Urðarhvarfi 6 203 Kópavogi Sími: 422 3000 Fax: 422 3001
www.mannvit.is mannvit@mannvit.is Kt: 430572-0169

© ÖLL AFNOT OG AFRITUN TEIKNINGAR, AÐ HLUTA EÐA HEILD, ER HÁÐ SKRIFLEGU LEYFI HÖFUNDA.

HEITI VERKS

BJARKAVELLIR - LEIKSKÓLI

BJARKAVELLIR 3
221 - HAFNARFIRÐI

HEITI TEIKNINGAR
GRUNNMYND 1. HÆÐAR
LÓÐ
FRÁRENNSLI

VERKNÚMER	MKV.	STÆRÐ
3.151.279	1:50	A1

TEIKNINGANÚMER	ÚTGÁFA
P-103	B2

TÖLVUSKRÁ: S:\3-vnr\151-Hafnarfjordur\279- Bjarkavellir leikskóli\7 TEIKNINGAR\P-PÍPULAGNIR\FR-GM-1H.dwg