


SKÝRINGAR :

ALMENNAR SKÝRINGAR SJÁ TEIKN. B100
BOTNPLATA ER 120mm Á ÞYKKT. HÚN SKAL
JÄRNBENT MED EINFALDRI JÄRNAGRIND
K10c250 Í MIÐJA PLÖTU.

- (A) STEYPT YFIR OP
- (B) SÖGUN STEYPU/VEGGJA
- (C) SÖGUN FYRIR NÝRRI UNDIRSTÖÐU
- (D) OP
- (E) FJARLEGJA STEYPU SÖKKLA
- (F) STEYPT Í ÚRTAK
- (G) SÖGUN BOTN PLÖTU
- (H) FJARLEGJA PLÖTU
- (I) STEYPA Í KJALLARAGRYFJU
- (J) ÞAR SEM NÝJIRVEGGIR KOMA Á ELDRI
PLÖTU SKAL BÆTA VIÐ TENGIJÁRNUM
MED BORUN Á K10c200 L=800 Í PLÖTUNA
- (K) SÖGUN Í PLÖTU, SJÁ LAGNATEIKNINGU
- (L) STEYPA VEGG

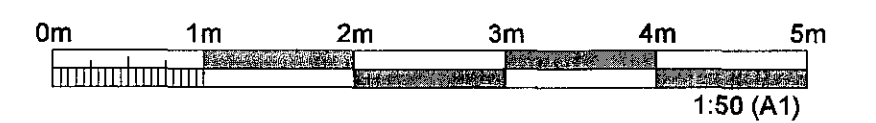

ÚTGÁFUFRILL

ÚTG.	DAGS.	SKÝRINGAR	HANNAÐI	YFIRF.	SAMP.
B1	08.05.2015	FRUMÚTGÁFA	FH	LÁ	LÁ
B2	11.12.2015	GATAPLANI BREYTT	HJS	HJ	LÁ

DAGS. UNDRSKRIFTAR: F.H. MANNVITS (NAFN OG KT.)
23/12/2016 *Sigurður Steinar Jónsson*

DAGS. UNDRSKRIFTAR: SAMKEMINGARHÖNNUNUR / HÖNNUNARSTJÓR (NAFN OG KT.)
14.01.16 *Sigurður Steinar Jónsson*



HÖNNUNUR



BJARKAVELLIR - LEIKSKÓLI
BJARKAVELLIR 3
221 - HAFNARFIRÐI

HEITI TEIKNINGAR
BURÐARVIRKI
SÖKKLAR-PLATA YFIR KJALLARA
GRUNNMYND

VERKNÖMUR	3.151.279	M.V.	1:50	STÆRD	A1
TEIKNINGANÖMUR	B-163	ÚTGÁFA			B2

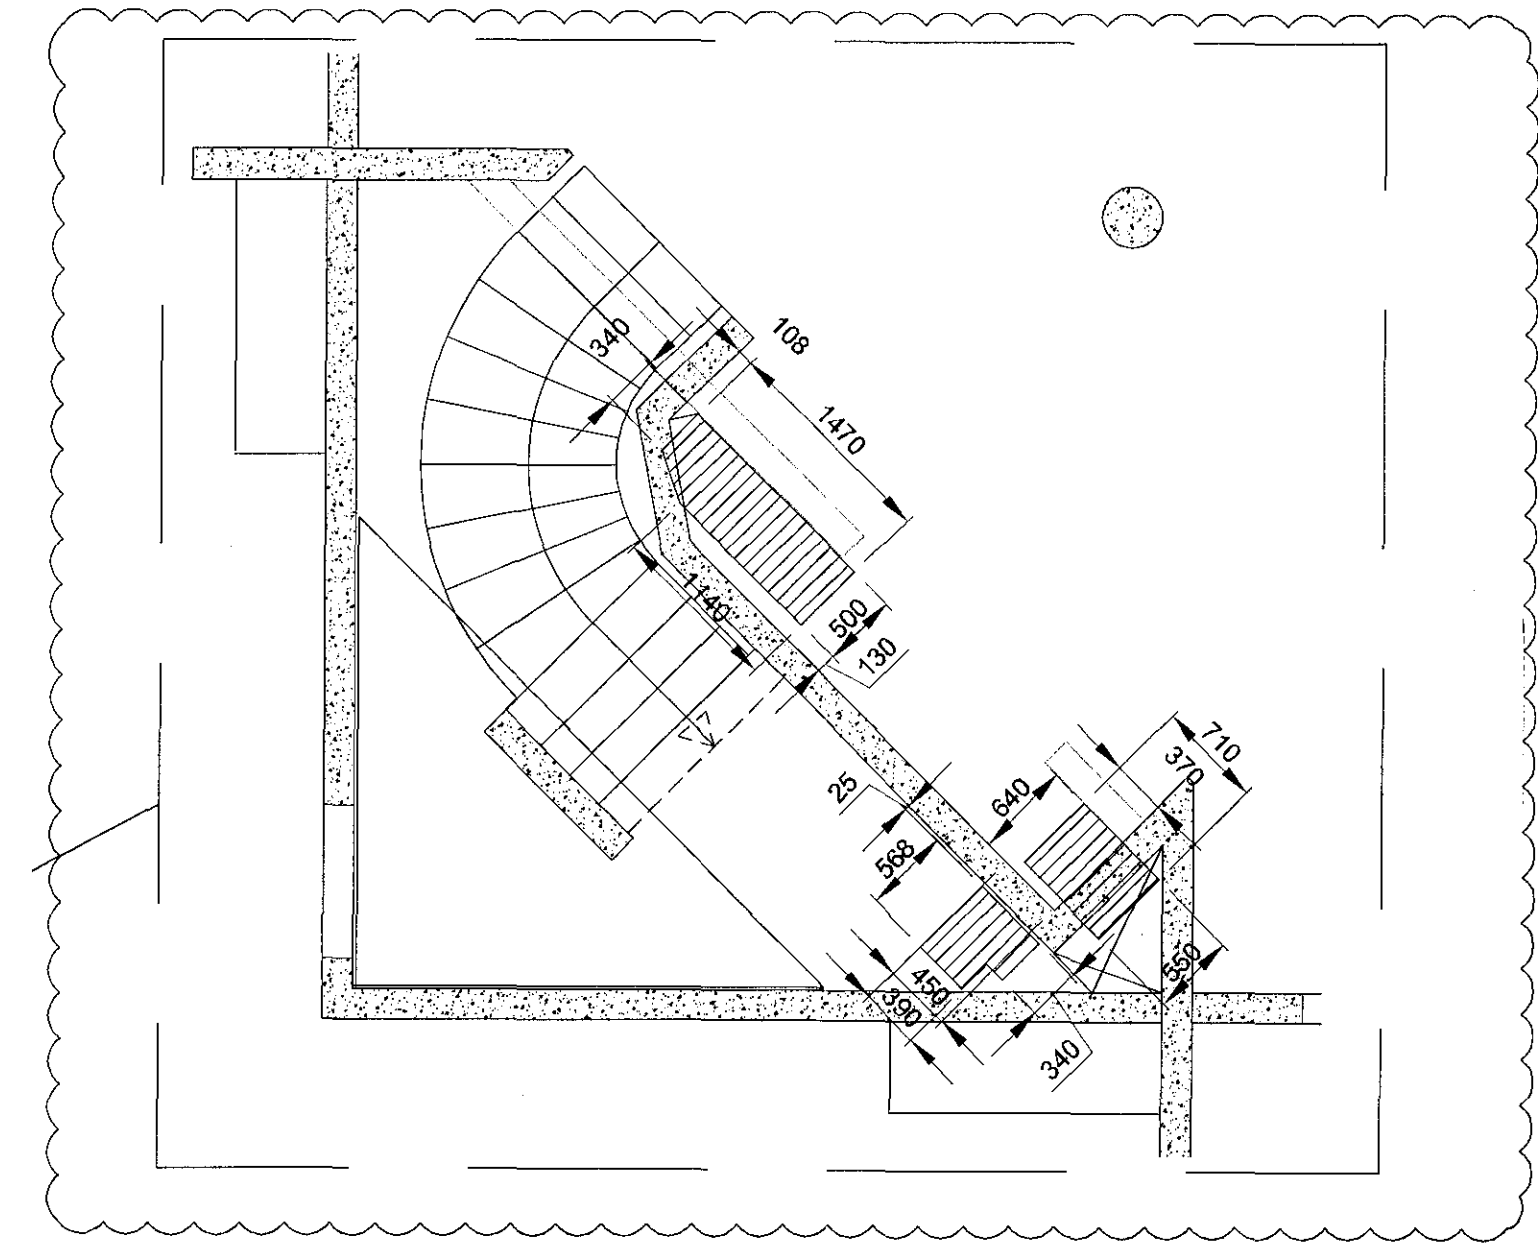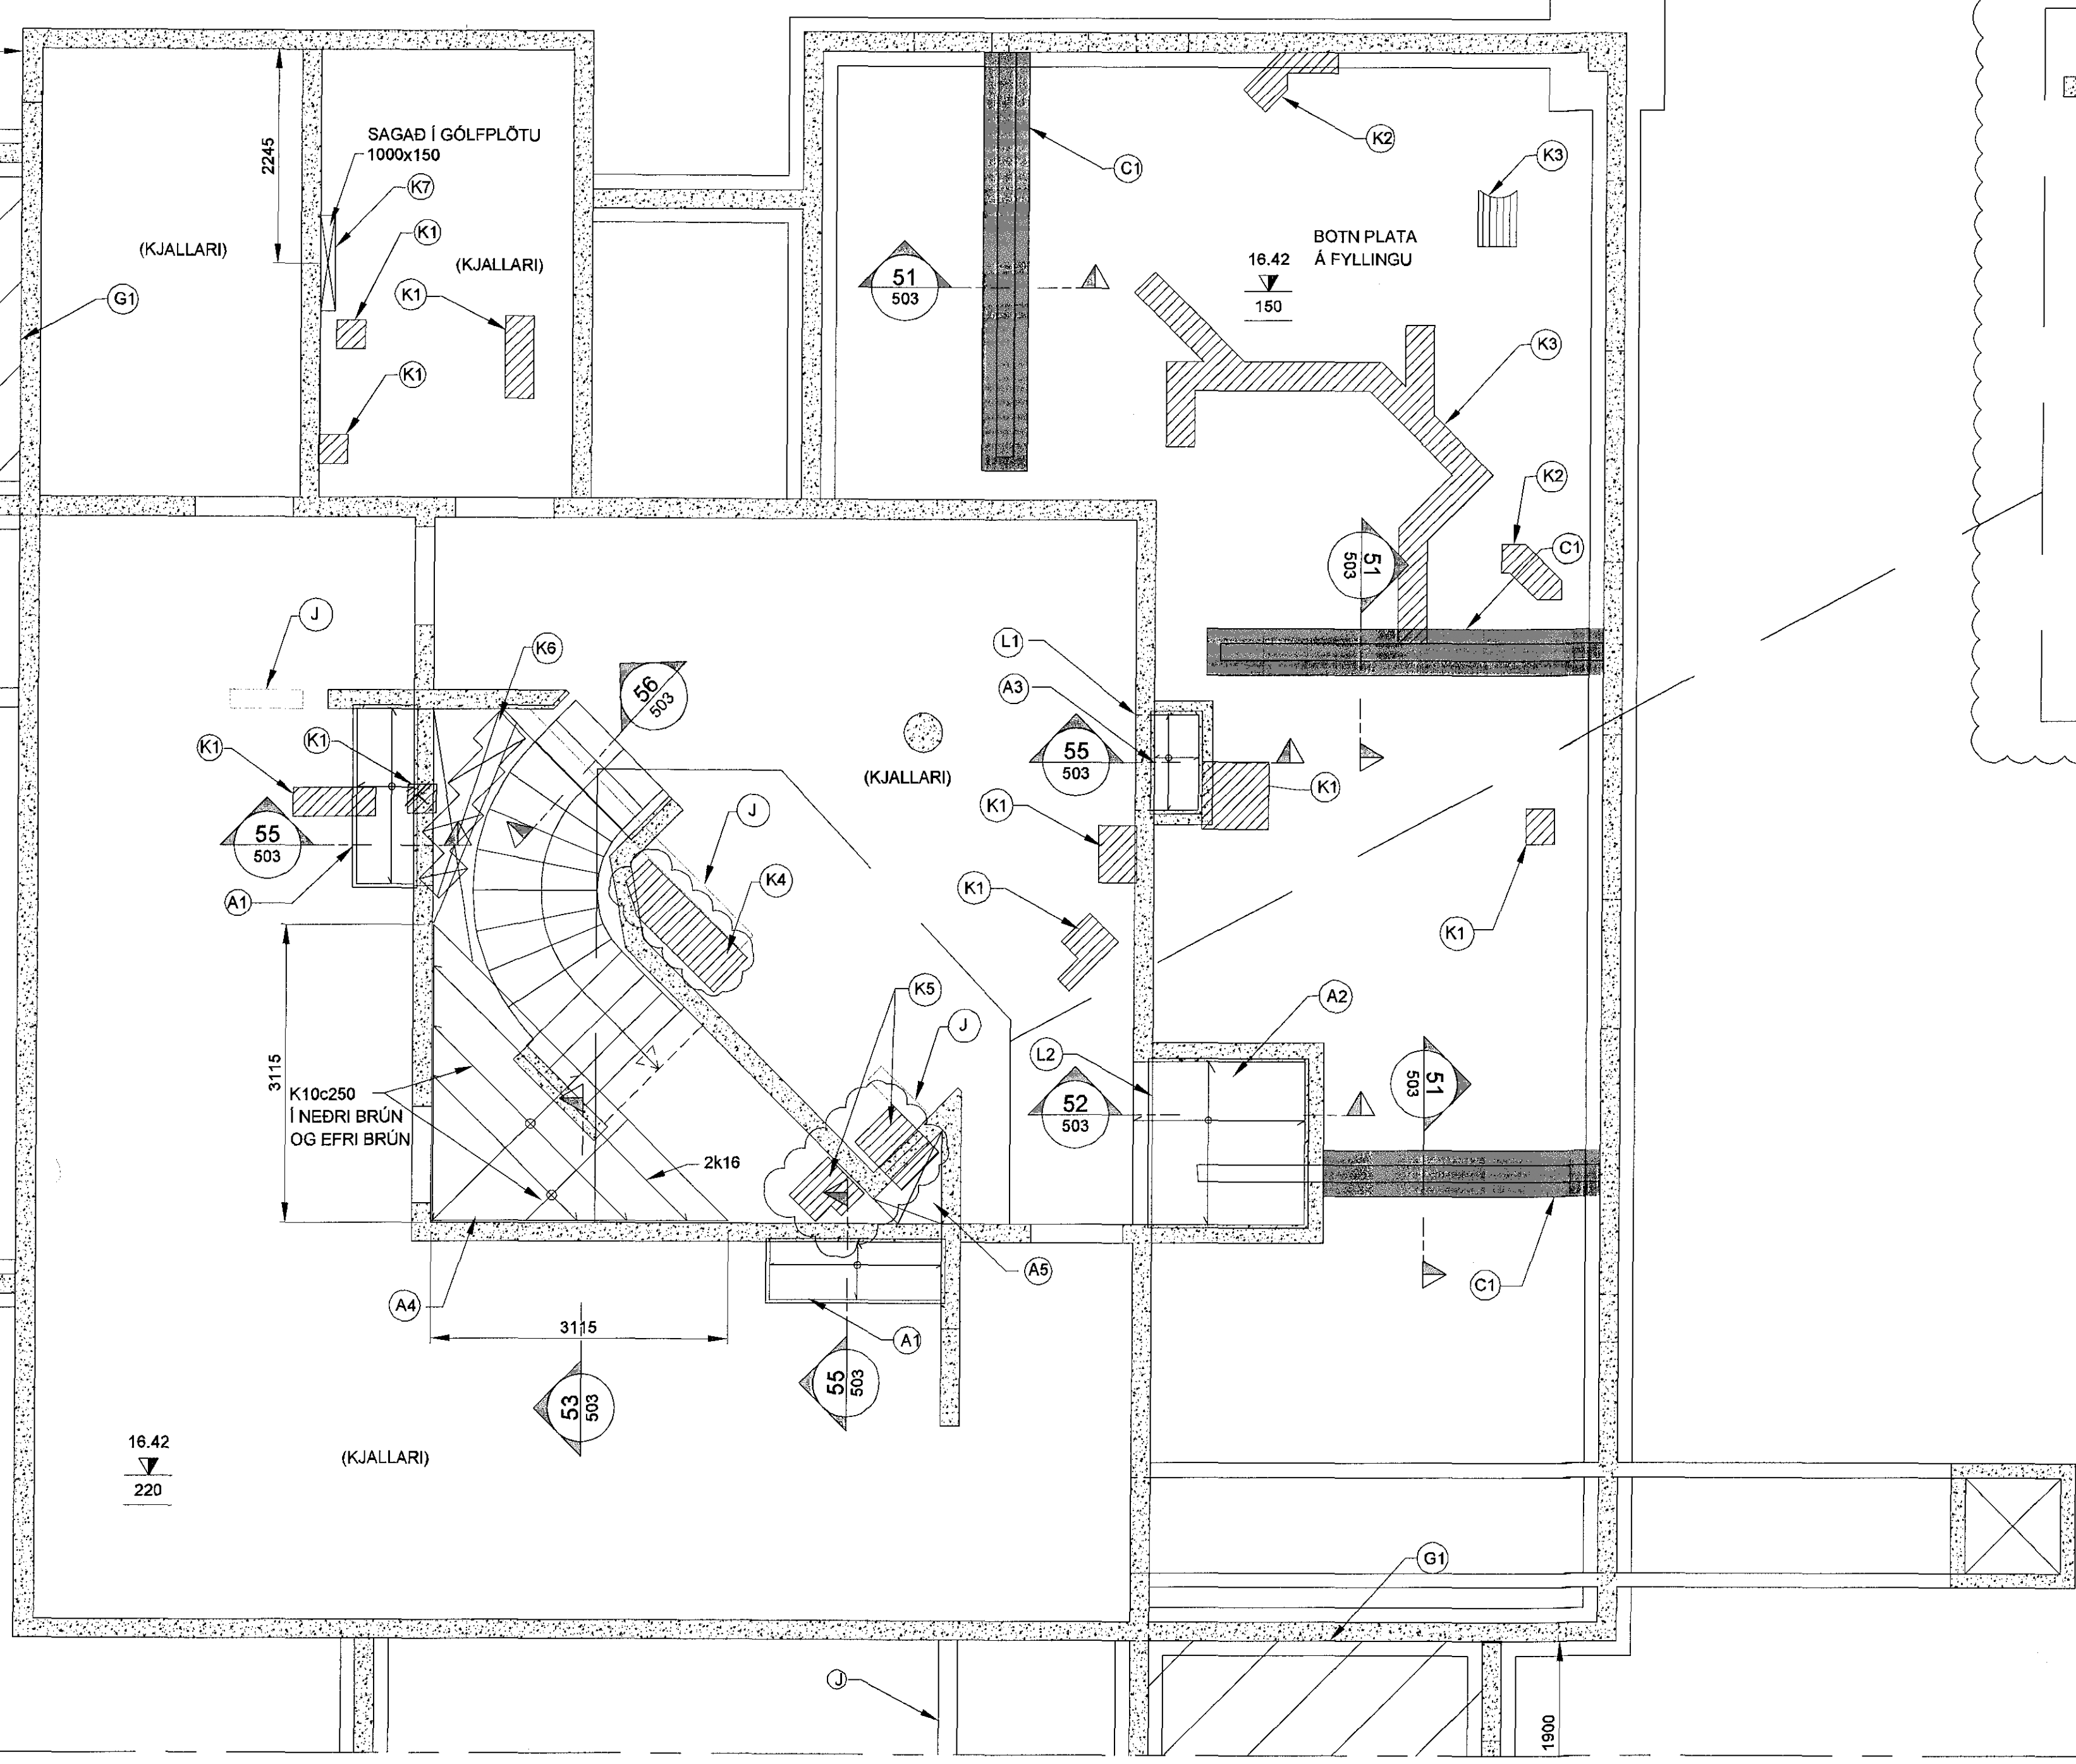

GRUNNMYND - UNDIRSTÖÐUR
MKV. 1:50 (A1)