


GRUNNMYND

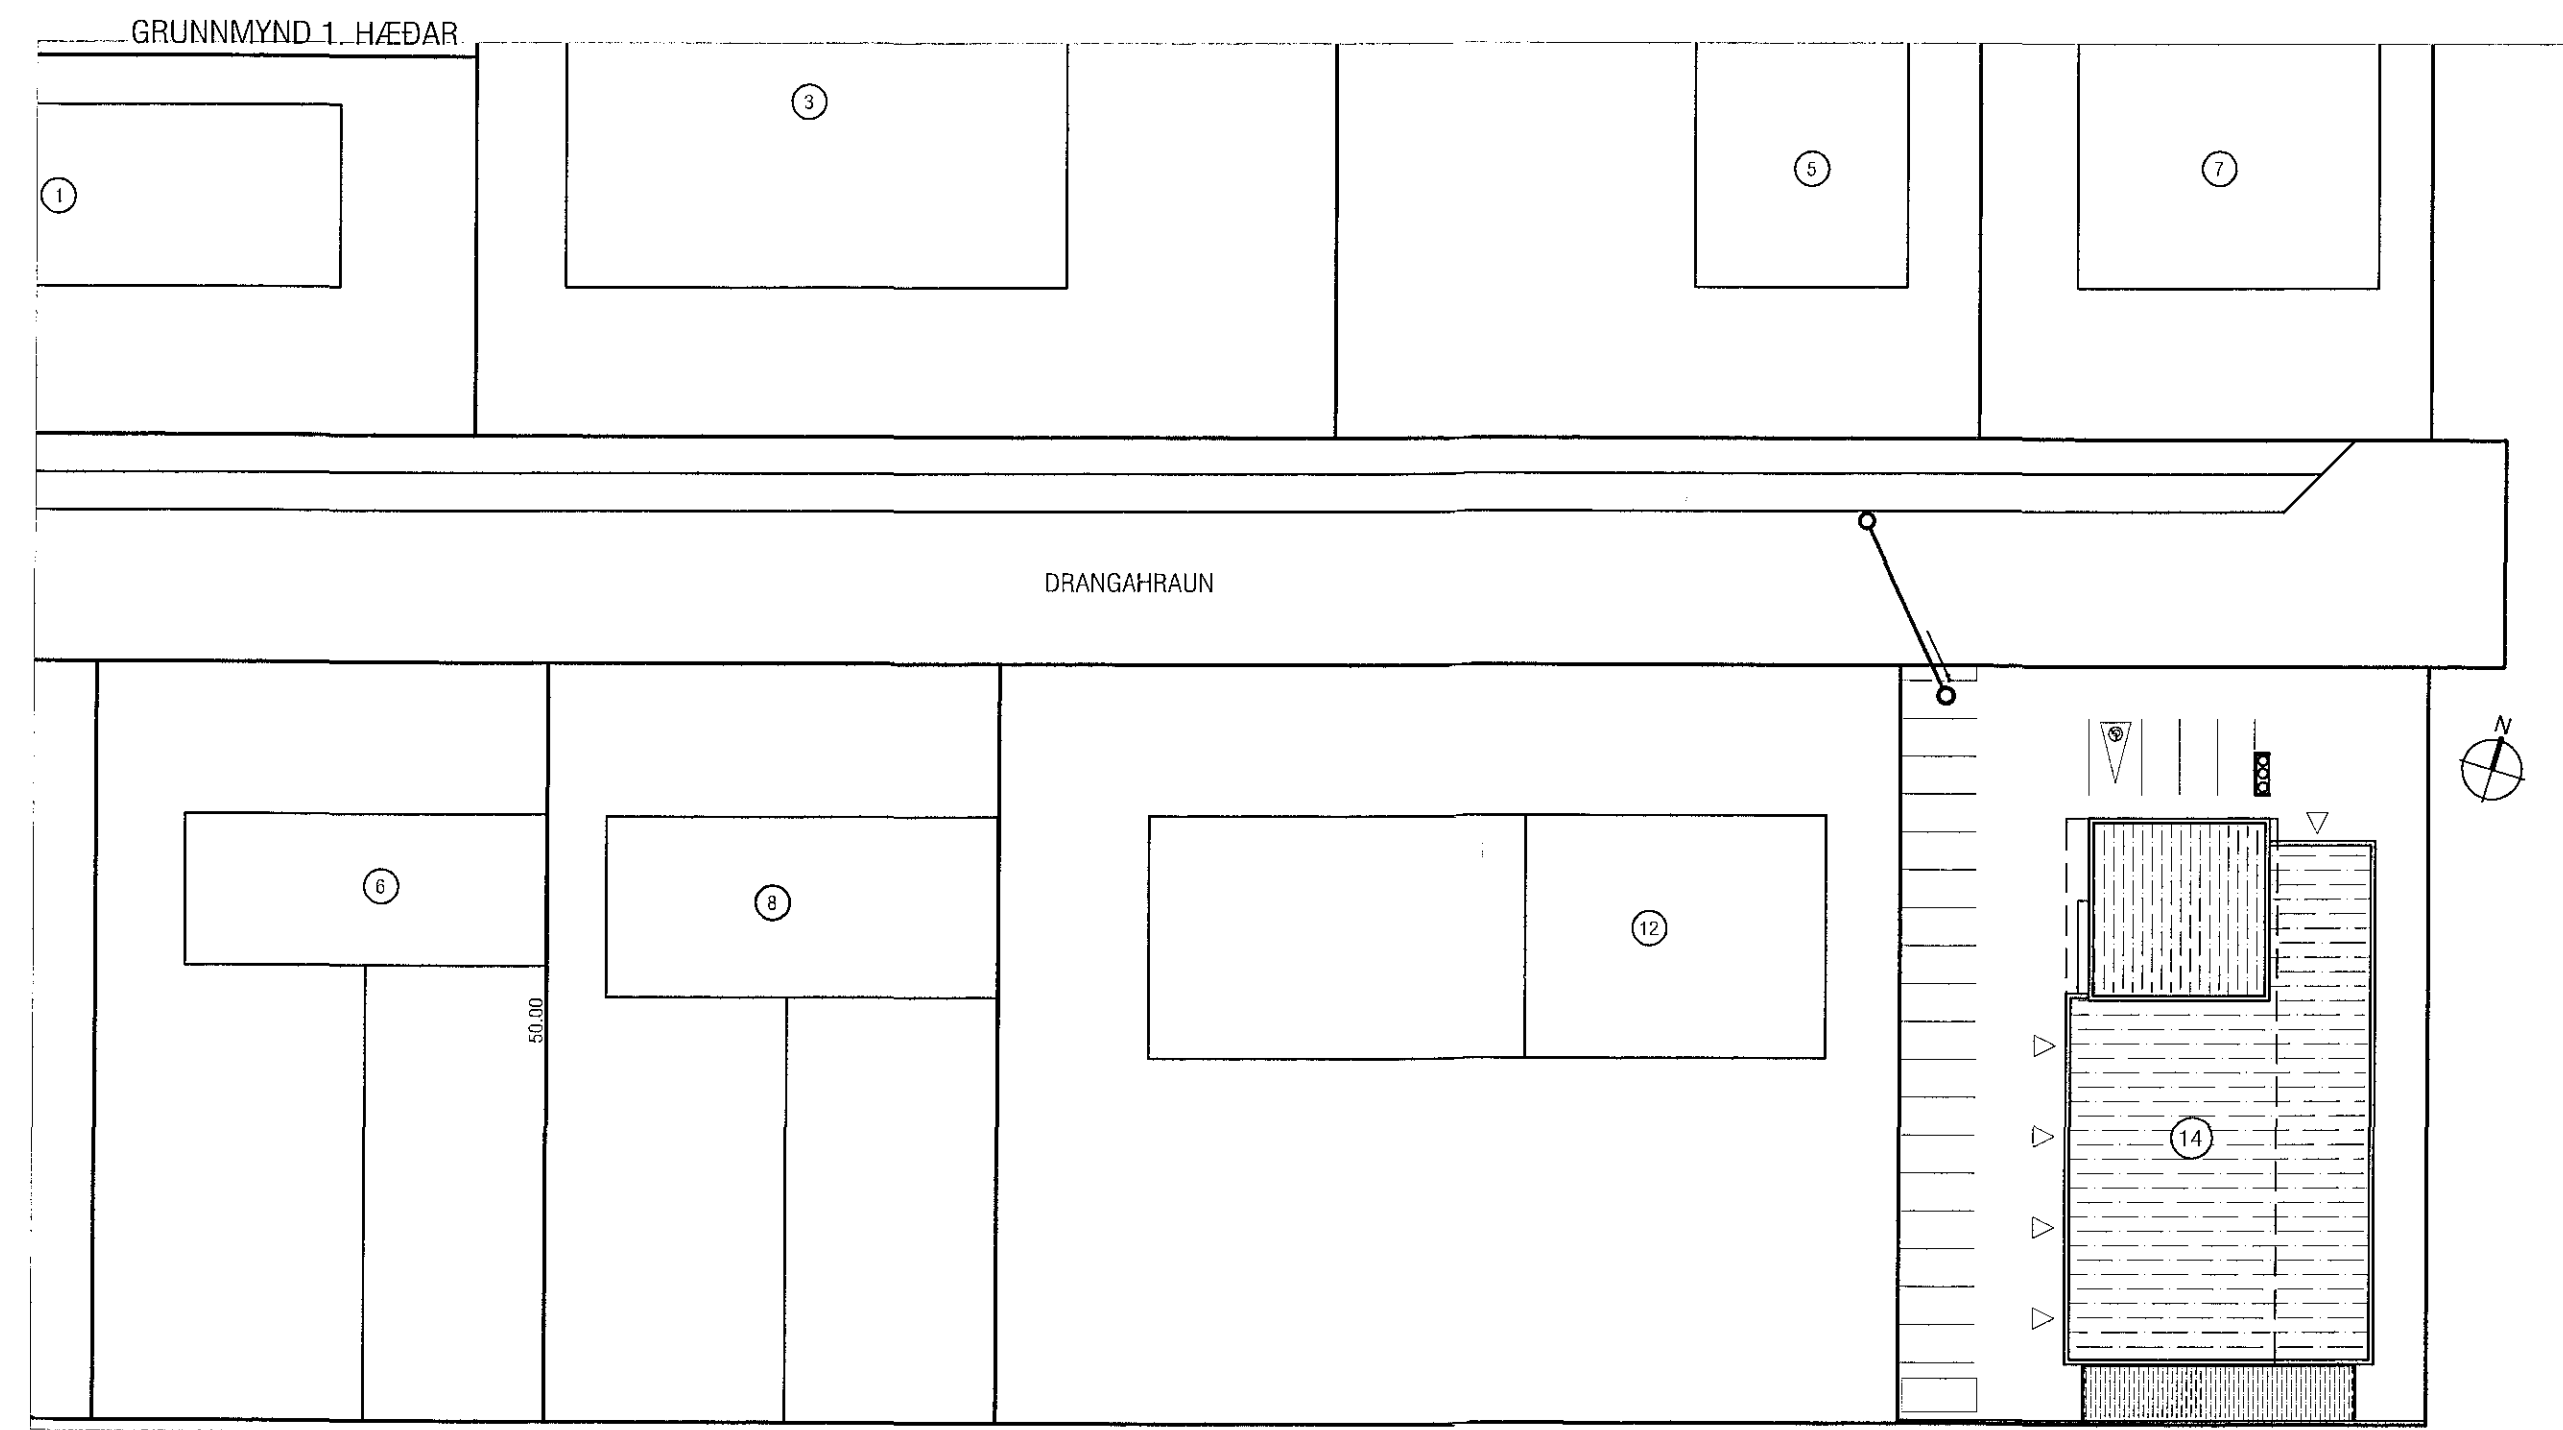

AFSTÖÐUMYND
 1:500

Breyting 20.08.'14: Bætt við drenlögnum, þakniðurfóllum og niðurfóllum vegna byggingu skýlis sunnan megin við húsið.
 Breyting 16.08.'05: Lagnir hækkaðar í samræmi við kóta

VEKTOR - hönnun og ráðgjöf - Nybylavegi 6, 200 Kópavogi.		Sigurður Halsteinnsson Byggingafræðingur Sími: 554-6690 Fax: 554-6693	DRANGAHRAUN 14, HAFNARFIRÐI
L-02	Br. 1	16.08.'05.	GRUNNLAGNIR
Tekna nr.	Br.	Dags.	YFIRLITSMYND & AFSTÖÐUMYND
Samþykkt	[Signature]		Plannúmer EK
			Tekna EK
	Gæðingur	Vek nr.	Málkennitala
	08.08.'05	A-05-01-02	1:100 L-02