


GRUNNMYND 1:100

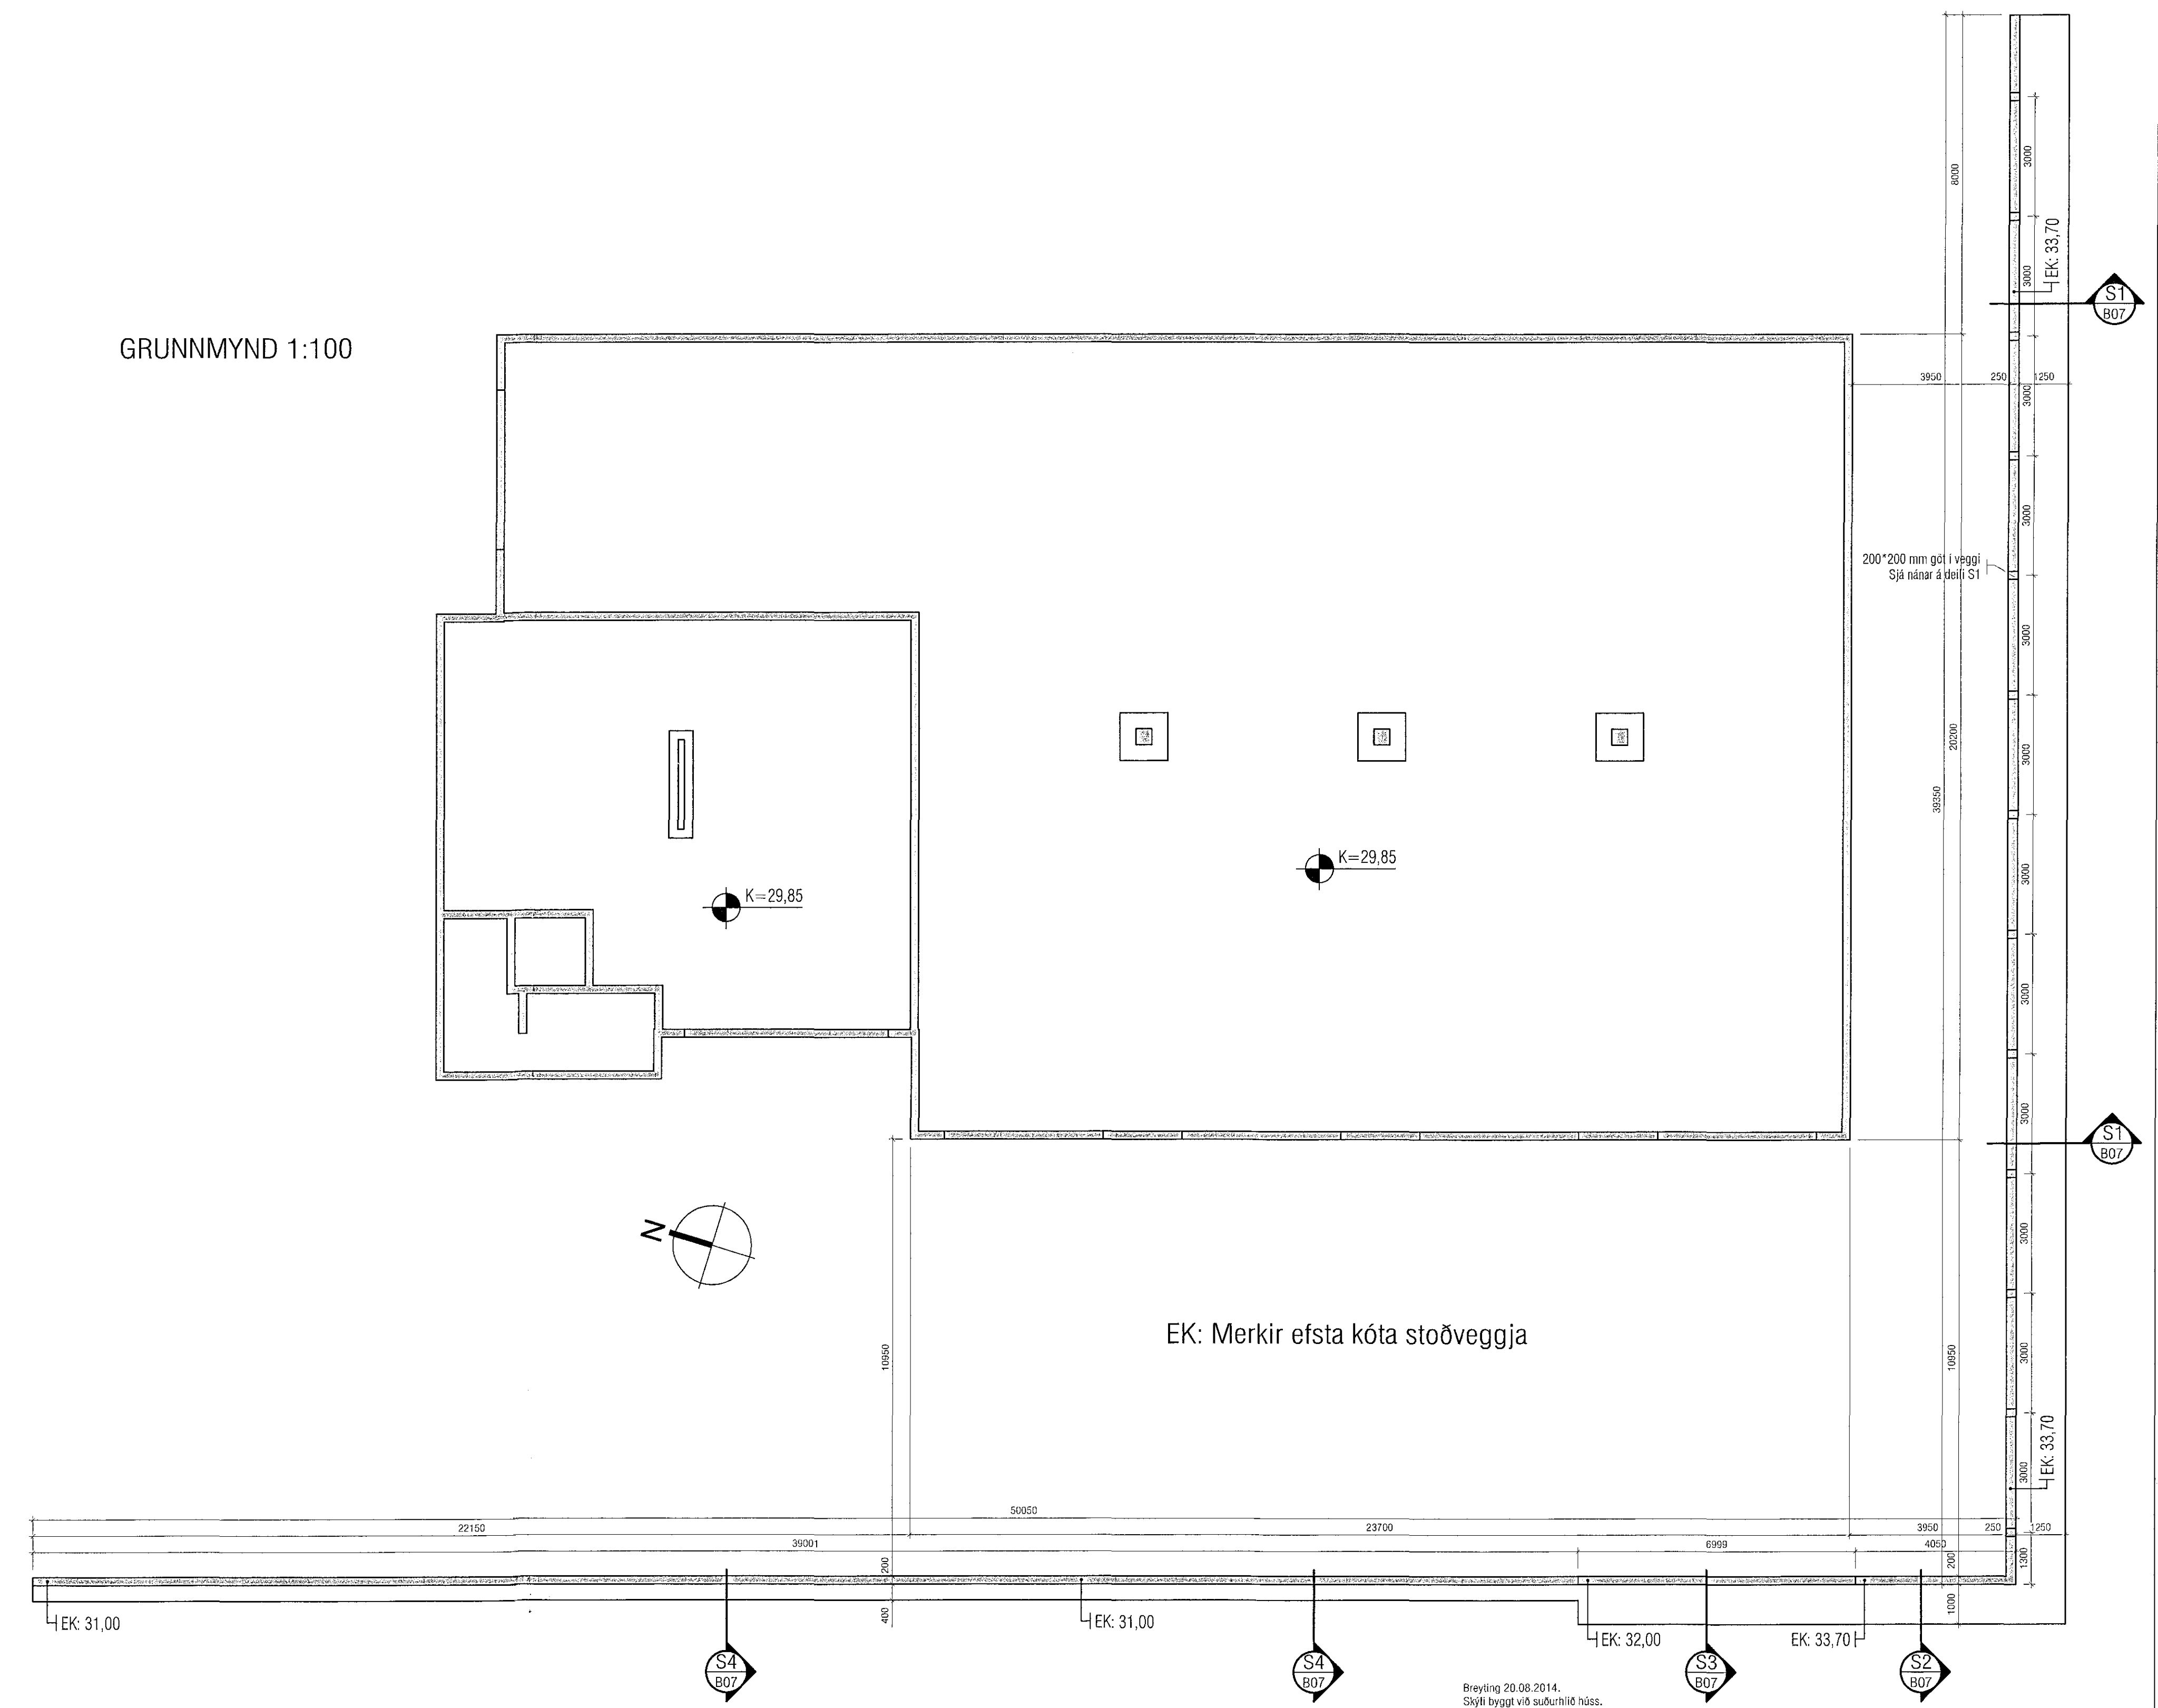

Skýringar:
 Á teikningu B-01 eru almennar skýringar og öll lágmarks ákvæði varðandi steypu og bendistál t.d. frágangur á jarnum kringum op og brúnir og fl. Gólfkótar í steypuvirki þ.e. steypum plötum, er endanlegur kóti frágenginnar plötu. Um nákvæma stærð og staðsetningu einstakra byggingahluta. Sjá nánar á sérteikningum aðalhönnuðar.
 Göt og raufar (sjá lagnatekn.)

Sampykkt þann
11 MAR 2016
 Byggingafráttáminn í Hafnarfirði
 Fh. Sigurður Steinar Jónsson

Breyting 20.08.2014.
 Stoðveggir settir við ködamörk veszan og sunnan megin við húsi.

VEKTOR - hönnun og ráðgjöf - Nýbýlaveggi 6, 200 Kópavogi.		Sigurður Haldréimsson Byggingafráttáminn Kl. 030659-7749 Sími 554-6650 Fax: 554-6669	
Teikn. nr.	Samþykkt	St.	Dagur
DRANGAHRÁUN 14, HAFNARFIRÐI		Stoðveggir	
GRUNNMYND OG DEILI			
Höfundur	PJ	Teiknað	PJ
Dagsetning	29.09.08	Verk nr.	A-05-01-02
Methvæði	1:100/1:20	Teikn. nr.	B-07