


ÚTLIT AUSTUR

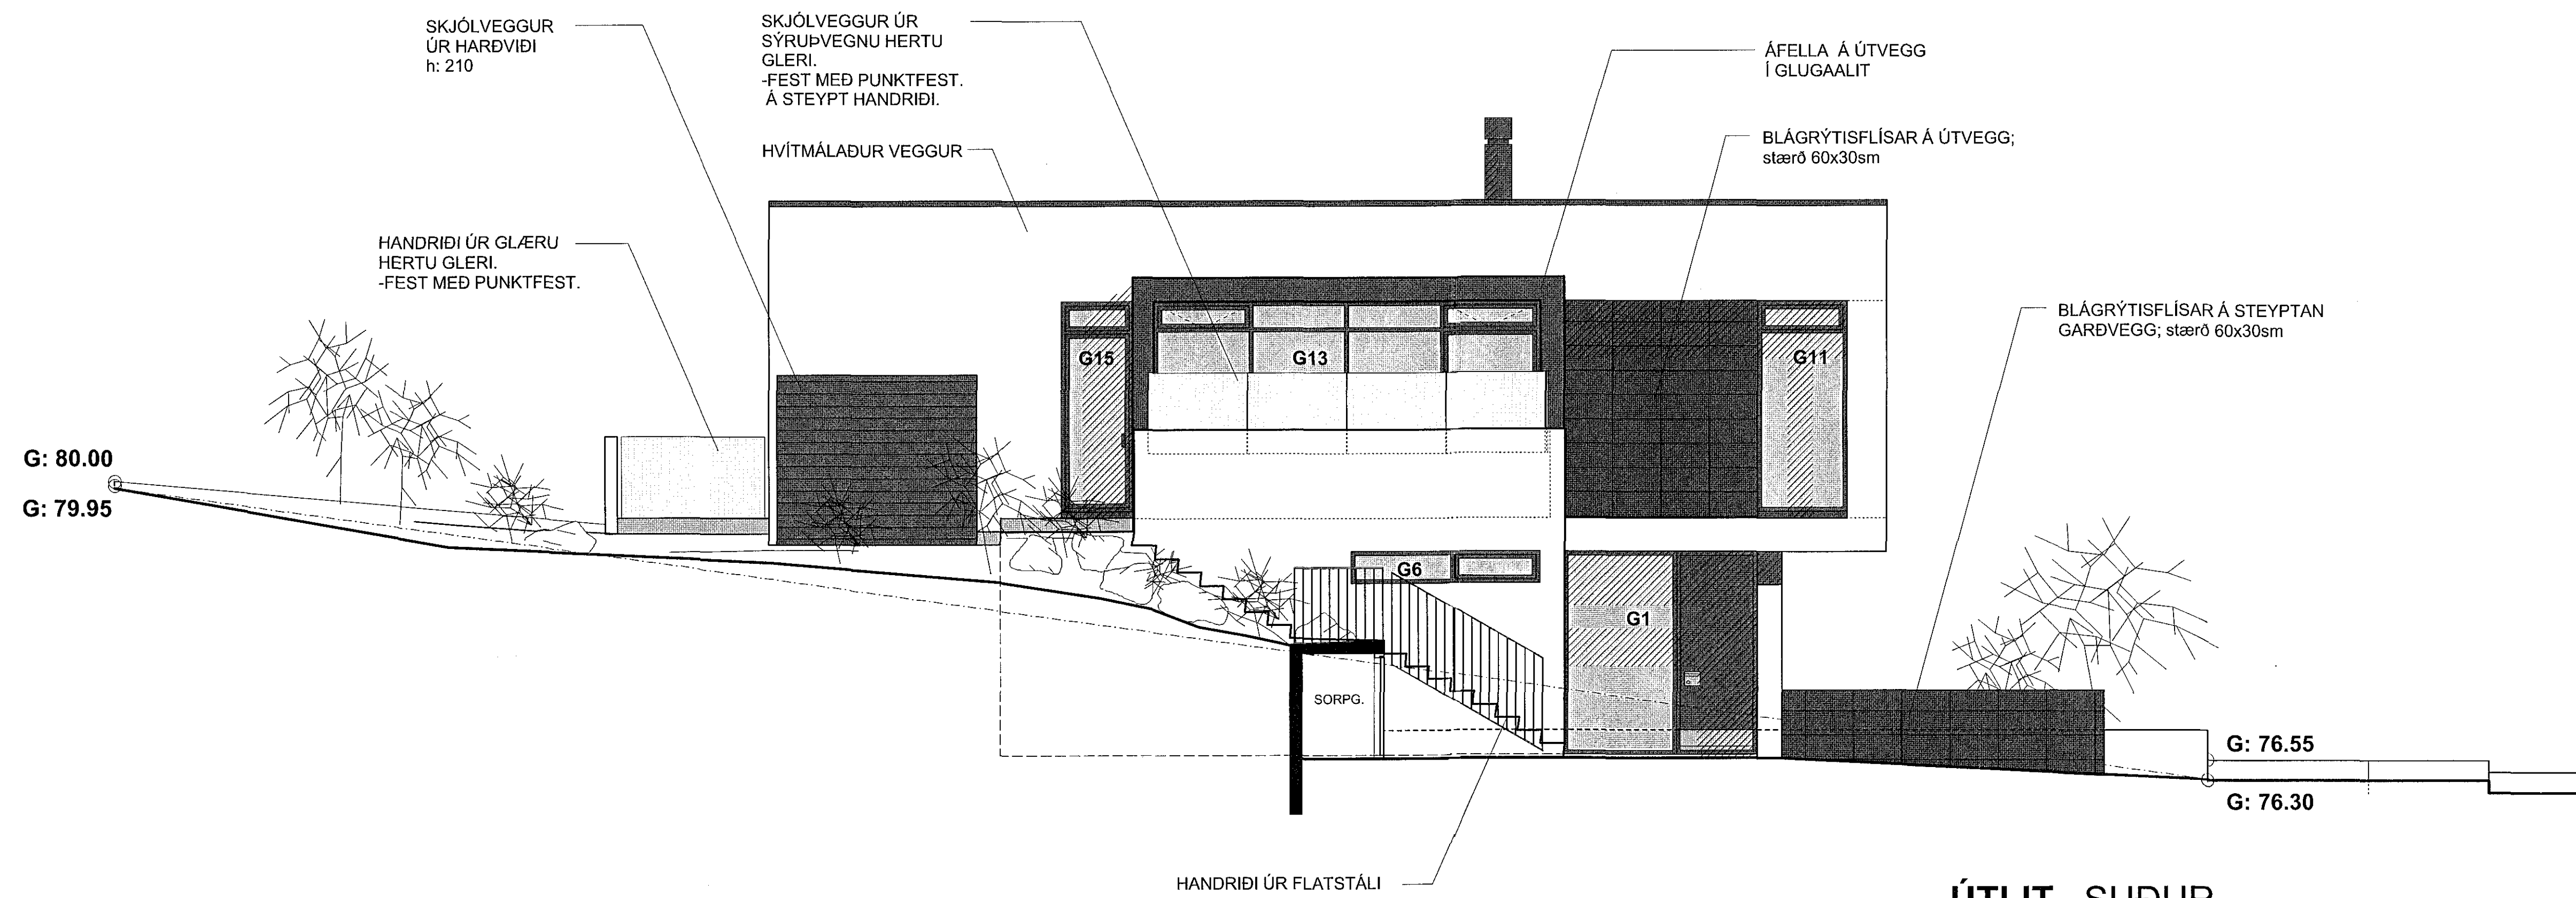

ÚTLIT SUÐUR

- BREYTINGAR:**
1. 1.5.14 - Breytingar á einangrun, úteggjum, úteggjakklaðringum, sorpgeymslu og innihurðum.
 - 2.
 - 3.

FURUÁS 43	HAFNARFIRÐI	2.03
SÉRTEIKNINGAR		Dagur: 28.09.07
Útlitsmyndir		M.kv: 1:50

RYMA arkitektar
 Skammta 11, 110 Reykjavík Sími: 699 8825 www.ryma.is Sími: 711002-2210
 netfang: ryma@ryma.is Gættur Pól Kristjánsson arkitekt Sími: 200066-5073

Sigurður Steinar Jónsson