


9/3/16 1512002

Samþykkt þann
11 MAR 2016
Ráðgjafingildunni í Hafnarfirði
Fnl. Sigurður Steinar Jónsson

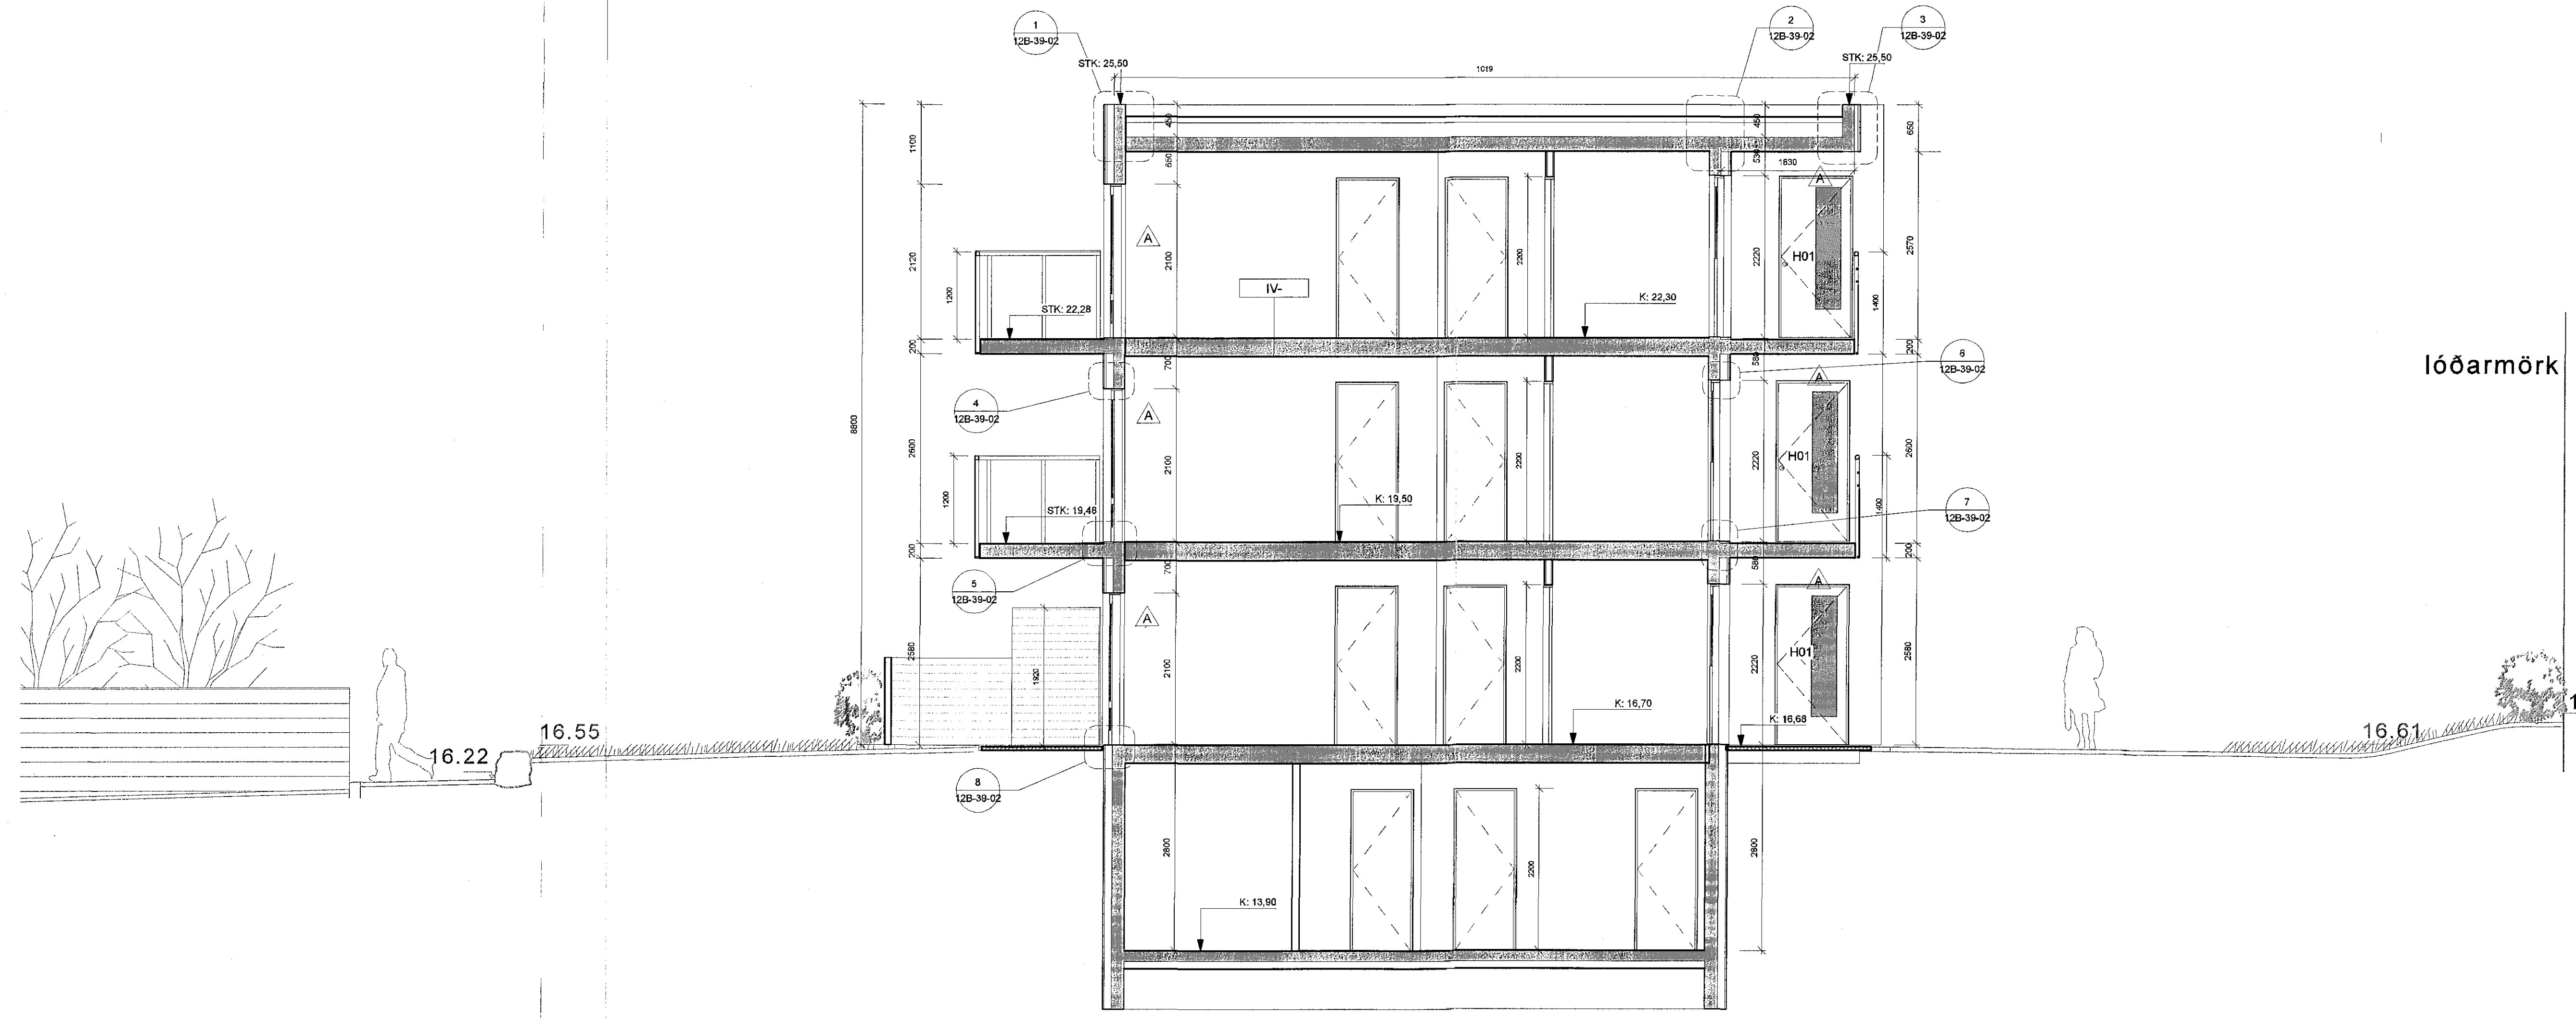

A-A SNID A-A 50
1 : 50

| | | | |
|--|--------------|------------------------------------|------------|
| A | SLS | Þreytir hæðar á hartúrn og gluggum | 04.03.2016 |
| ÚTGÁFA | TEIKNAD | YFIRFARAD | DAGS |
| <small>ASK arkitektar ehf. GERÐSGÖTU 9 101 REYKJANUK SMÍ 015 5300 www.ask.is</small> | | | |
| <small>ARTUN ADALHÖNDIÐAR Sigurður Steinar Jónsson Fnl. 962787-6819 sigur@ask.is</small> | | | |
| ASK ARKITEKTAR | | | |
| VERKEFNI Kirkjuvellir 12 B Hafnarfirði | | | |
| TEIKNINGAR | Verkefningar | MOVI A1 | 1 : 50 |
| HEITIRKINGAR | Snid A-A | TEIKNAD | SS |
| | | YFIRF. | UEF |
| | | DAGS | 23.02.2016 |
| VERKID | 1523 | SKEMMINGARTEIKNINGAR | ÚTGÁFA |
| | | 12B-20-21 | A |