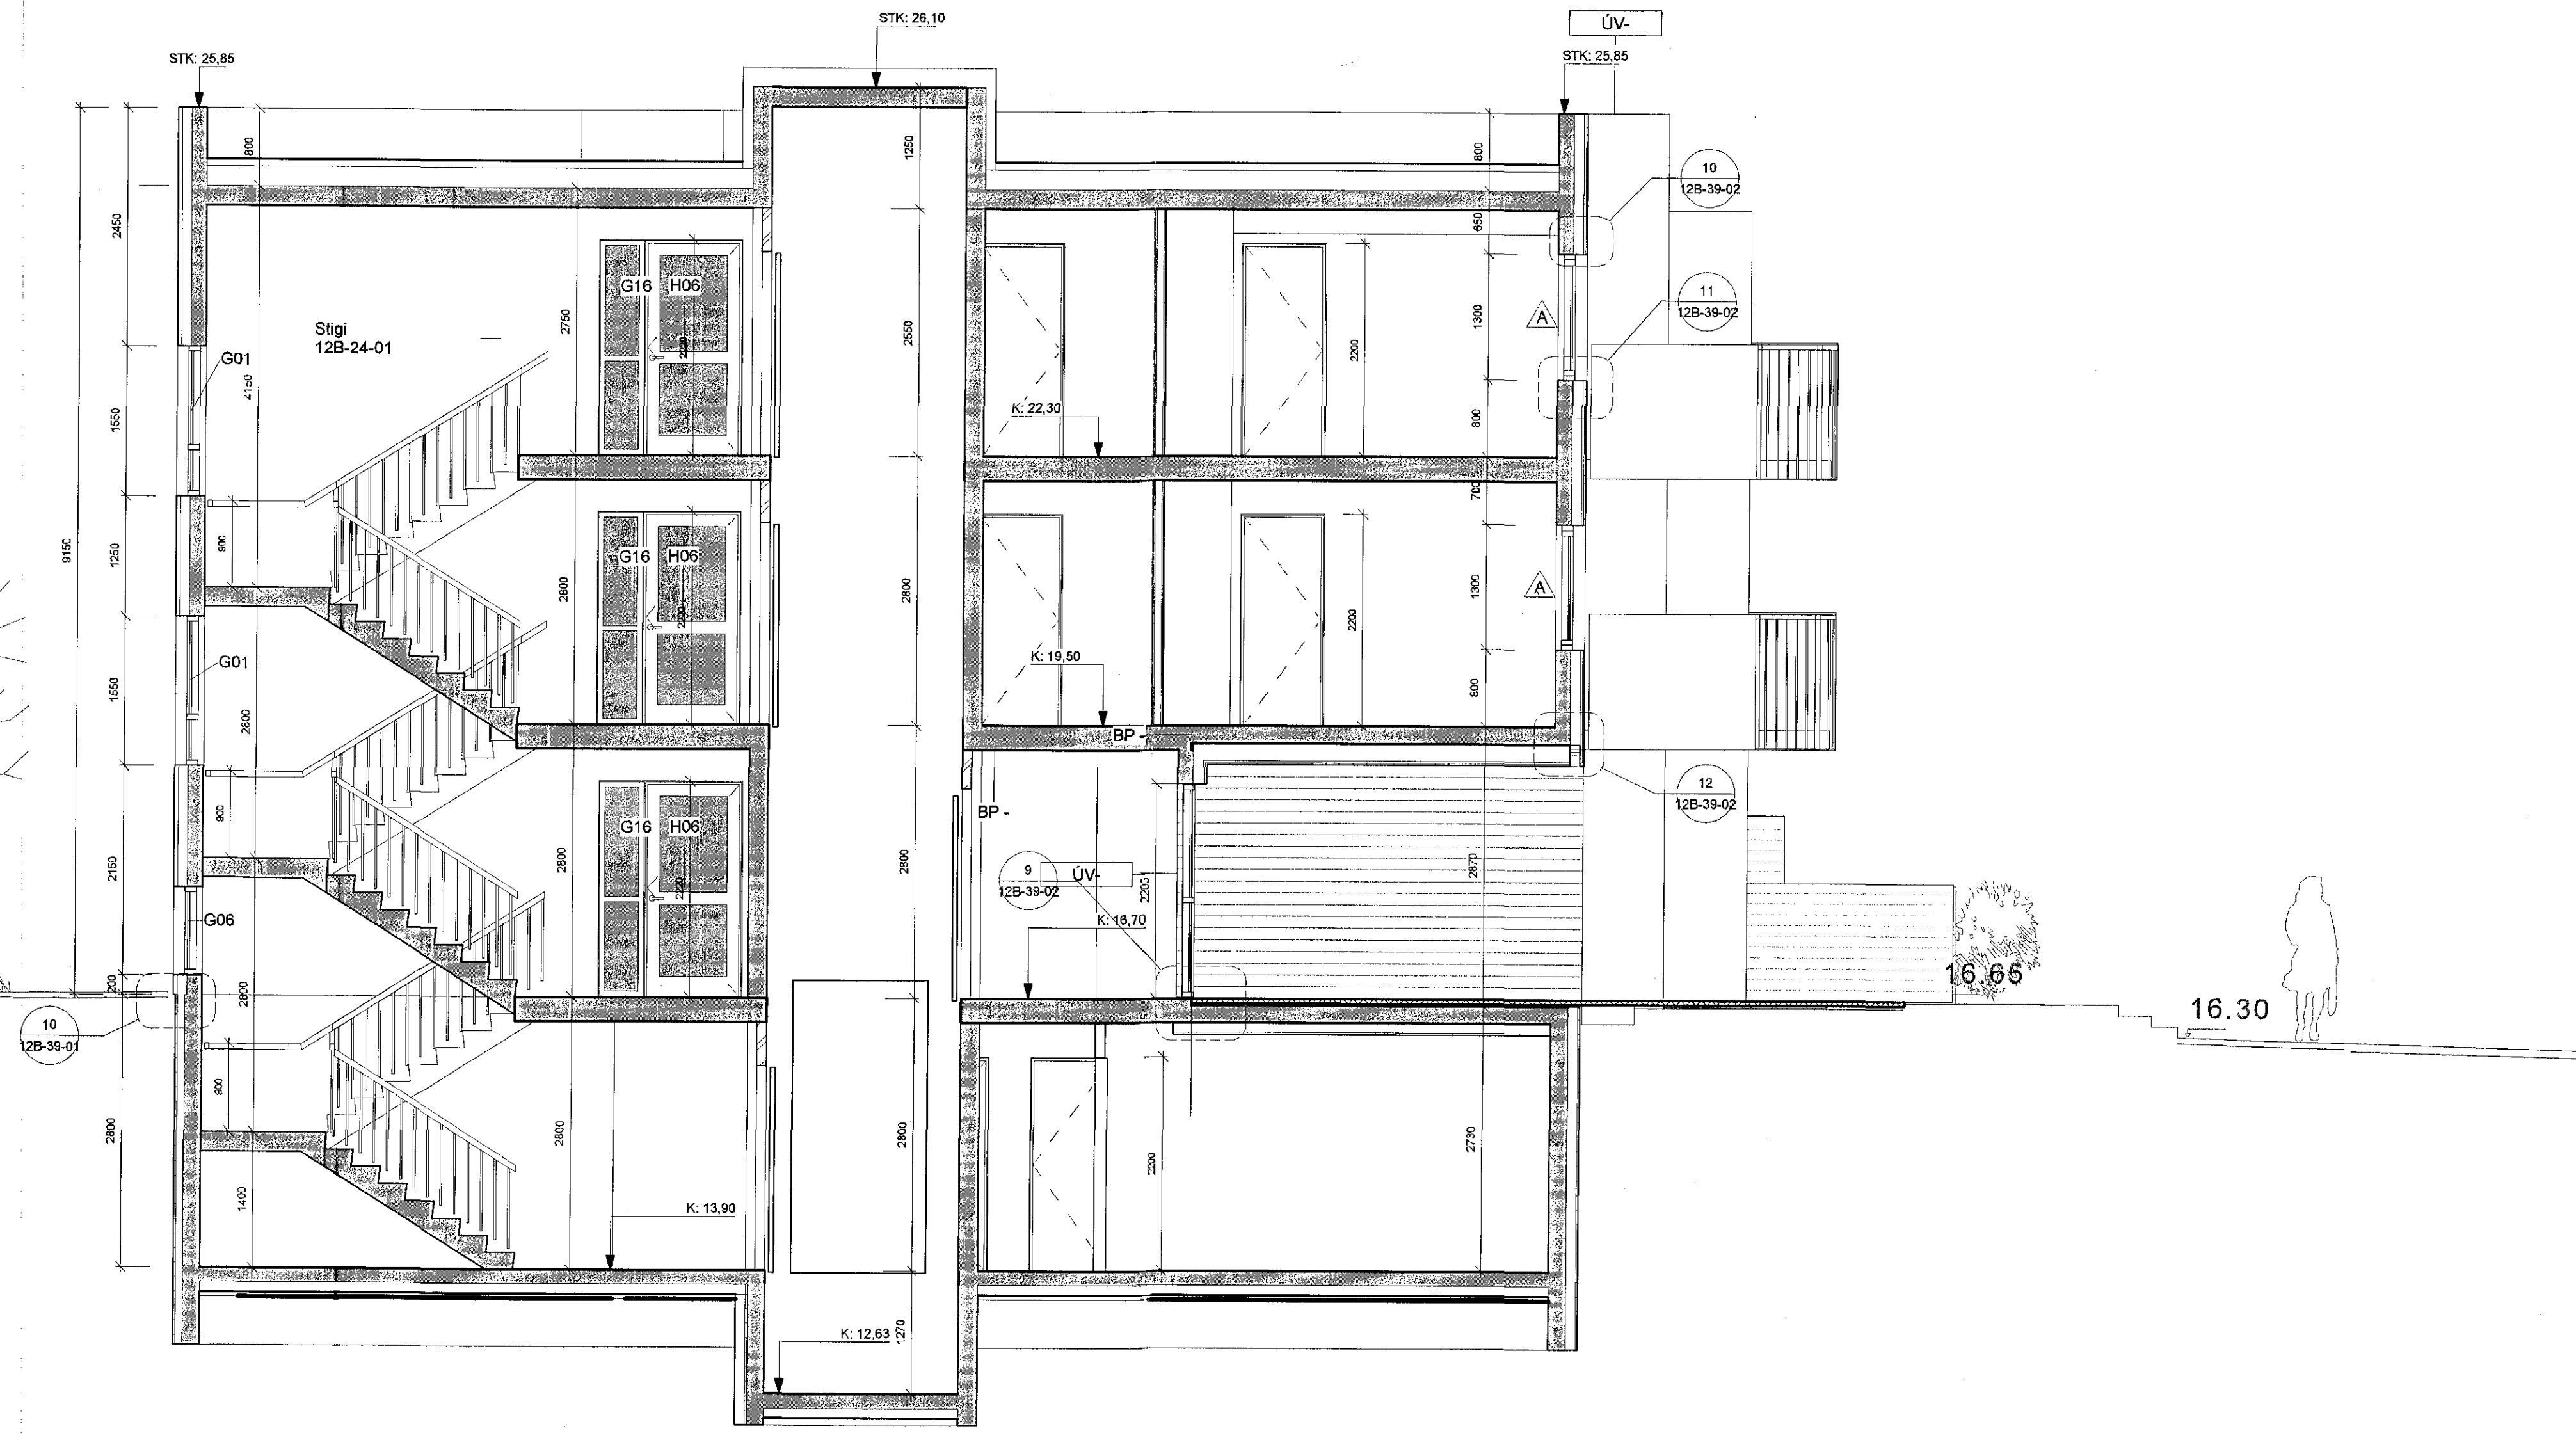
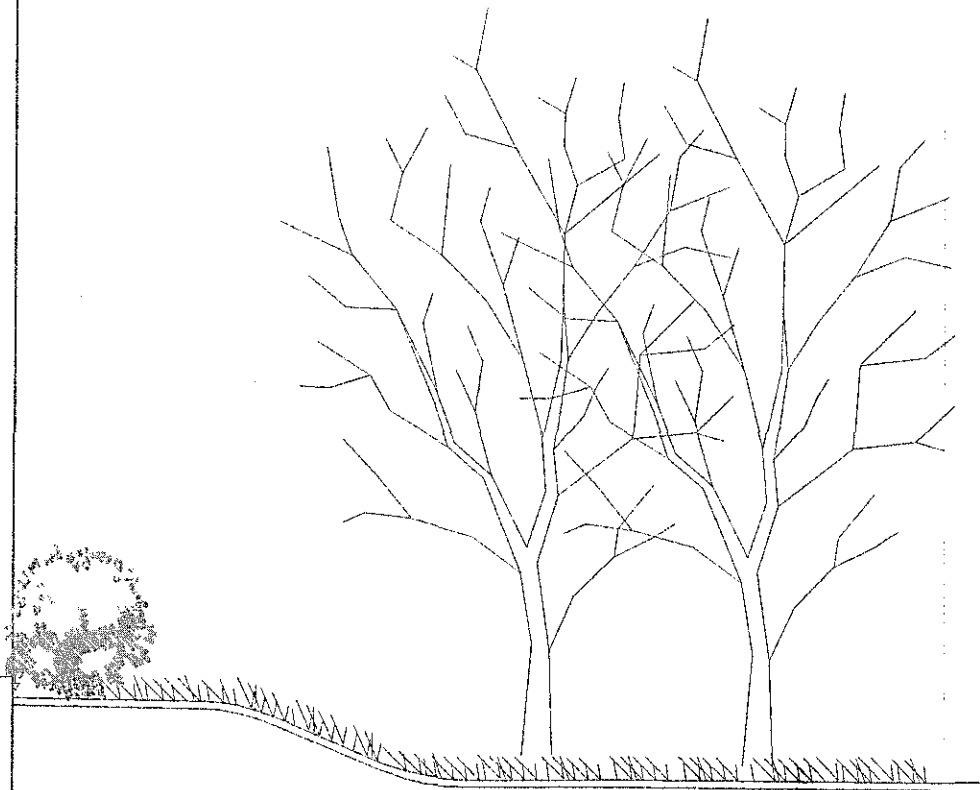


9/316 15.10.07

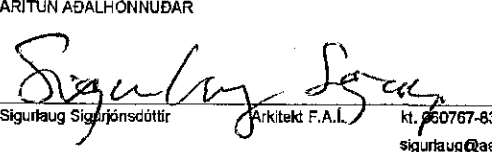

Samþykkt þann  
11 MAR 2015  
Byggingufulltrúinn í Hafnarfirði  
F.h. Sigurður Steinar Jónsson

lóðarmörk

17.23



**B-B** SNID B-B 50  
1:50

A	SLS	Breyttar hæðar á hurðum og gluggum	04.03.2016
ÚTGÁFA	TEKNAÐ	YFRIFRÍÐ	DAGS
<b>VERKENEIÐ</b> Kirkjuvellir 12 B Hafnarfirði			
<small>TEIÐIÐ FERIR</small> Verkeiðningar HÉTTI TEIÐIÐ Snid B-B	<small>SKALA</small> 1:50 <small>TEIÐIÐ</small> SS <small>YFRIFRÍÐ</small> UEF <small>DAGI</small> 23.02.2016 <small>ÚTGÁFA</small> A	<small>VERK NÚM.</small> 1523	<small>ALMENNUR NÚM. FERIR</small> 12B-20-22