
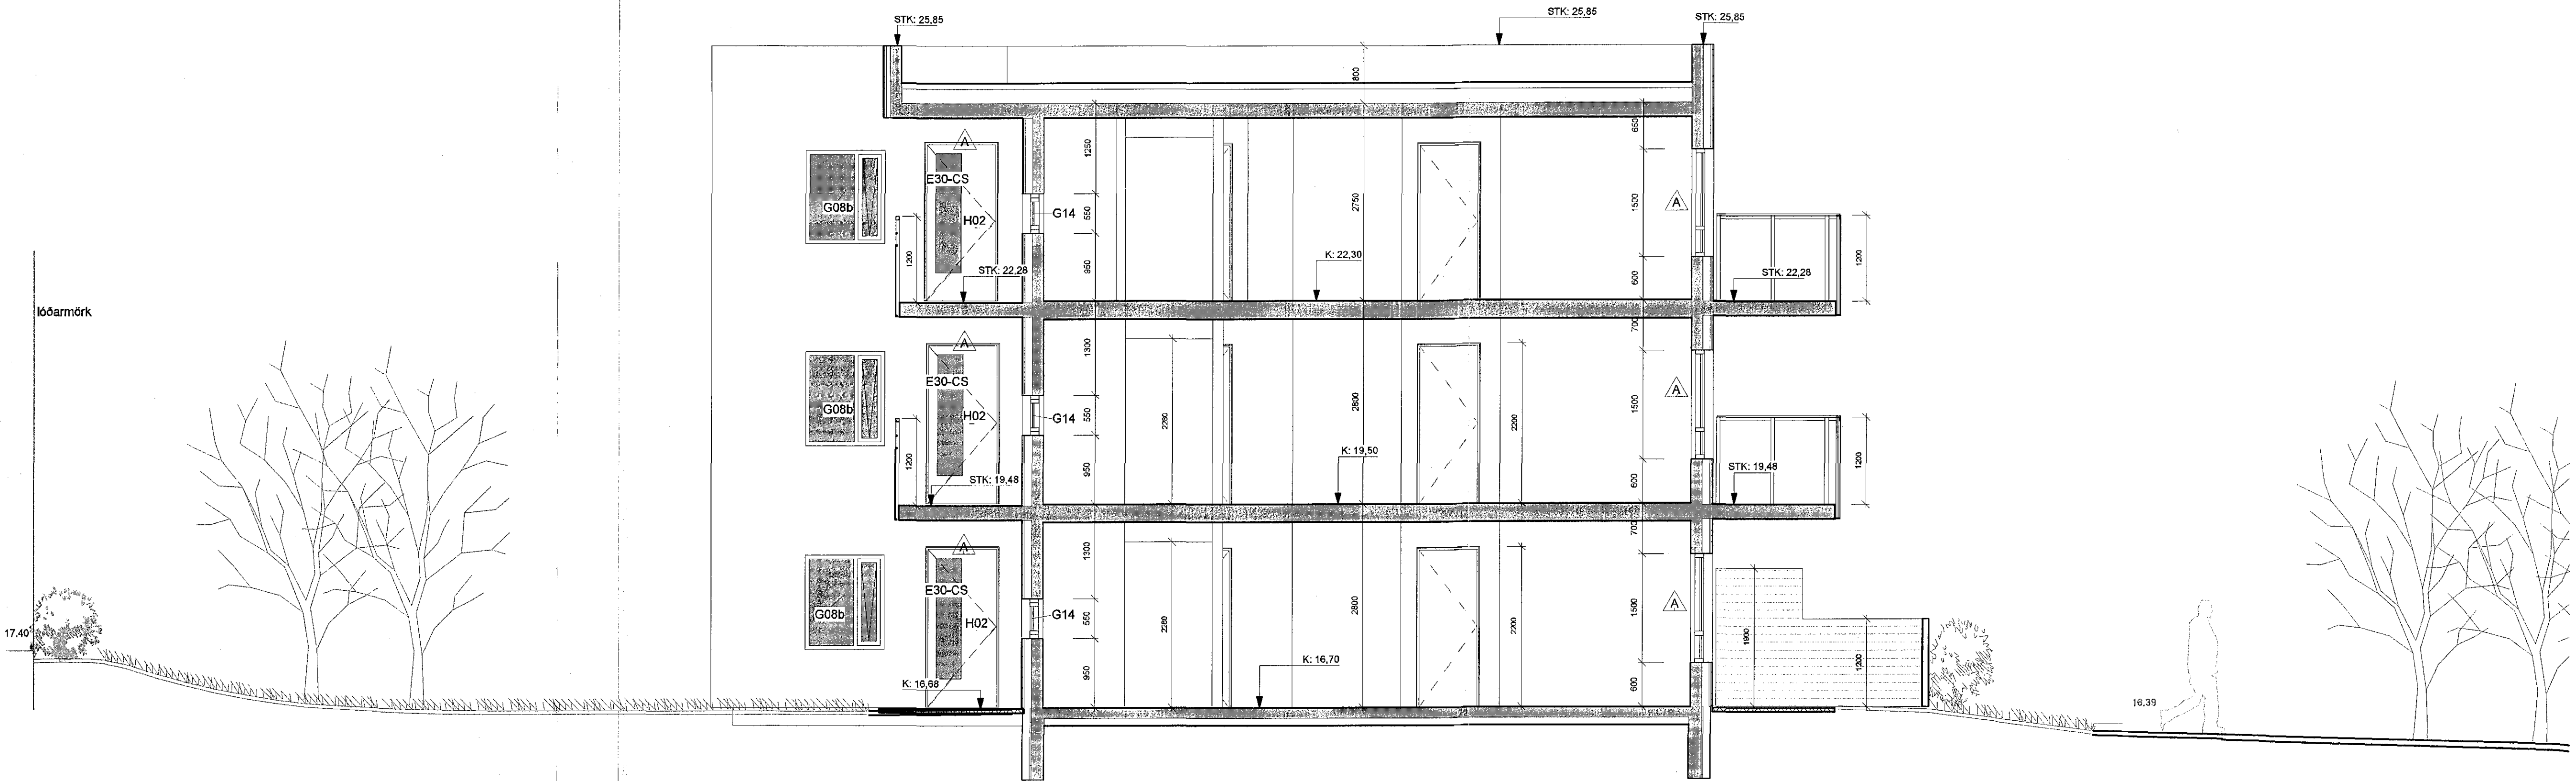


13101512007

Samþykkt þann
11 MAR 2016
Byggingafulltráinn í Hafnarfirði
P.h. Sigurður Steinar Jónsson

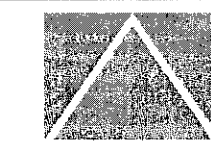

C-C SNÍÐ C-C 50
1:50

A	SLS	Dröjttar hæðir á hurðum og gluggum	04.03.2016
ÚTGÁFA	TEIKNAD	YFIRFARUD	DAGS
<small>ASK arkitektar ehf GERÐUGÖTU 8 101 REYKJAVÍK SMÍÐ 515 2200 www.ask.is</small>			
<small>ARNTAN AÐALHÖNDUÐAR</small>  <i>Sauvegar Sævar</i> <small>Sigurður Steinar Jónsson</small>			
<small>VERKINNI</small> Kirkjuvellir 12 B Hafnarfirði			
<small>TEIKNI TÖÐURAR</small> Verkefningar		<small>MÖL. A1</small> 1:50	
<small>HEFIR TÖÐURAR</small> Sníð C-C		<small>TEIKNAD</small> SS	
		<small>YFIRF.</small> UEF	
		<small>DAGS</small> 23.02.2016	
<small>VERKINNI</small> 1523	<small>AÐSKRIFT - HÖNDUR TÖÐURAR</small> 12B-20-23	<small>ÖSKA</small> A	