


413 16 1512 007

Samþykkt þann
11 MAR 2016
Þvingingakultrúnn í Hafnarfirði
F.h. Sigurdur Steinar Jónsson

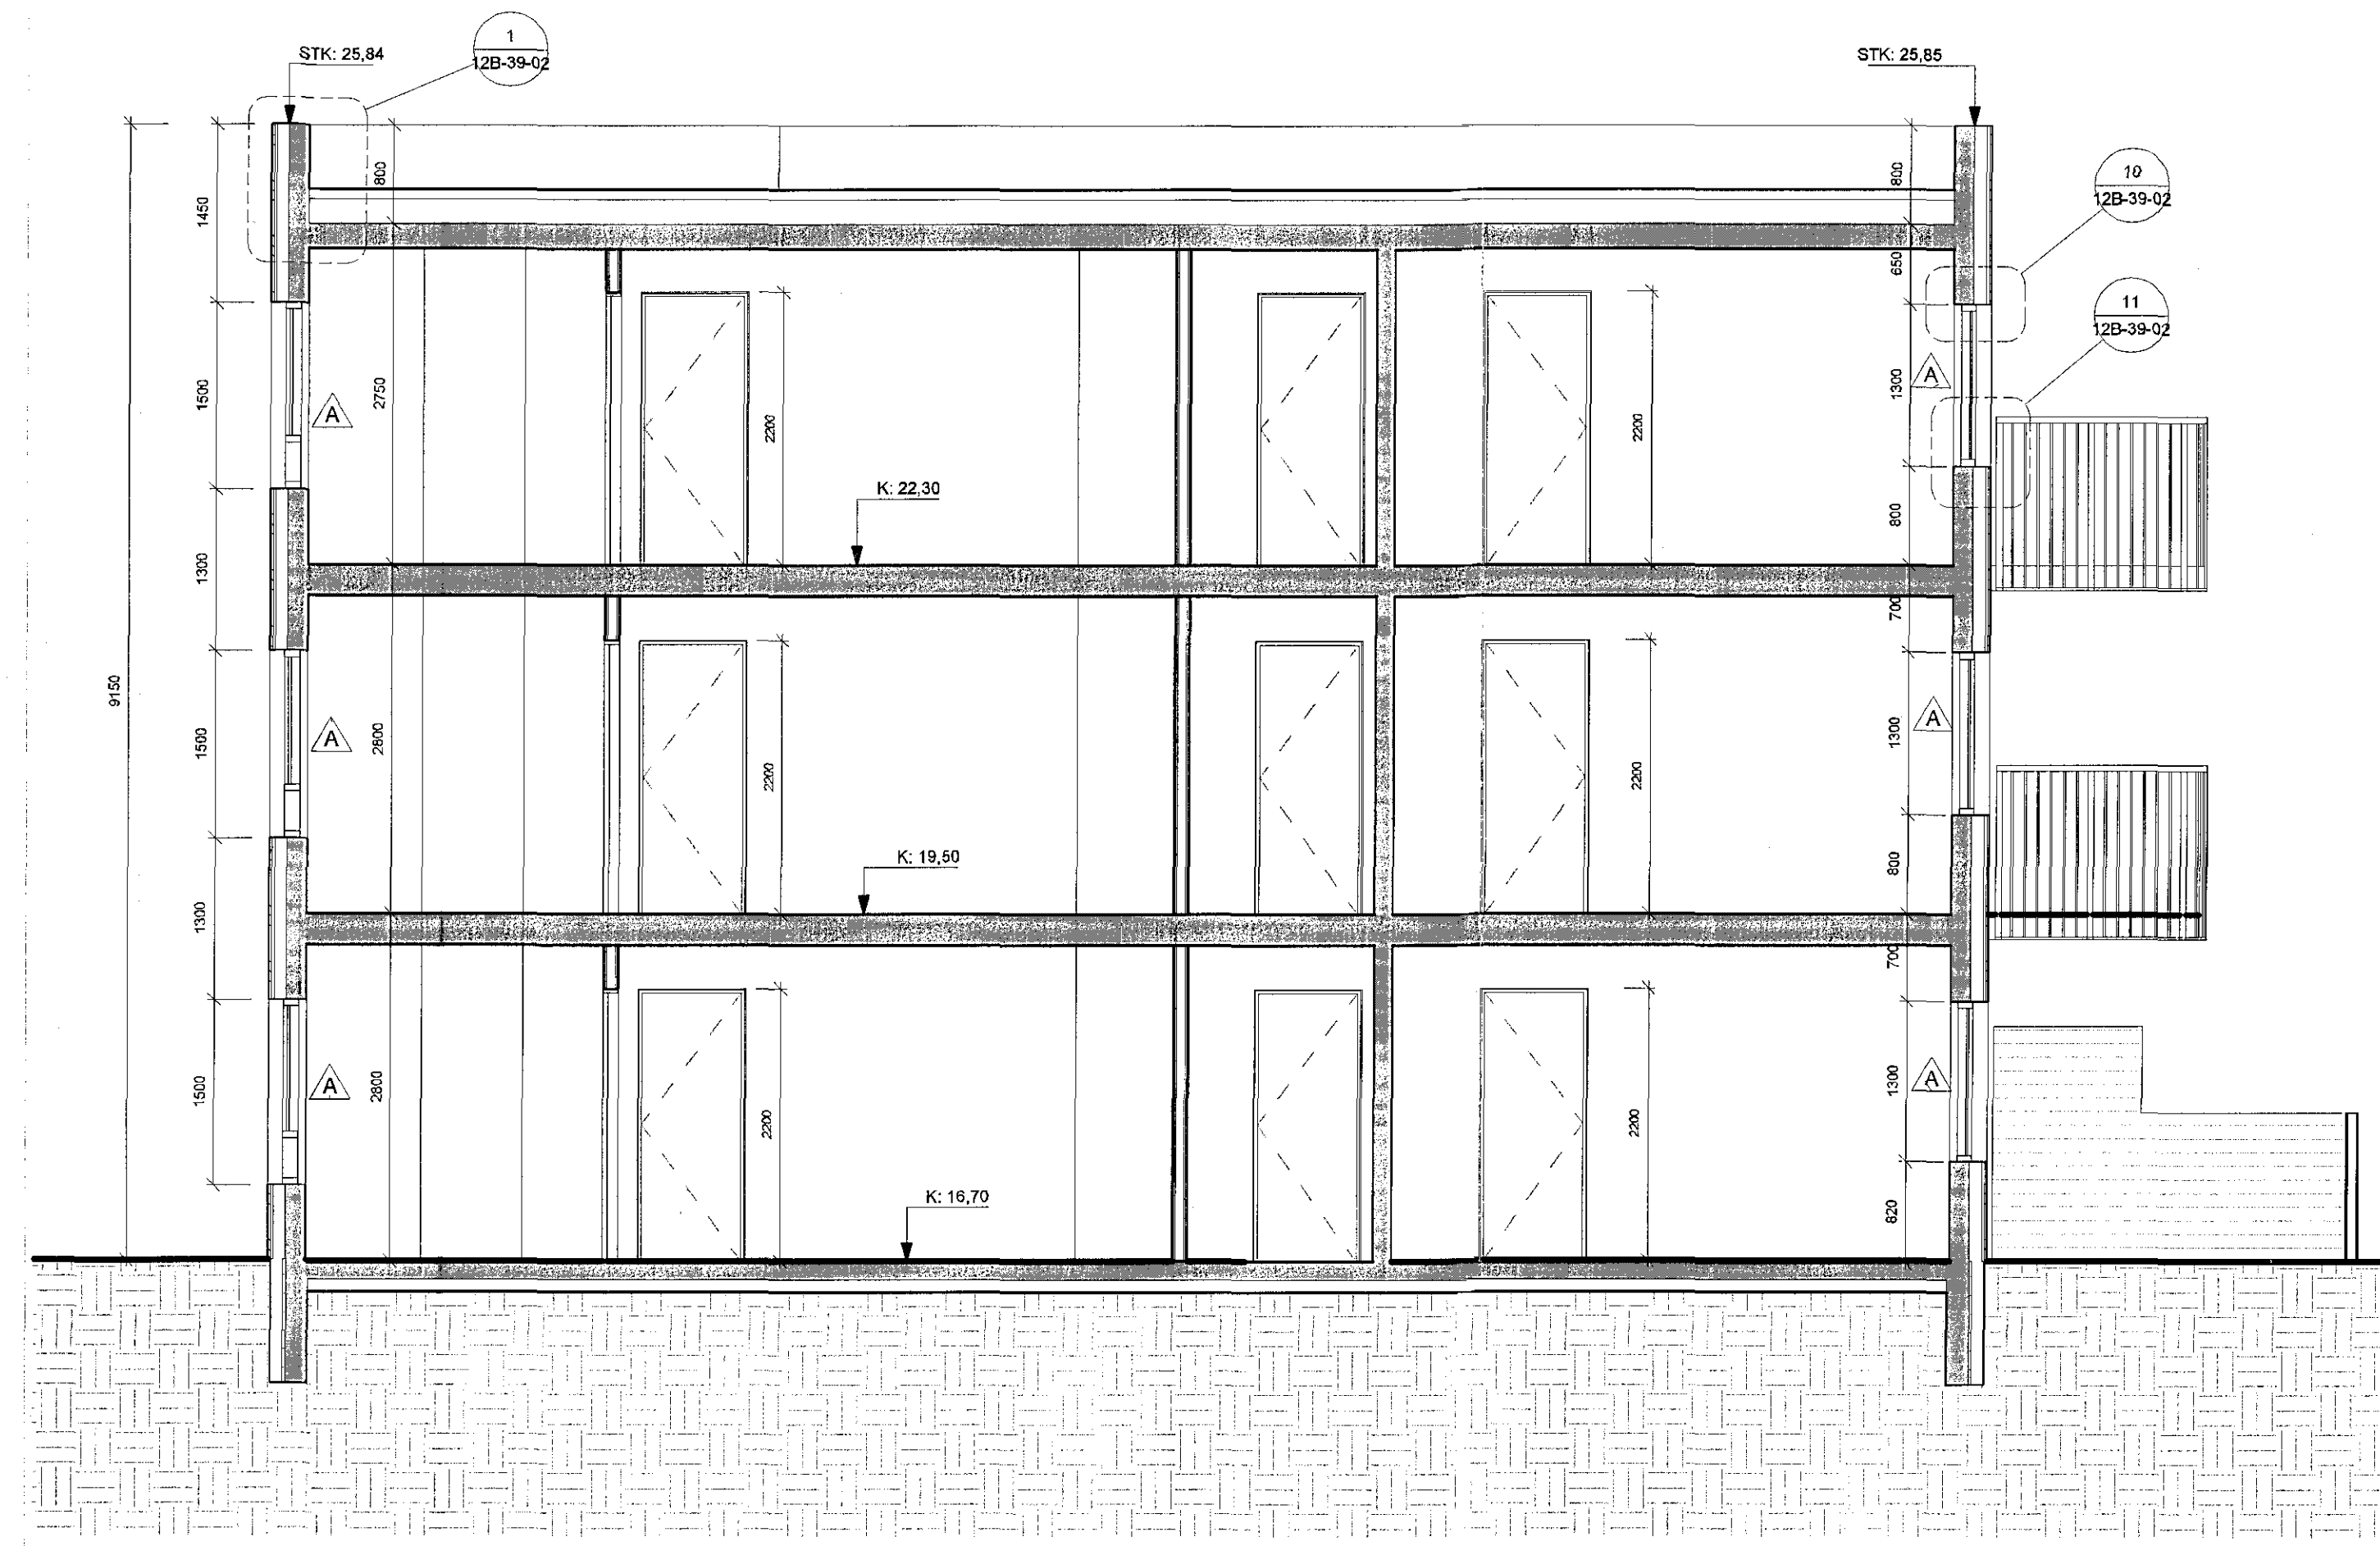

D-D SNIÐ D-D 50
1: 50

A	SLS	Breytar hæðar á harkum og gluggum	04.03.2016
ÚTGÁFA	TEIKNAD	YFIRFARID	DAGS

ASK arkitektar ehf.
GÖTUSTÍG 15
101 REYKJAVÍK
SÍMA: 595 5900
www.ask.is

ASPTUN AÐALHÖNDUÐAR
Sigurður Steinar Jónsson
19.02.2016 13:30:43
sigur@ask.is

ASK
ARKITEKTAR

VERKSTJÓRN
Kirkjuvellir 12 B Hafnarfirði

SKAÐA TERNINGAR	SKAÐA M	
Verktækningar	1: 50	
HEITERNINGAR	SS	
Snið D-D	UEF	
	UEF	
	23.02.2016	
1523	12B-20-24	A