


GRUNNMYND 1:50

Samþykkt þann  
Fh. Sigurður Steinar Jónsson

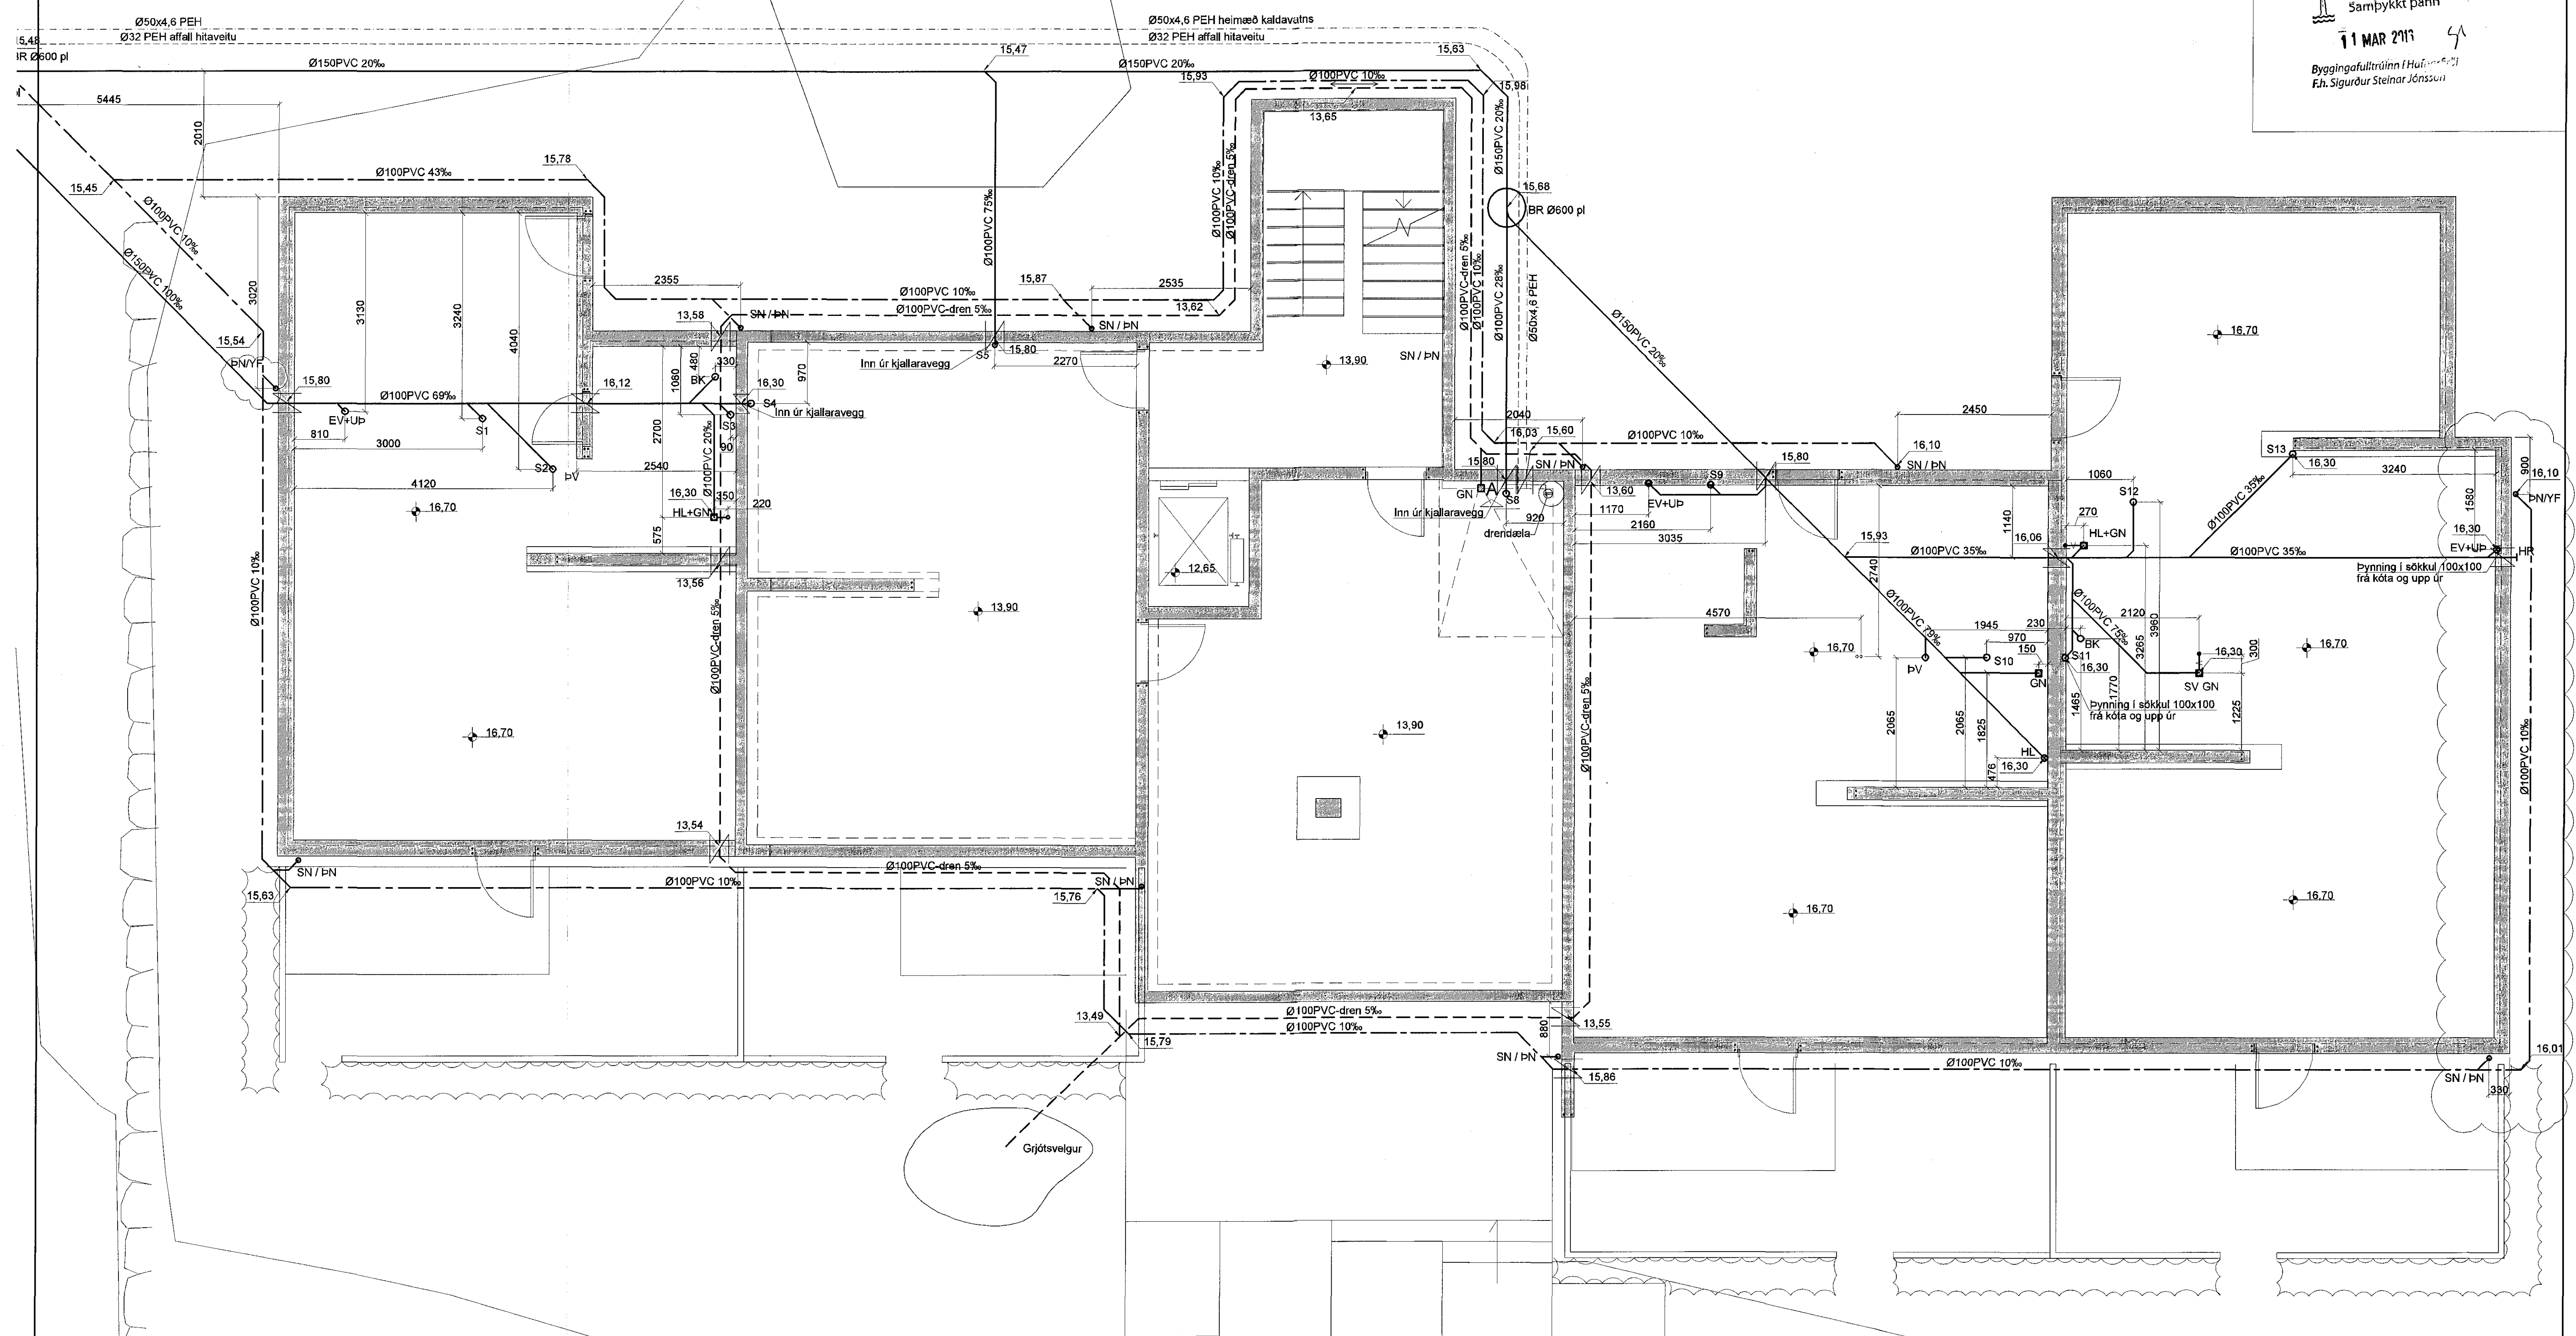

- |       |                               |                   |                   |   |
|-------|-------------------------------|-------------------|-------------------|---|
| ————— | Frárennisli plast             | BK: Badkar        | SV: Skolvaskur    | GK: Gólfkóti                                |
| ————— | Frárennisli steypa/PEH/PP-P   | ST: Steypibað     | PS: Þvagskál      | SA: Auka fallstammi.                        |
| ————— | Regnvatn plast                | GN: Gólfniðurfall | ÞV: Þvottavél     | S1: Fallstammi & nr.                        |
| ————— | Regnvatn steypa/PEH/PP-P      | HL: Handlaug      | GN: Gólfniðurfall | BR: Brunnur                                 |
| ————— | Jarðvatnslagn plast           | EV: Eldhúsvaskur  | ÞN: Þakniðurfall  | NF: Niðurfallsbr. m. sandfangi              |
| ————— | Jarðvatnslagn steypa/PEH/PP-P | UP: Uppbottavél   | HR: Hreinsistútur | NFS: Niðurfallsbr. m. sandfangi og vatnslás |
| ————— | Kaldavatnshæmæð               | VS: Vatnssalerni  | GK: Gólfkóti      |   |

Frárennislagirnir:

Allt efni skal vera CE-merkt, eða hafa jákvæða umsógn frá Nýsköpunarmiðstöð Íslands um að það uppfylli kröfur í byggingarreglugerð, standist staðla og falli að verklagi og séríslenskum aðstæðum.

PVC: er "POLYVINIL CLORYD" appelsínugult plast af venjulegri gerð SN4 og skulu þau þola jarðvegsslag á allt að 4m dýpi.

PP-P: er "PP" POLYPROPYLEN eða (PVC) "POLYVINIL CLORYD" appelsínugult plast af sérstyrkt (ULTRA) gerð millið að utan og slát að innan, SN8 í samræmi við EN1852-1 og skulu þau þola jarðvegsslag á allt að 10m dýpi.

PEH: er "POLYETHYLENE" Svört múffusoðin frárennislör með sterkri kápu þau skulu þola jarðvegsslag á allt að 10m dýpi.

ST: steypit múffur af venjulegri gerð sett saman með Partigerðum gúmríngjum.

Öll vinna og frágangur við frárennislagirnir skal vera í samræmi við ÍST 68 '2003. og aðra gildandi staðla og reglugerðir.

Uppgefnir kótar eru botnkótar röra.

Stokkar fyrir lagirnir, (300x300) neðri brún skal vera 10cm undir uppgæfnum botnkóta röra. Málsetning á staðsetningu stokka er í mílan stokk og uppgæfnir kótar eru botnkótar röra.

1. Þakniðurfalli bætt við

Breytingar				
Nr.	Dags.	Nafn		
1	08.02.16	HS		

<b>KRIKJUVELLIR 12b.</b>		H	B	I	T	HS	IS
Verkfæðistofa Þráinn & Benedikt		M	T	50			
Laugavegi 176, 105 Rvk.		Nr.	PJ01				
Sími: 568-7775 Vefang: verkfaedistofa.is		Dags. des '15					
Netfang: verkfaedistofa@verkfaedistofa.is		080149-3609					
Lagnir í jörðu		Artúan					
Artúan		Sigrún Sig					
aðalhönnuðar:		RHS					