

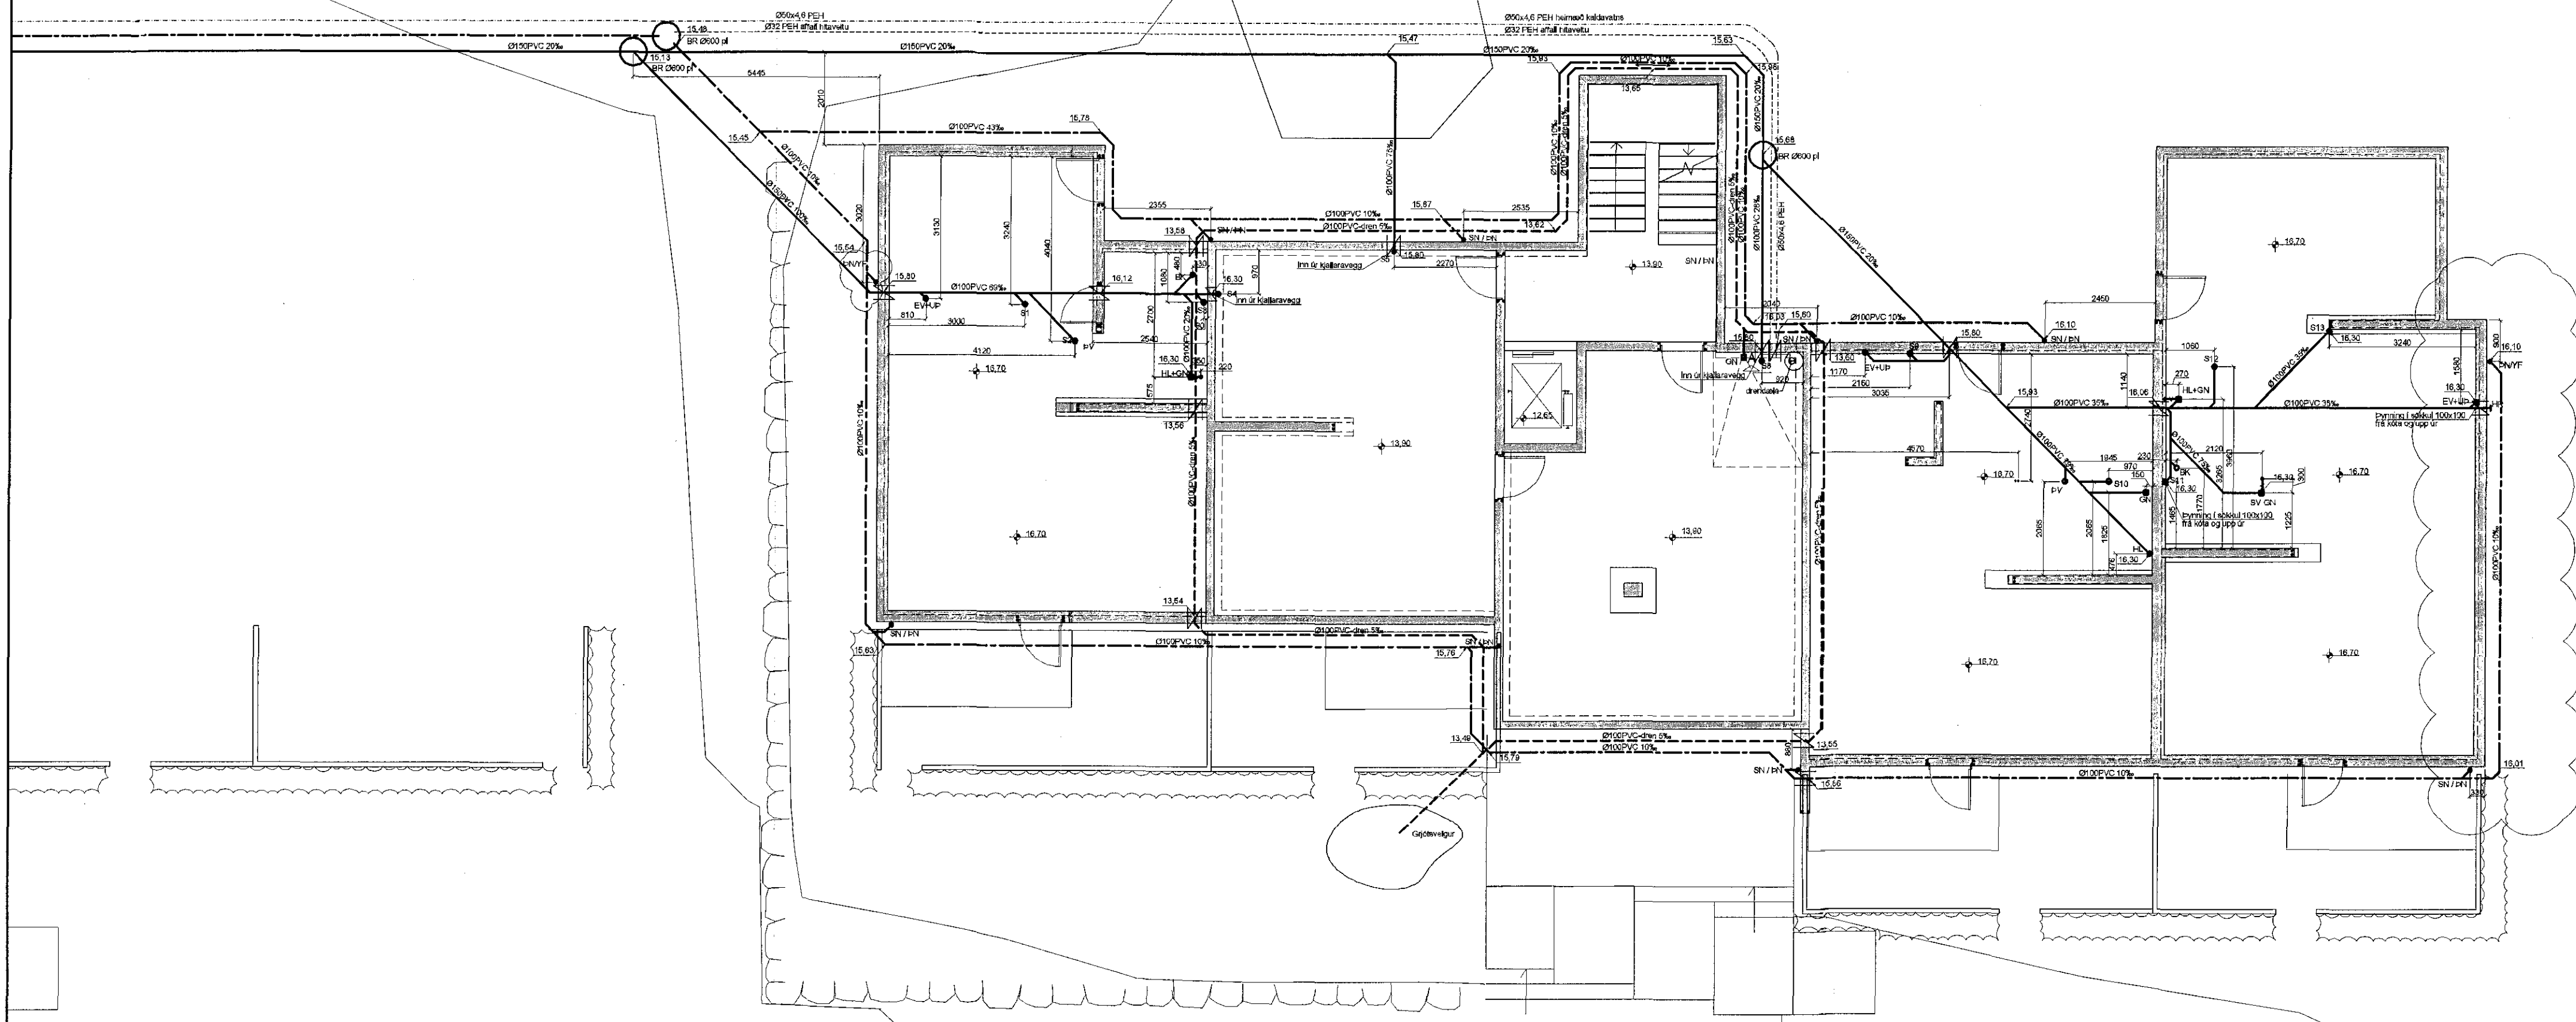
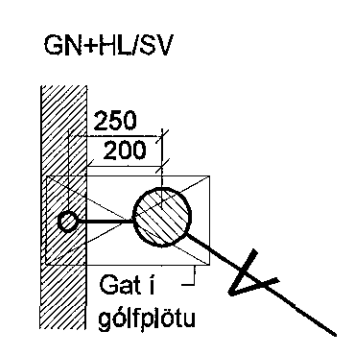
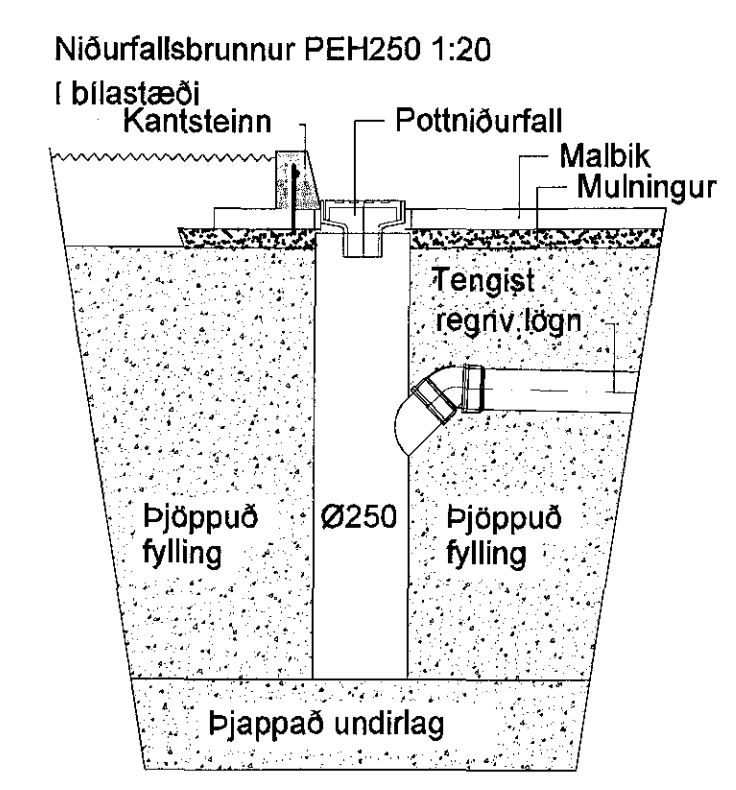
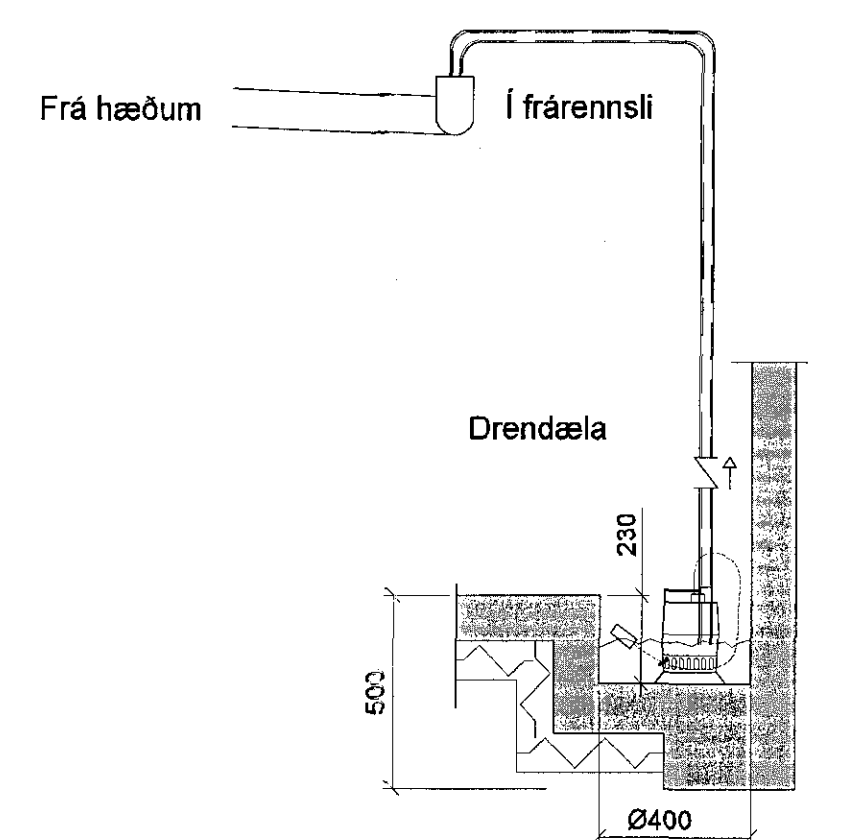
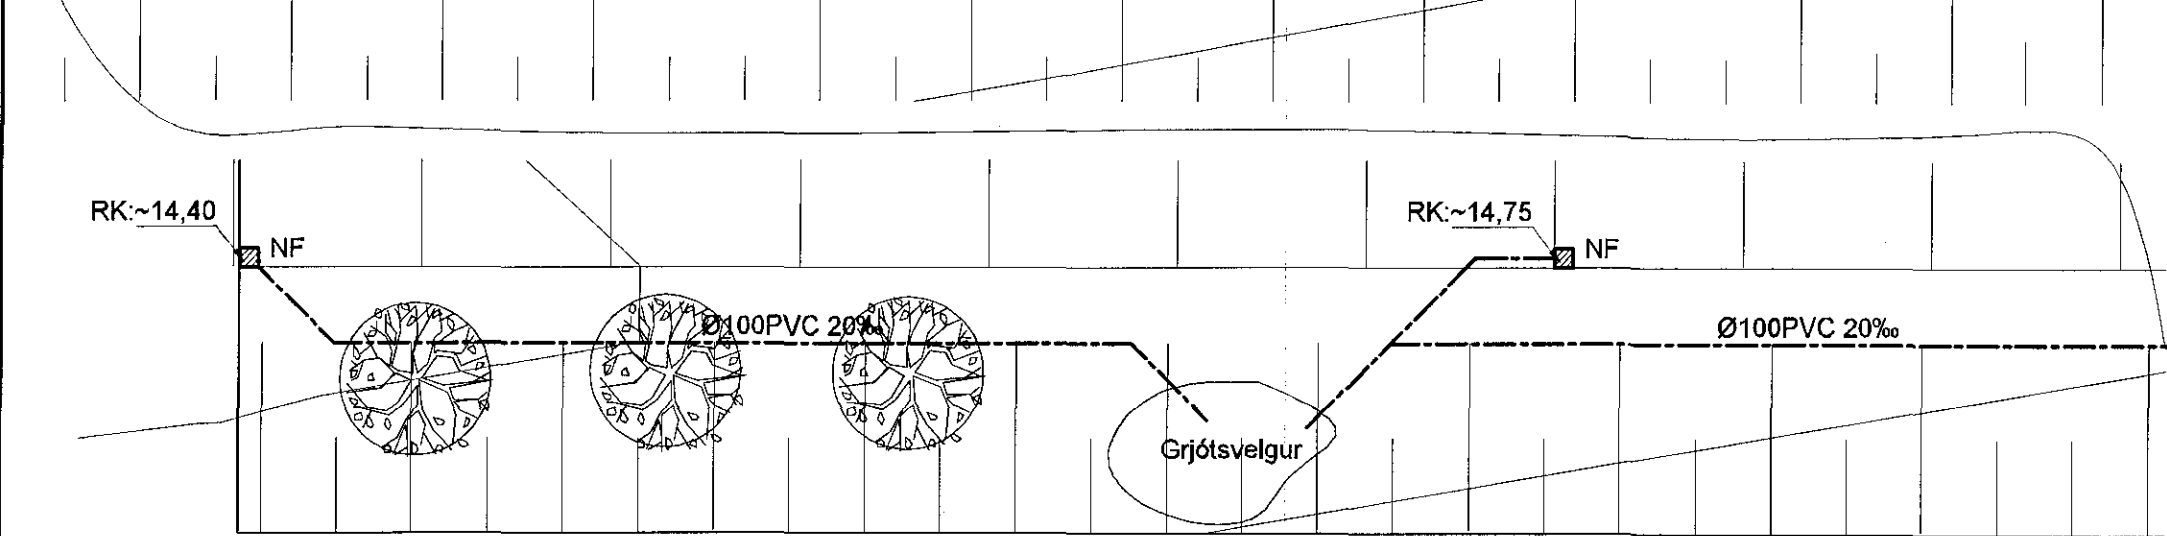


GRUNNMYND 1:100

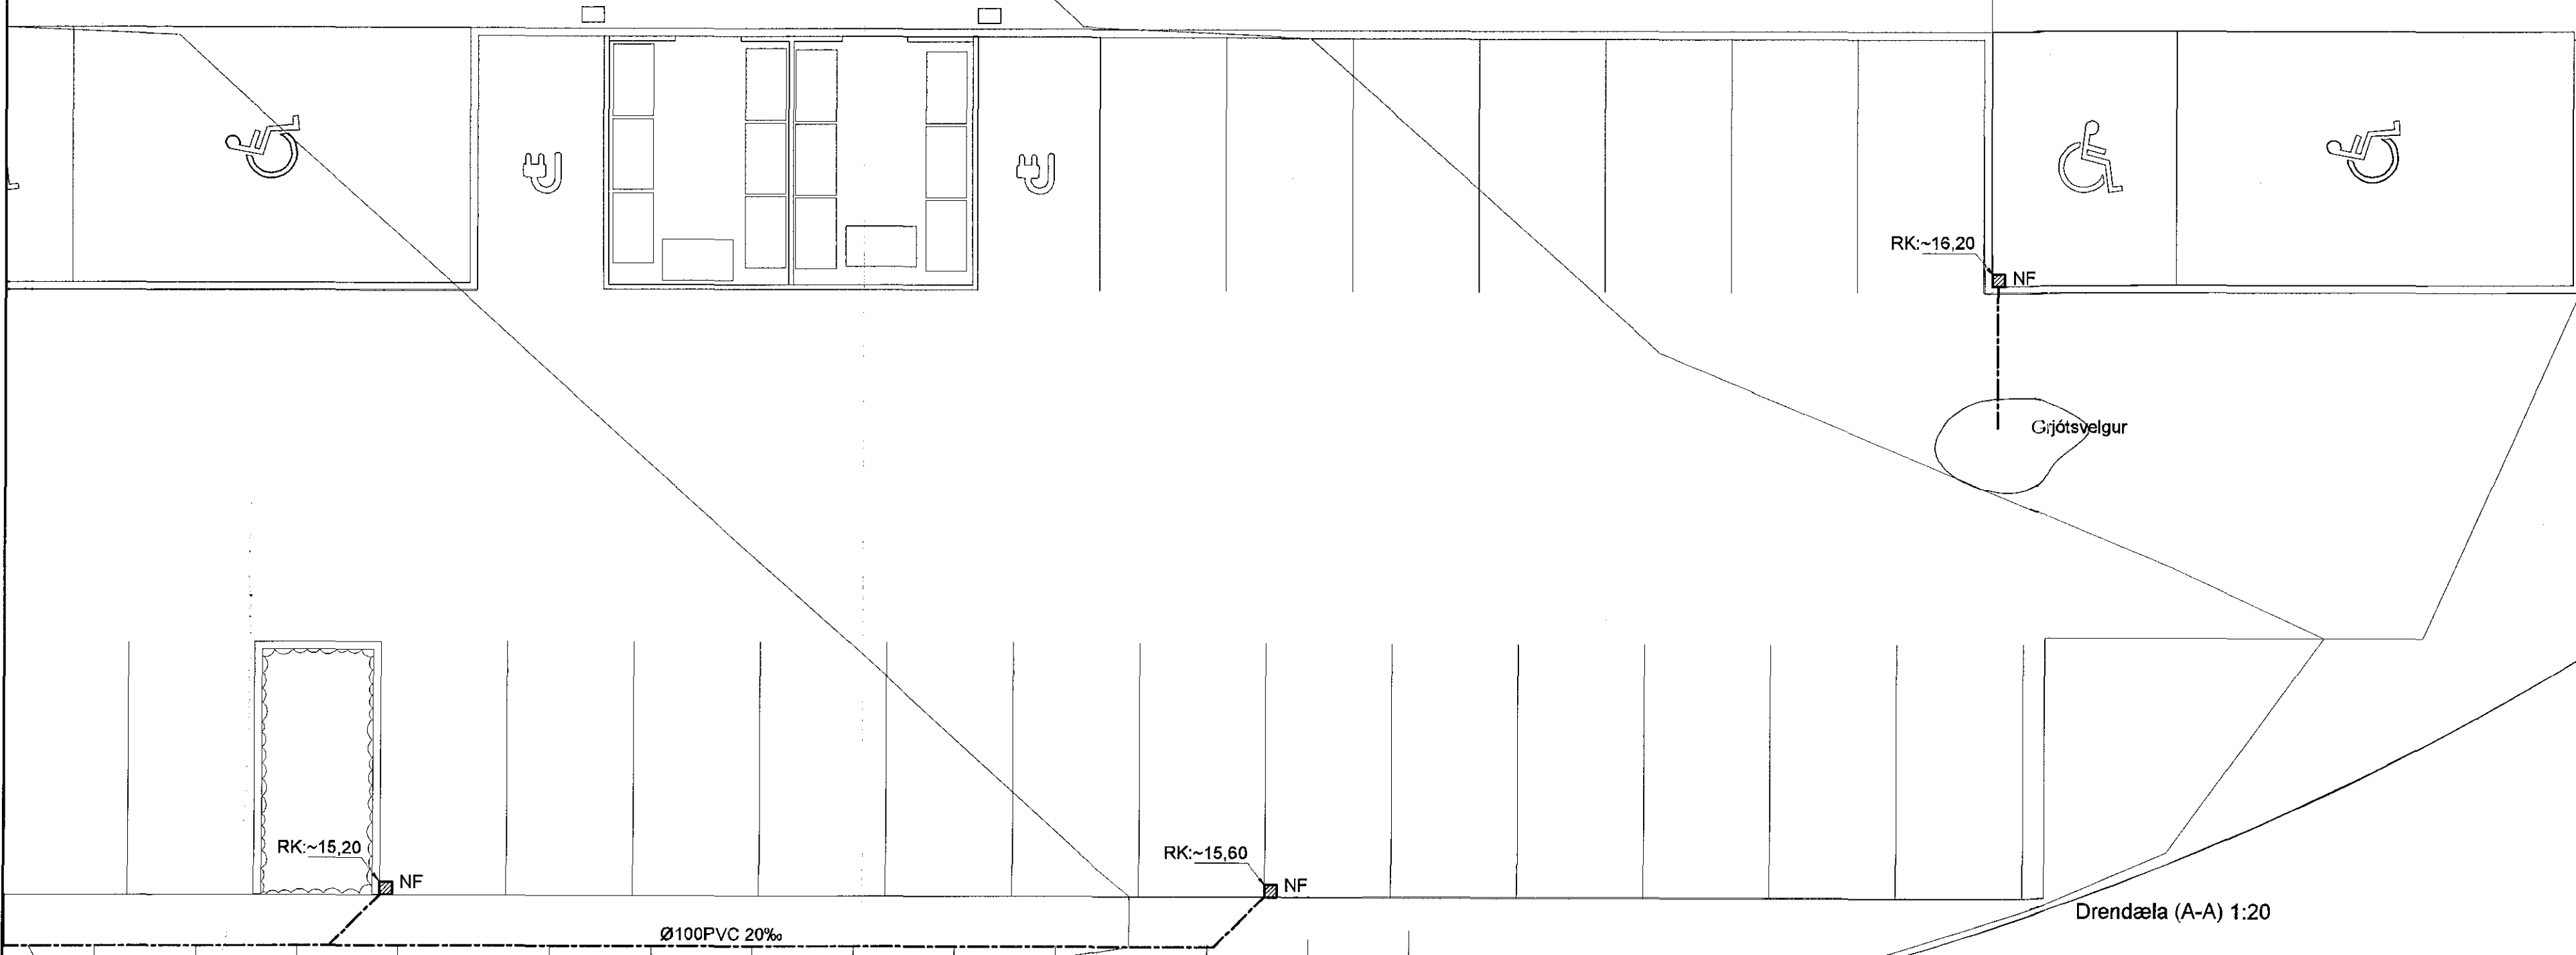

Samþykkt þann
11 MAR 2015
Byggingafræðingur í Hafnarfirði
F.h. Sigurður Steinar Jónsson

AFSTÖÐUMYND 1:500

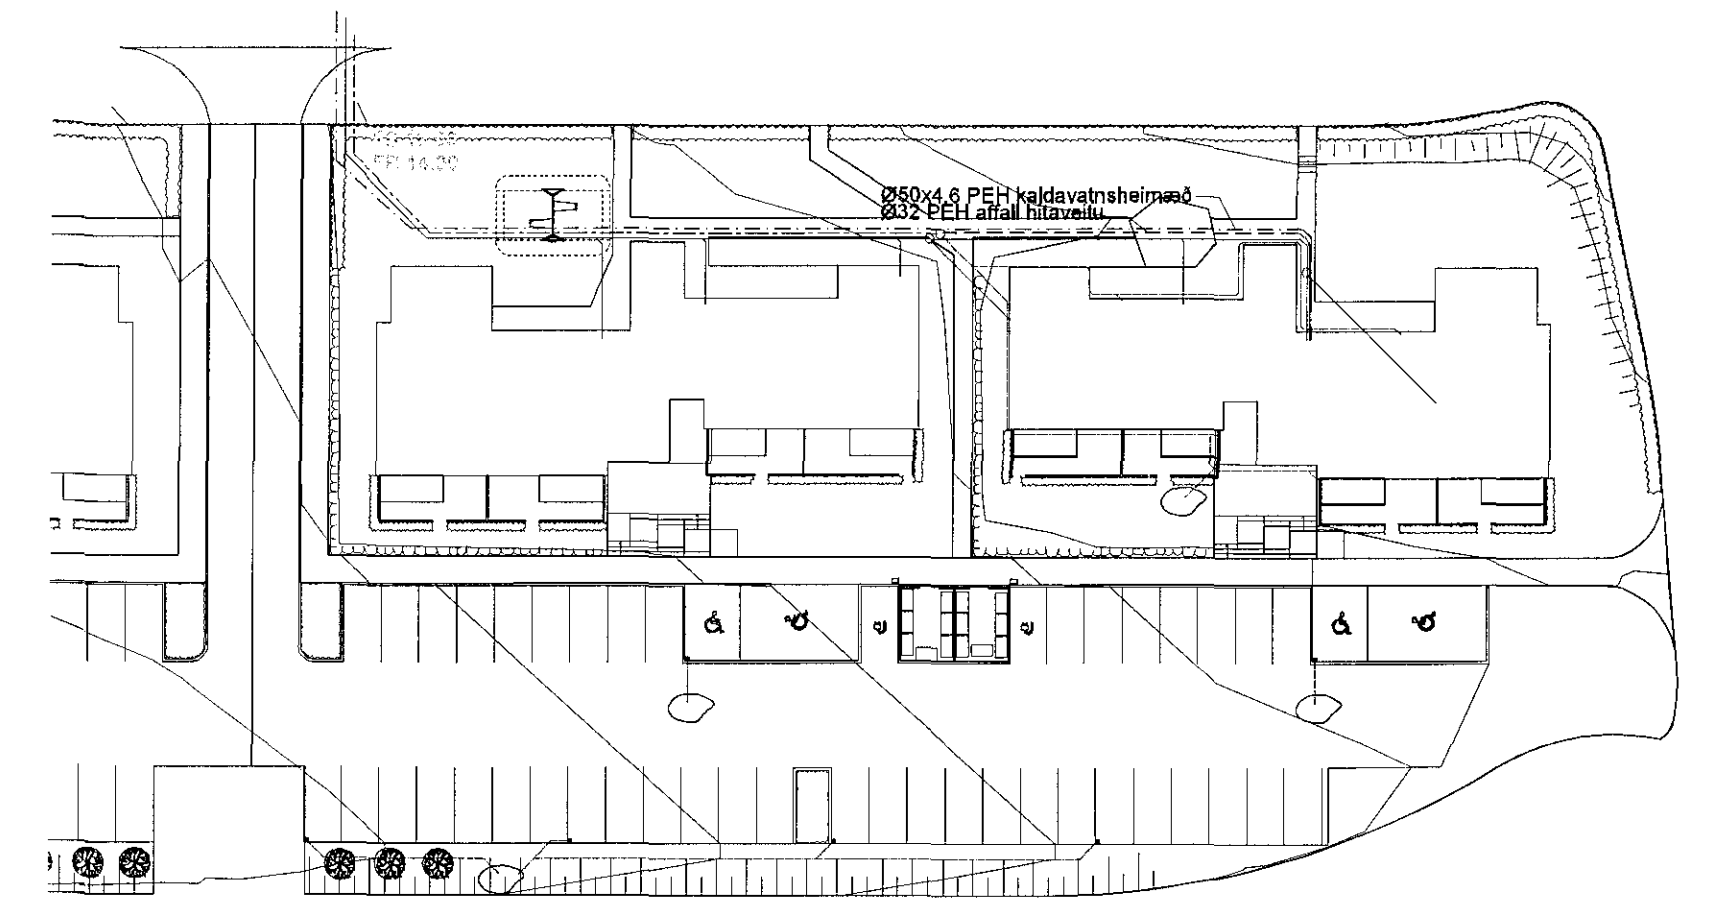

- Frárennsli plast
- Frárennsli steypa/PEH/PP-P
- Regnvatn plast
- Regnvatn steypa/PEH/PP-P
- Jarðvatnslögn plast
- Jarðvatnslögn steypa/PEH/PP-P
- Kaldavatnshelmeð
- BK: Baðkar
- ST: Steypibað
- GN: Gólfniðurfal
- HL: Handlaug
- EV: Eldhúsvaskur
- UP: Uppþvottavél
- VS: Vatnssalerni
- SV: Skolvaskur
- BS: Þvagskál
- ÞV: Þvottavél
- GN: Gólfniðurfal
- PN: Þakniðurfal
- HR: Hreinsistútur
- GK: Gólfkóti
- SA: Auka fallstammi
- S1: Fallstammi & nr.
- BR: Brunnur
- NF: Niðurfallsbr. m. sandfangi
- NFS: Niðurfallsbr. m. sandfangi og vatnslás

Frárennsliagnir:

Allt efni skal vera CE-merkt, eða hafa jákvæða umsögn frá Nýsköpunarmiðstöð Íslands um að það uppfylli kröfur í byggingarreglugerð, standist staðla og falli að verklagi og séríslenskum aðstæðum.

PVC: er "POLYVINIL CLORYD" appelsínugult plast af venjulegri gerð SN4 og skulu þau þola jarðvegsslag á allt að 4m dýpi.

PP-P: er "(PP) POLYPROPYLEN eða (PVC) POLYVINIL CLORYD" appelsínugult plast af sérstyrkt (ULTRA) gerð ríftað að utan og stétt að innan, SN8 í samræmi við EN1852-1 og skulu þau þola jarðvegsslag á allt að 10m dýpi.

PEH: er "POLYETHYLENE" Svört múffusöðin frárennsliör með sterkri kápu þau skulu þola jarðvegsslag á allt að 10m dýpi.

ST: steypd múffubrú af venjulegri gerð sett saman með þantilgerðum gúmlíngjum.

Öll vinna og frágangur við frárennsliagnir skal vera í samræmi við ÍST 68 '2003, og aðra gildandi staðla og reglugerðir.

Uppgefnir kótar eru botnkótar róra,

Stokkar fyrir lagirnir, (300x300) neðri brún skal vera 10cm undir uppgefnum botnkóta róra. Málsetning á staðsetningu stokka er í miðjan stökk og uppgæfnir kótar eru botnkótar róra,

1. Þakniðurfalli bætt við

Breytingar	Nr.	Dags.	Nafn	HS
	1	08.02.16	HS	

KRIKJUVELLIR 12b.

Verkfræðistofa Þráinn & Benedikt
 Laugavegi 17B, 105 Rvk.
 Sími: 566-7775 Veffang: verkfradistofa.is
 Netfang: verkfradistofa@verkfradistofa.is

Lagnir í jörðu
 Sigurður Steinar Jónsson
 Arítun
 aðalhönnuður.

HBS IT HS IS
 M: 1:100/500/20
 Nr. PJ02
 Dags. des '15
 08049-3609