

OFNASKRÁ HÚSS NR. 52 dT = 40 °C

OFN NR.	STAD-SETNING	AFKÖST WÖTT	HÆÐ CM	LENGD CM	TENG-ING	VALDIR OFNAR
2-101	SVEFNHERB.	1010	60	120	A-B	
2-102	FORST.	820	60	100	A-B	
2-103	HERB.	750	60	80	A-B	
2-104	STOFA/ELDH.	2300	40	160	A-D	
2-105	BAD	450	120	60	E-F	HANDKLEDAOFN
SAMT.		5.330	WÖTT			

Sambýkkt þann
16 MAR 2015
Byggingafrúnn í Hafnarfirði
Fh. Sigurður Steinar Jónsson

OFNASKRÁ HÚSS NR. 54 dT = 40 °C

OFN NR.	STAD-SETNING	AFKÖST WÖTT	HÆÐ CM	LENGD CM	TENG-ING	VALDIR OFNAR
4-101	SVEFNHERB.	1010	60	120	A-B	
4-102	FORST.	820	60	100	A-B	
4-103	HERB.	750	60	80	A-B	
4-104	STOFA/ELDH.	2300	40	160	A-D	
4-105	BAD	450	120	60	E-F	HANDKLEDAOFN
SAMT.		5.330	WÖTT			

ALLIR OFNAR SKULU TENGDIR MED HITASTYRDUM OFNLOKA OG STILLITÉ, OG Á ÞEIM SKAL VERA LOFTSKRÚFA.

OFNASKRÁ HÚSS NR. 56 dT = 40 °C


OFN NR.	STAD-SETNING	AFKÖST WÖTT	HÆÐ CM	LENGD CM	TENG-ING	VALDIR OFNAR
6-101	SVEFNHERB.	1010	60	120	A-B	
6-102	FORST.	820	60	100	A-B	
6-103	HERB.	750	60	80	A-B	
6-104	STOFA/ELDH.	2300	40	160	A-D	
6-105	BAD	450	120	60	E-F	HANDKLEDAOFN
SAMT.		5.330	WÖTT			

ALLIR OFNAR SKULU TENGDIR MED HITASTYRDUM OFNLOKA OG STILLITÉ, OG Á ÞEIM SKAL VERA LOFTSKRÚFA.

OFNASKRÁ HÚSS NR. 58a dT = 40 °C

OFN NR.	STAD-SETNING	AFKÖST WÖTT	HÆÐ CM	LENGD CM	TENG-ING	VALDIR OFNAR
a-101	SVEFNHERB.	1010	60	120	A-B	
a-102	FORST.	820	60	100	A-B	
a-103	HERB.	750	60	80	A-B	
a-104	STOFA/ELDH.	2300	40	160	A-D	
a-105	BAD	450	120	60	E-F	HANDKLEDAOFN
SAMT.		5.330	WÖTT			

ALLIR OFNAR SKULU TENGDIR MED HITASTYRDUM OFNLOKA OG STILLITÉ, OG Á ÞEIM SKAL VERA LOFTSKRÚFA.

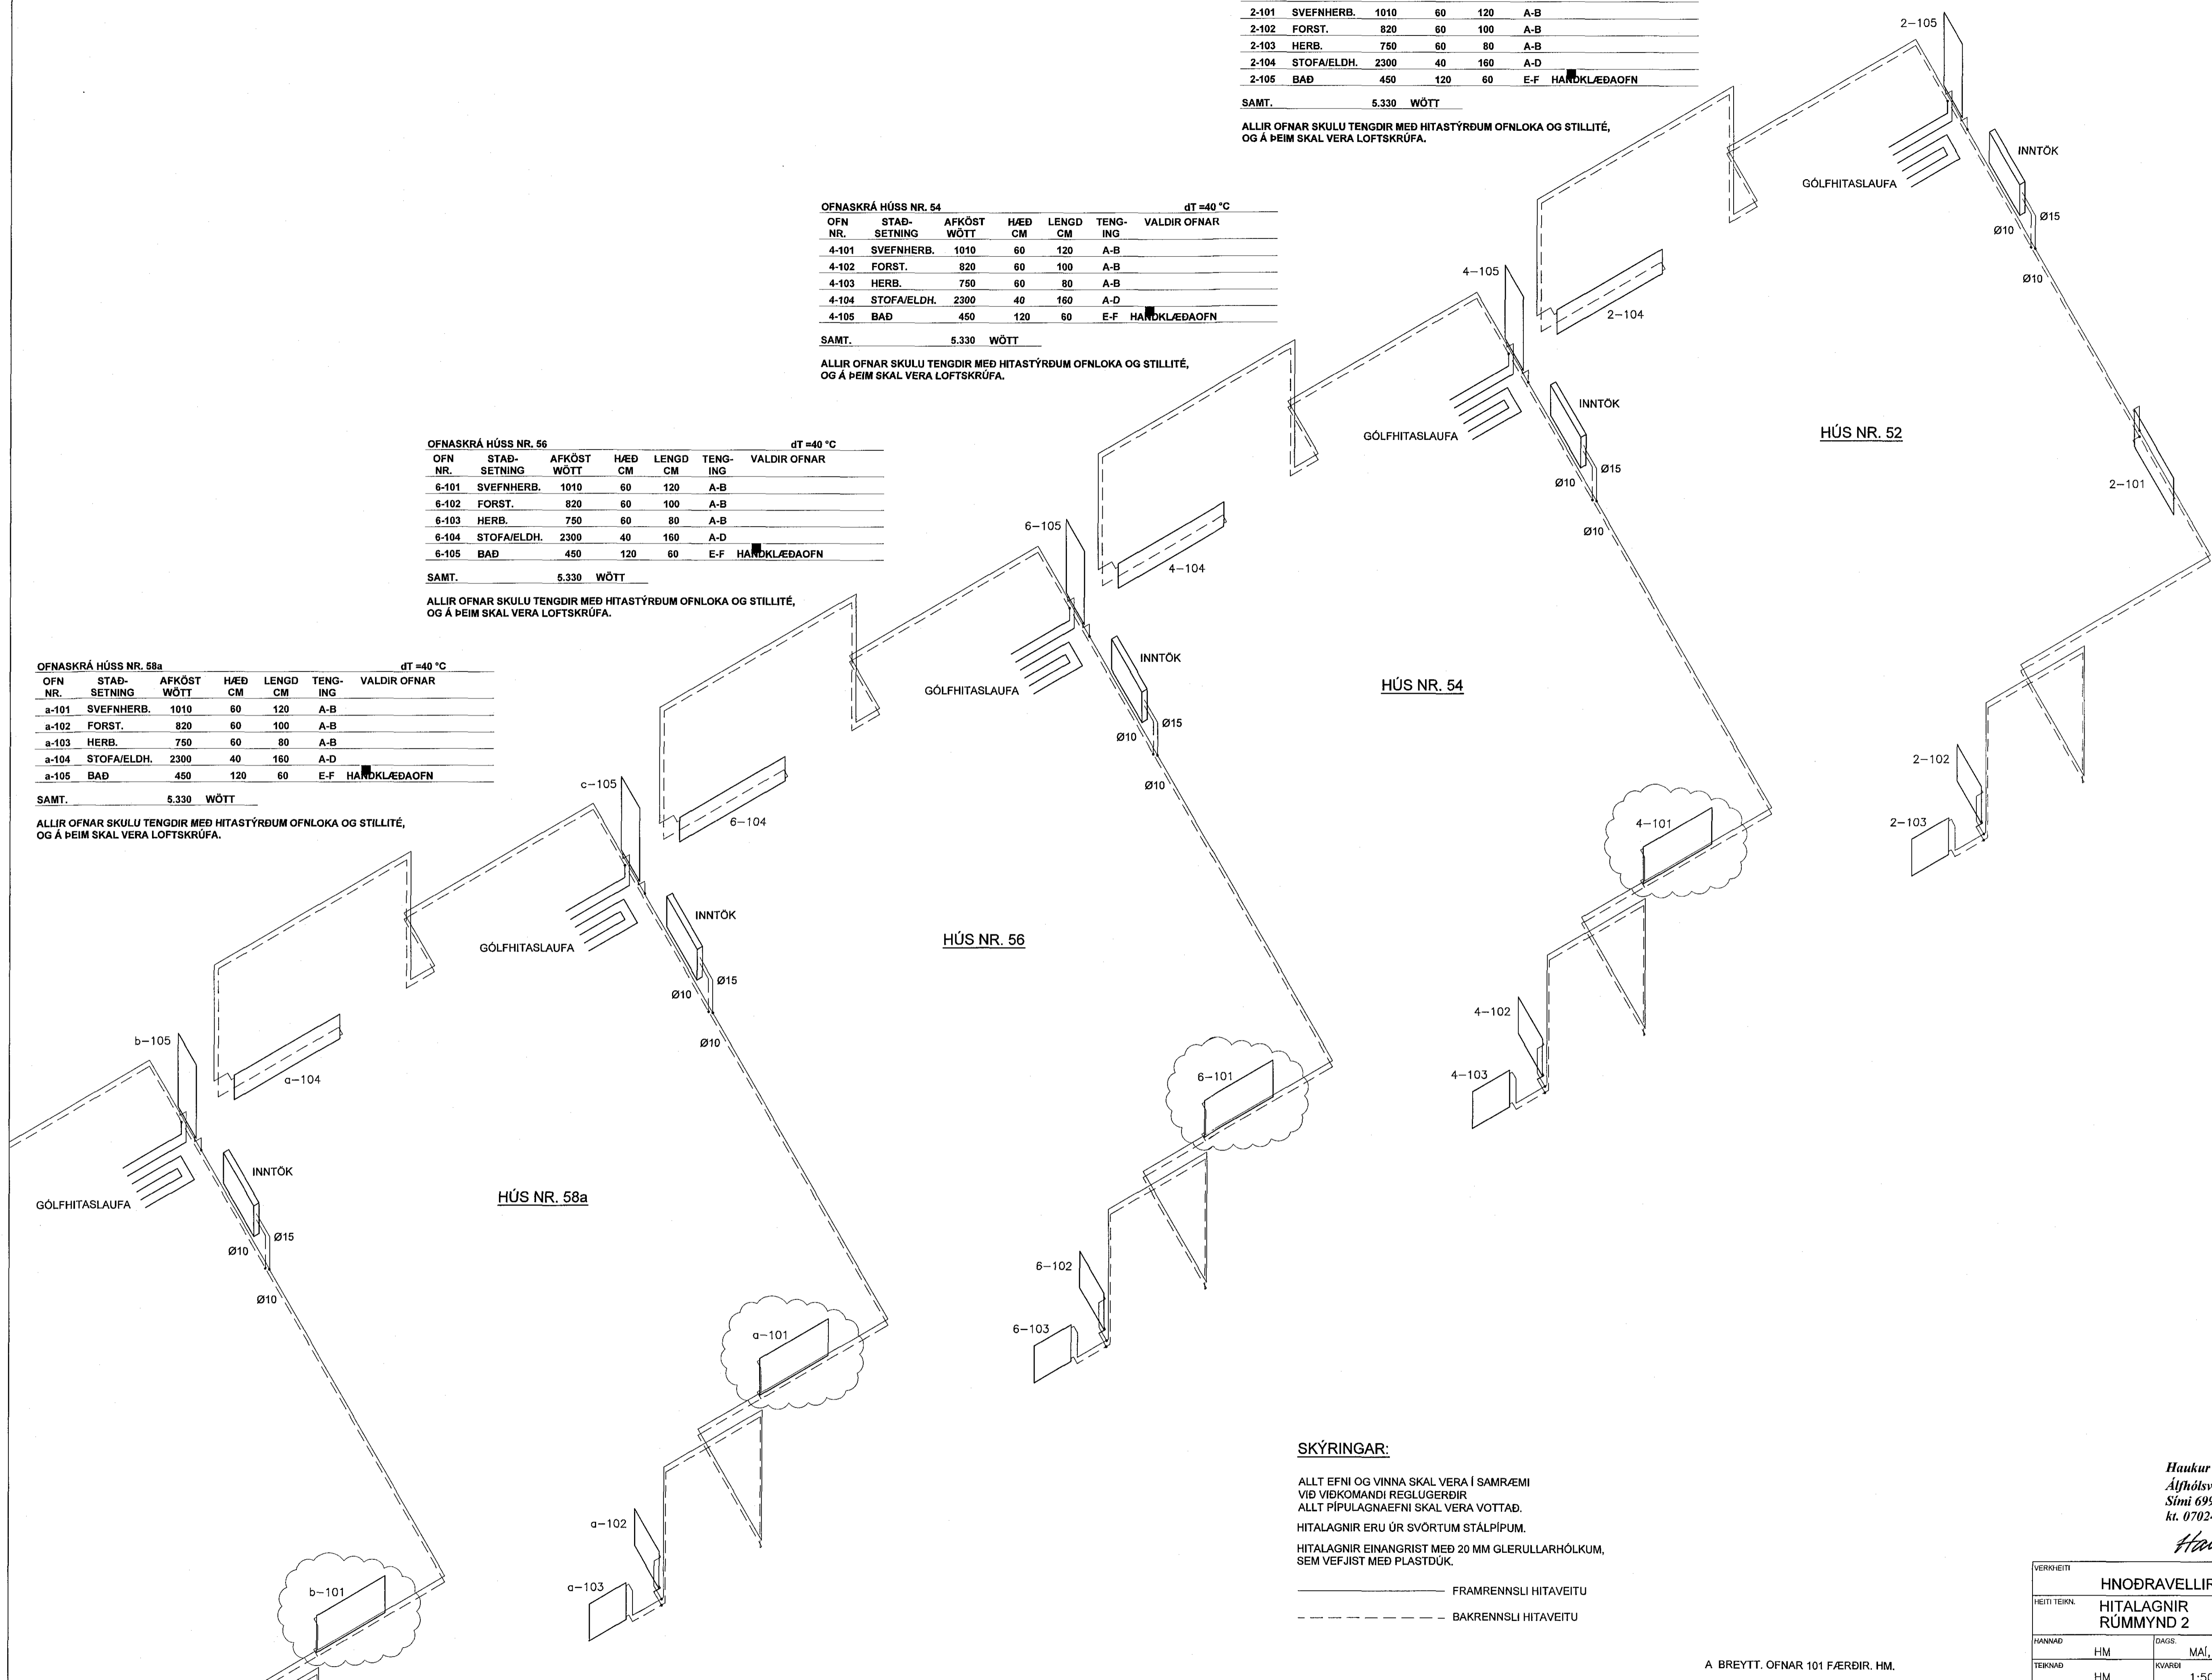

SKÝRINGAR:

ALLT EFSNI OG VINNA SKAL VERA Í SAMRÆMI VÍÐ VIKKOMANDI REGLUGERÐIR ALLT ÞÍPULAGNAEFNI SKAL VERA VOTTAD. HITALAGNIR ERU ÚR SVÖRTUM STÁLPIPUM. HITALAGNIR EINANGRIST MEÐ 20 MM GLERULLARHÓLKUM, SEM VEFJIST MEÐ PLASTDÚK.

————— FRAMRENNSLI HITAVEITU
- - - - - BAKRENNSLI HITAVEITU

A BREYTT. OFNAR 101 FÆRDIR. HM.

Undirritun hönnunarsjóra:
HMC
Haukur Margeirsson verkfr.
Kt. 070249-3919.

Haukur Margeirsson byggingarverkfæðingur
Álfhótsvegur 32-200 Kópavogur
Sími 699 8260 - haukurm@simnet.is
Kt. 070249 3919

Haukur Margeirsson

VERKHEITI	HNODRAVELLIR 52-58, HAFNARFIRÐI		
HEITI TEKNI	HITALAGNIR RÚMÝND 2		
HAFFNAD	HM	DAGS	MÁI, 2014
TEKNIAD	HM	KVARKI	1:50
VERKNI	140115		TEKNI NR.
			306A