2/316 1602322

Grunnmynd 1:50

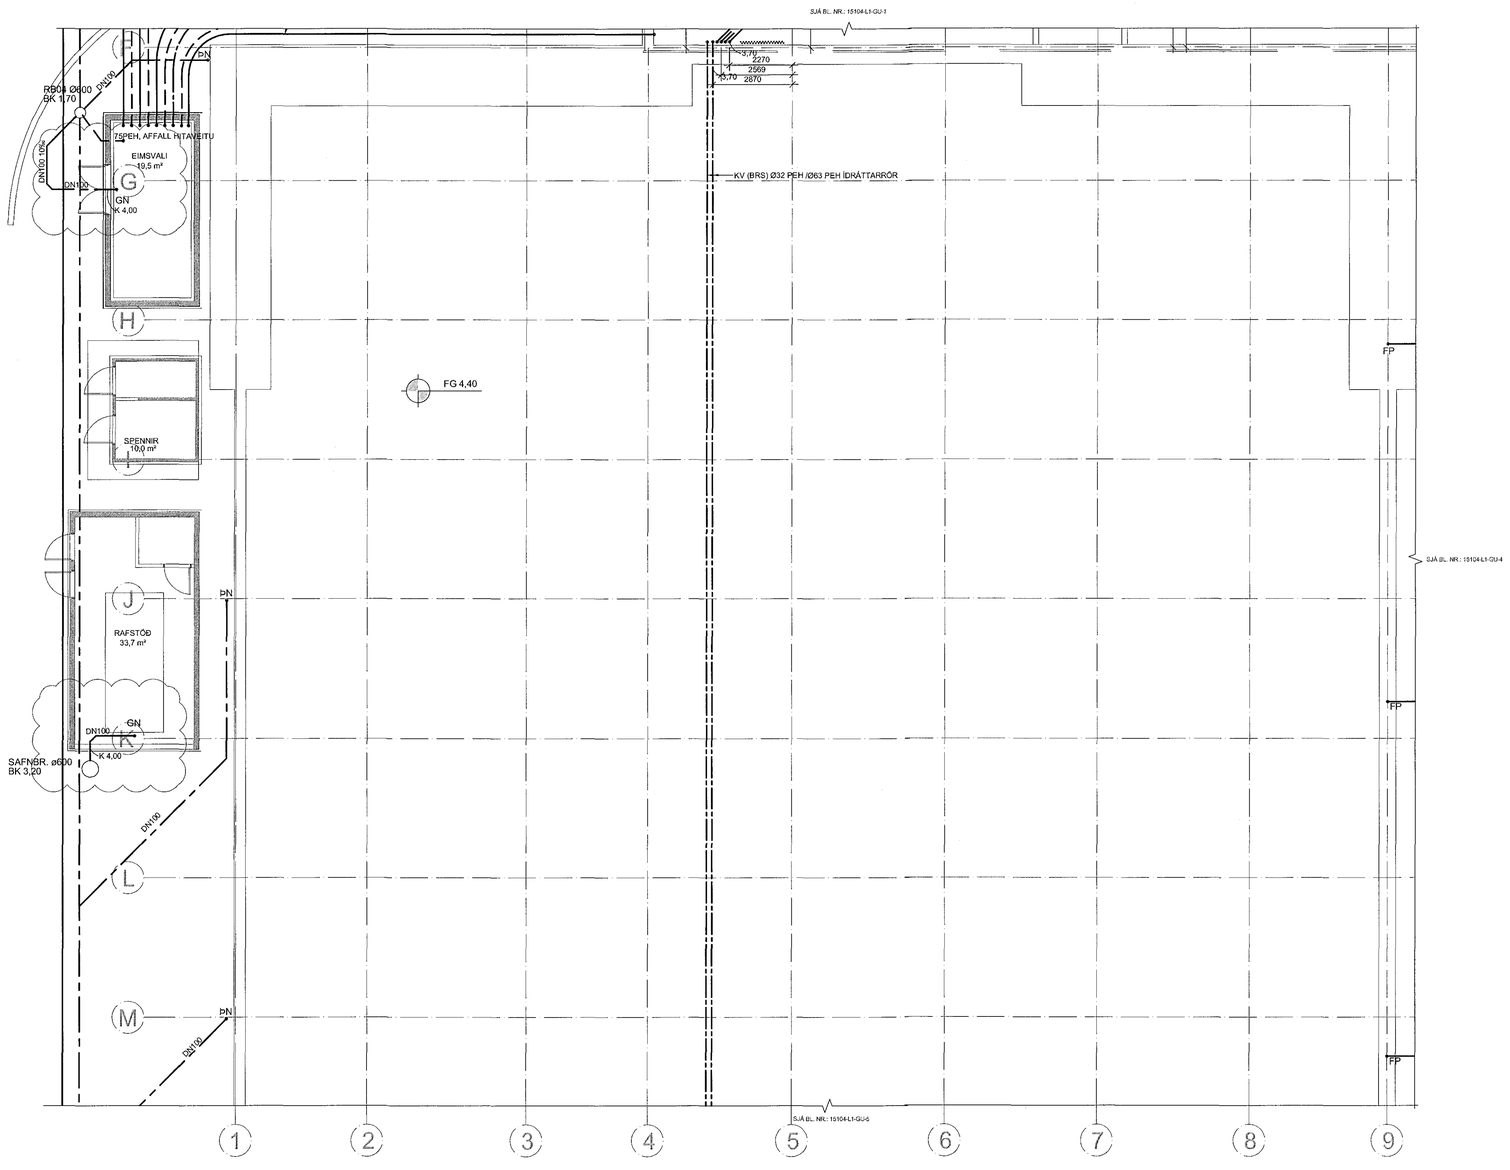

KVARÐI 1:100

2 0 2 4 6 8 10m

S:\2015\15104\Lagnir\dwl\15104-L1-GU-3.dwg

Samþykkt þann
16 MAR 2016
Byggingarfulltrúinn í Hafnarfirði
f.h. Sigurður Steinar Jónsson

ÁBYRGÐARMAÐUR HÖNNUNARSTJÓRA
DAGSETNING SAMÞYKKTS AÐALUPPDRÁTTAR
23.01.2016

HÖNNUNARSTIG: VERKTEIKNING

TILVÍSANIR:

ALMENNAR SKÝRINGAR SJÁ BL. NR.: L1-A-1

BR.	DAGS.	BREYTING	REIKN	TEIKN.
C	26.02.2016	Niðurföllum bætt við	KH	ÞH
B	16.04.2015	Lagnir að eimsvalarjöfnu v. fækkaðra ljósa	KH	ÞH
A	24.03.15	Málsetningum breyst vegna skekkju í mátskruðum	GÁ	ÞH

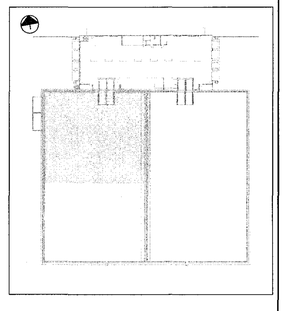

VSÓ RÁÐGJÖF

BORGARTÚNI 20, 105 REYKJAVÍK, SÍMI 585 9000, SÍMBRÉF 585 9010, NETFANG vso@vso.is

ÓSEYRARBRAUT 22
FRYSTIGEYMSLA EIMSKIPS

ÞRÍFAKERFI
LAGNIR Í GRUNNI
GRUNNMYND

HANNAÐI/TEIKN. GÁ / KH
YFIRFARIÐ
SAMÞYKKT Jóhannes Þorgeir Helgason
KT. 300857-5909

KVARÐI 1:100 REYKJAVÍK 13.03.2015

VERKNR. 15104 TEIKN. NR. L1-GU-3 BR. C