
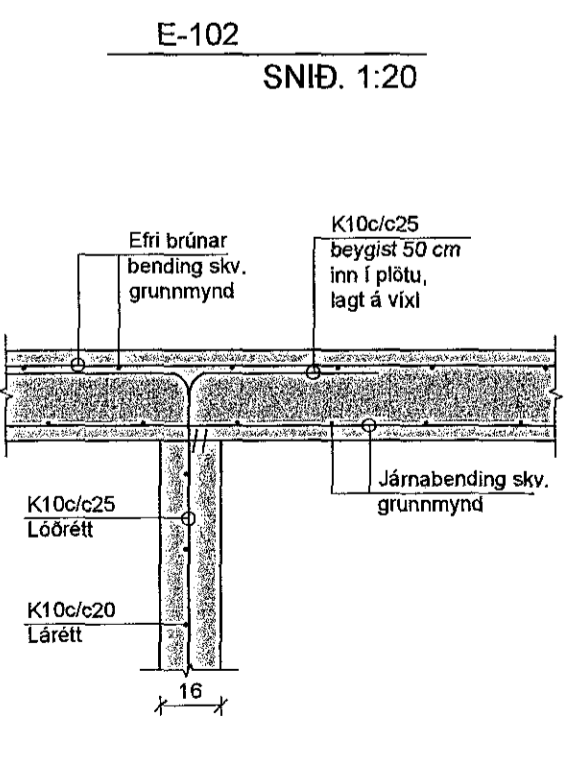
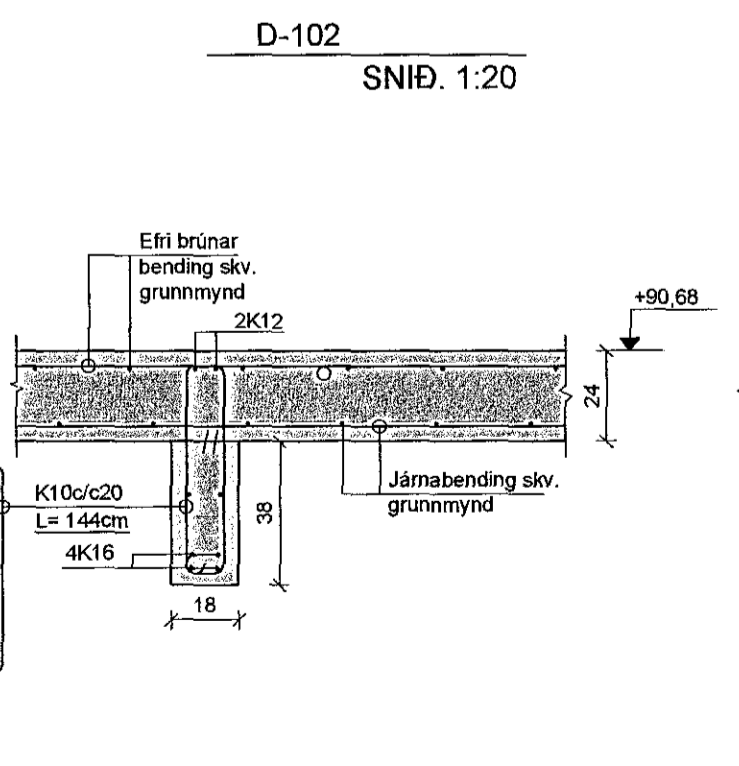
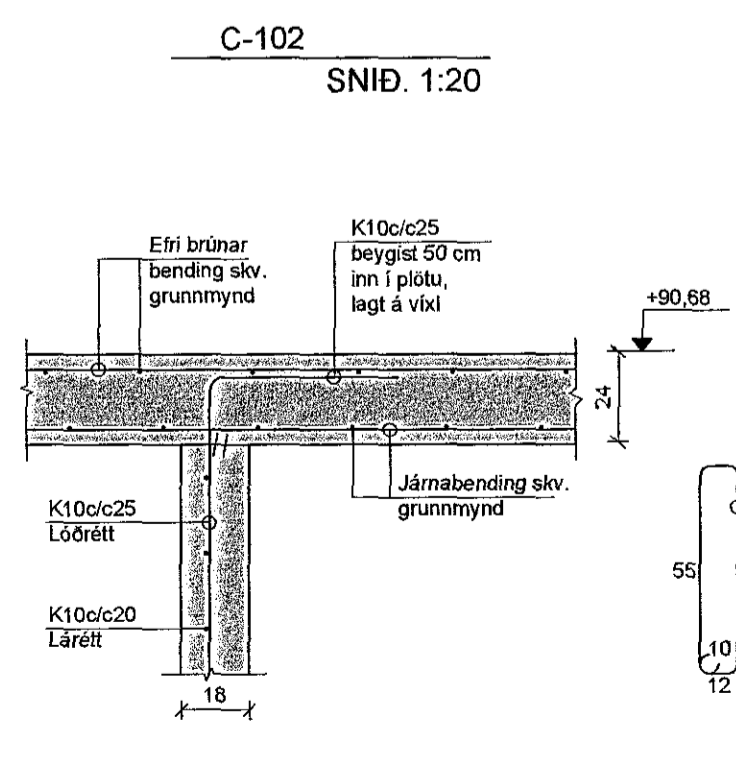
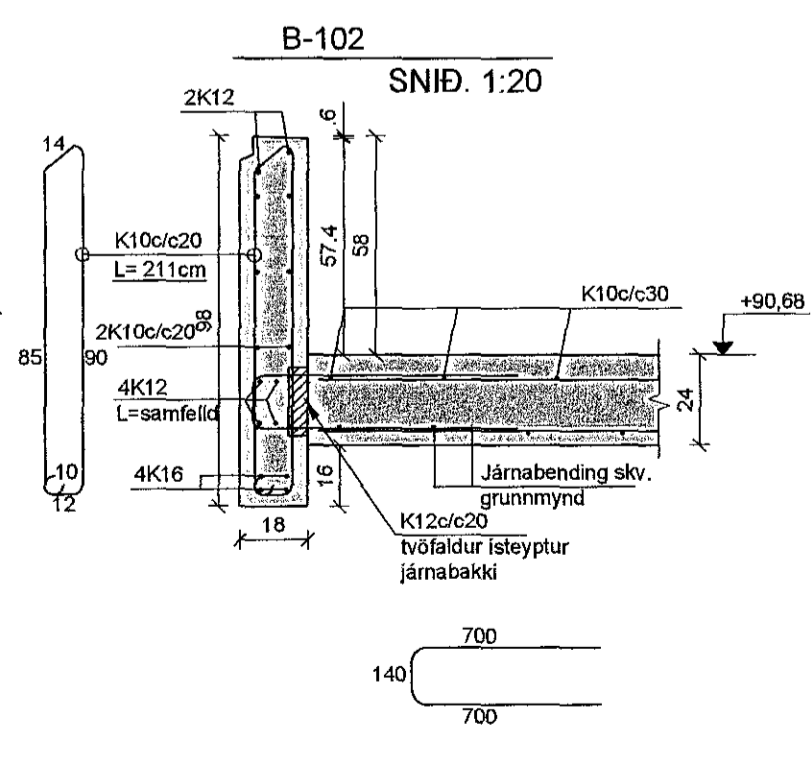
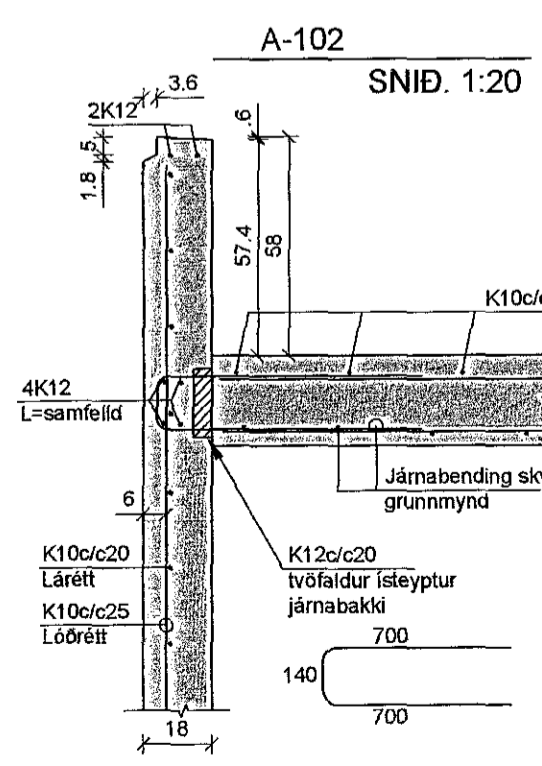
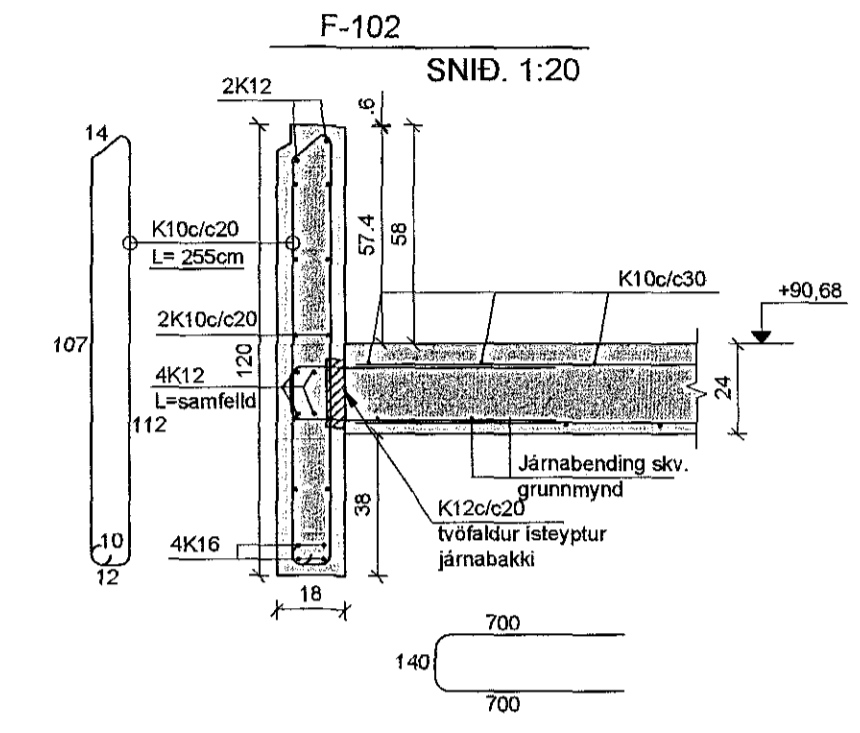


Samþykkt þann
31 MAR 2016
Byggingarfulltrúinn í Hafnarfirði
F.h. Sigurður Steinar Jónsson

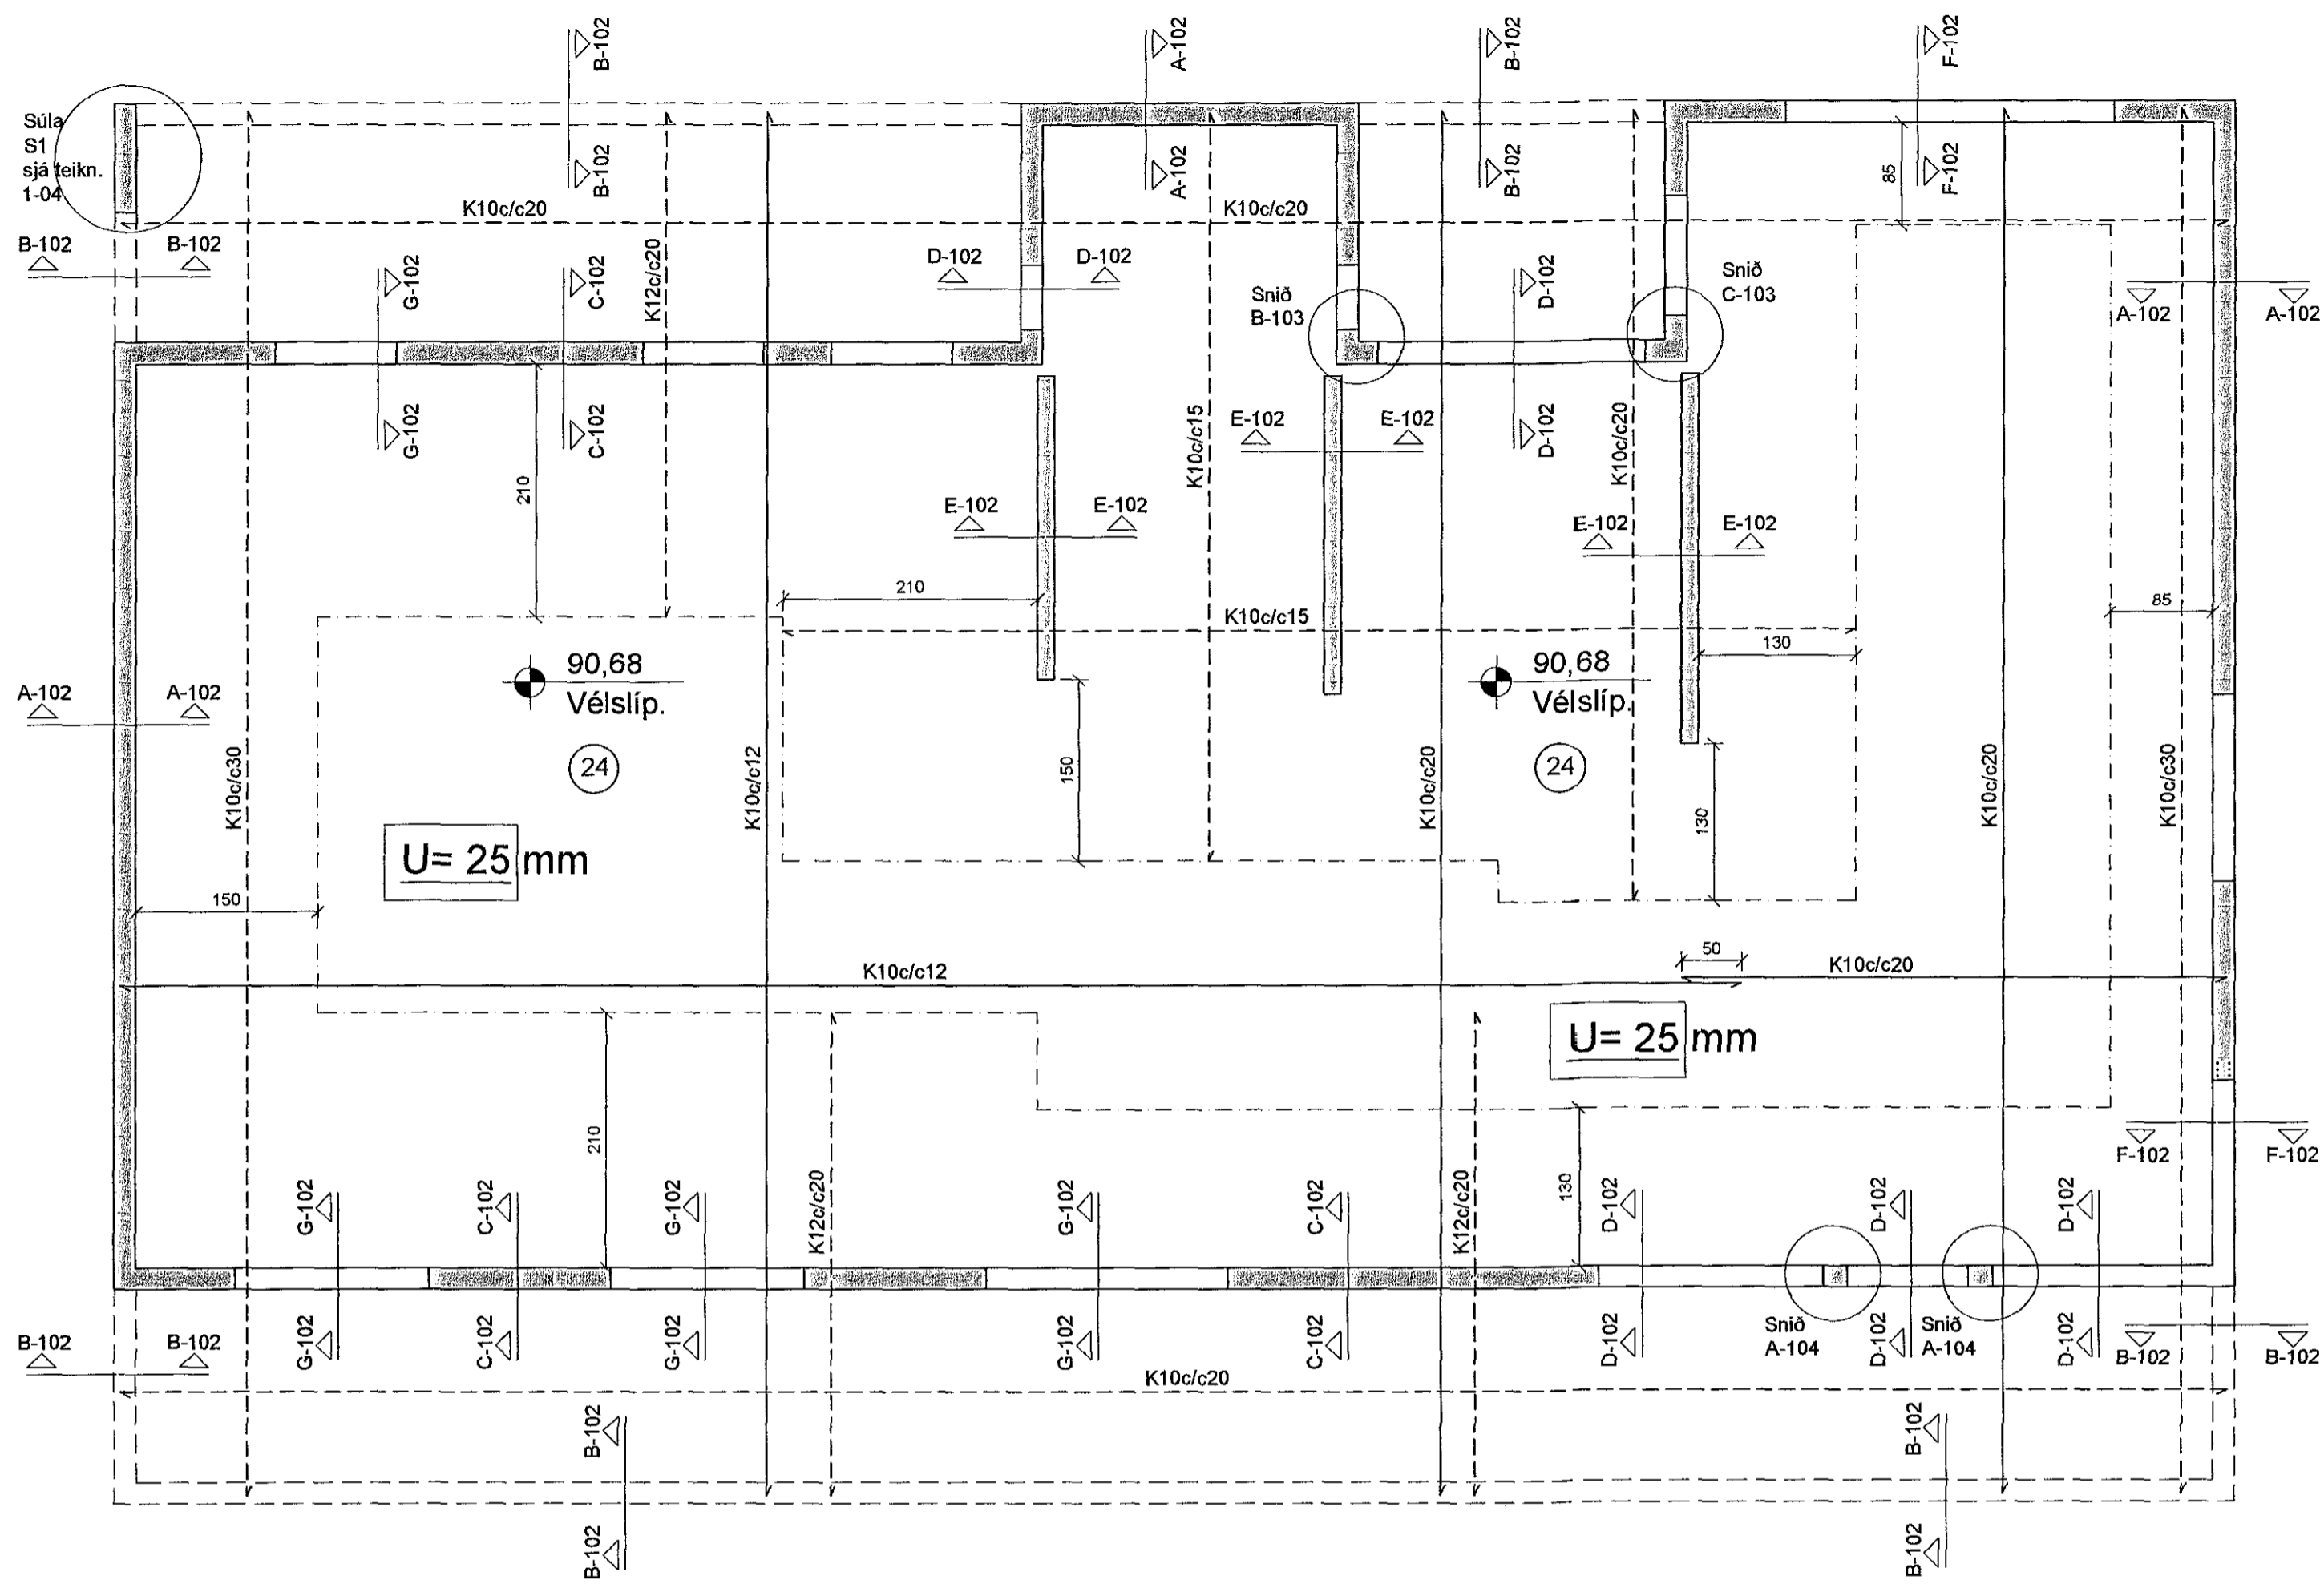

Breyting a: 24.02.16 - breytingar á gluggum

Hlíðarás 45 221 Hafnarfjörður	
Plata yfir efri hæð grunnmynd og snið.	102 Dag: 25.8.2015
Burðarþol	Mkv: 1:50, 1:20
TAG teiknistofa Síðumúla 9, 108 Reykjavík, sími: 568-6681, 699-4297 tagteiknistofa.is	
Jón Kristjánsson Byggingarverkfæðingur kt: 210754-4829 netfang: jon@tagteiknistofa.is	Atli Jóhann Guðbjörnsson Byggingarverkfæðingur kt: 260878-5789 netfang: atli@tagteiknistofa.is