


Samþykkt þann
06 APR 2016
Byggingarfulltrúinn í Hafnarfjörð
F.h. Sigurður Steinar Jónsson

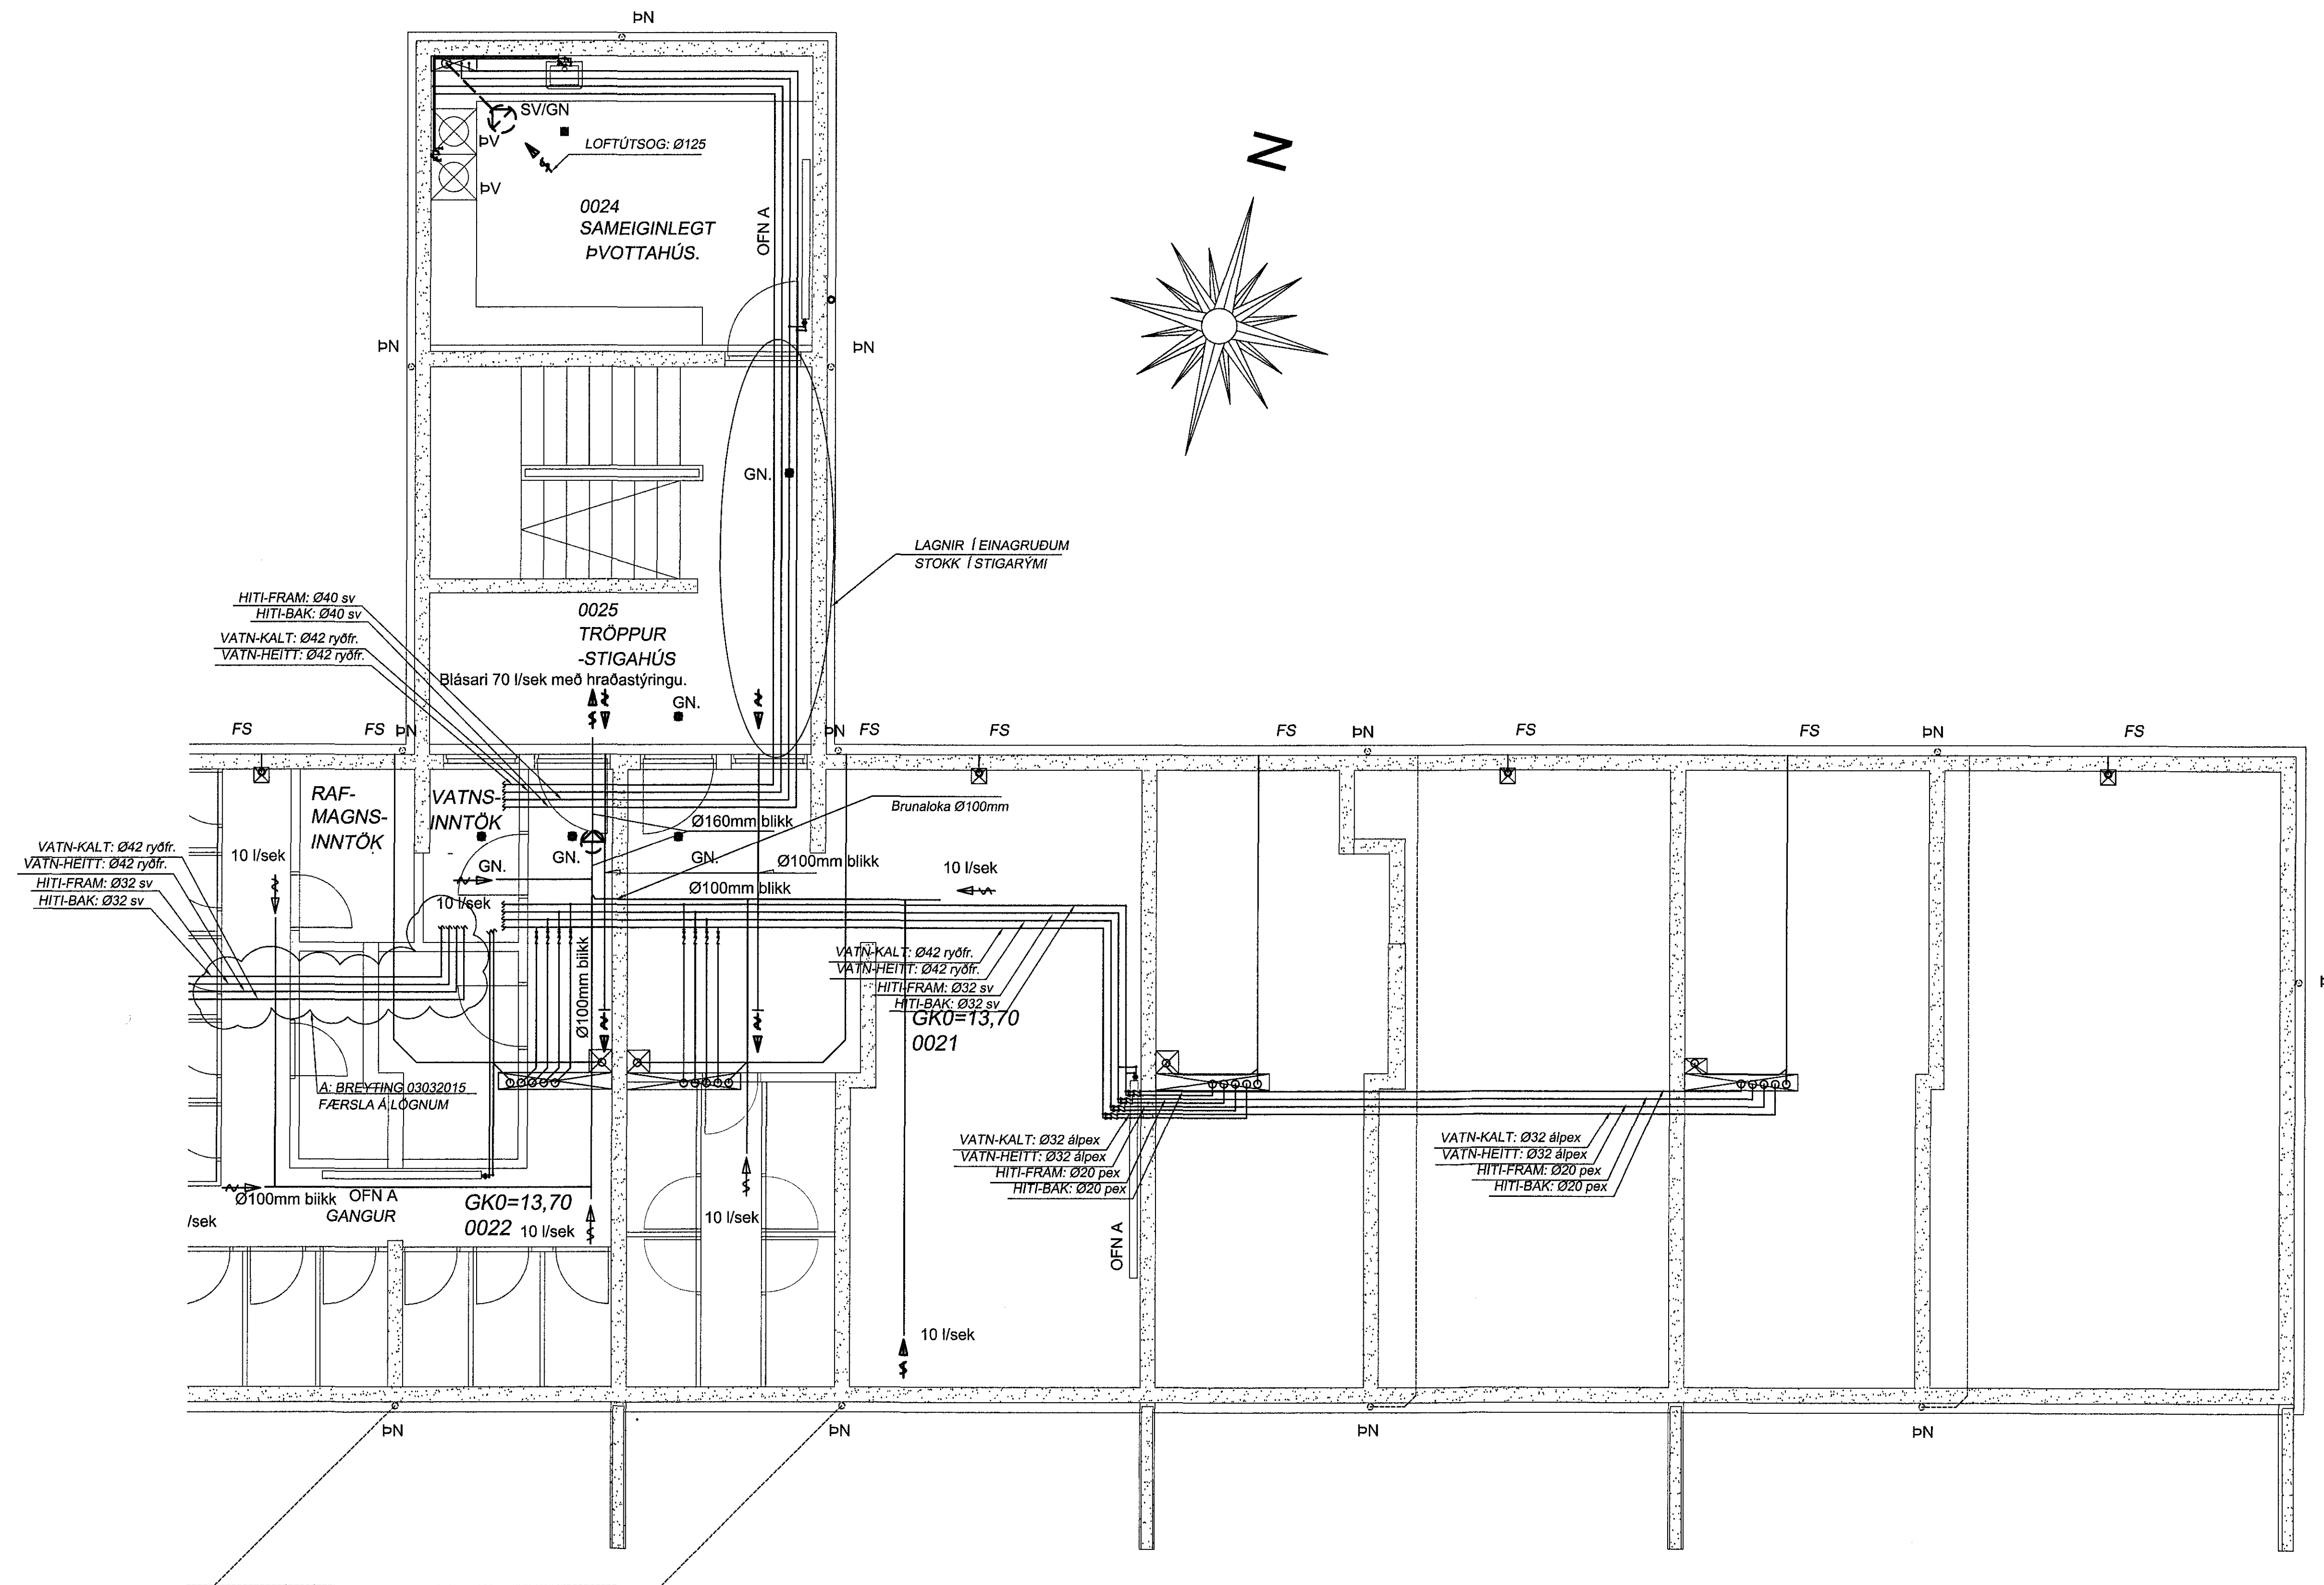

SKÝRINGAR

NEYSLUVATN:
LÖDRÉTTAR LANGIR FRÁ KJALLARA Í TENGIRIND Í ÍBUDUM SKULU VERA ALUPEX Ø25x2.5. FRÁ TENGIRIND AD TÆKJUM SKULU LAGNIR VERA Ø20x2.25.

HITALAGNIR:
LÖDRÉTTAR LANGIR FRÁ KJALLARA Í TENGIRIND Í ÍBUDUM SKULU VERA STÁLLAGNIR SVART Ø20. FRÁ TENGIRIND AD TÆKJUM SKULU LAGNIR VERA PEX Ø12x2.0.

FRÆRENNSLI:
FALLPIPUR SKULU VERA Ø100PP. HLIDARLAGNIR AD SALERNI SKLA VERA Ø100PP. HLIDARLAGNIR AD ELDHÜSVÖSLUM-ÞVOTTAVELUM SKULU VERA Ø70PP. AÐARAR HLIDARLANGIR SKULU VERA AD MINNSTA KOSTI Ø60PP.

LAGNASTOKKUR OG SKAL VERA BÆDI HLJÓÐEINANGRADUR OG ELDVARINN, SJÁ TEIKNINGAR ARKITEKTS.

NIDURFÖLL Í SVÖLUM:
LAGNIR AD NIDURFÖLLUM Í SVÖLUM SKULU VERA AD MINNSTAKOSTI Ø60 MED. SJÁ GRUNNMYND LAGNA.

LOFTRÆSING:
LOFTRÆSIRÖR Ø125MM BLIKK SJÁLFTÆÐ UPPÞUR ÞAKI OG MED LOFTTÚÐU.
VÉLRÆN LOFTRÆSING Í KJALLARA BLÁSARI 80LS MED MÓTSTÖÐU 200Pa OG HRAÐASTILLINGU OG ON OFF STÝRINGU.
OP SKULU VERA FYRIR OFAN OG NEDAN HURDIR Í GEYMSLUM OG EINS NET EDA RISTAR (100X300MM)Í GLUGGA Í KJALLARA SEM SNÝR ÚT AD STIGAHÚSI Í KJALLARA VID BÁÐAR ÚTHURDIR.

Ragnar Gunnarsson

ATHUGASEMD:
VARÐANDI MÁLSETNINGAR SJÁ TEIKNINGAR ARKITEKTS.

Frjálfrik Ólafsson - Verkfæðingur
Frjálfskóli 14, 112 - R Net: frjalf@samnet.is
Kennitala: 240753-2430, Sími: 896-5548

Tækniþjónusta
Ragnars G. Gunnarssonar
Höfningsvegur 11, 200 Höfn
Sími: 332397-2020, Net: ragnars@samnet.is, Sími: 8442251

UNNIÐ AF: RGG-FÓ	TEIKNIÐ AF: FÓ-RGG	ÞYFIRIÐ AF: RGG-FÓ
2013.01.10	1:50	01.09.2015

Bjarkavellir 1C - Hafnarfjörður
LAGNIR - KJALLARI OG SÖKKULL
GRUNNMYND

VERÐGJAF: 201207-50	BLAÐ: LC1-04	STOFNA: B
---------------------	--------------	-----------

BREYTING A: 03032015-FÆRSLA Á LÖGNUM VID INNTAKSKLEFA - FO/RGG
BREYTING B: 18012016-LOFTRÆSING Í KJ. OG SKÝRINGAR Á LOFTRÆSINGU - FO/RGG