


Samþykkt þann
06 APR 2016
Byggingarfulltrúinn í Hafnarfirði
F.h. Sigurður Steinar Jónsson

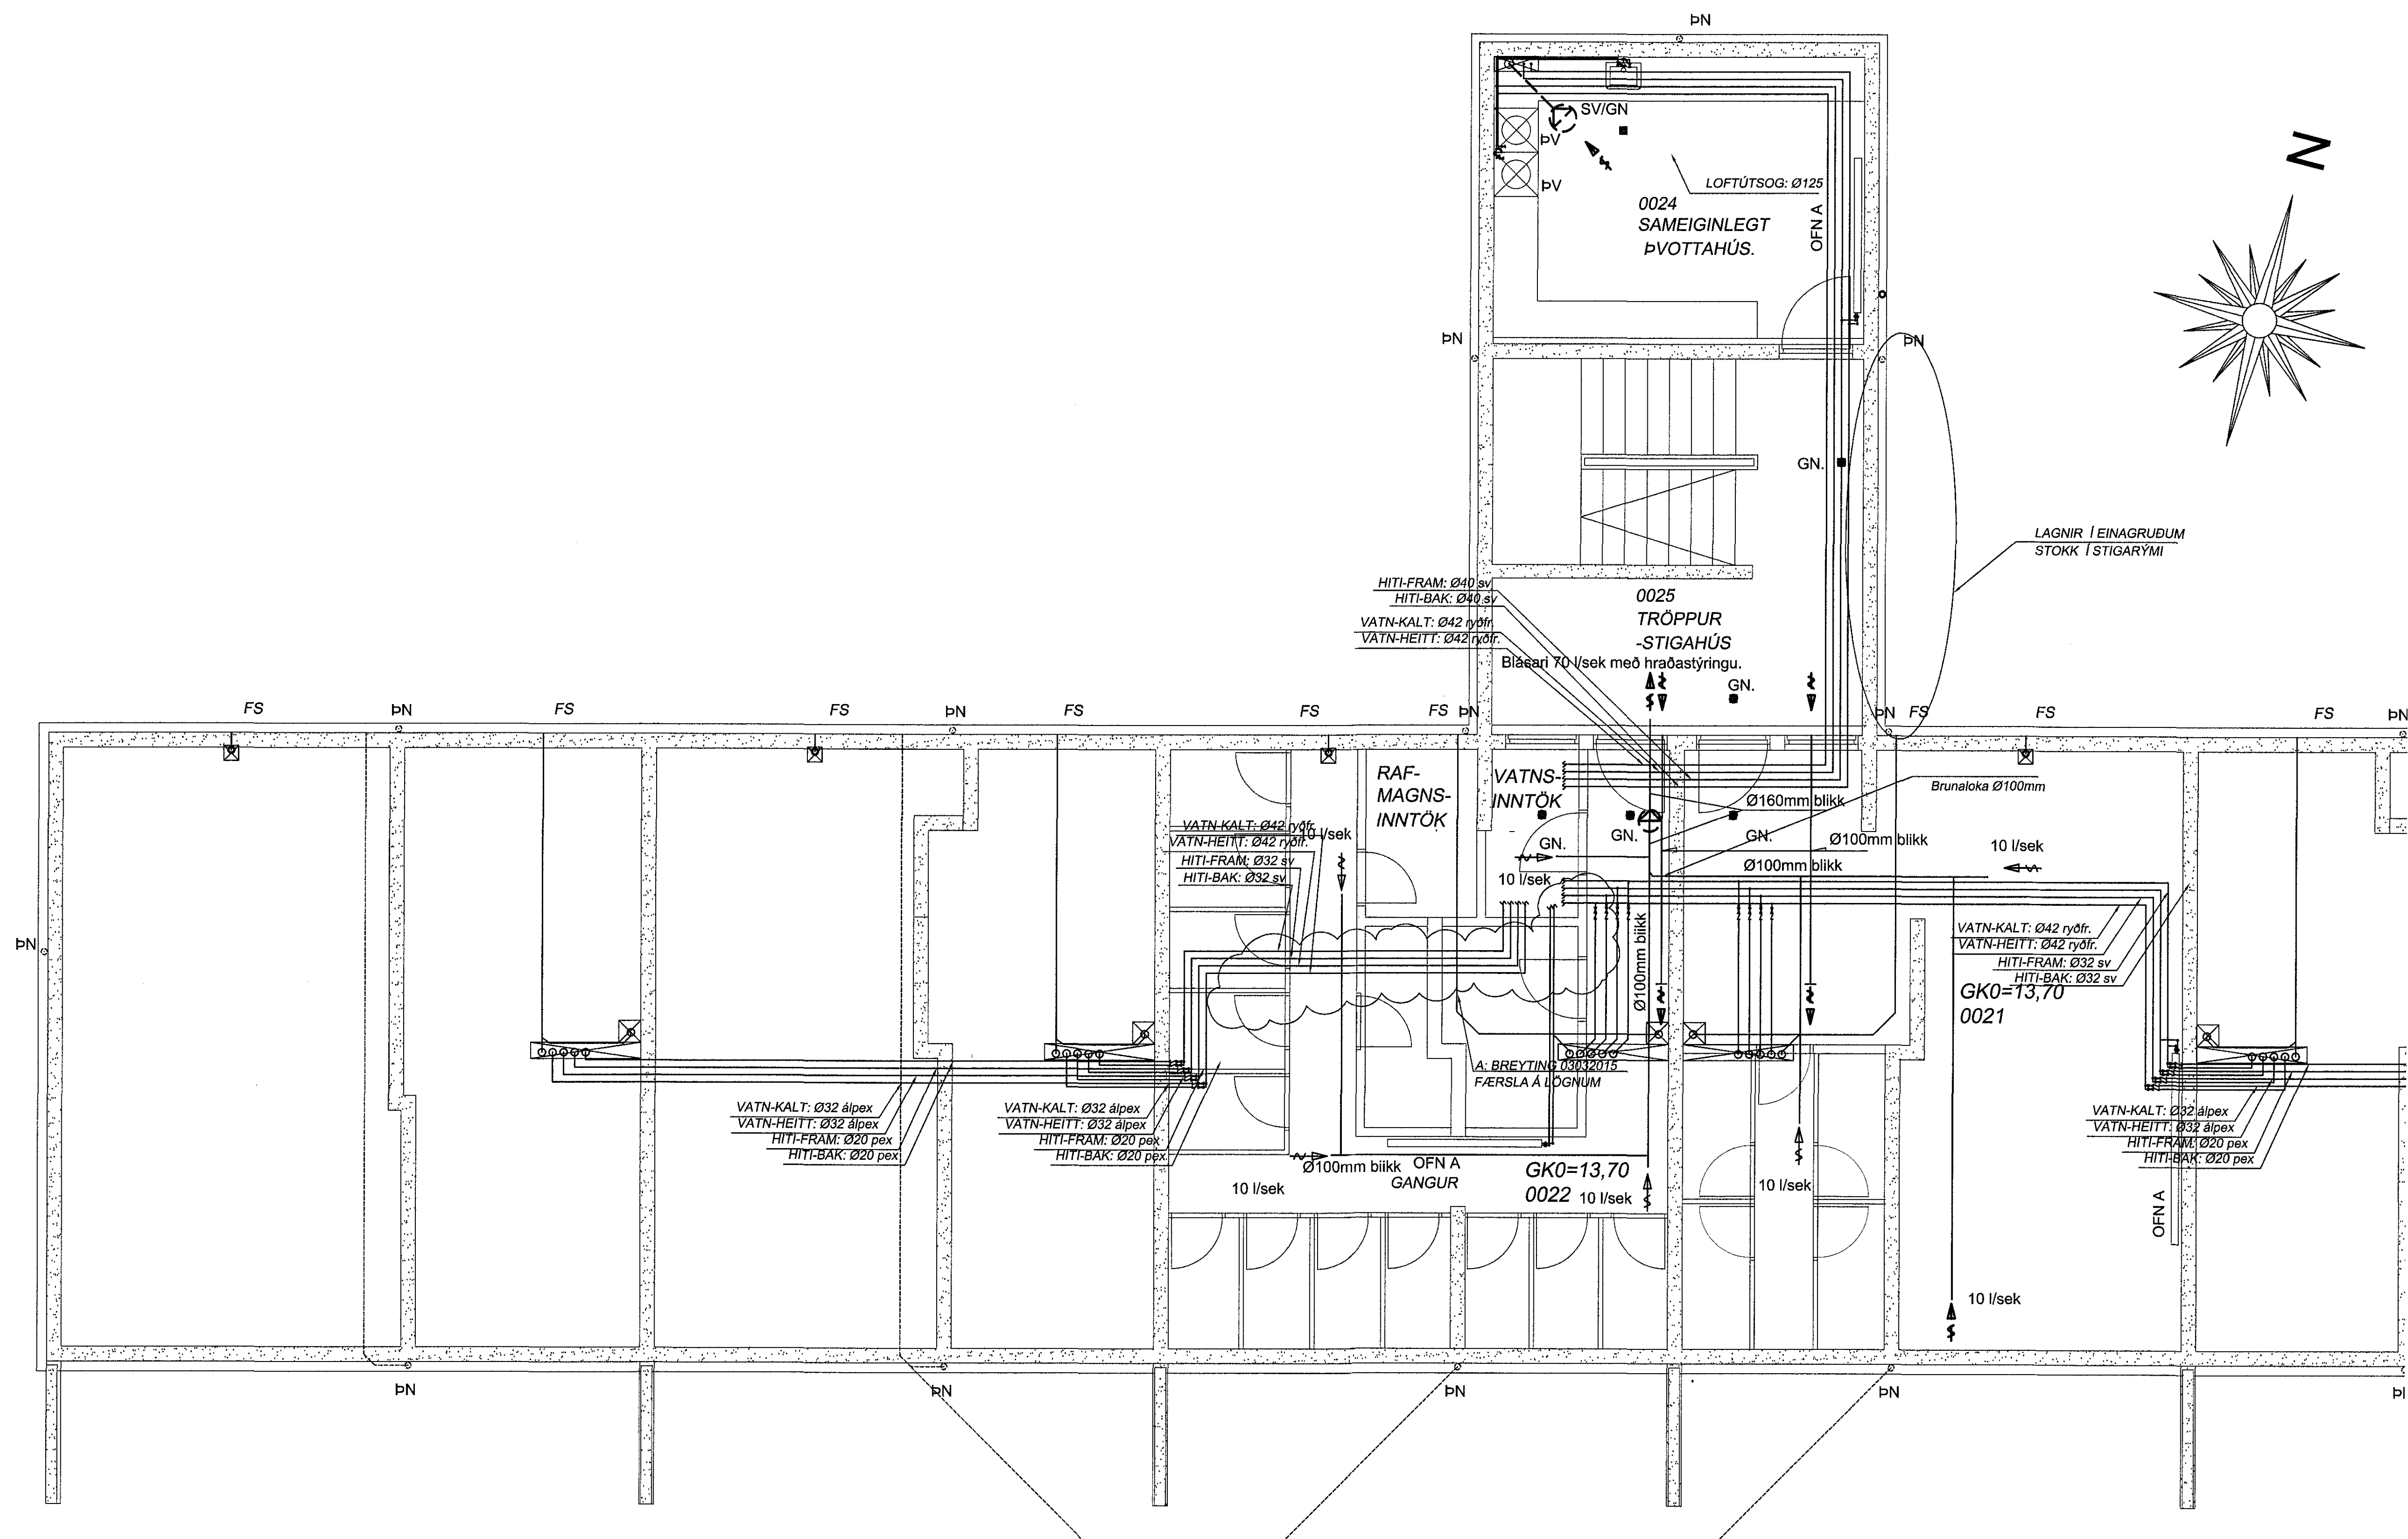

SKÝRINGAR

NEYSUVATN:
LÖÐRÉTTAR LANGIR FRÁ KJALLARA Í TENGIRIND Í ÍBÚÐUM SKULU VERA ALUPEX Ø25x2.5. FRÁ TENGIRIND AD TÆKJUM SKULU LAGNIR VERA Ø20x2.25.

HITALAGNIR:
LÖÐRÉTTAR LANGIR FRÁ KJALLARA Í TENGIRIND Í ÍBÚÐUM SKULU VERA STALLAGNIR SVART Ø20. FRÁ TENGIRIND AD TÆKJUM SKULU LAGNIR VERA PEX Ø12x2.0.

FRÁRENNSLI:
FALLPIPUR SKULU VERA Ø100PP. HLIDARLAGNIR AD SALERNI SKLA VERA Ø100PP. HLIDARLAGNIR AD ELDHÚSVOSLUM-ÞVOTTAVELUM SKULU VERA Ø70PP. AÐARAR HLIDARLANGIR SKULU VERA AD MINNSTA KOSTI Ø50PP.

LAGNASTOKKUR OG SKAL VERA BÆDI HLJÓBEINANGRADUR OG ELDVARINN, SJÁ TEIKNINGAR ARKITEKTS.

NIDURFÖLL Í SVÖLUM:
LAGNIR AD NIDURFÖLLUM Í SVÖLUM SKULU VERA AD MINNSTAKOSTI Ø50 MED. SJÁ GRUNNMYND LAGNA

LOFTFRÆSING:
LOFTFRÆSIRÖR Ø125MM BLIKK SJÁLFTÆÐ UPPUR ÞAKI OG MED LOFTTÚÐU. VÉLÆRN LOFTFRÆSING Í KJALLARA BLÁSARI 80LS MED MÓTSTÖÐU 200Pa OG HRAÐASTILLINGU, OG ON OFF STYRINGU. OP SKULU VERA FYRIR OFAN OG NEDAN HURDIR Í GEYMSLUM OG EINS NET EDA RISTAR (100X300MM) GLUGGA Í KJALLARA SEM SNÝR ÚT AD STIGAHÚSI Í KJALLARA.

Ragnars Gunnarsson

ATHUGASEMD: VARBANDI MÁLSETNINGAR SJÁ TEIKNINGAR ARKITEKTS.

Fríðrik Ólafsson - Verkfræðingur
Raykjafélagi 14, 112 - R Net: fridrik@samnet.is
Kernnitala: 240753-2438, Sími: 896-5548

Tæknipjónusta Ragnars G. Gunnarssonar
Sindurhlundur 11, 201 Hafnarfjörður Net: ragnars@samnet.is
Sími: 240753, Fax: 8440371

FRÆSINGARFR. RGG-FÓ	FRÆSINGARFR. FÓ-RGG	FRÆSINGARFR. RGG-FÓ
2013.01.10	1:50	01.09.2015

Bjarkavellir 1C - Hafnarfjörður
LAGNIR - KJALLARI OG SÖKKULL
GRUNNMYND

201207-50 LC1-03 B

BREYTING A: 03032015-FÆRSLA Á LÖGNUM VID INNTAKSKLEFA - FO/RGG
BREYTING B: 18012016-LOFTFRÆSING Í KJ. OG SKÝRINGAR Á LOFTFRÆSINGU - FO/RGG