



Samþykkt þann
06 APR 2016
Byggingarfulltrúinn í Hafnarfirði
F.h. Sigurður Steinar Jónsson

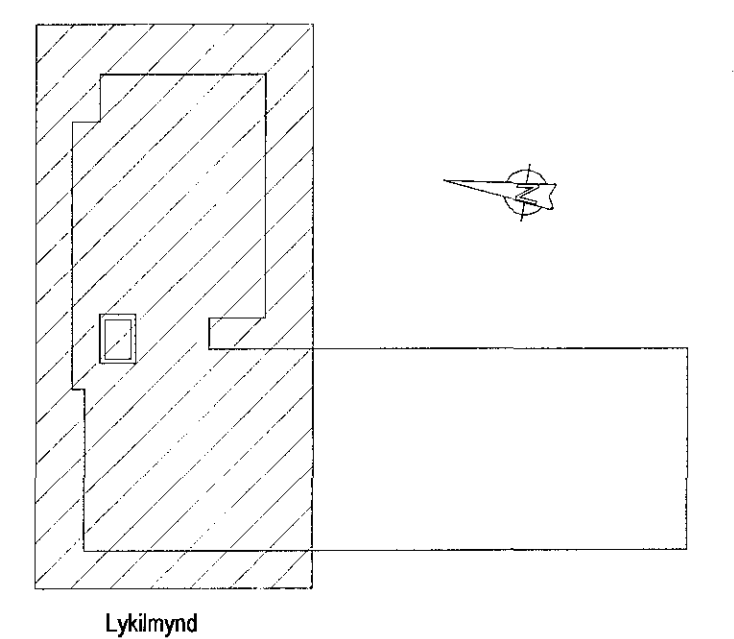

Skýringar:
Á teikningu B-01 eru almennar skýringar og öll lágmarks ákvæði varðandi steypu og bendistál t.d. frágangur á járnum kringum op og brúnir, þjoppun á fylling og fl. Gólfkotar í steypuvirki þ.e. steyptum plötum, eru 20mm neðar en endanlegir kótar fráganginnar plötur. Um nákvæma stærð og staðsetningu einstakra byggingahluta, sjá nánar á sérteikningum aðalhönnuðar. Göt og raufar (sjá lagnateikningar)

ATH!
Öll mál skulu yfirfarin áður en framkvæmdir hefjast.

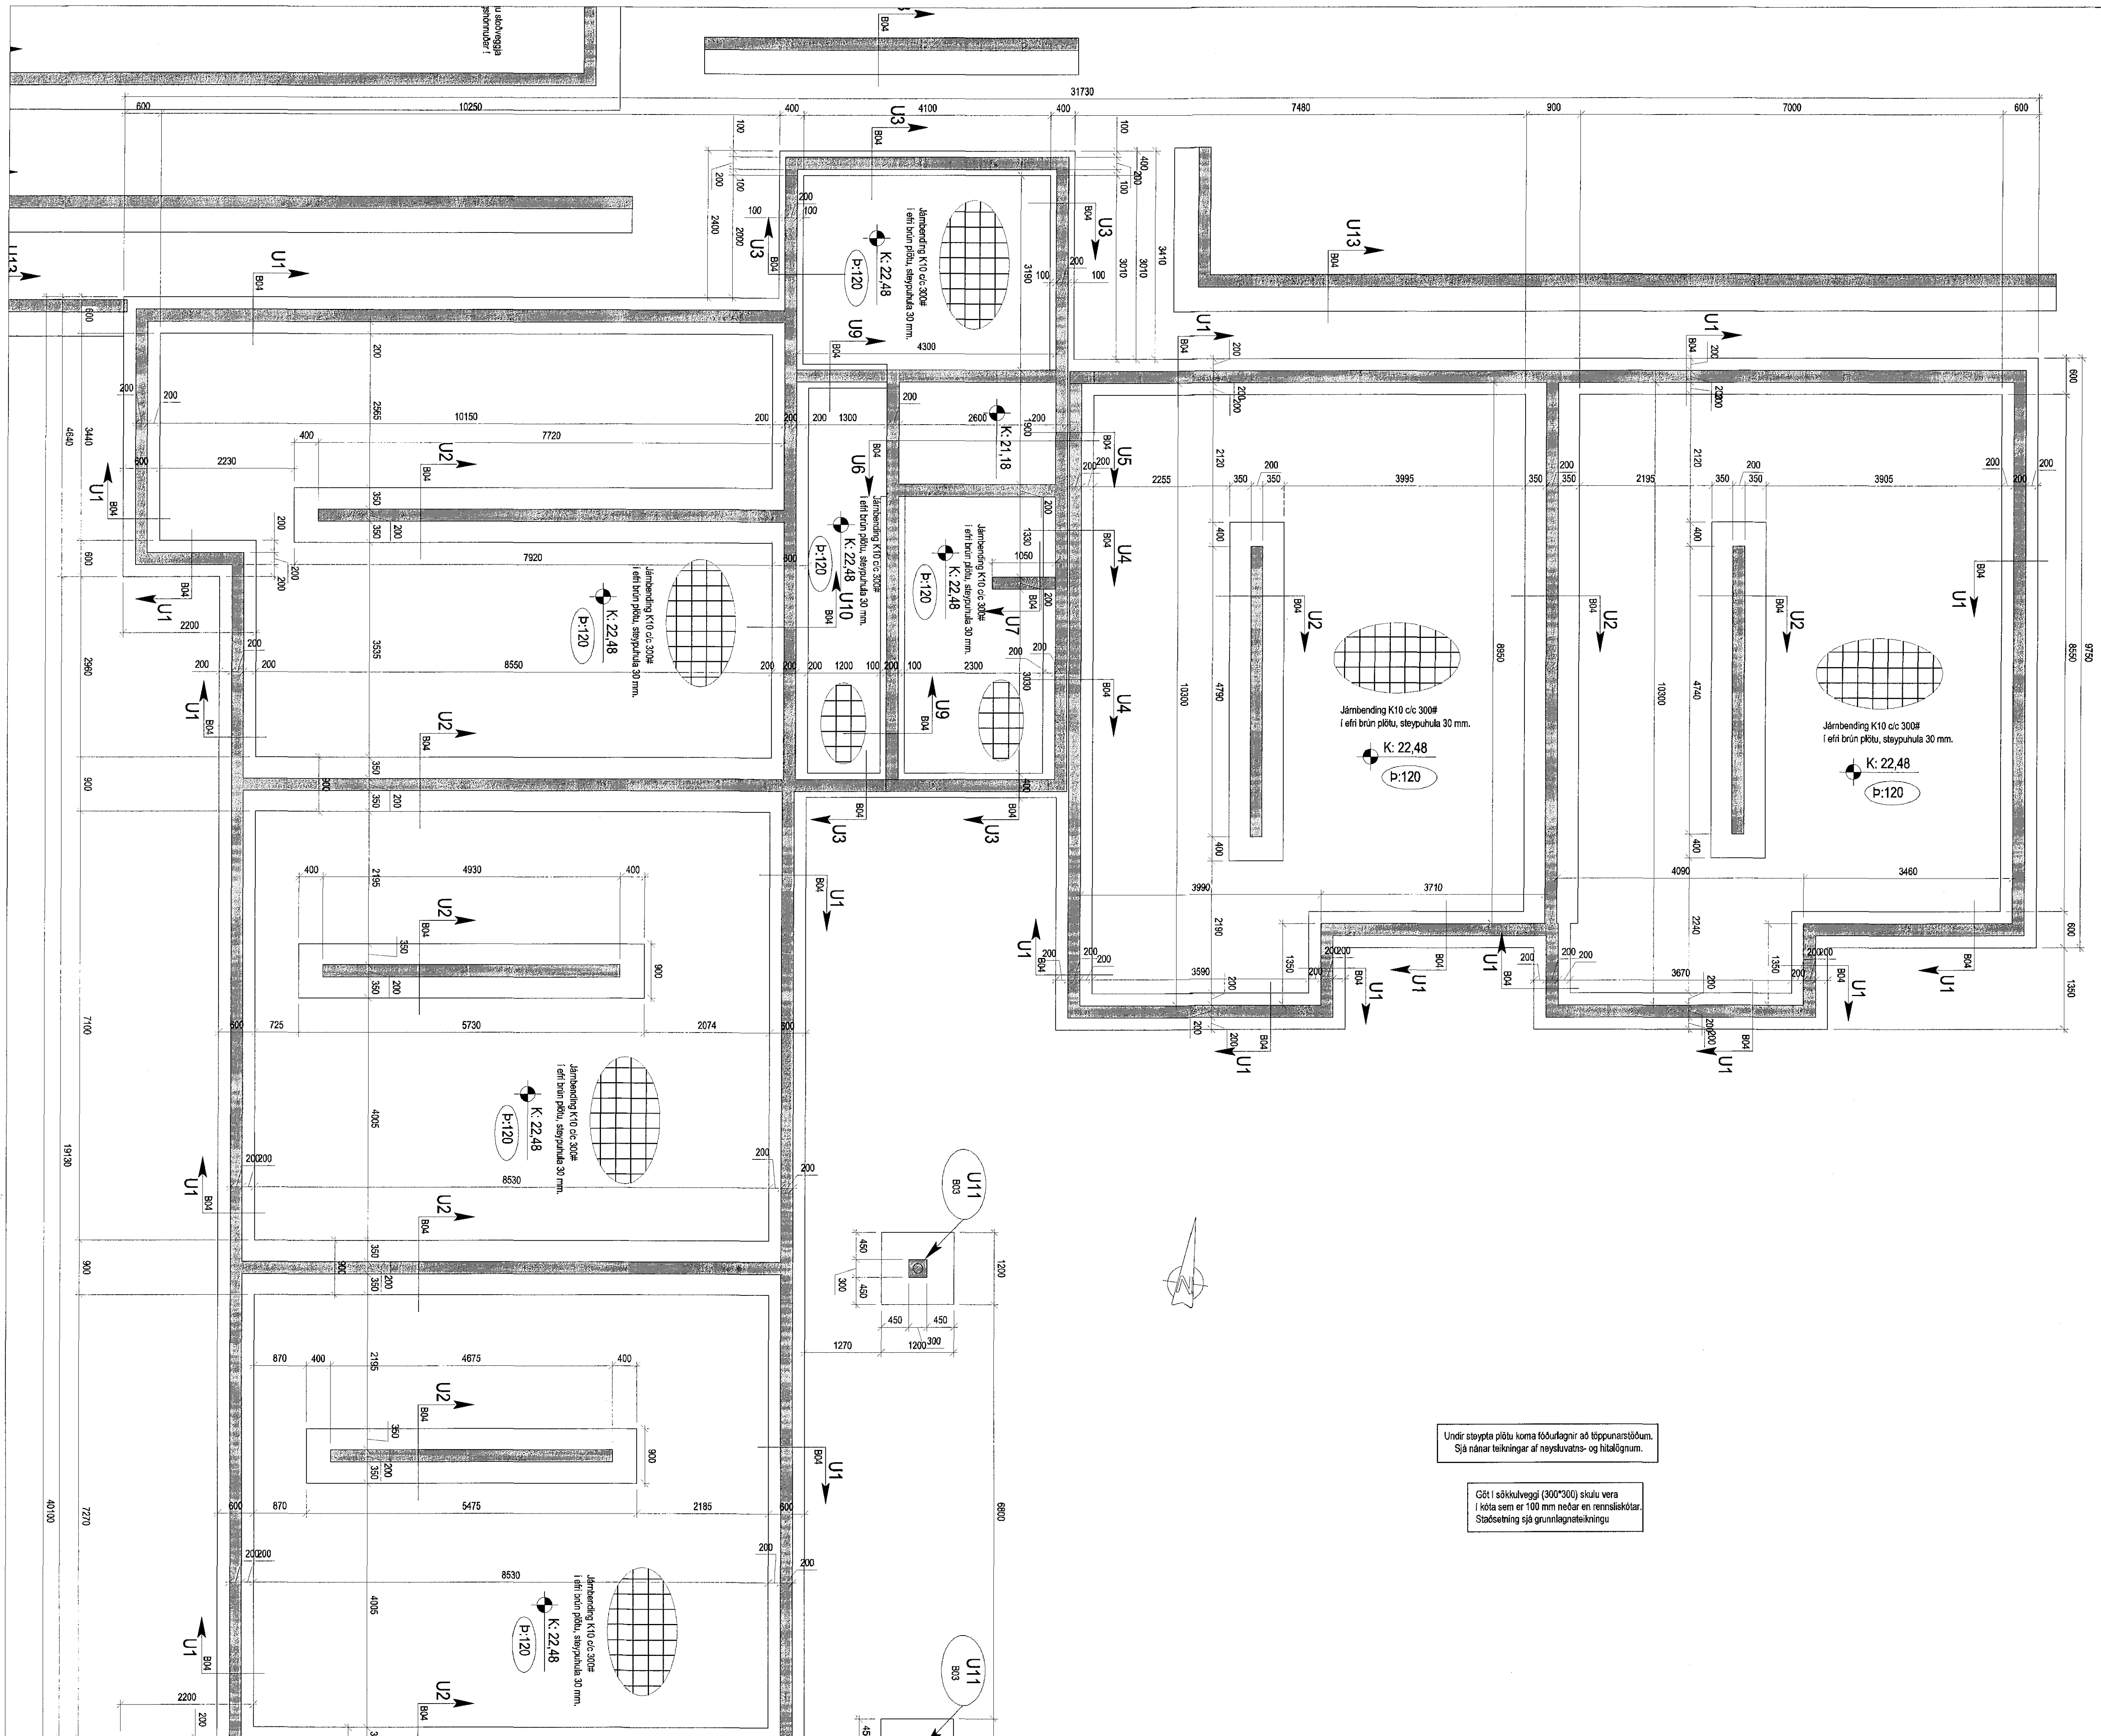

Undir steypte plötur koma köðulagnir að löppunarstöfum. Sjá nánar teikningar af neysluvatni- og hitalögnum.

Göt í sökkulvegg (300*300) skulu vera í kóla sem er 100 mm neðar en rennsli kótur. Staðsetning sjá grunnlagnateikningu.

Breyting 1, dags. 26.2.2016
Sökkjar í geymslu framlegir að vegg. Stöðvegjum á lóð bætt inn.

Esquivellir 11

Hafnarfirði

Burðarvirkir:
Undirstöður
Grummynd

ABS -teiknistofa-
Jóhannes Pétursson
Kt. 010446-3959
Sí. 567-5107- jolo@absnet.is

Höfundur	PJ	Dagsetning	25.06.2015
Teiknari	PJ	MVF	1:50
Séðastjórnandi		Sk. skýringar	B03.1