


Undir steypta plötu koma töðflagnir að löppunarstöðum. Sjá nánar teikningar af neyslavéni- og hitalögnum.

Göt í sökkulveggi (300*300) skulu vera í kóta sem er 100 mm neðar en renniseiktar. Staðsetning sjá grunnlagsteikningu

Samþykkt þann
06 APR 2016
Byggingarfulltrúinn í Hafnarfirði
F.h. Sigurður Steinar Jónsson

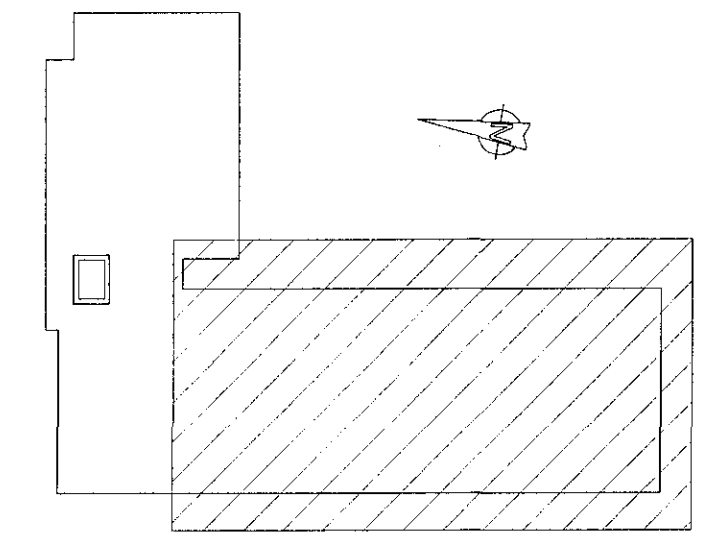

Skýringar:
A teikningu B-01 eru almennar skýringar og öll lágmarks ákvæði varðandi steypu og bendistál t.d. frágangur á járnnum kringum op og brunnir, bjóppum á fyllingu og fl. Gólfkötur í steypuvirkri b.e. steyptum plötum, eru 20mm neðar en endanlegir kótar frágenginnar plötu. Um nákvæma stærð og staðsetningu einstakra byggingahluta, sjá nánar á sérteikningum aðalhönnuðar. Göt og raufar (sjá lagnateikningar)

ATH!
Öll mál skulu yfirfarin áður en framkvæmdir hefjast.

Breyting 1, dags: 26.2.2016
Sökkvör í geymsku fram tengir að vegg. Stöðvegjum á lög bætt inn.

Eskivellir 11
Hafnarfirði

Burðarvirki:
Undirstöður
Grunnmynd

ABS Jóhannes Pétursson
Kt. 010448-3959
S: 567-5197, h@byggisvarnir.is

Höfundur	PJ	Dagsetning	25.06.2015
Talvörð	PJ	MKV	1:50
Sambær aðalritvörð		tt. teikningar	B03.2