16/3'16 1504361

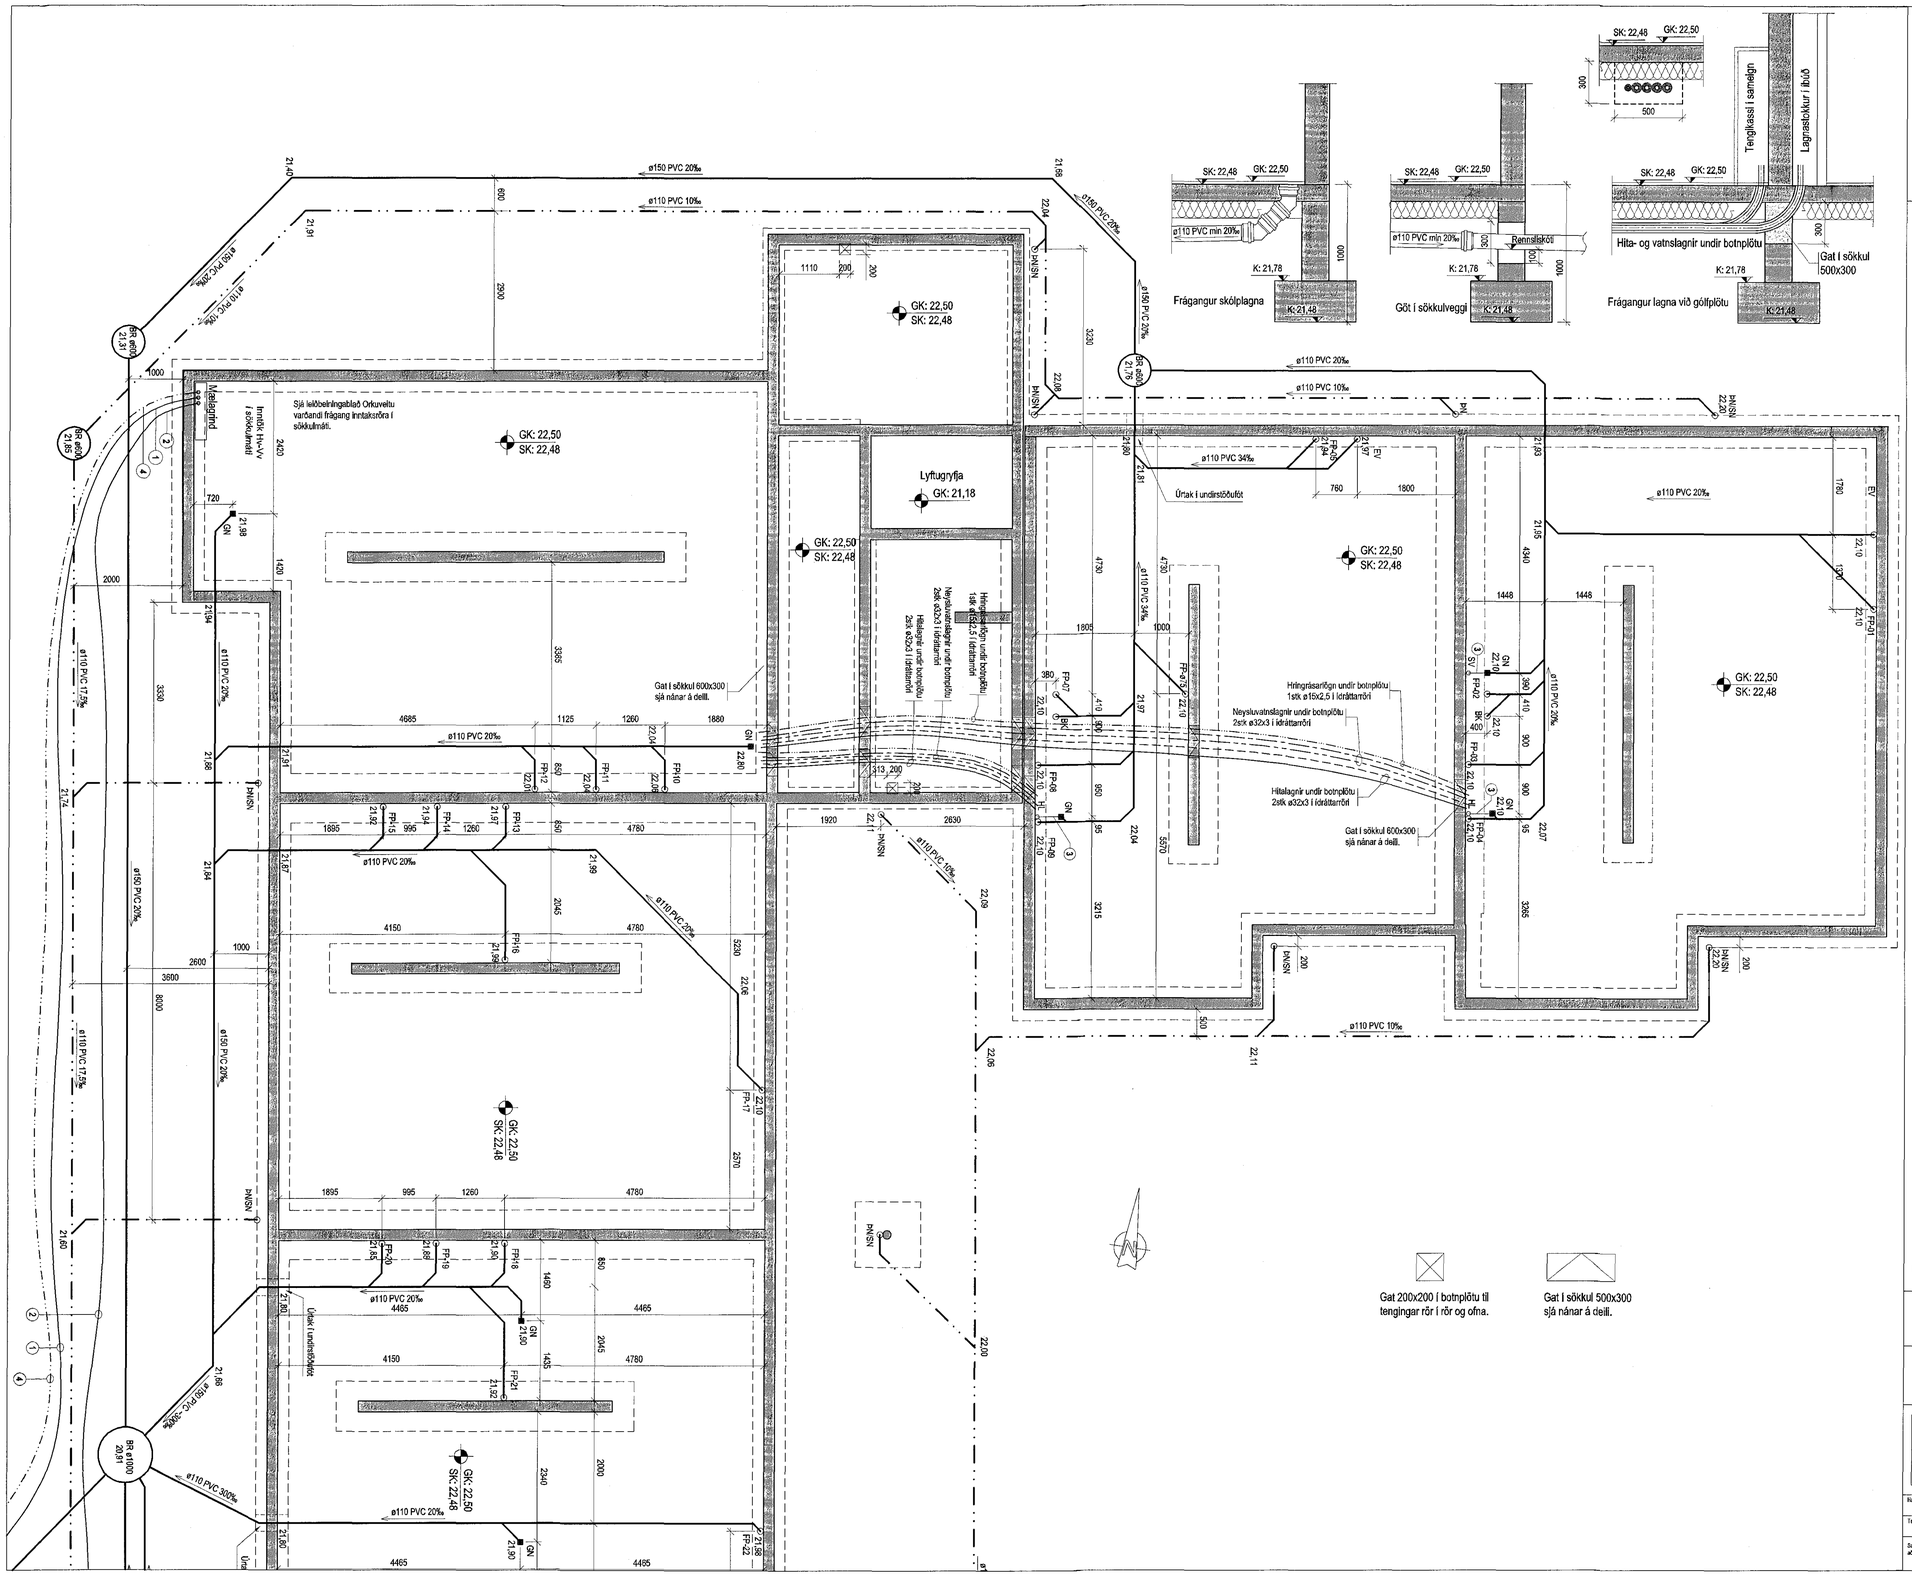

Samþykkt þann
06 APR 2016
Byggingarfulltrúinn í Hafnarfirði
F.h. Sigurður Steinar Jónsson

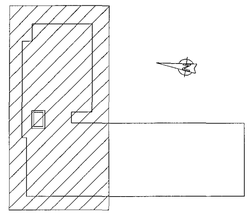

Lykilmynd

Skýringar:
Á teikningu L-01 eru almennar skýringar og öll lágmarks ákvæði varðandi lagnakerfi.
Allir uppgefnir kótar á frárennslislögnum eru rennsliskótar.
GK merkir endanlegur gólfkóti
SK: merkir steypukóti

Um nákvæma stærð og staðsetningu einstakra byggingahluta, sjá nánar á sérteikningum aðalhönnuðar.

Vatnshallaplan fyrir þak, þaksvalir og svalir skulu vera eftir teikningum arkitekts.
Vatnshallaplan í lóð og staðsetning niðurfalla í lóð skulu vera samkvæmt teikningum landslagsarkitekts.

Útveggir eru einangraðir og klæddir að utan.
Staðsetning stúra fyrir þakniðurföll skulu taka mið af því.

1. Merkir Ø 63 PL. PEH vatnsheimæð í Ø 150 PL. PEH fóðurrör frá tengingu götu að tengigrind.
2. Ø 63 PL. PEH affall hitaveitu.
3. Merkir Ø 70 PL. í gólfplötu að gólfniðurfalli.
4. Merkir inntak hitaveitu skv. veggmáti Orkuveitu.

Göt í sökkulveggi (300*300) skulu vera í kóta sem er 100 mm neðar en rennsliskótar.

Undir steypta plötu koma fóðurlagnir að töppunarstöðum. Sjá nánar teikningar af neysluvatns- og hitalögnum.

Breyting 1, dags: 26.02.2016
Lagnir undir botnplötu færðar inn. Frárennslisstútar færast lítillega.

Eskivellir 11
Hafnarfirði

Lagnakerfi:
Frárennslislagnir
Lagnir í jörð

ABS -teiknistofa-
Jóhannes Pétursson
Kt. 010448-3959
S: 567-9107 - johp@abs.net.is
Teiknistofa: Nómuðar

Hannað:	PJ	Dagsetning:	25.06.2015
Teiknað:	PJ	MKV:	1:50
Samþykkt aðalhönnuður		Nr. teikningar:	L-04