

30/3 16 150425


GRUNNMYND M1:50

SJÁ FRAMHALD Á TEIKNINGU -2-0102


ÁRITUN BYGGINGARFULLTRÚA

Samþykkt þann
06 APR 2016
Byggingarfulltrúinn í Hafnarfjarðum
F.h. Sigurður Steinar Jónsson

SJÁ FRAMHALD Á TEIKNINGU -2-0103

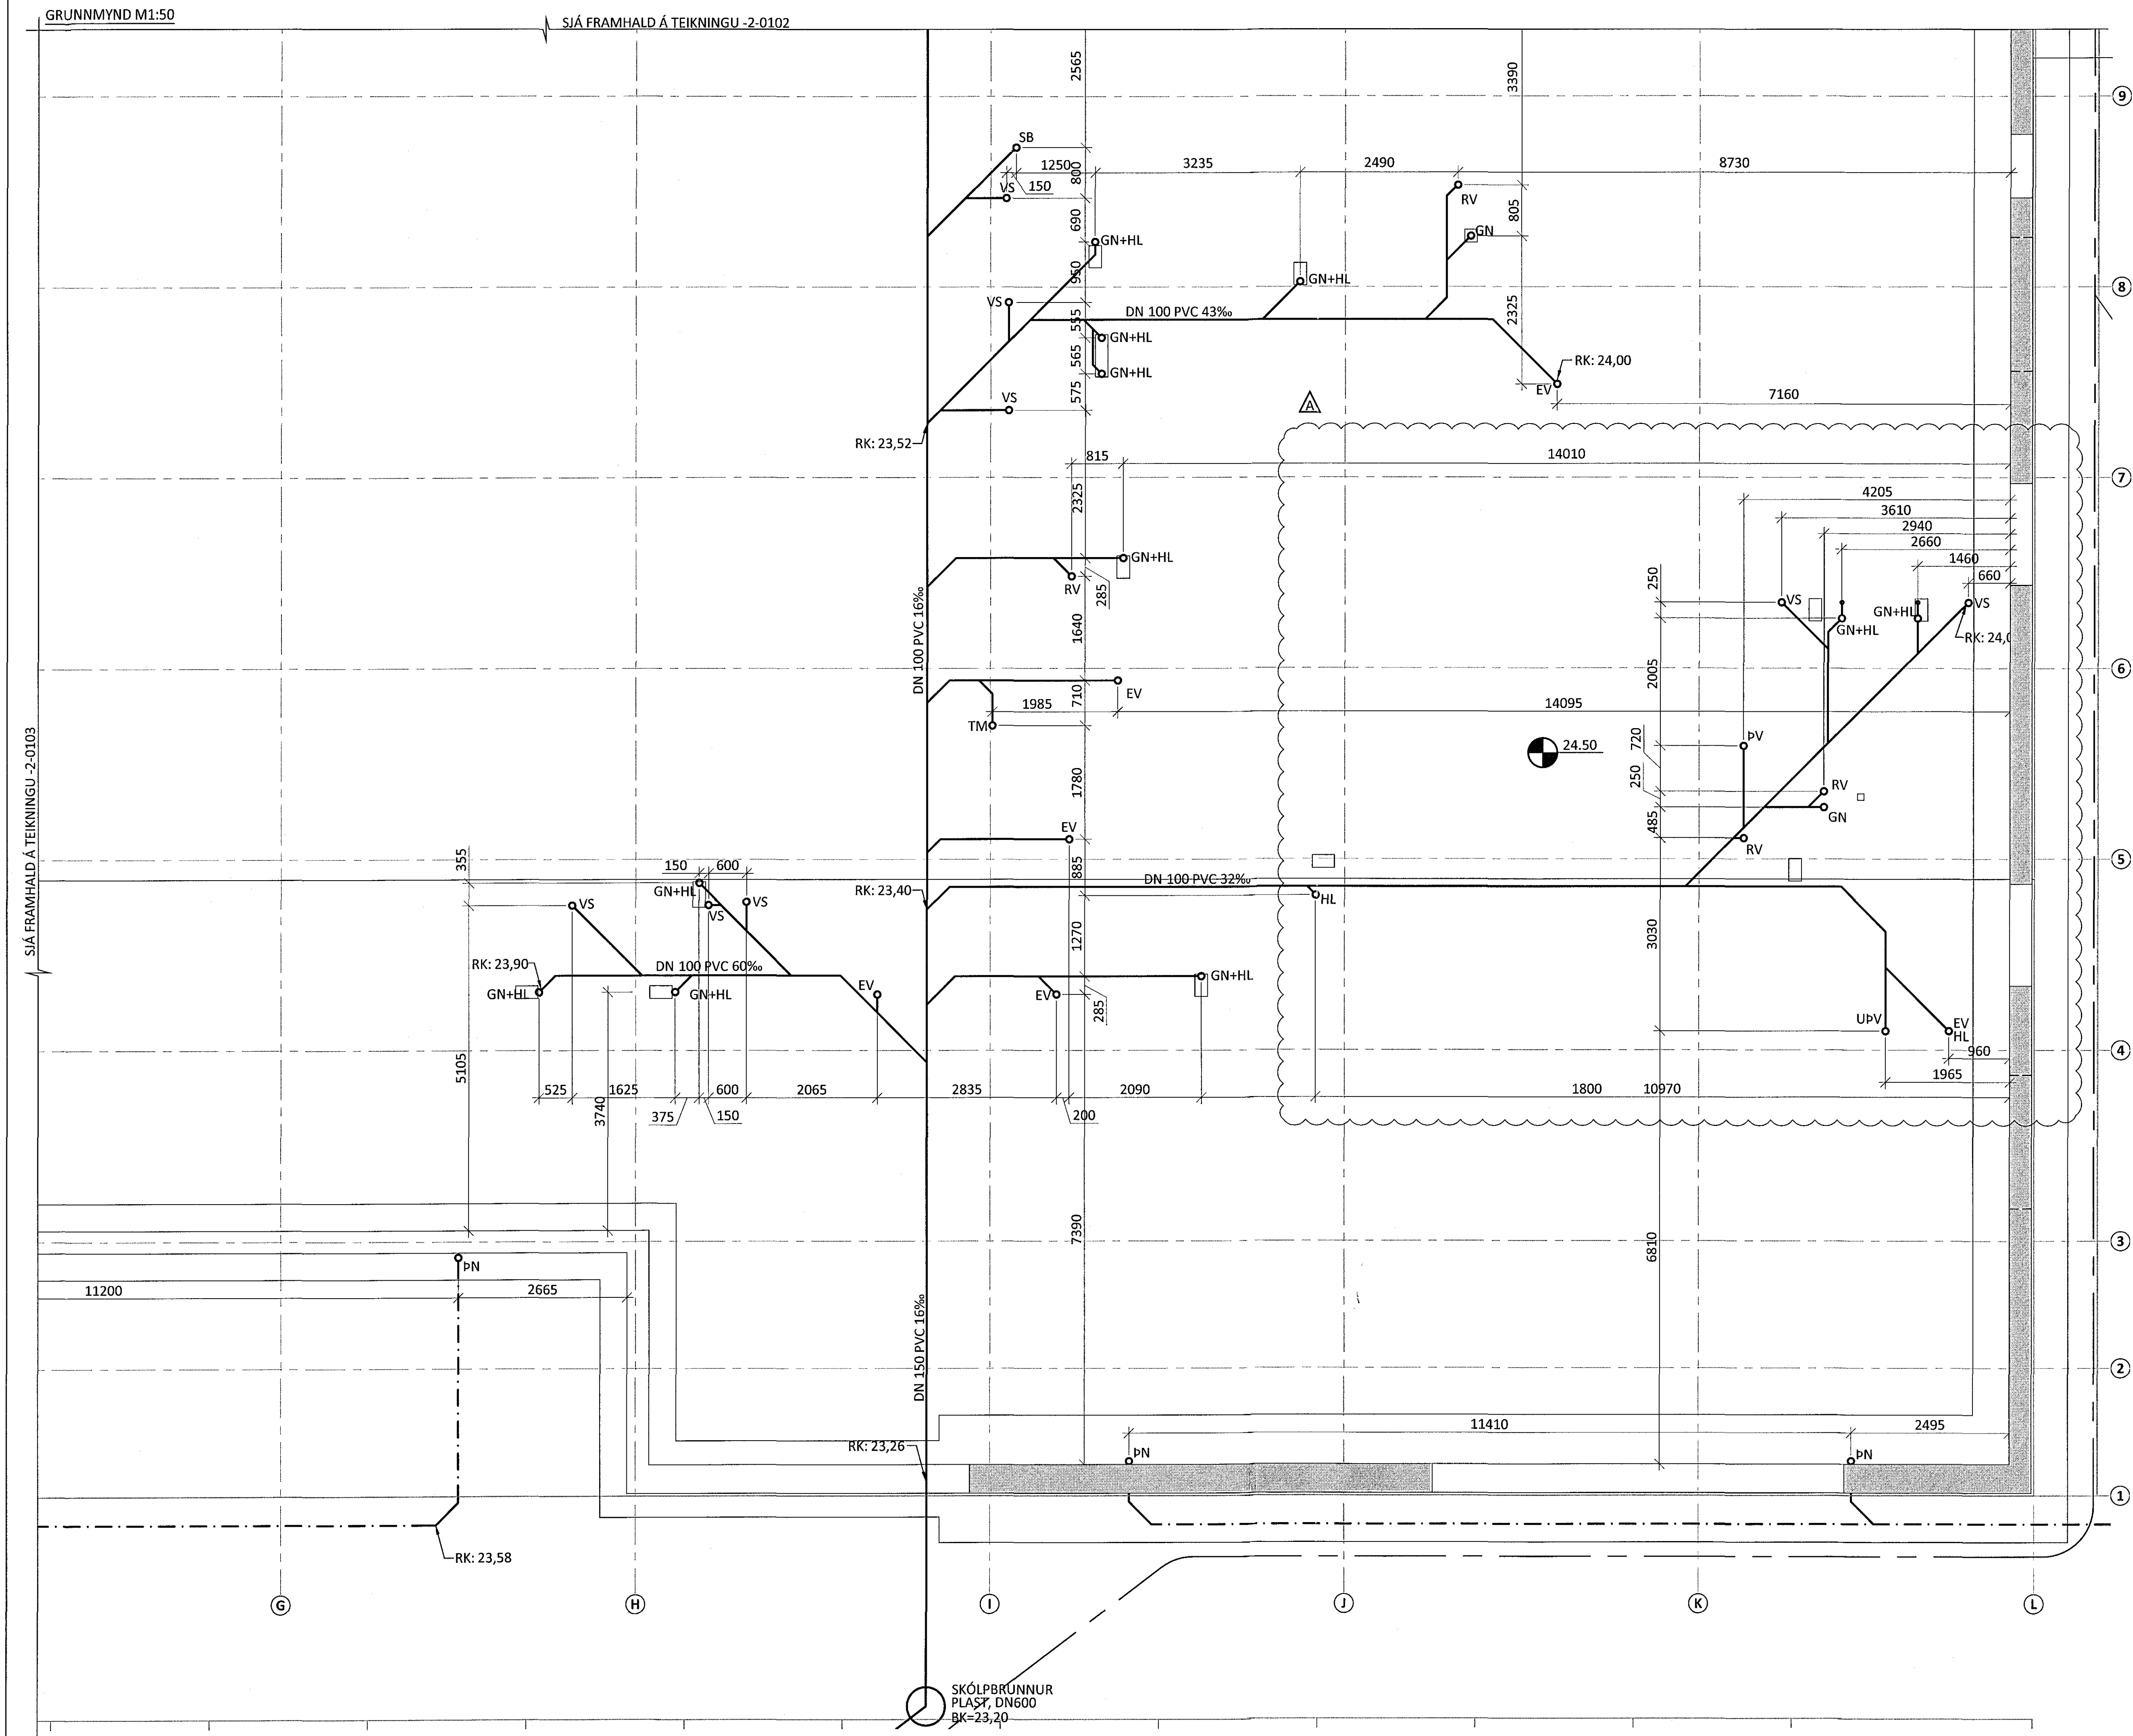

LYKILMYND:

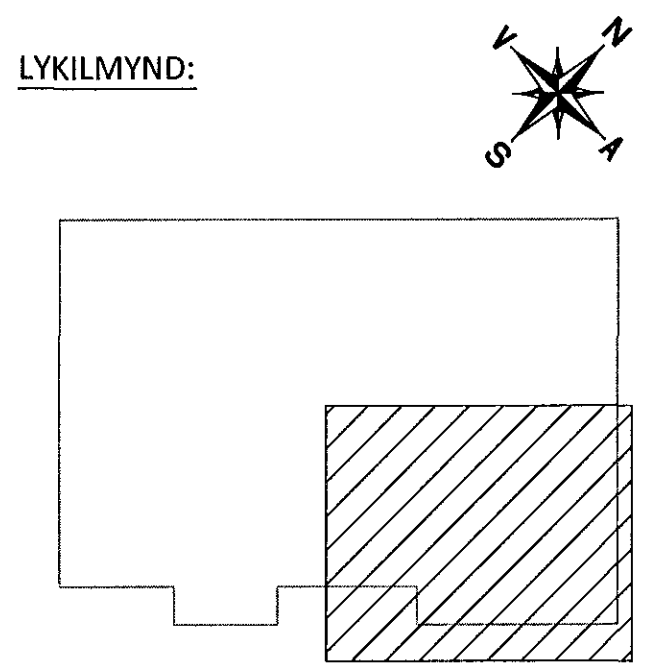

ÁRITUN ABALHÖNNUNDBAR: *[Signature]* 22.05.2016

A 04.11.15 FÆRSLUR Á STÚTUM			
BR.	DAGS.	BREYTING	



FLATAHRAUN 13 HAFNARFJÖRDUR
 NÝBYGGING KRÖNUVERSLUN
 GRUNNLAGNIR
 GRUNNMYND
 4.HLUTI

SAMPYKKT: KT. <i>[Signature]</i>			
HÖNNUÐUR	YFIRFARID	DAGS. ÚTG.	DAGS. BREYT.
GP	gummi@ferill.is	PAG	13.07.15
MKV. (A1)	1:50	VERKNR.	14048
		TEIKN. NR.	2 - 0104
		BREYT.	A

Ferill ehf. Mörkin 1 108 Reykjavík Sími: 575 1600 Fax: 575 1601 www.ferill.is