


30/316 1506125

ÁRTUN BYGGINGARFULLTRÁ

Sampykkt þann  
06 APR 2016  
Byggingarfulltrúinn í Hafnarfirði  
F.n. Sigurður Steinar Jónsson

GRUNNMYND M1:50

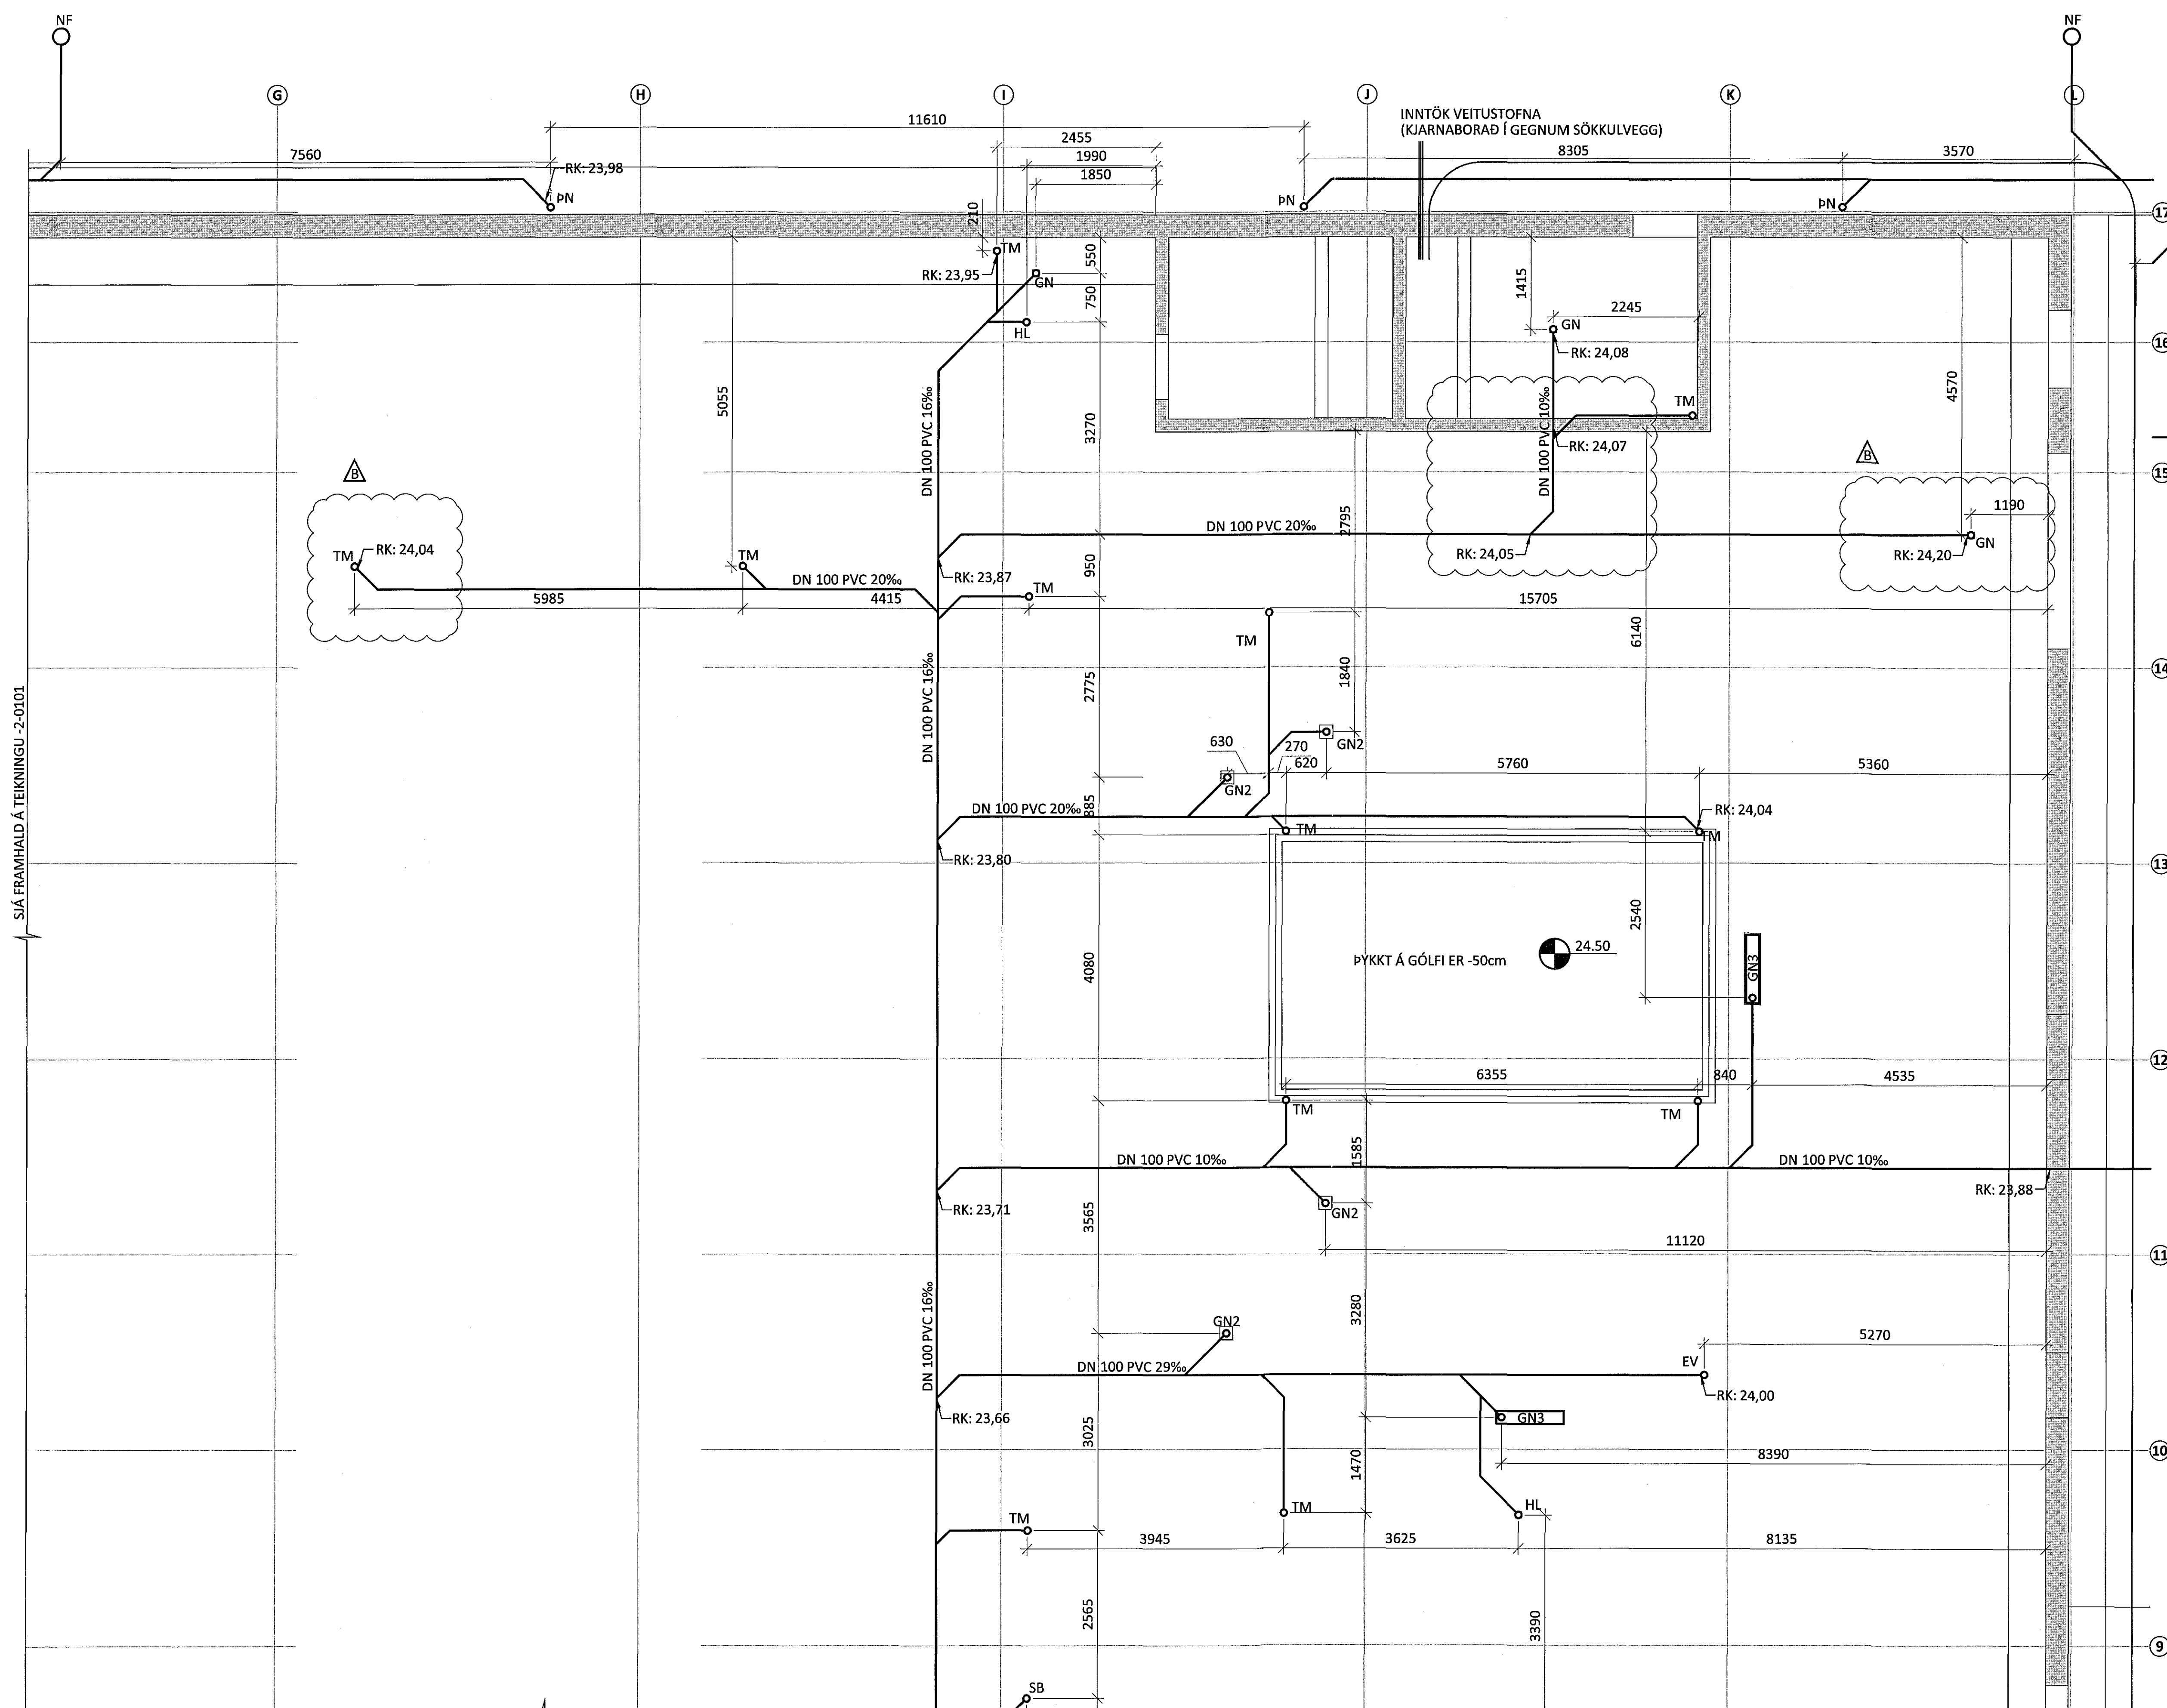


SJÁ FRAMHALD Á TEIKNINGU -2-0101

SJÁ FRAMHALD Á TEIKNINGU -2-0104

V:\Flatahraun\13\Teikningar\2-GRUNNLAGNIR\14048-2-1000.dwg

LYKILMYND:

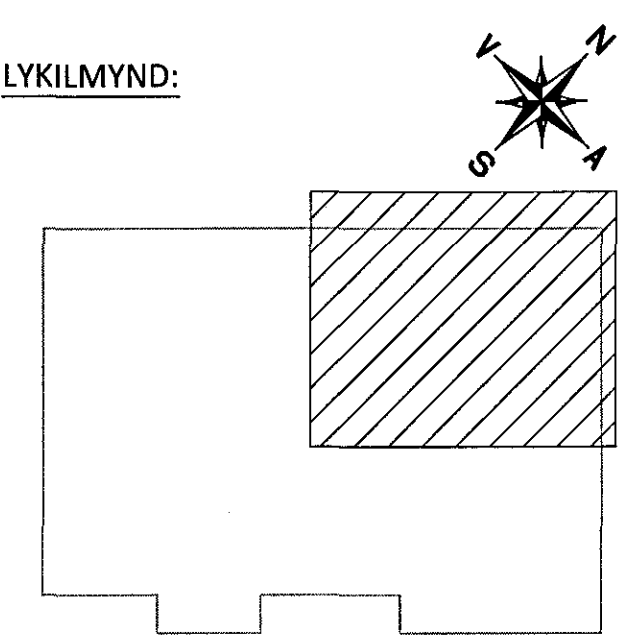

ÁRTUN ADALHÖNNUNAR KT. 2205619715

B 09.11.15 KÓTA Á LÖGNUM BREYTT  
A 09.09.15 FÆRSLA Á GN OG PN  
BR. DAGS. BREYTING



FLATAHRAUN 13 HAFNARFJÖRÐUR  
NÝBYGGING KRÖNUVERSLUN  
GRUNNLAGNIR  
GRUNNMYND  
2.HLUTI

SAMPYKKT: <i>Þó Gunnars</i> KT. 270760-4229 <i>ÞAG</i>	
HÖNNUÐUR GP gummi@ferill.is	DAGS. ÚTG. DAG 13.07.15
YFIRFARIÐ DAG	DAGS. BREYT. 09.11.15
MKV. (A1) 1:50	VERKNR. 14048
	TEK.NR. 2 - 0102
	BREYT. B

Ferill ehf. Mörkin 1 108 Reykjavík Sími: 575 1600 Fax: 575 1601 www.ferill.is