



- ATH.
- ÁÐUR EN SMÍÐI GLUGGA OG HURÐA HEFST SKAL SANNREYNA MÁLSETNINGAR Á BYGGINGARSTAD.
 - MÁLSETNINGAR ERU Í MM.
 - VIÐ SMÍÐI GLUGGA OG HURÐA OG EFNSIVAL SKAL FARA EFTIR ISLENSKUM STÖÐLUM.
 - MÆLIÐ EKKI AF TEIKNINGUM.
 - MISRÆMI Í TEIKNINGUM TILKYNNIST HÖNNUÐI STRAX.
 - ÖLL MÁL TAKIST Á STAÐNUM FYRIR SMÍÐI.

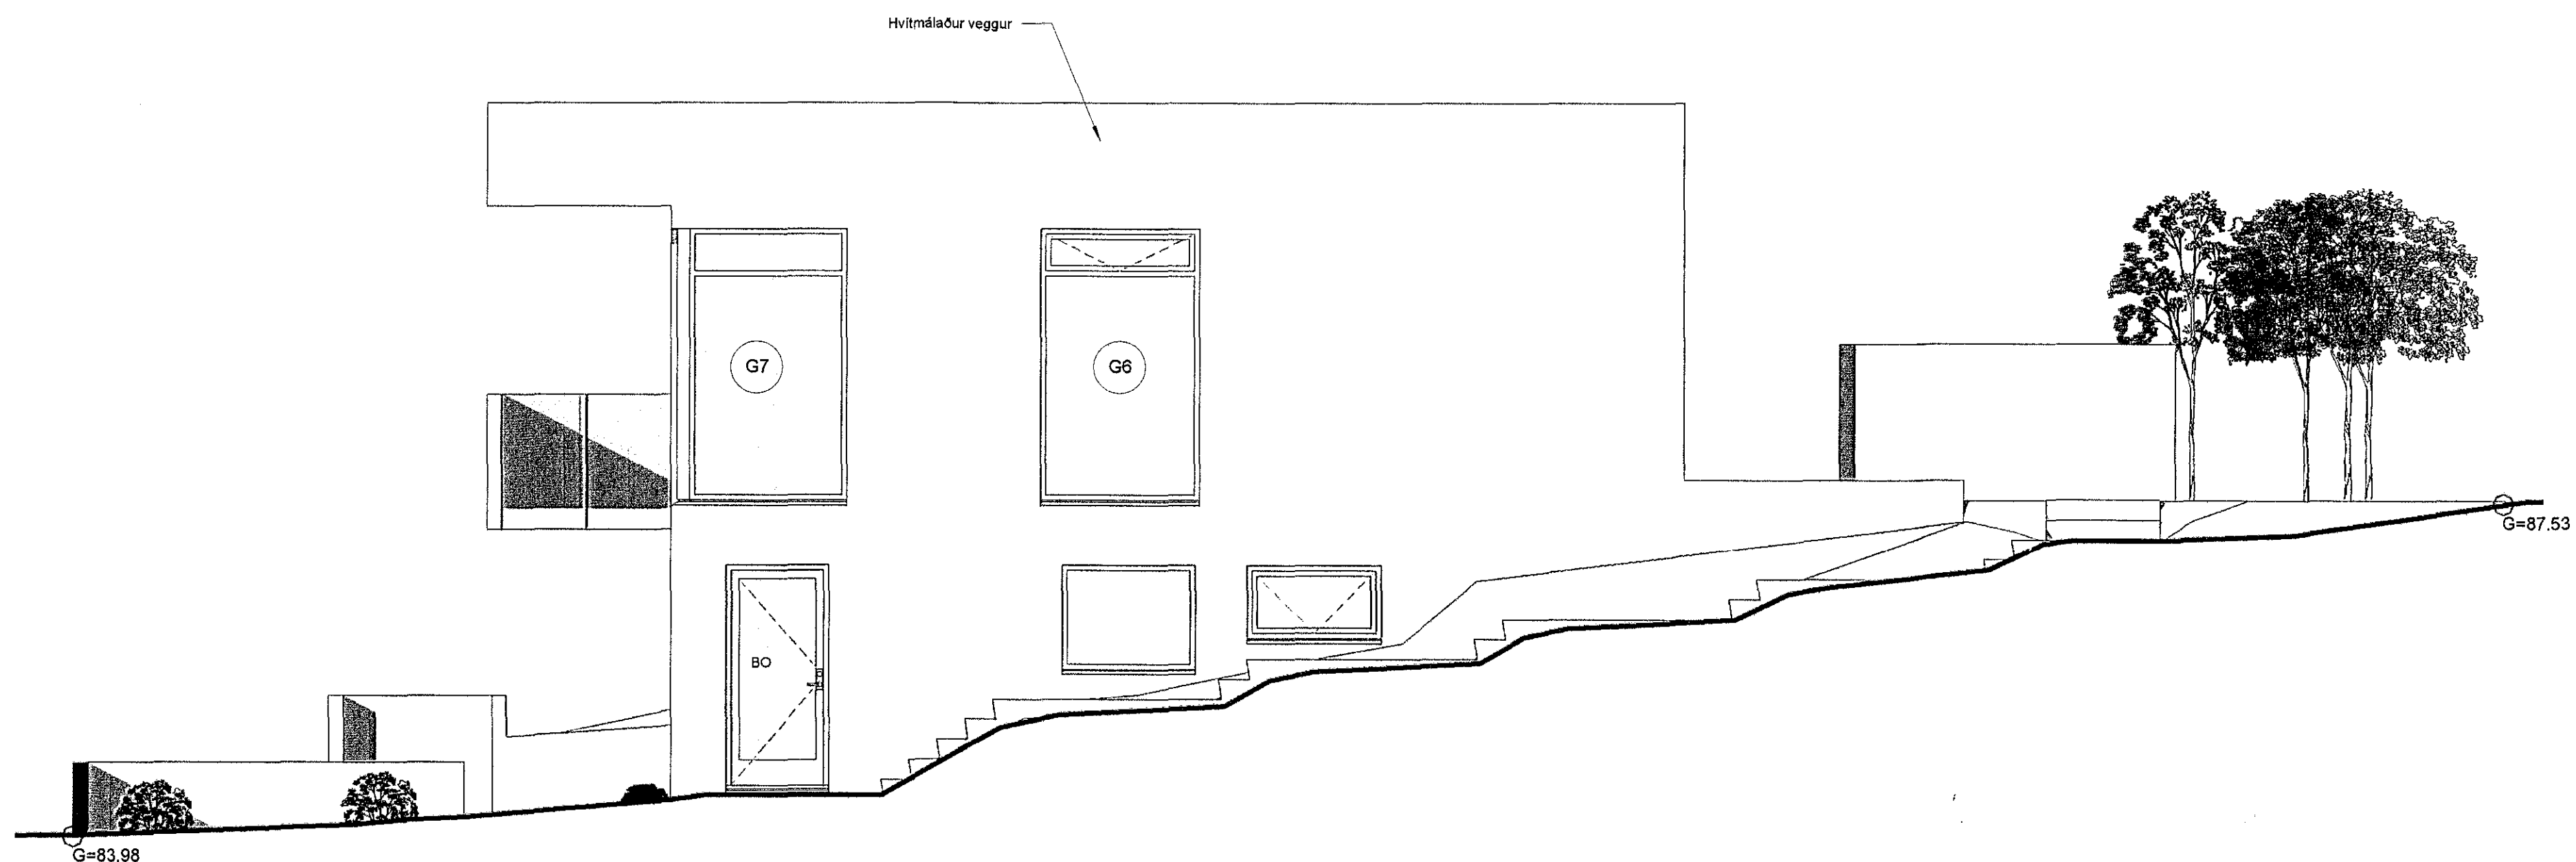

Norður
1 : 50

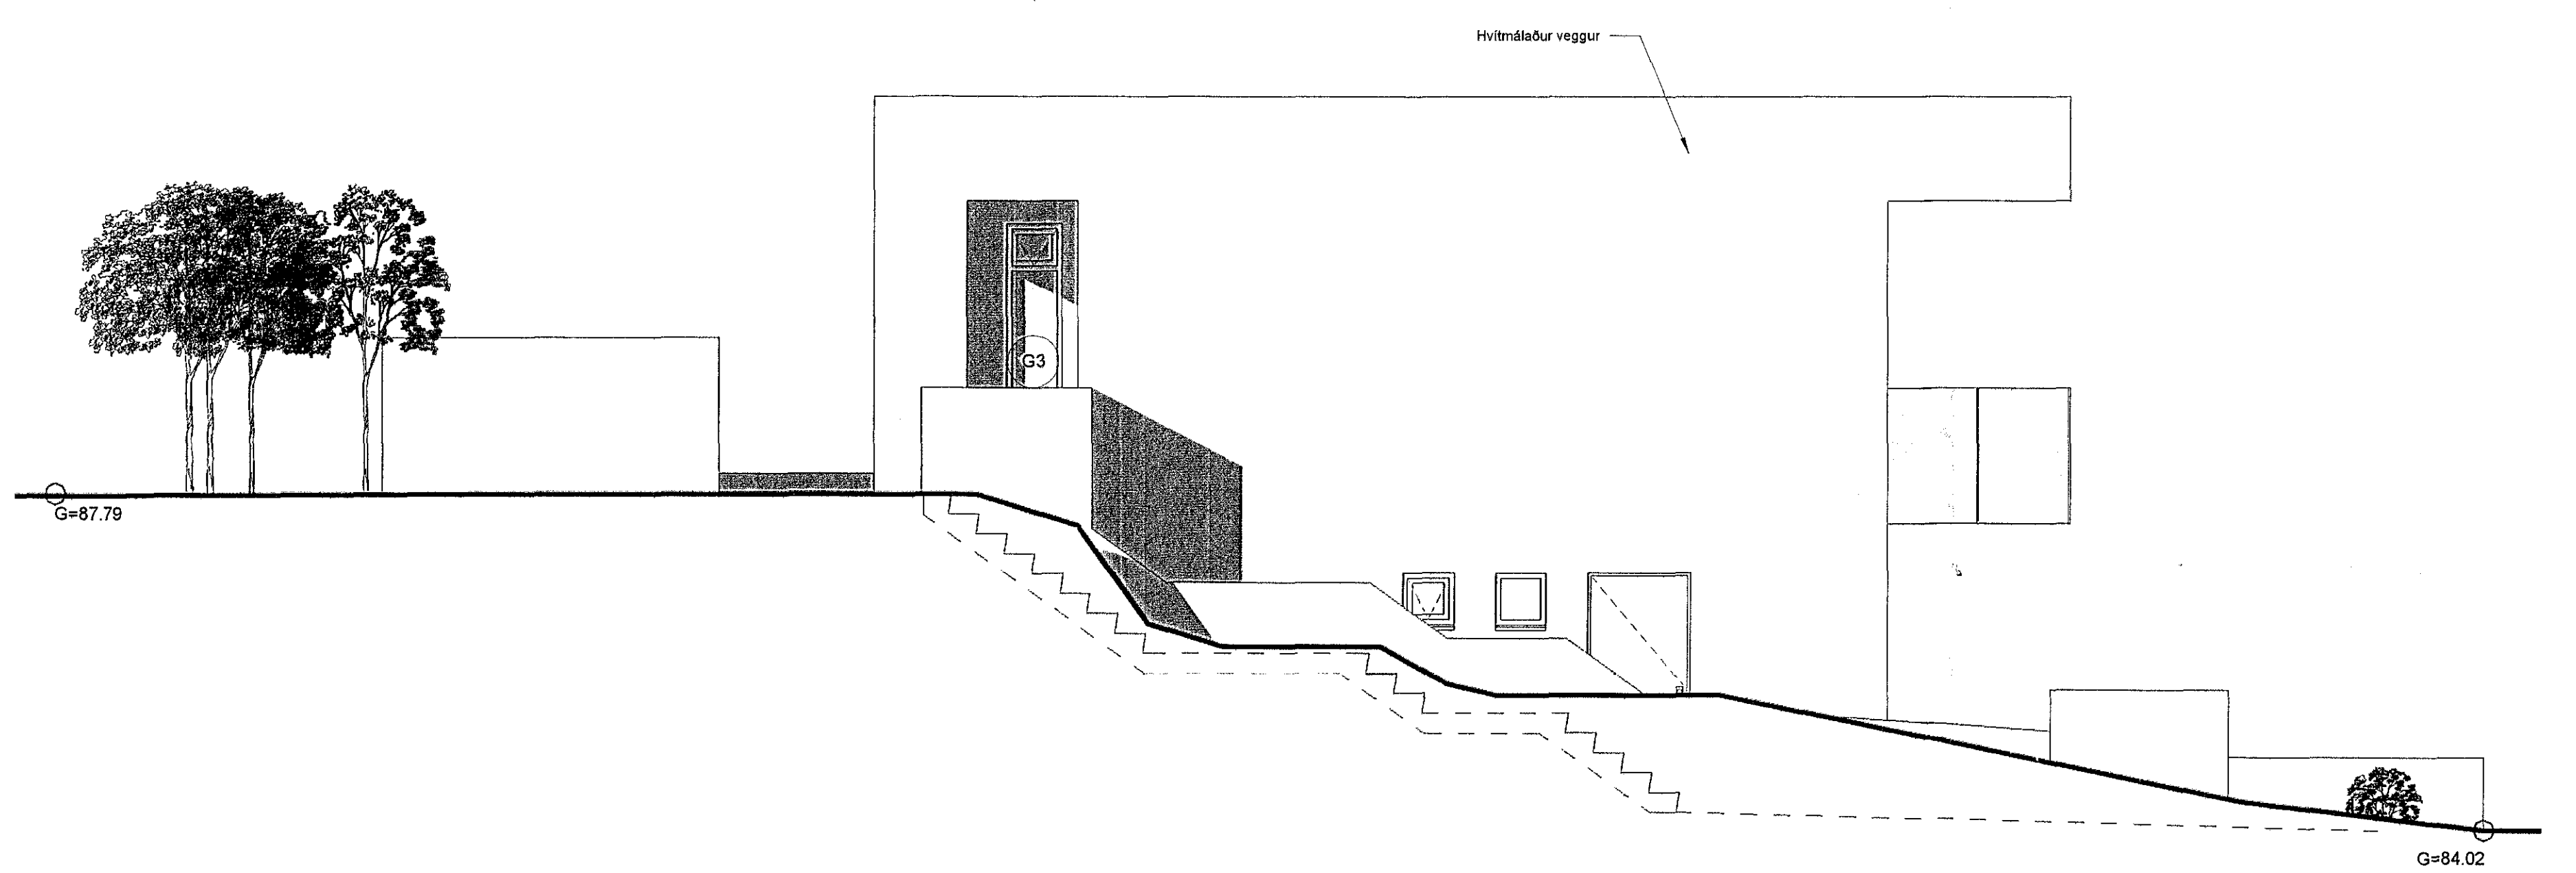

Suður
1 : 50

Breytingar:
A: 24.02.16 - Breytingar á Innraskiptalagi og nokkrum gluggum

Verðheiti:
Hlíðarás 45
221 Hafnarfirði
Landnúmer: 207280 Staðgreinir: 1400-1-38500450

Útlit norður og suður

Hannað af:	AJG	Mælikvarði:	1 : 50
Telknað af:	ÁG	Dagsetning:	7.4.15
		Verknúmer:	01.15

Samþykkt: *M. J. Jónsson*
TAG Teiknistofa
Síðumúla 33 - 108 Reykjavík - Tel: 942113-2150
Alsi Jóhanna Guðbjörnsson - Byggingafræðingur BFI
Kf: 260978-6769 gsm: 699-4297
at@tagteiknistofa.is - www.tagteiknistofa.is

204

Bláustærð: A1