
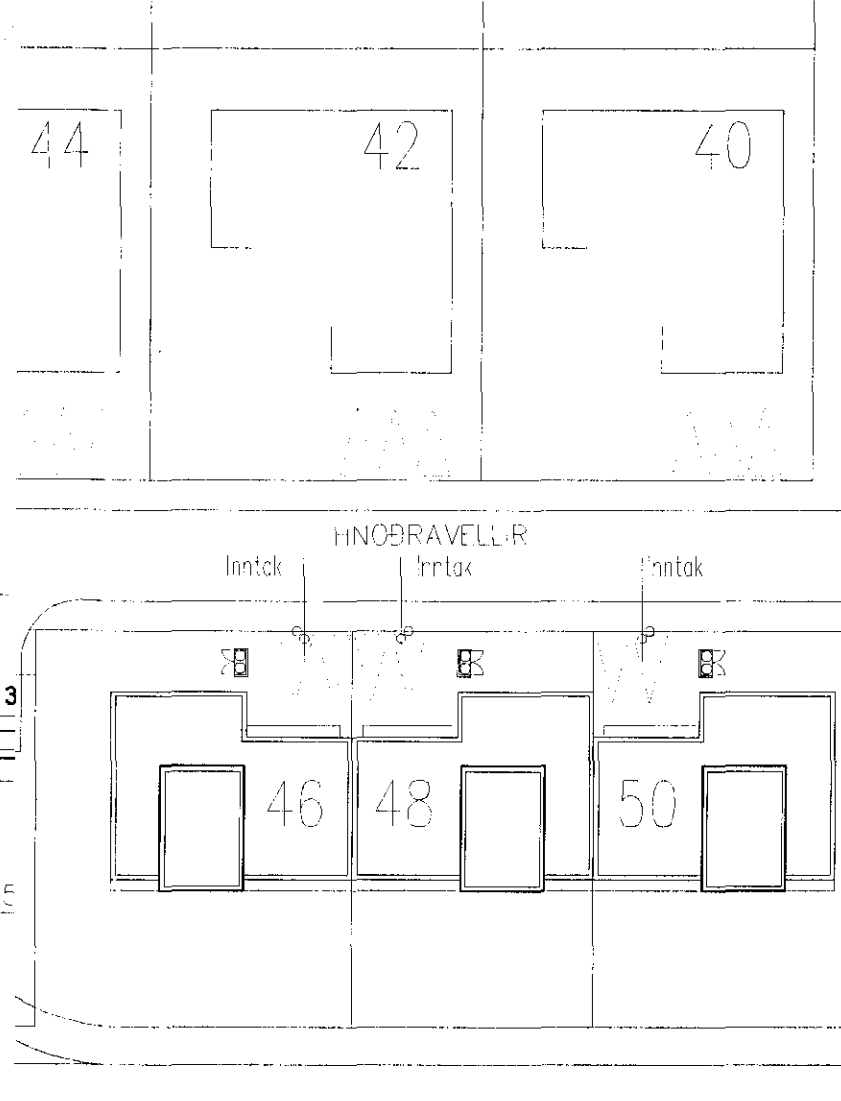


Samþykkt þann
06 APR 2016
Byggingarfulltrúinn í Hafnarfjarð
F.h. Sigurður Steinar Jónsson

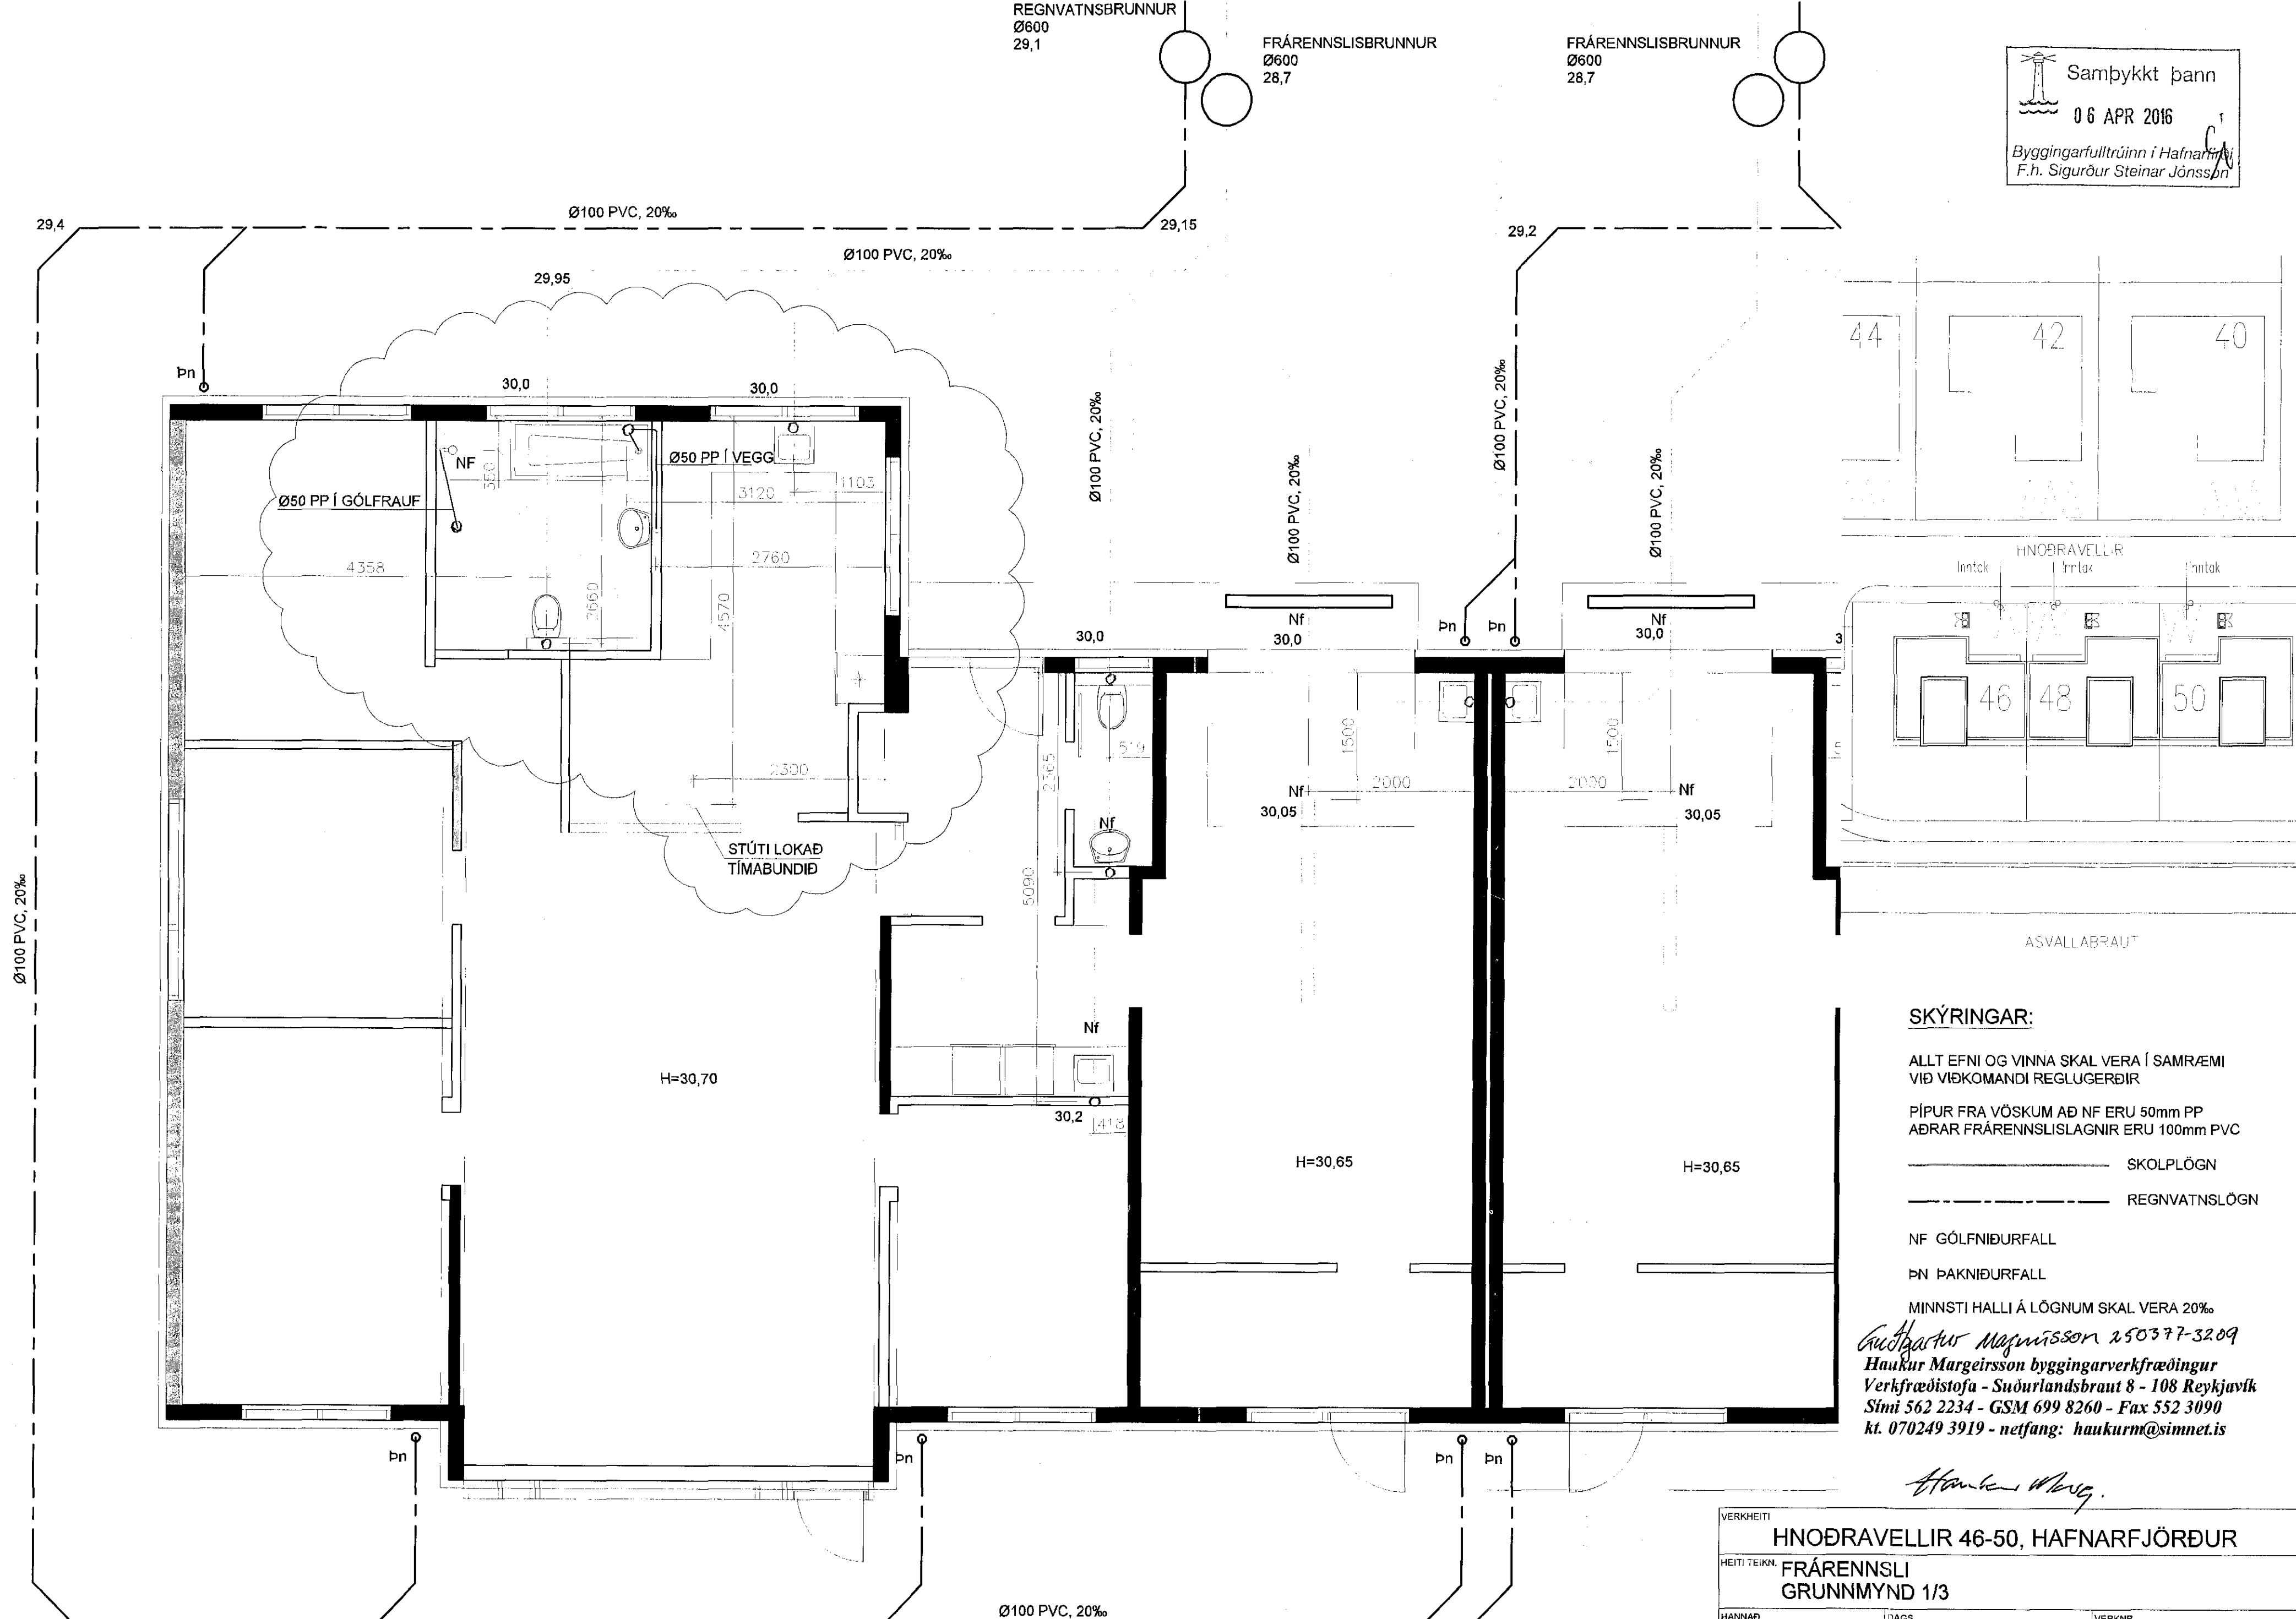

SKÝRINGAR:
 ALLT EFNI OG VINNA SKAL VERA Í SAMRÆMI
 VIÐ VIÐKOMANDI REGLUGERÐIR
 PÍPUR FRA VÖSKUM AÐ NF ERU 50mm PP
 AÐRAR FRÁRENNSLISLAGNIR ERU 100mm PVC
 ————— SKOLPLÖGN
 - - - - - REGNVATNSLÖGN
 NF GÖLFNIDURFALL
 Pn ÞAKNIDURFALL
 MINNSTI HALLI Á LÖGNUM SKAL VERA 20‰
Audhastur Magnússon 250377-3209
Haukur Margeirsson byggingarverkfræðingur
 Verkfræðistofa - Suðurlandsbraut 8 - 108 Reykjavík
 Sími 562 2234 - GSM 699 8260 - Fax 552 3090
 kt. 070249 3919 - netfang: haukurm@simnet.is

Haukur Margeirsson

VERKHEITI	HNOÐRAVELLIR 46-50, HAFNARFJÖRÐUR		
HEITI TEIKN.	FRÁRENNSLI GRUNNMYND 1/3		
HANNAÐ	FM	DAGS.	AGÚST, 2007
TEIKNAD	PM	KVARDI	1:50
VERKNR.			070705
TEIKN. NR.			301A

UTSÁFA	DAGS.	TEIKNAD	BREYTINGAR
A	18.02.16	HM	ELDHÚSI OG BADI BREYTT