



FRÁRENNSLISBRUNNUR  
Ø600  
28,7

FRÁRENNSLISBRUNNUR  
Ø600  
28,7

REGNVATNSBRUNNUR  
Ø600  
29,1

FRÁRENNSLISBRUNNUR  
Ø600  
28,7

Samþykkt þann  
06 APR 2016  
Byggingarfulltrúinn í Hafnarfjörð  
F.h. Sigurður Steinar Jónsson

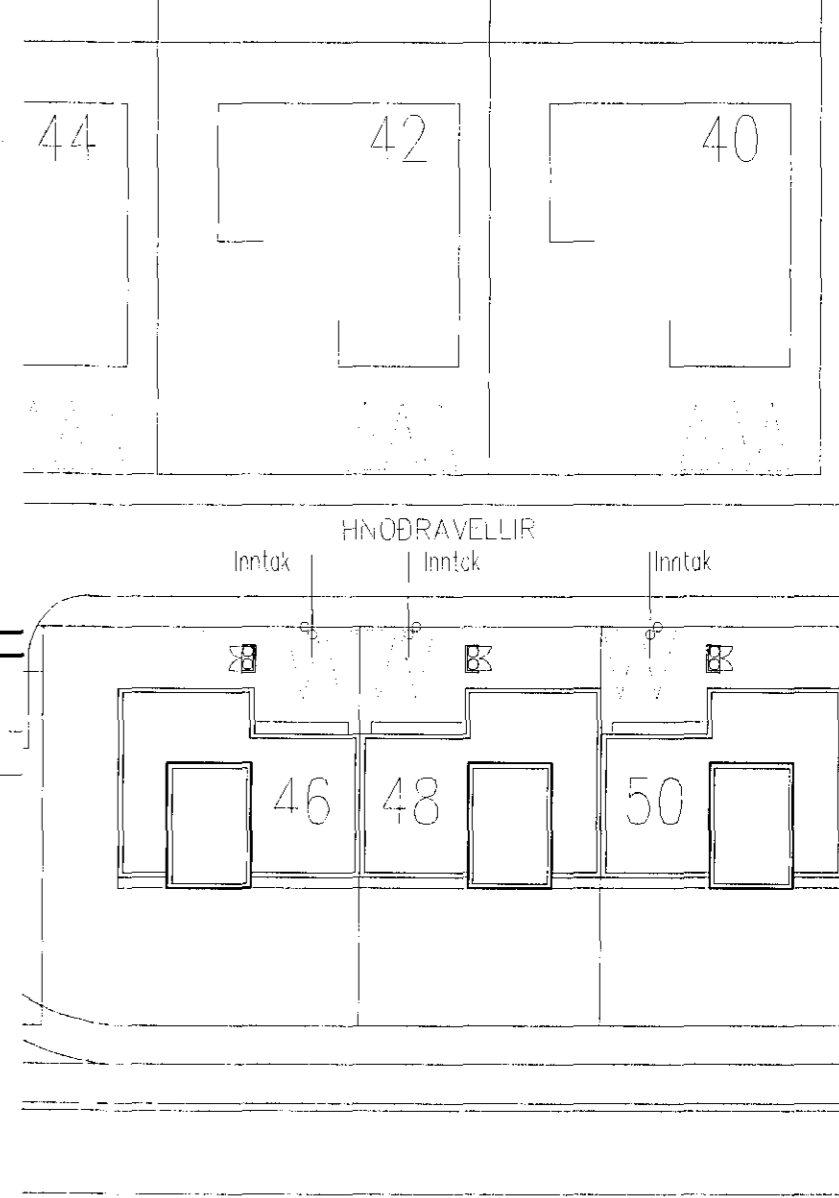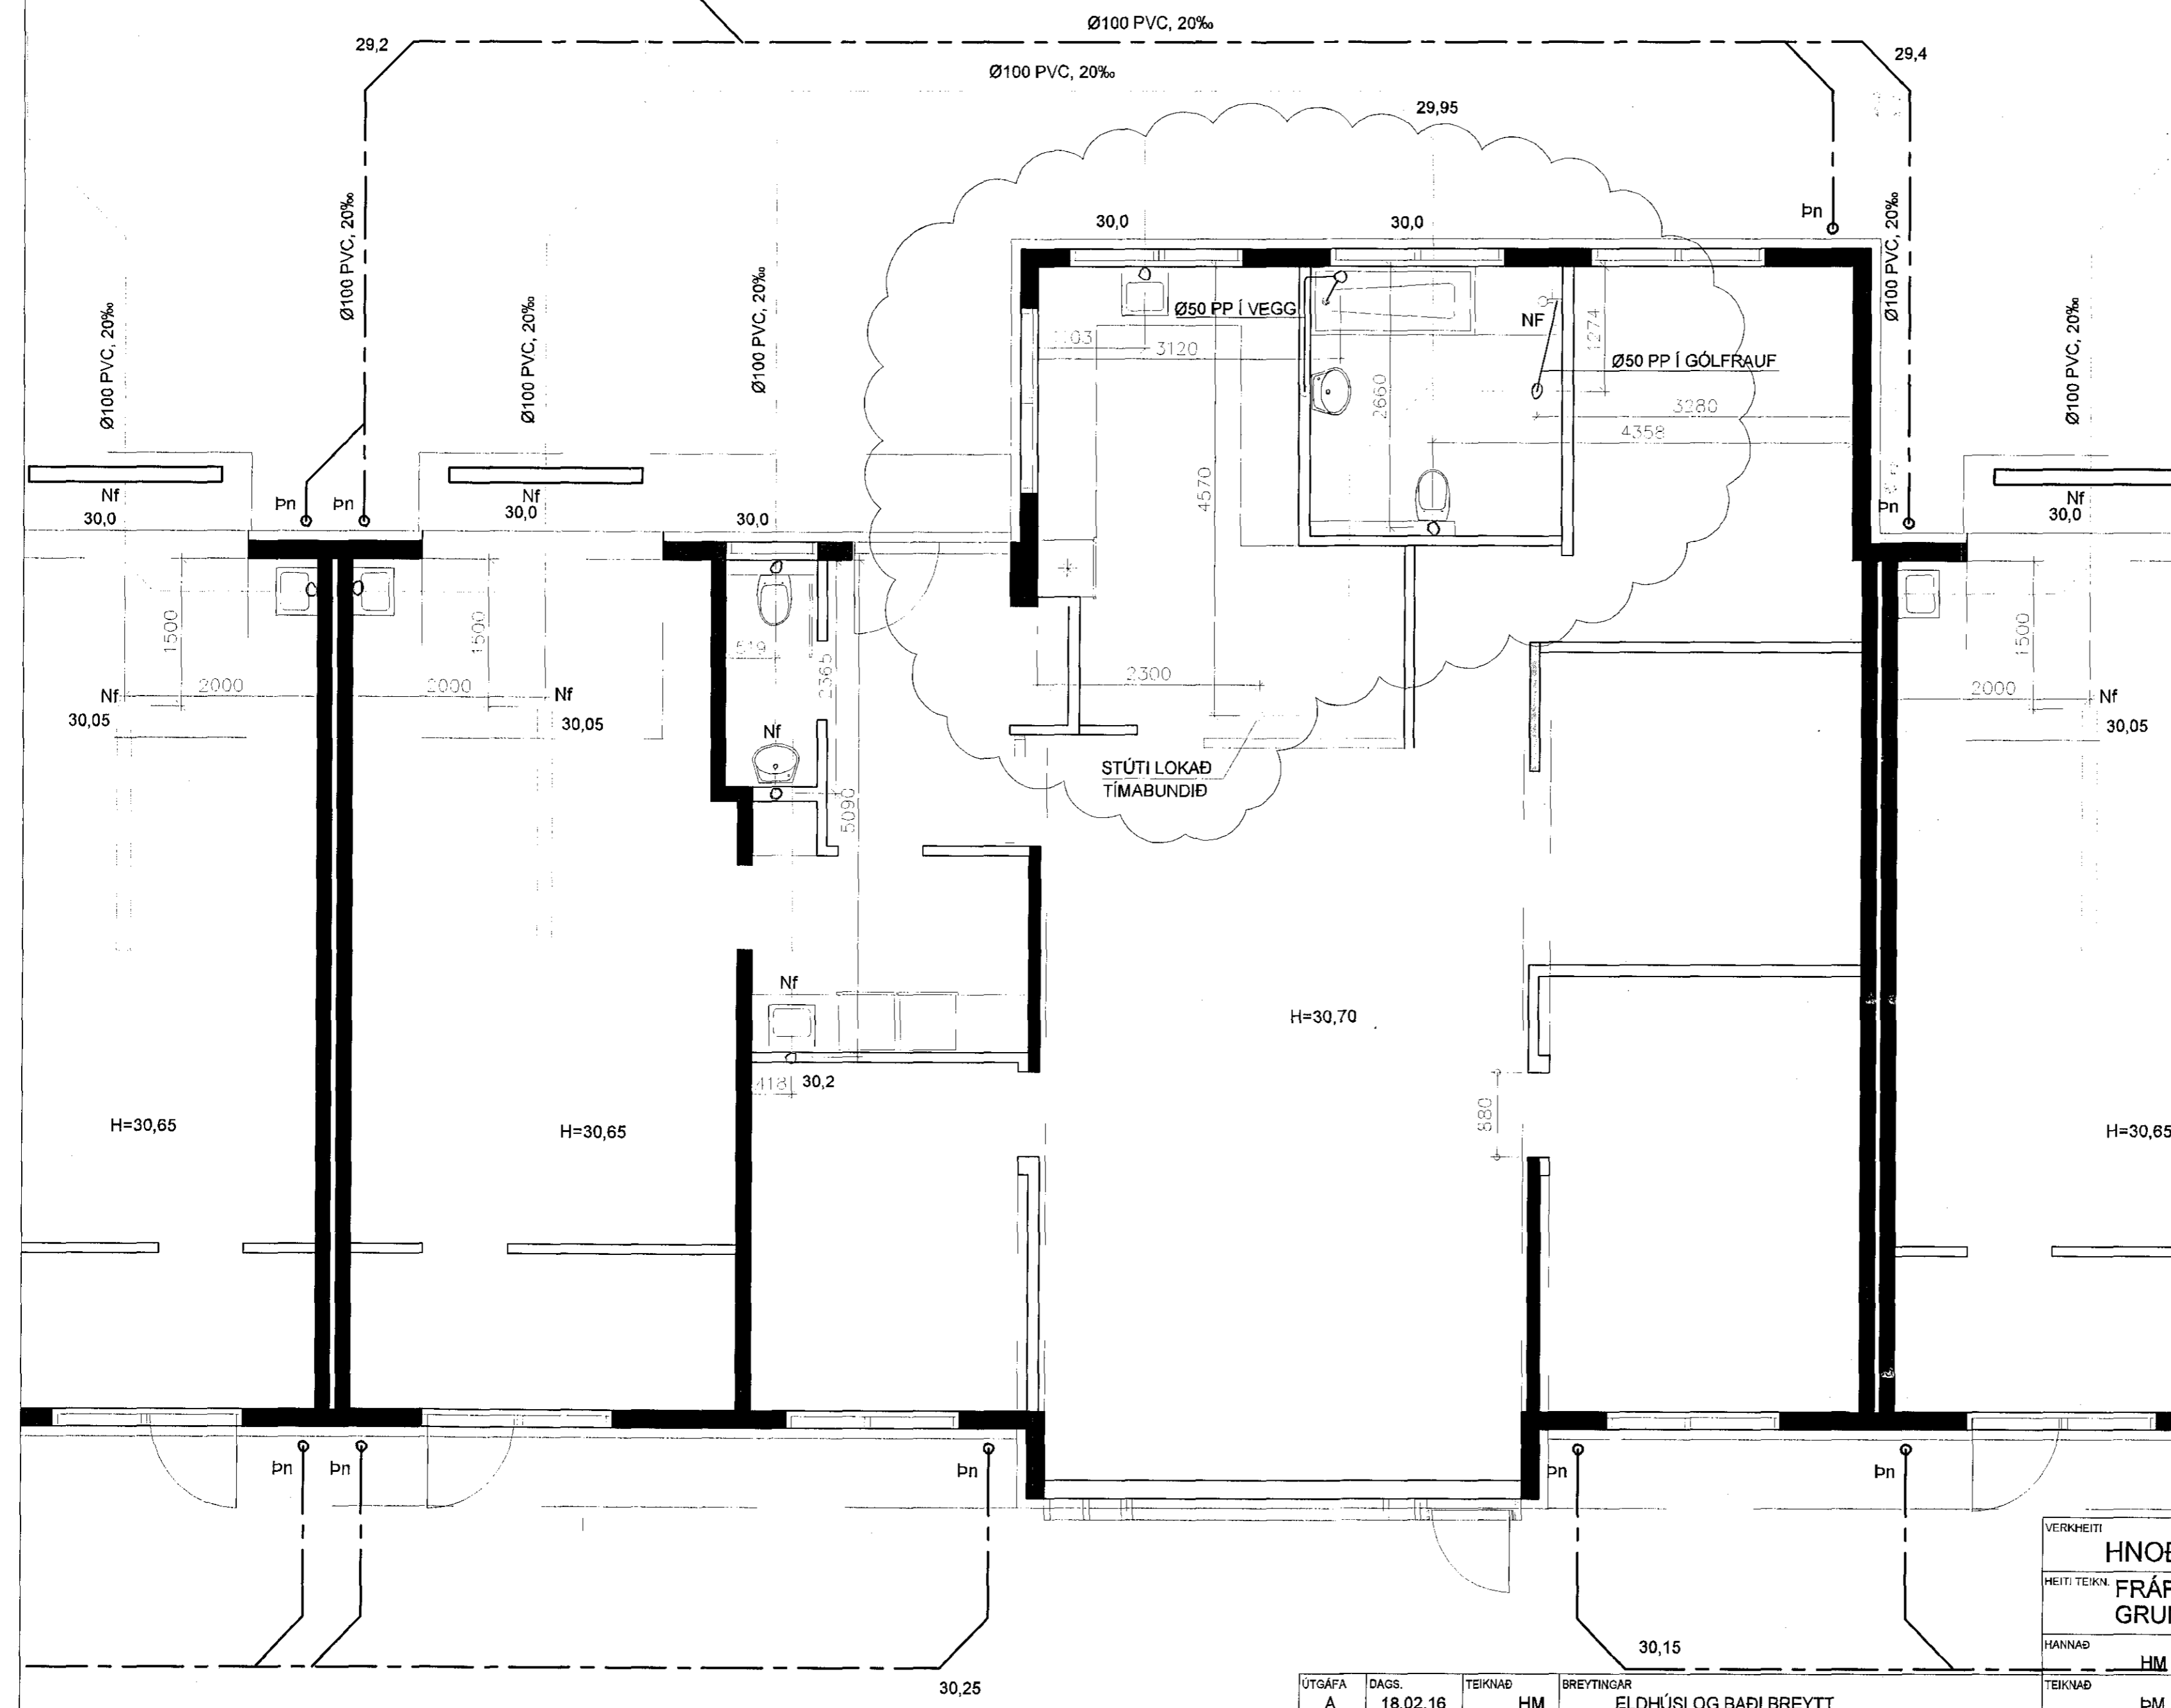

**SKÝRINGAR:**  
 ALLT EFINI OG VINNA SKAL VERA Í SAMRÆMI  
 VIÐ VIÐKOMANDI REGLUGERÐIR  
 PÍPUR FRA VÖSKUM AÐ NF ERU 50mm PP  
 AÐRAR FRÁRENNSLISLAGNIR ERU 100mm PVC  
 ——— SKOLPLÖGN  
 - - - - - REGNVATNSLÖGN  
 NF GÓLFNIDURFALL  
 PN ÞAKNIDURFALL  
 MINNSTI HALLI Á LÖGNUM SKAL VERA 20%  
 Guðjón Magnússon 250577-3209  
 Haukur Margeirsson byggingarverkfræðingur  
 Verkfræðistofa - Suðurlandsbraut 8 - 108 Reykjavík  
 Sími 562 2234 - GSM 699 8260 - Fax 552 3090  
 kt. 070249 3919 - netfang: haukurm@simnet.is

*Haukur Margeirsson*

|             |                                   |            |             |
|-------------|-----------------------------------|------------|-------------|
| VERKHEITI   | HNOÐRAVELLIR 46-50, HAFNARFJÖRÐUR |            |             |
| HEITI TEIKN | FRÁRENNSLI GRUNNMYND 2/3          |            |             |
| HANNAÐ      | HM                                | DAGS.      | AGÚST, 2007 |
| TEIKNAD     | ÞM                                | VERKNR.    | 070705      |
|             |                                   | ÁVARI      | 1:50        |
|             |                                   | TEIKN. NR. | 302A        |

|        |          |         |                        |
|--------|----------|---------|------------------------|
| ÚTGÁFA | DAGS.    | TEIKNAD | BREYTINGAR             |
| A      | 18.02.16 | HM      | ELDHÚSI OG BAÐI BREYTT |