
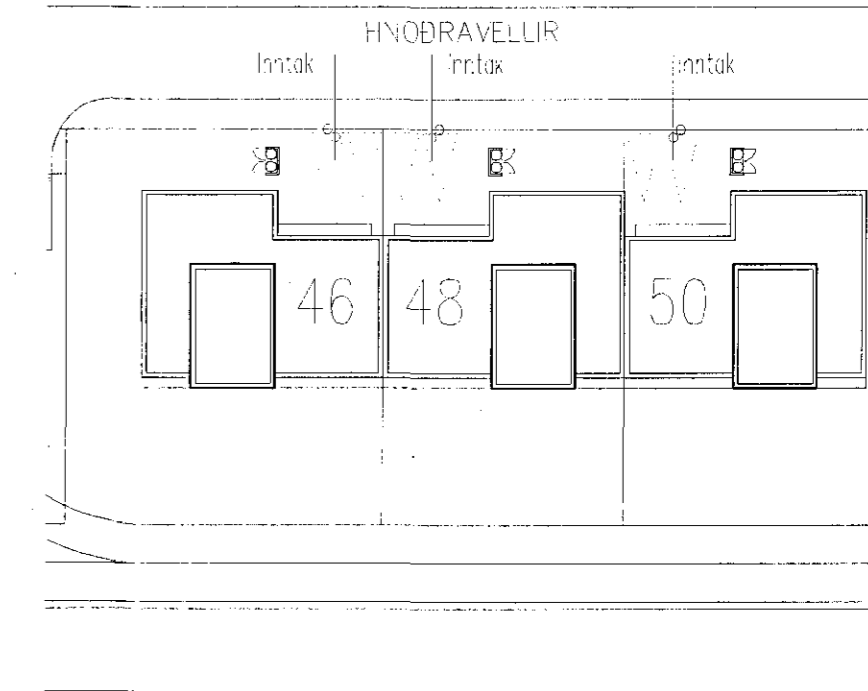
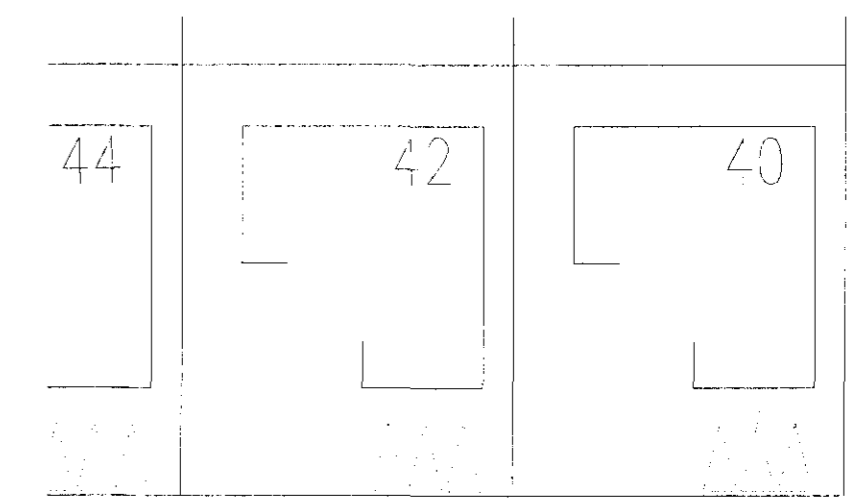


FRÁRENNLISBRUNNUR
Ø600
28,7

REGNVATNSBRUNNUR
Ø600
29,1

Samþykkt þann
06 APR 2016
Byggingarfulltrúinn í Hafnarfjörðum
F.h. Sigurður Steinar Jónsson

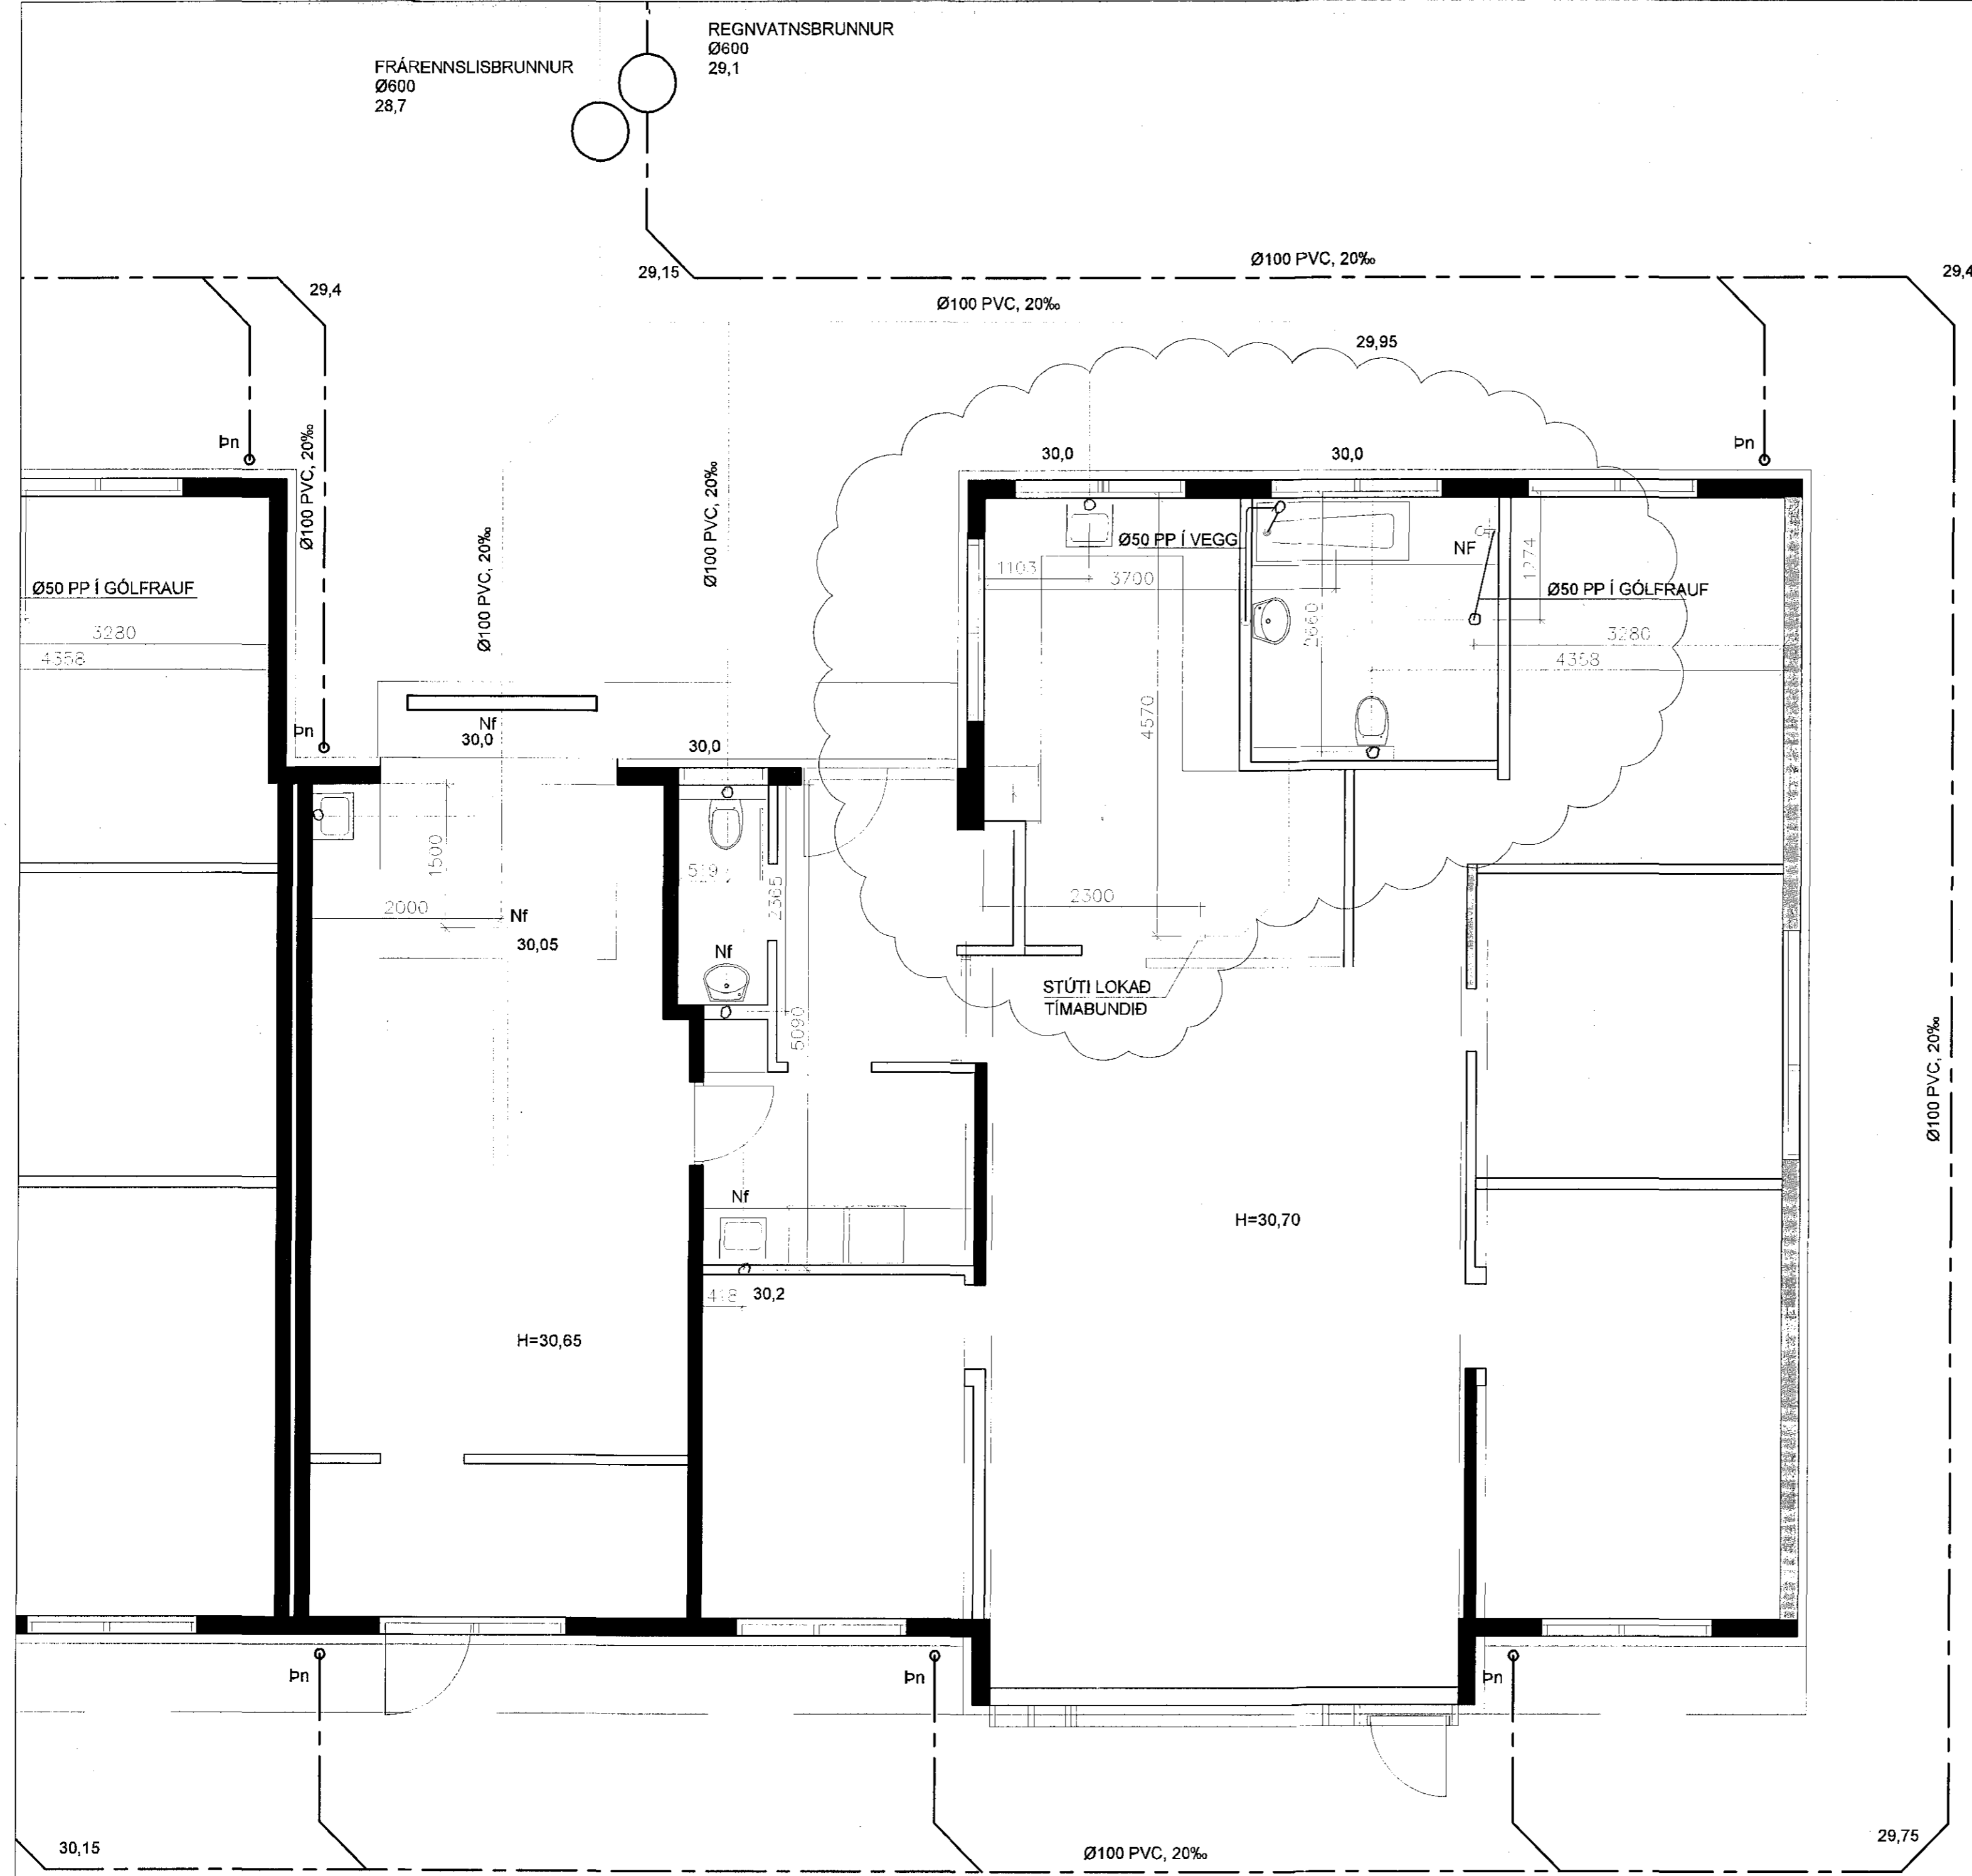

ÁSVALLA BRAUT

SKÝRINGAR:

ALLT EFNÍ OG VINNA SKAL VERA Í SAMRÆMI
VIÐ VIÐKOMANDI REGLUGERÐIR

PÍPUR FRA VÖSKUM AÐ NF ERU 50mm PP
AÐRAR FRÁRENNLISLAGNIR ERU 100mm PVC

————— SKOLPLÖGN
- - - - - REGNVATNSLÖGN

NF GÓLFNIDURFALL

PN ÞAKNIDURFALL

MINNSTI HALLI Á LÖGNUM SKAL VERA 20‰

Haukur Margeirsson 250377-3209
Haukur Margeirsson byggingarverkfræðingur
Verkfræðistofa - Suðurlandsbraut 8 - 108 Reykjavík
Sími 562 2234 - GSM 699 8260 - Fax 552 3090
kt. 070249 3919 - netfang: haukurm@simnet.is

Haukur Margeirsson
A BREYTT 18.02.16. BADI OG ELDHÚSI BREYTT. HM.

VERKHEITI	HNOÐRAVELLIR 46-50, HAFNARFJÖRÐUR		
HEITI TEIKN	FRÁRENNSLI GRUNNMYND 3/3		
HANNAÐ	HM	DAGS.	ÁGÚST, 2007
VERKNR.			070705
TEIKNAD	ÞM	KVAREI	1:50
TEIKN NR.			303A

ÚTGÁFA	DAGS.	TEIKNAD	BREYTINGAR
A	18.02.16	HM	ELDHÚSI OG BADI BREYTT