


Samþykkt þann
 06 APR 2016
 Byggingarfulltrúinn í Hafnarfjörð
 F.h. Sigurður Steinar Jónsson

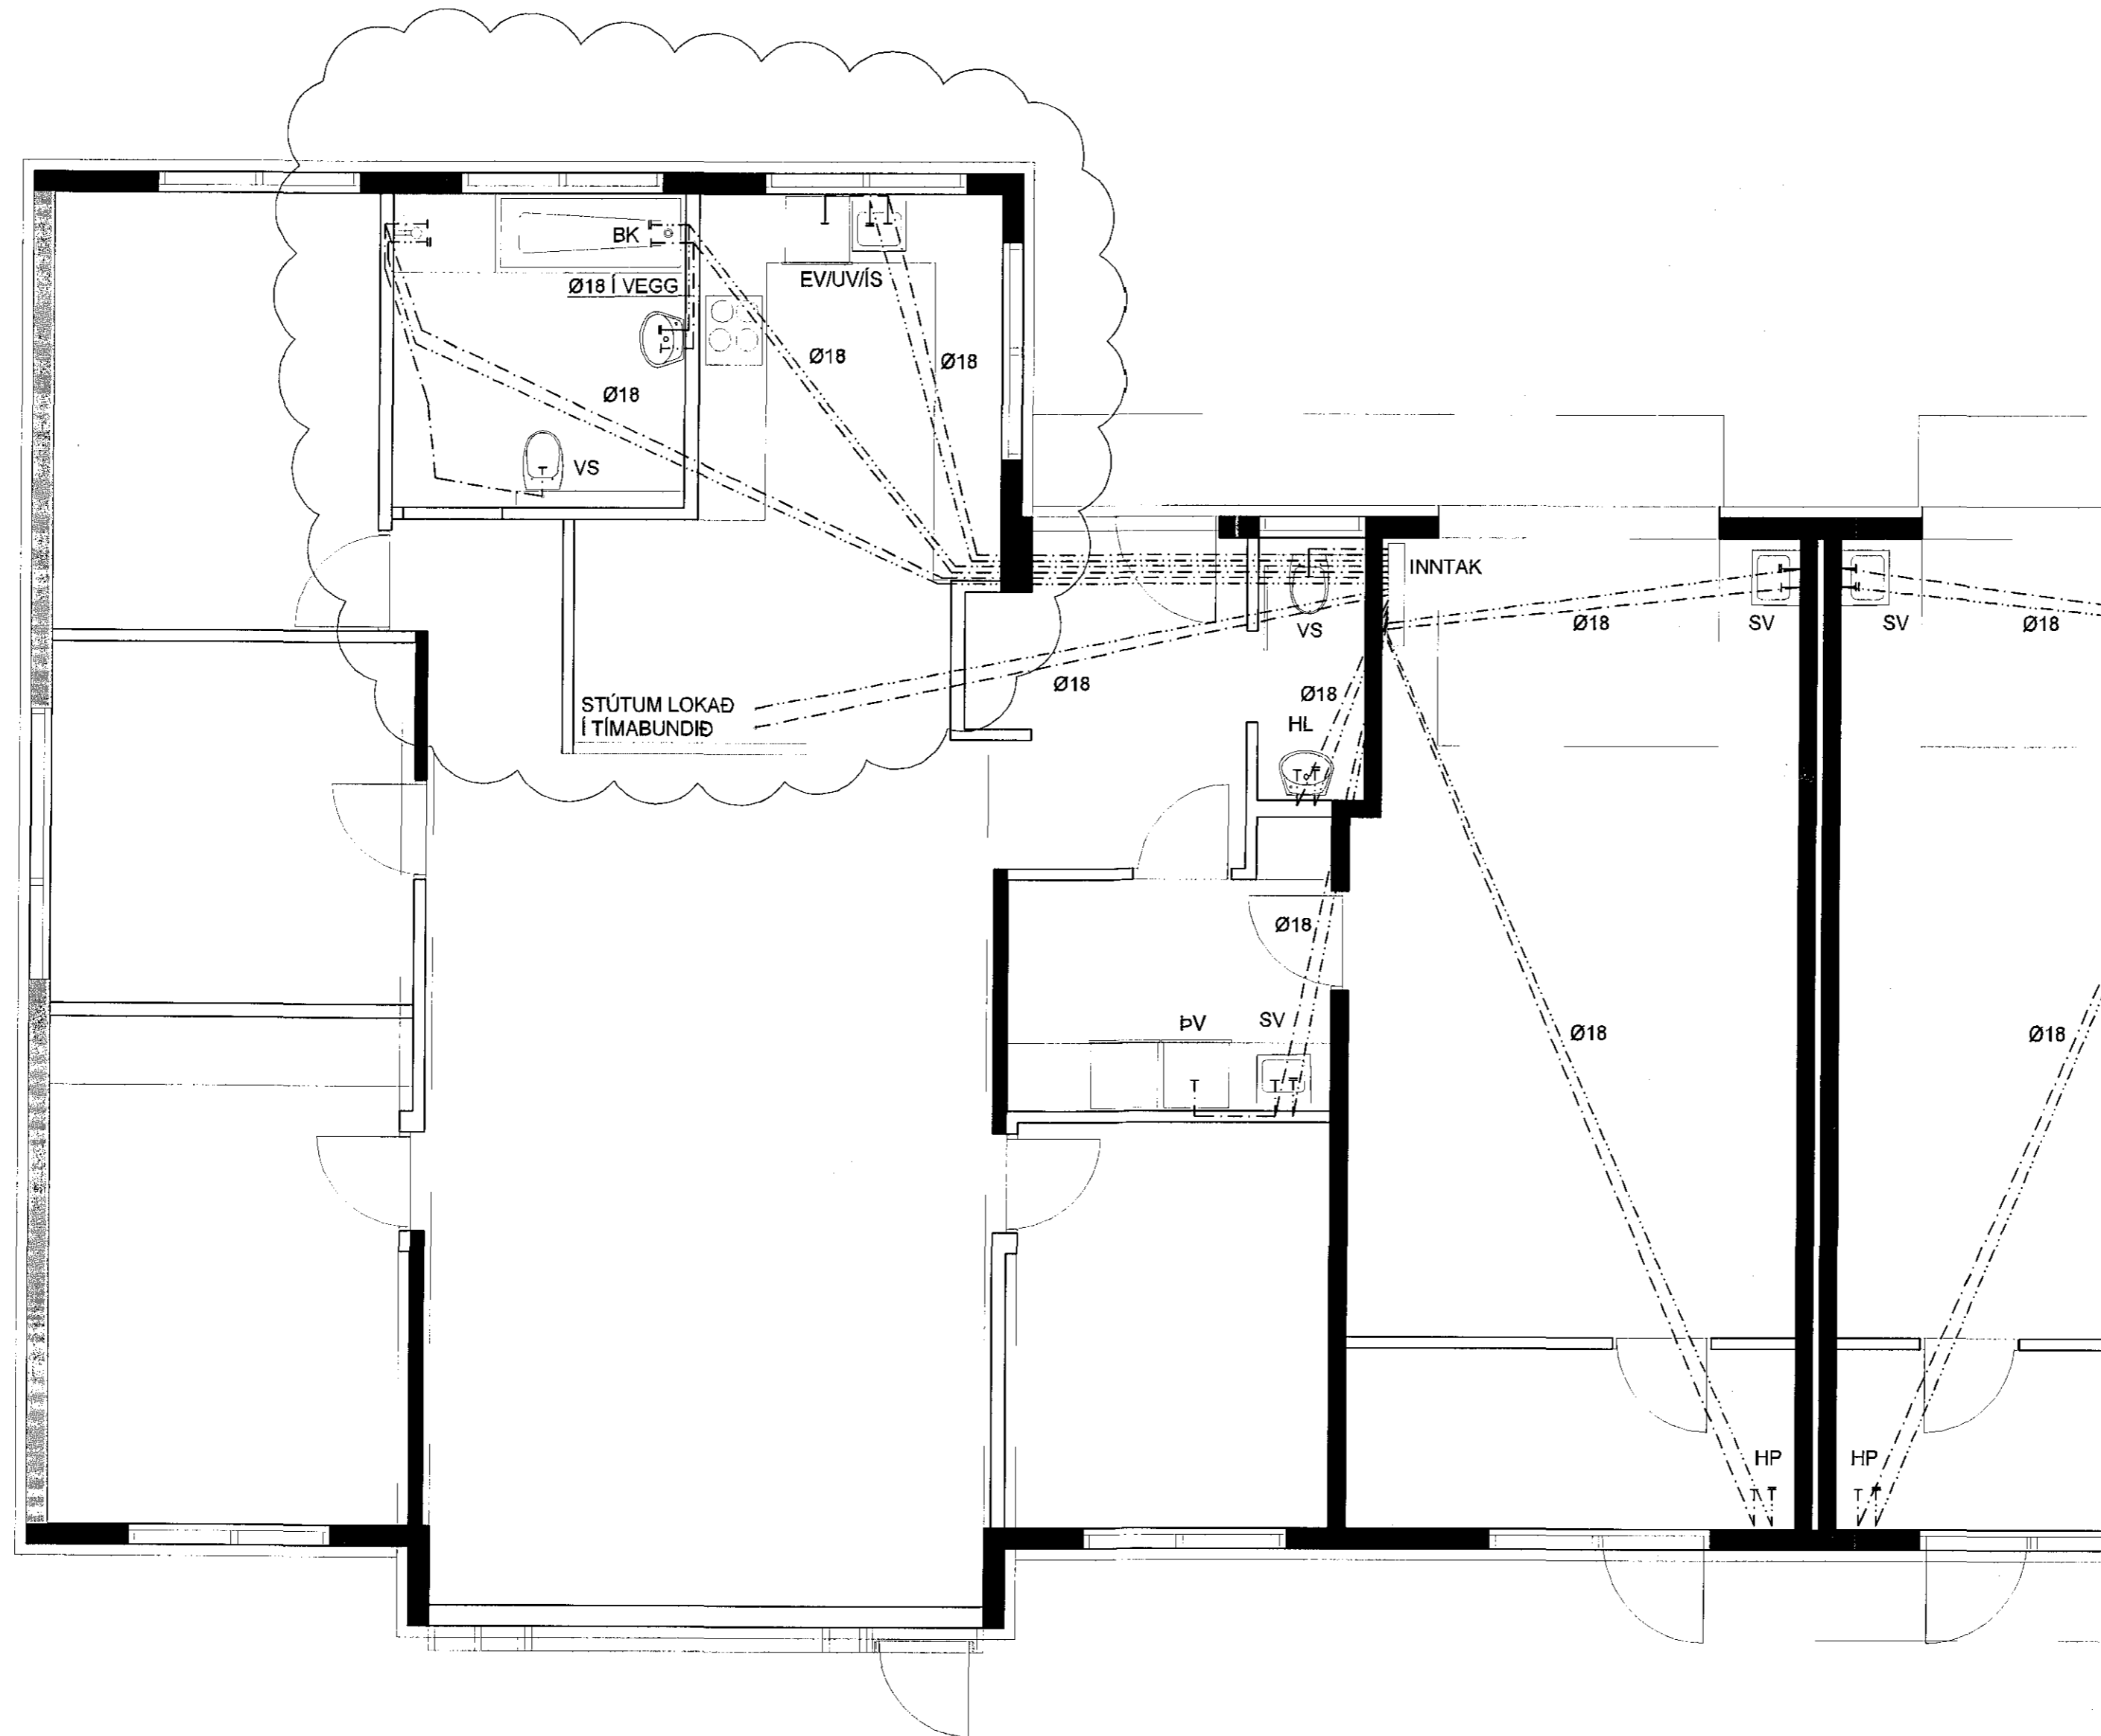

SKÝRINGAR:

ALLT EFNI OG VINNA SKAL VERA Í SAMRÆMI
 VIÐ VIÐKOMANDI REGLUGERÐIR
 ALLT ÞÍPULAGNAEFNI SKAL VERA VOTTAÐ.

VATNSLAGNIR ERU ÚR AL-PEX RÖRUM.

VATNSLAGNIR ERU Í SVONEFNDU RÖR Í RÖR KERFI
 OG ERU LAGÐAR UNDIR STEYPTA PLÖTU.

----- HEITT NEYSLUVATN
 ----- KALT NEYSLUVATN

- HL HANDLAUG
- VS VATNSSALERNI
- BK BÆÐKER
- SB STURTUBAÐ
- EV ELDHÚSVASKUR
- SV SKOLVASKUR
- UV UPPVOTTAVÉL
- PV ÞVOTTAVÉL
- HP HEITUR POTTUR
- IS ISSKAPUR

Guðgarður Magnússon 250377-3209

Haukur Margeirsson byggingarverkfræðingur
 Verkfræðistofa - Suðurlandsbraut 8 - 108 Reykjavík
 Sími 562 2234 - GSM 699 8260 - Fax 552 3090
 kt. 070249 3919 - netfang: haukurm@simnet.is

Haukur Margeirsson
 A BREYTT 18.02.16. ELDHÚSI OG BAÐI BREYTT. HM.

VERKHEITI	HNOÐRAVELLIR 46-50, HAFNARFJÖRÐUR		
HEITI TEIKN.	NEYSLUVATN GRUNNMYND 1/3		
HANNAÐ	HM	DAGS.	AGÚST, 2007
VER/KNR.			070705
TEIKNAD	ÞM	KVARDI	1:50
TEIKN. NR.			304A

UTGÁFA	DAGS.	TEIKNAD	BREYTINGAR
A	18.02.16	HM	ELDHÚSI OG BAÐI BREYTT