


Samþykkt þann
06 APR 2016
Byggingarfulltrúinn í Hafnarfirði
F.h. Sigurður Steinar Jónsson

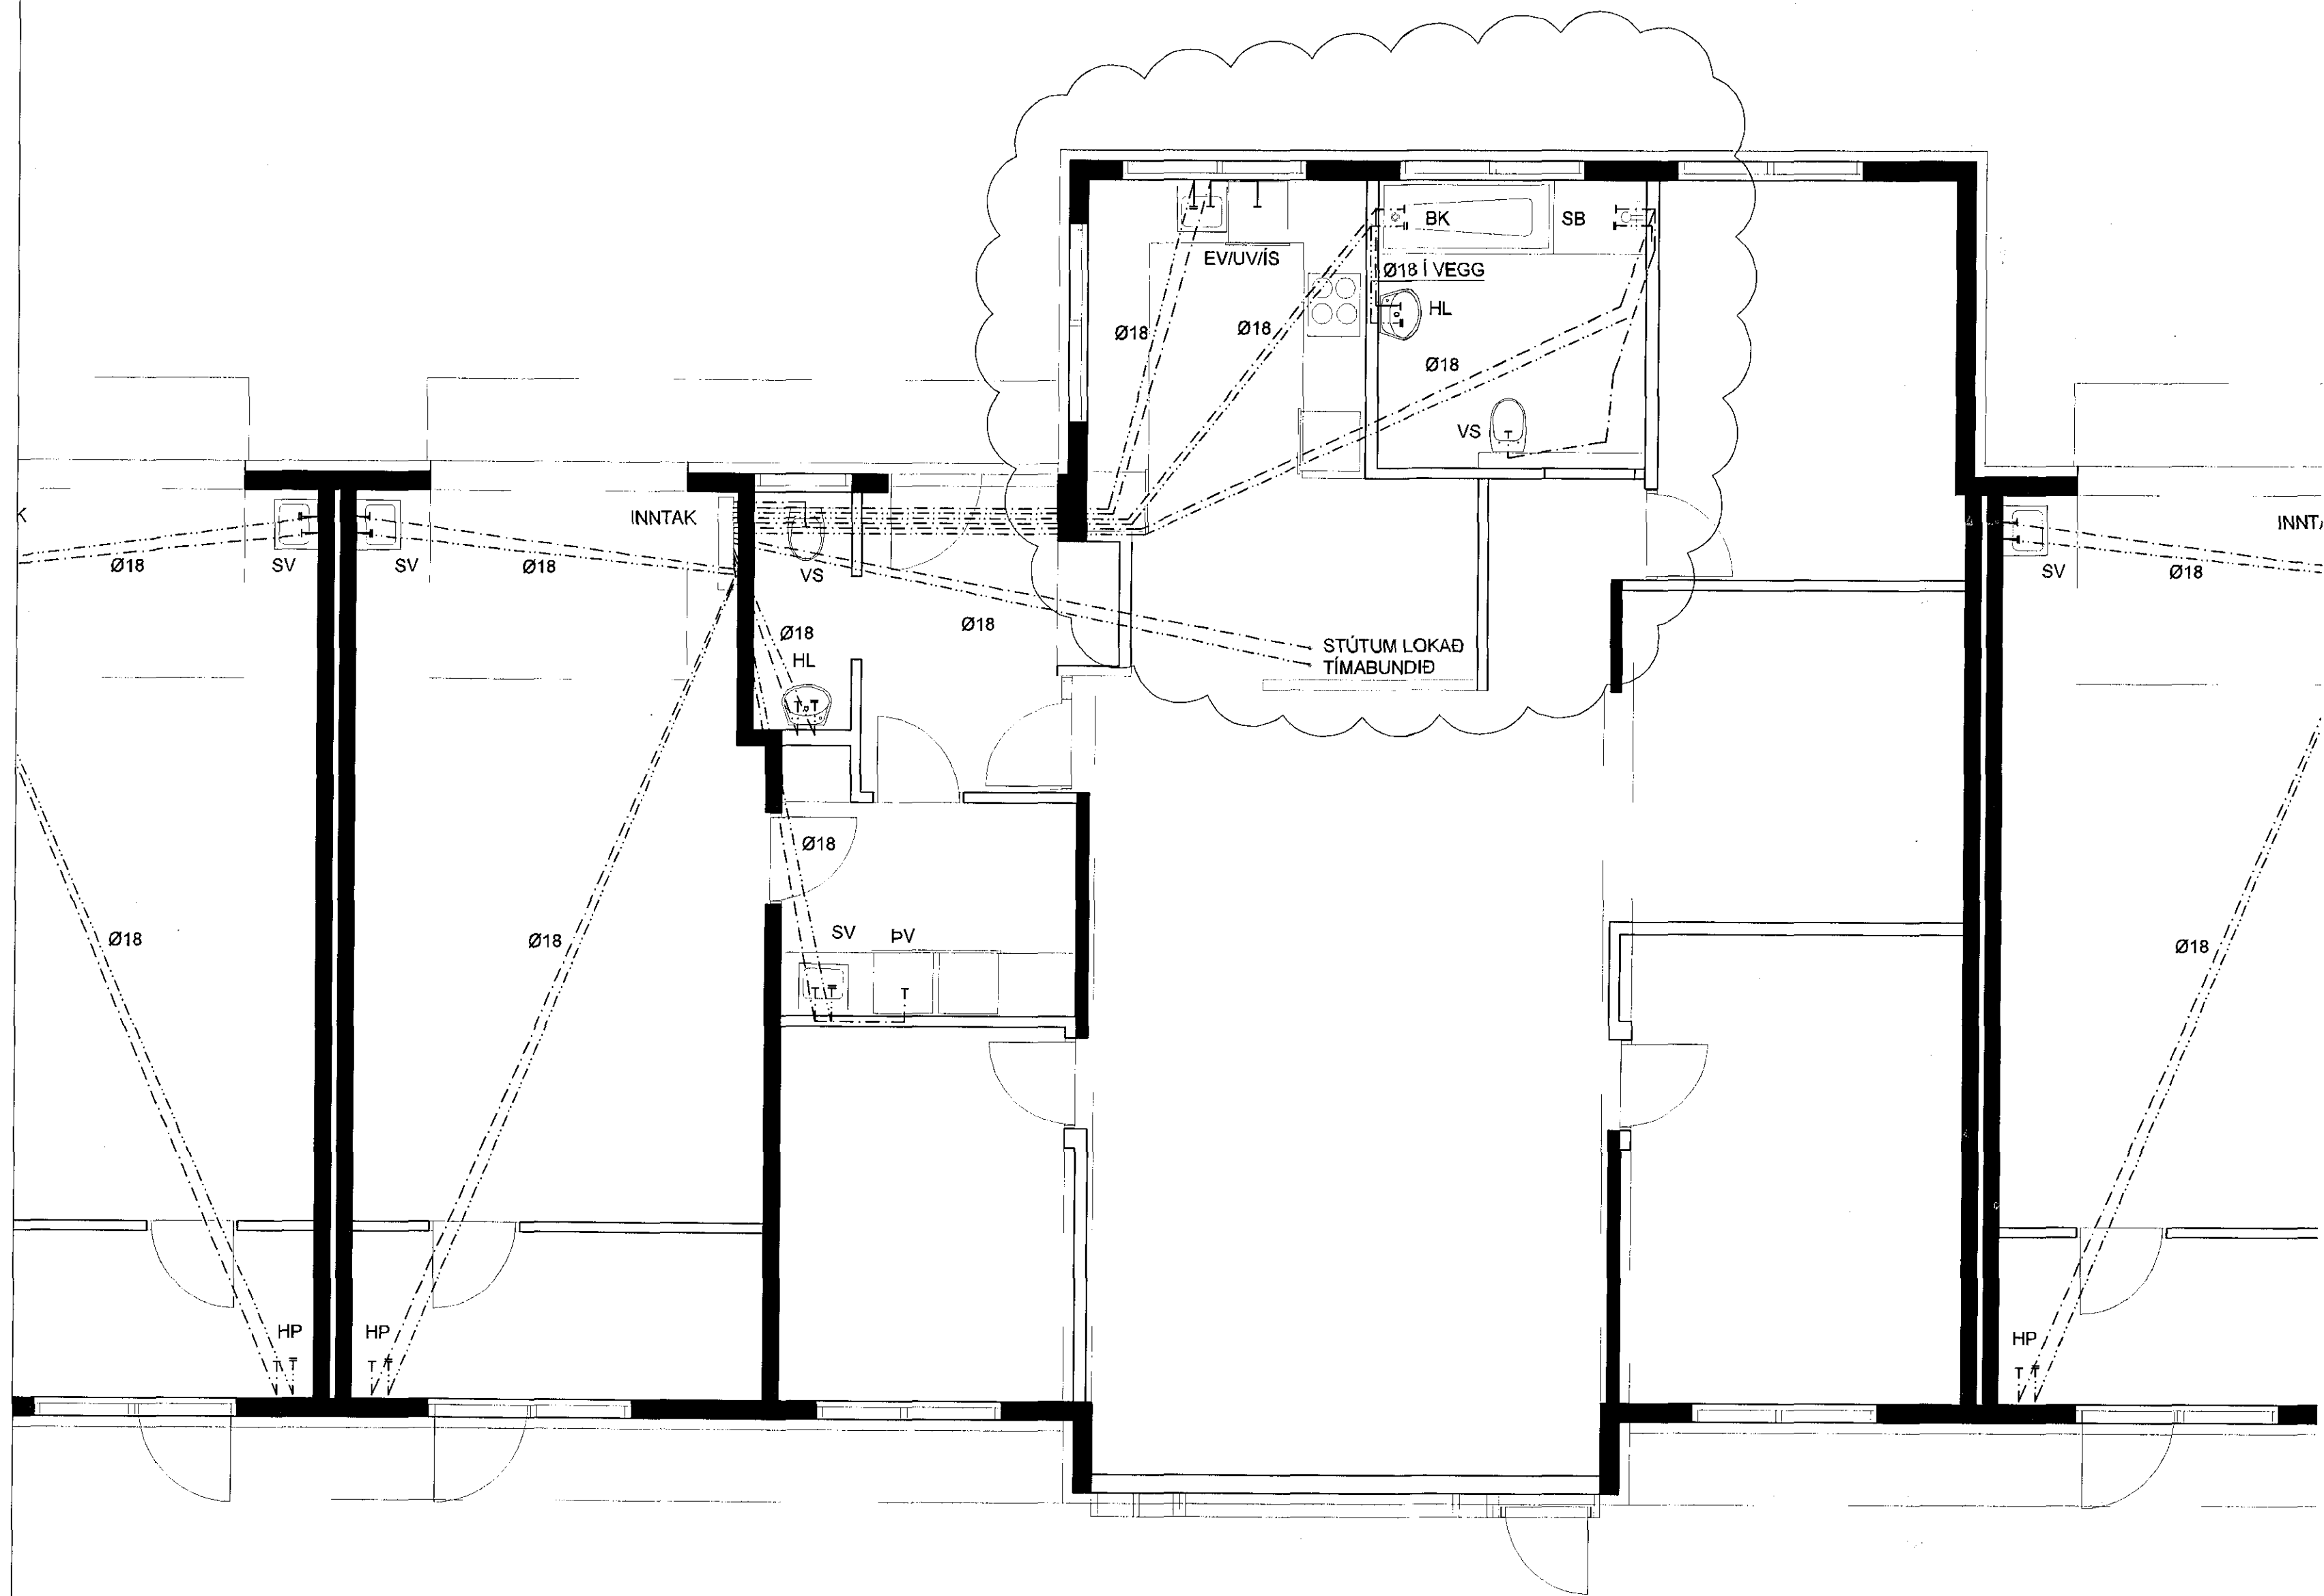

SKÝRINGAR:

ALLT EFNI OG VINNA SKAL VERA Í SAMRÆMI
VIÐ VIÐKOMANDI REGLUGERÐIR
ALLT PÍPULAGNAEFNI SKAL VERA VOTTAD.

VATNSLAGNIR ERU ÚR AL-PEX RÖRUM.

VATNSLAGNIR ERU Í SVONEFNDU RÖR Í RÖR KERFI
OG ERU LAGÐAR UNDIR STEYPTA PLÖTU.

----- HEITT NEYSLUVATN
----- KALT NEYSLUVATN

- HL HANDLAUG
- VS VATNSSALERNI
- BK BÆÐKER
- SB STURTUBAÐ
- EV ELDHÚSVASKUR
- SV SKOLVASKUR
- UV UPPVOTTAVÉL
- ÞV ÞVOTTAVÉL
- HP HEITUR POTTUR
- ÍS ISSKÁPUR

Gudgeir Mognússon 2503773209

Haukur Margeirsson byggingarverkfræðingur
Verkfræðistofa - Suðurlandsbraut 8 - 108 Reykjavík
Sími 562 2234 - GSM 699 8260 - Fax 552 3090
kt. 070249 3919 - netfang: haukurm@simnet.is

Haukur M.
A BREYTT 18.02.16. ELDHÚSI OG BAÐI BREYTT. HM.

VERKHEITI	HNOÐRAVELLIR 46-50, HAFNARFJÖRÐUR		
HEITI TEIKN.	NEYSLUVATN GRUNNMYND 2/3		
HANNAÐ	HM	DAGS.	AGÚST, 2007
TEIKNAD	ÞM	KVAREI	1:50
VERKNR.			070705
TEIKN. NR.			305A

ÚTGÁFA	DAGS.	TEIKNAD	BREYTINGAR
A	18.02.16	HM	ELDHÚSI OG BAÐI BREYTT