

**Skýringar:**

Almennar skýringar sjá teikningu L-00-00.




**KERFISLÝSING**

Loftræsismæður fyrir verslunar- og þjónusturými verða í loftum 1.hæðar.

Loftinntak verður undir þöskskyggni 1.hæðar. Afkast verður á þaki.

Útsög frá eldhúshöfum í vinnslueldhúsum verður aðgreint frá öðru útsögi og leitt í sérstaklega eldvörðum stökk upp um þak.

Eldvarmalokur eru á stökkum frá eldhúshöfum þar sem þeir fara úr verslunar- og þjónusturýmum, og yfir í stíghús.

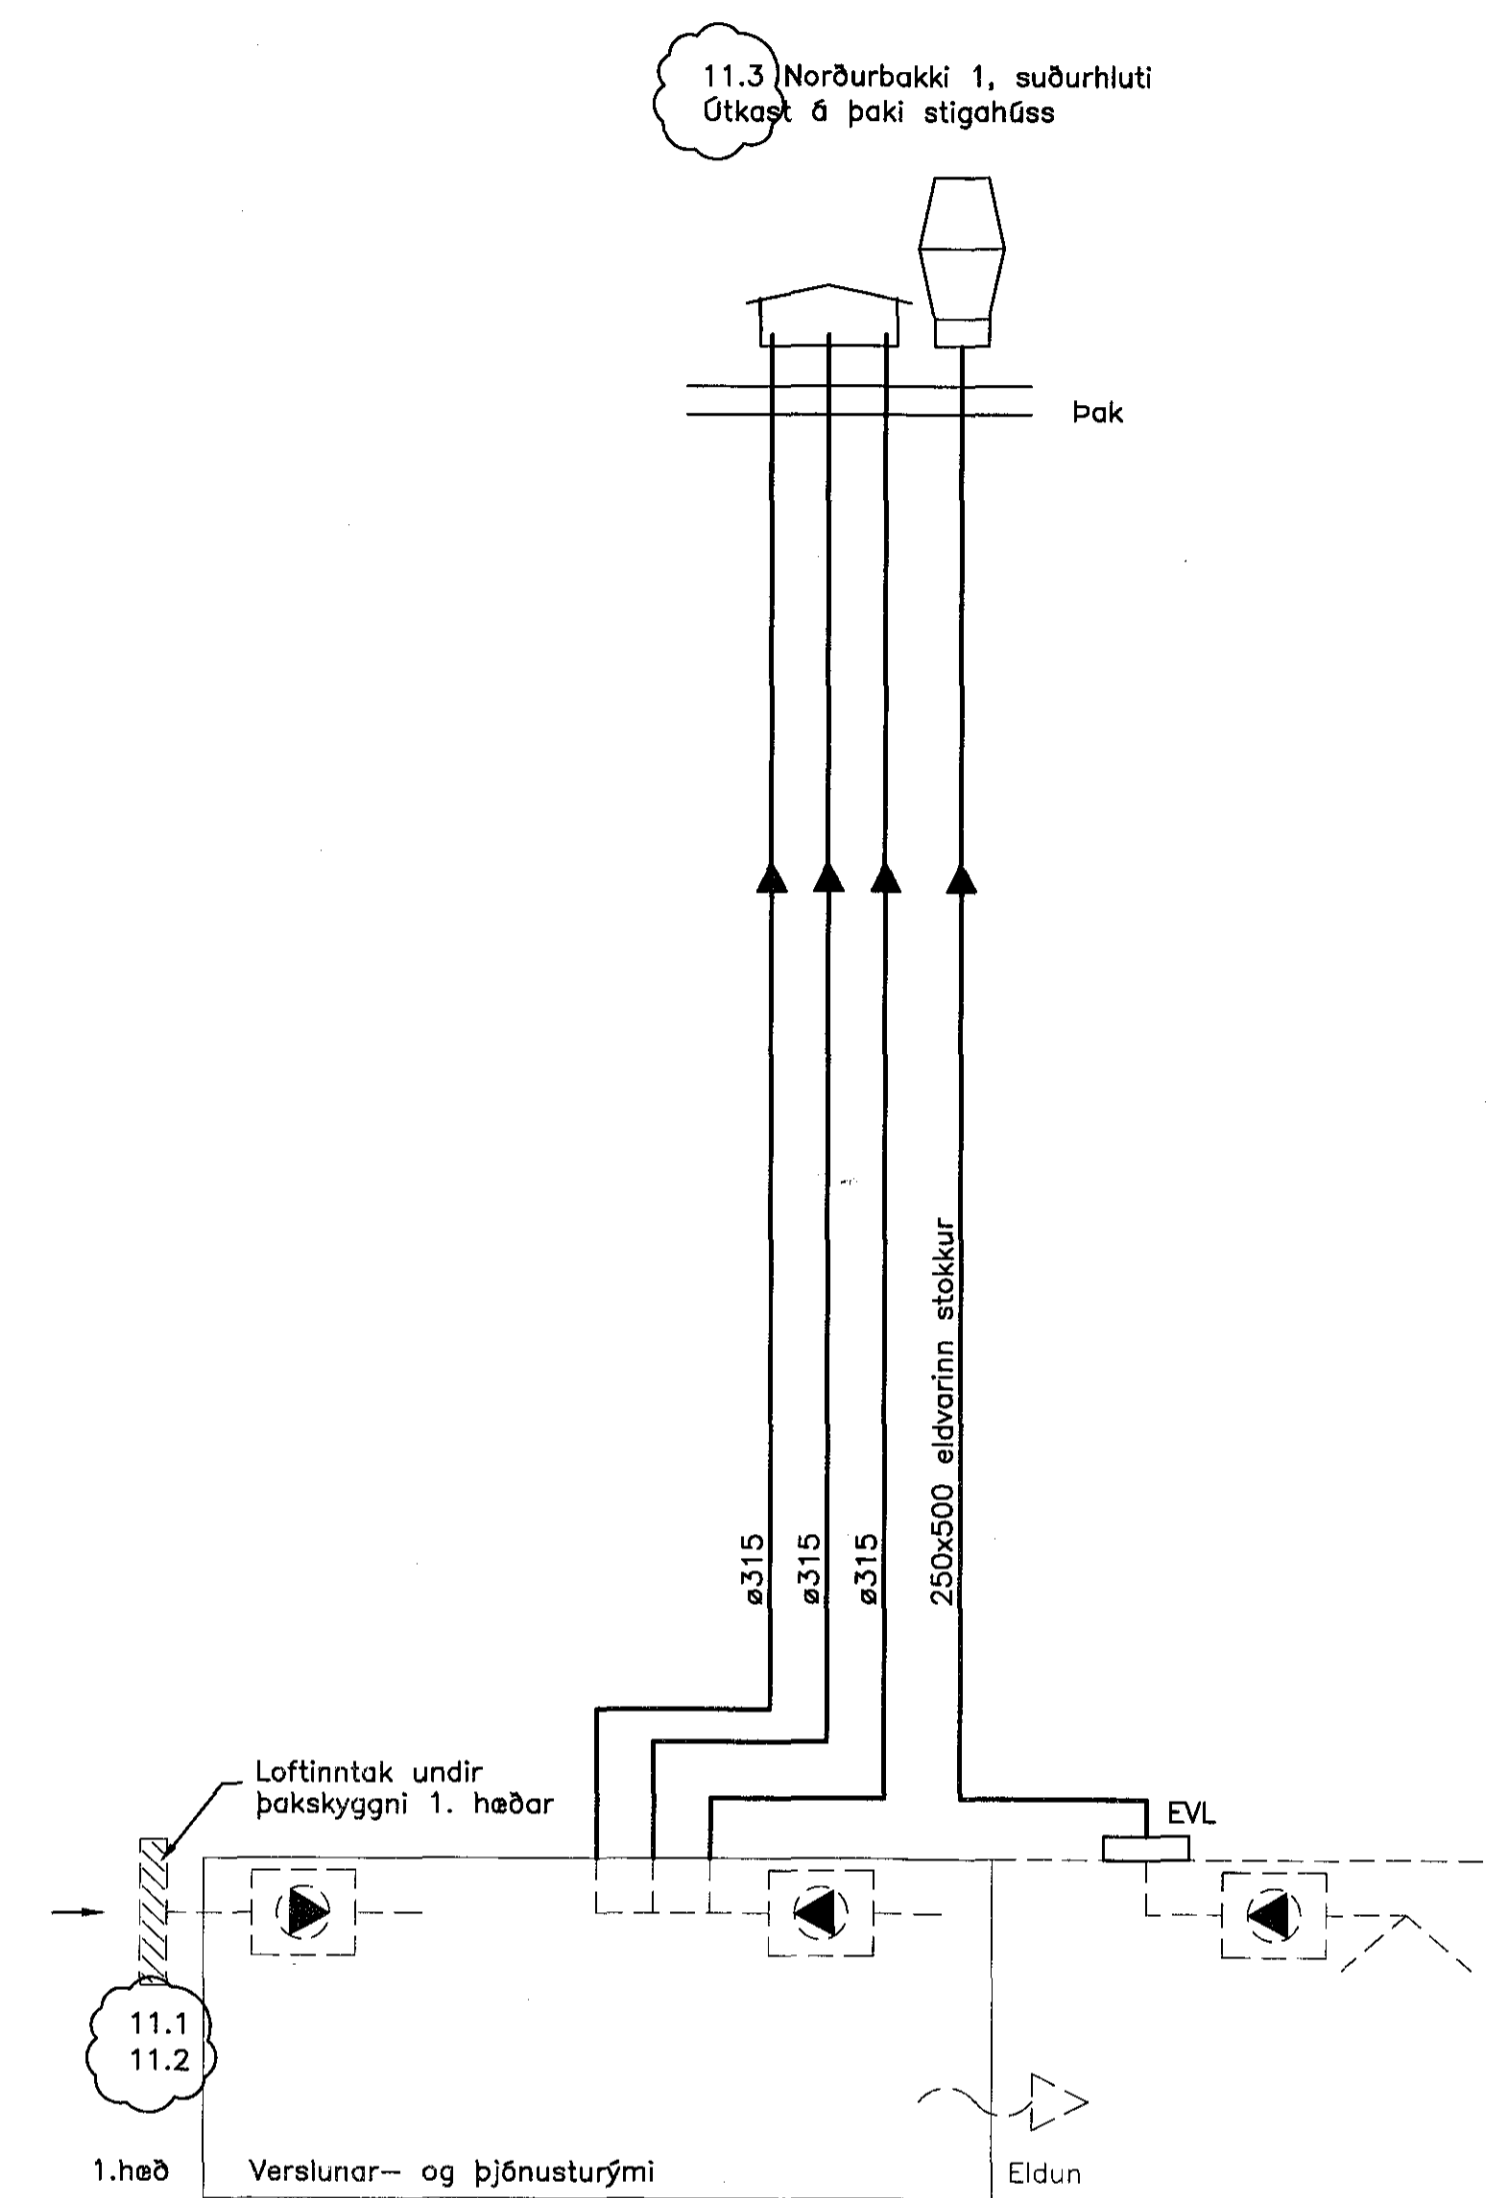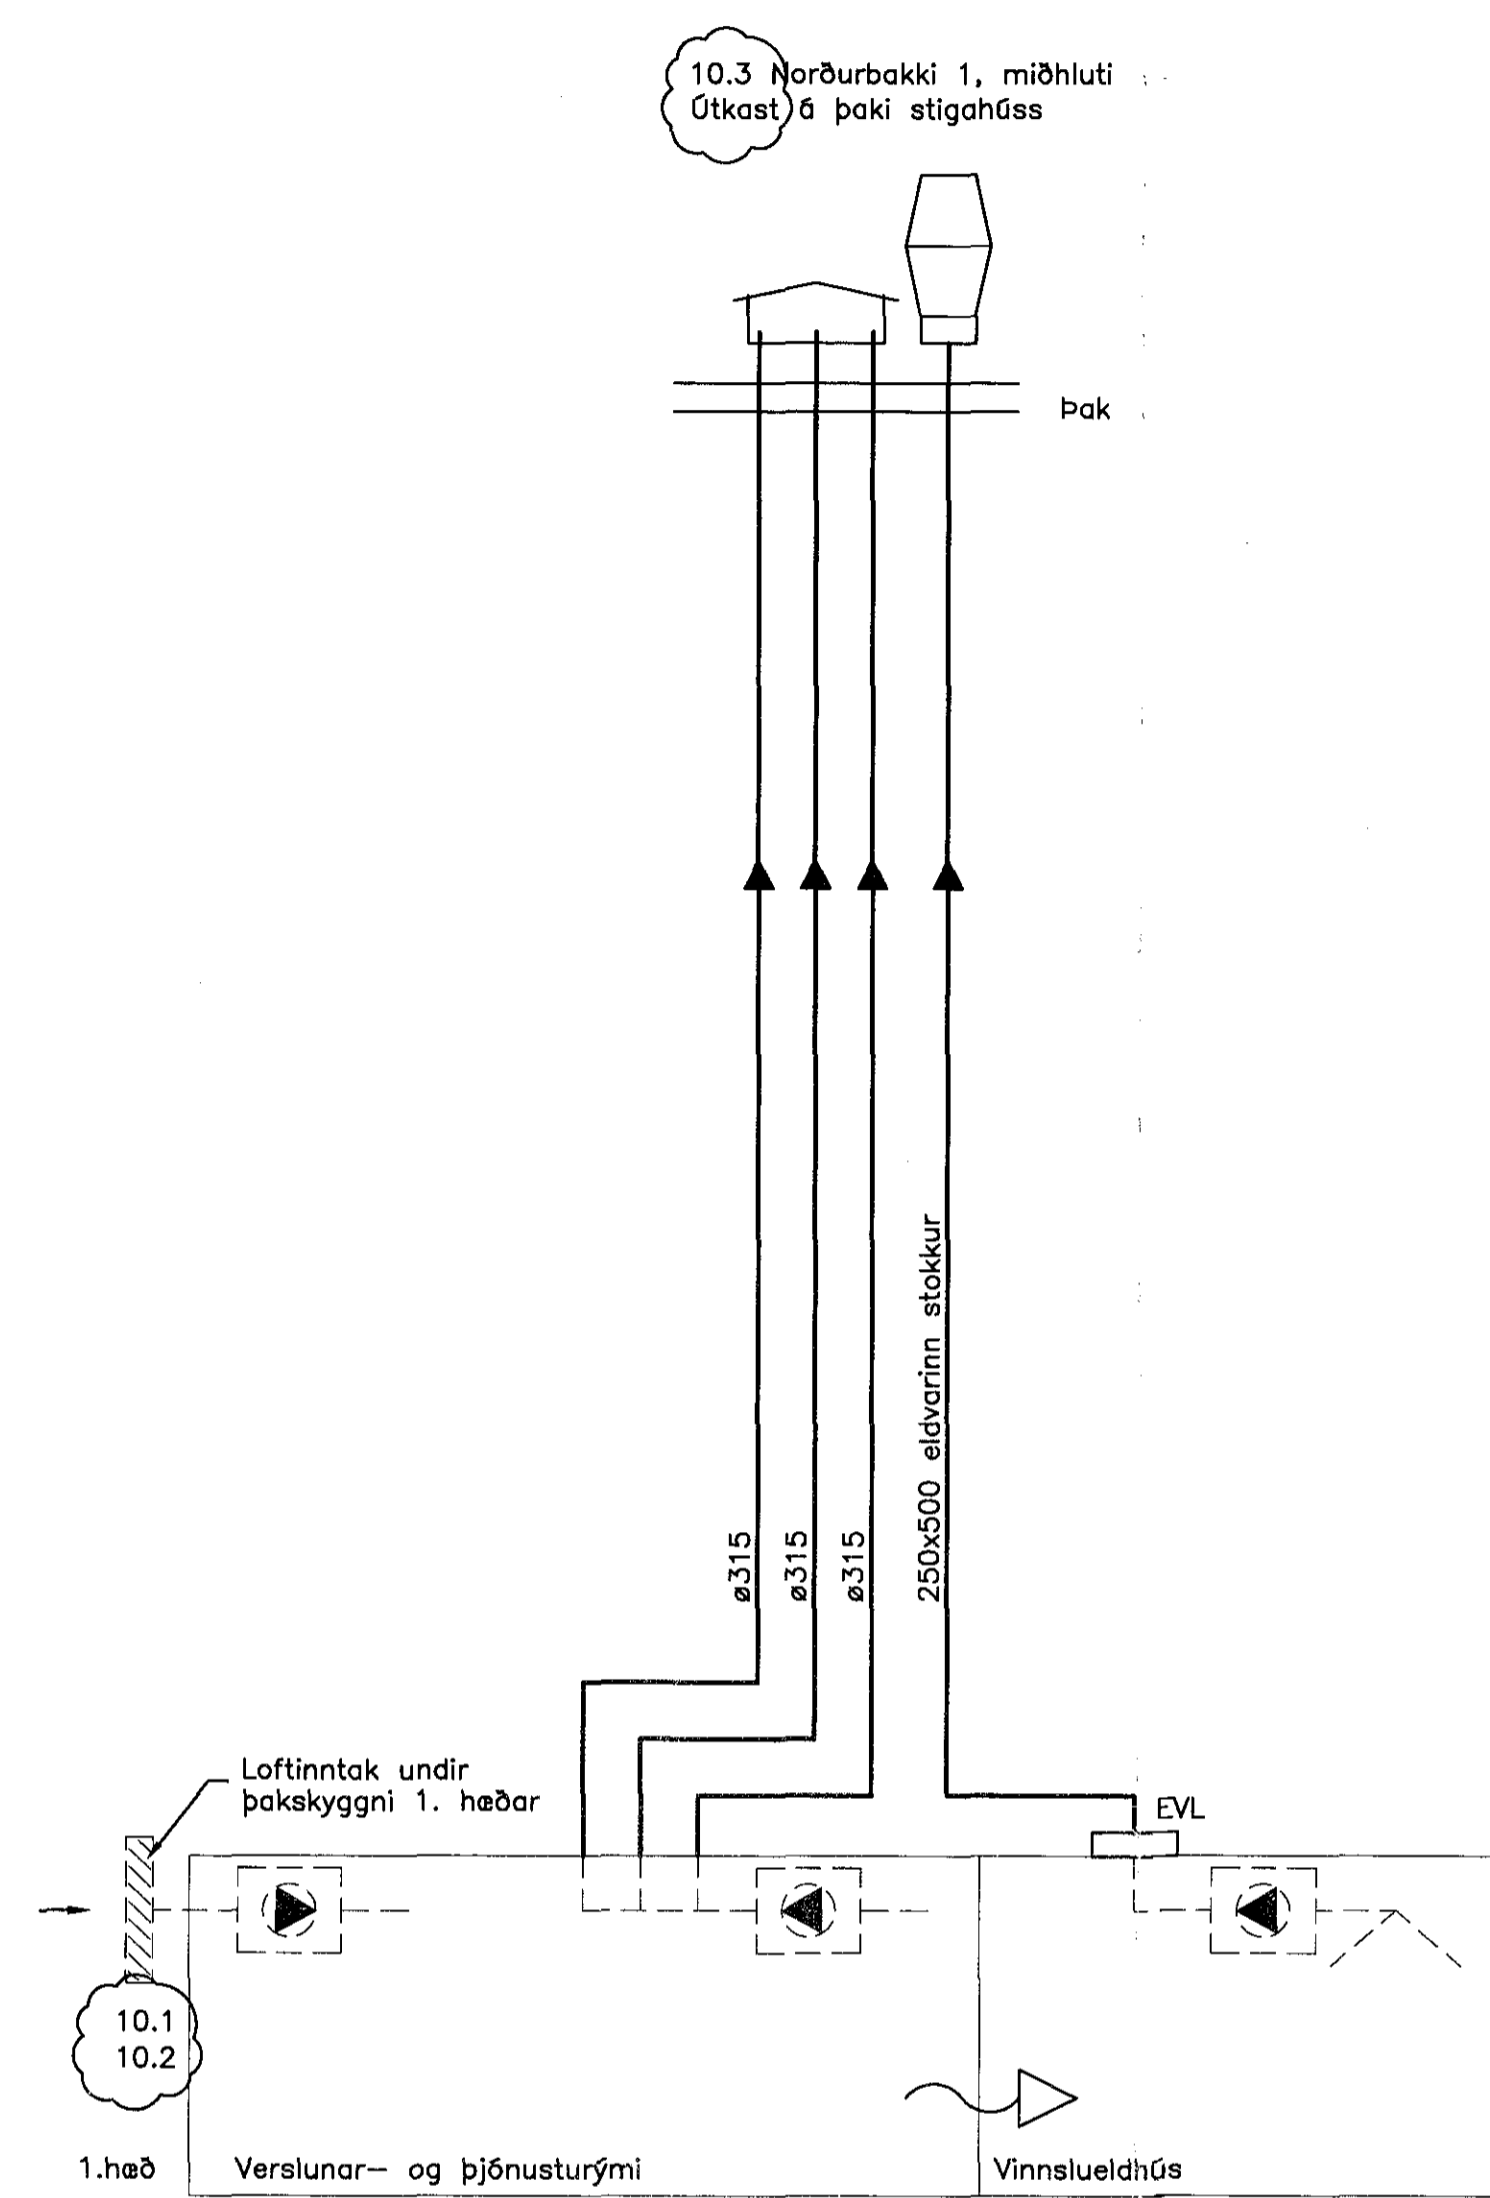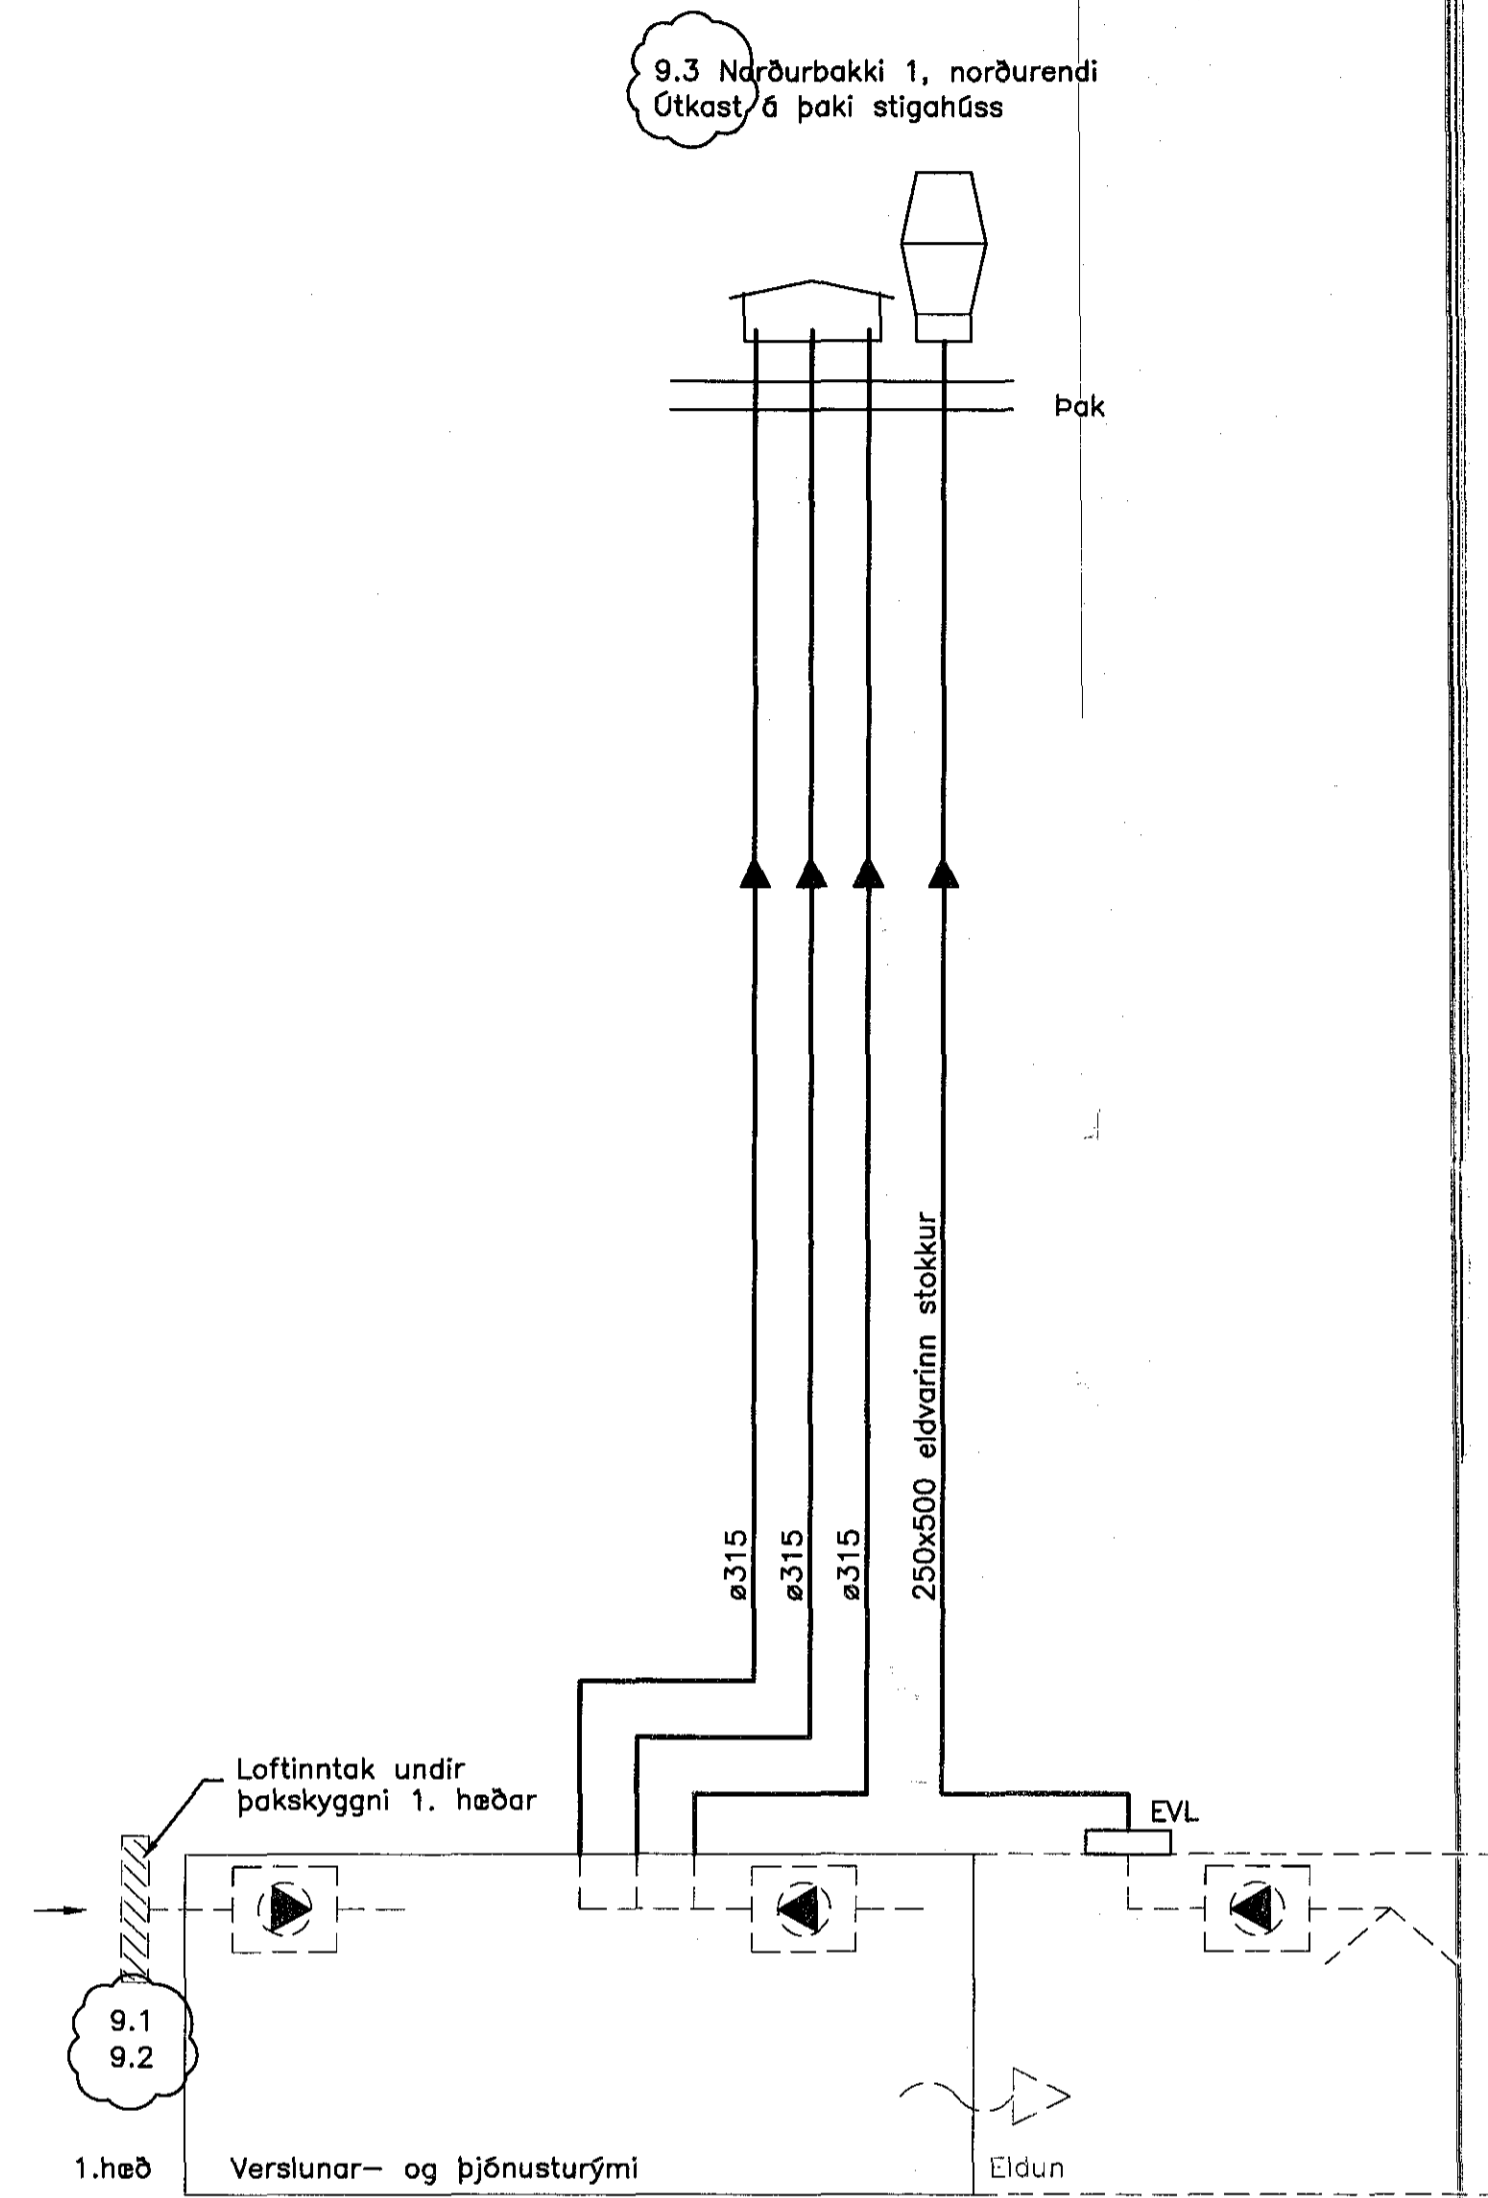

H Lofttæsing í verslunar- og þjónusturými  
LOFTRÆSIKERFI-9-10-11

*[Signature]*  
Kl. 090954-2459

A	30.04.07	GP-G	HÖ	GAM
Kerfismyndir númeraðar				
ÚTGÁFA	DAGSETNING	TEIKNAD	YFRIFARID	SAMÞYKKT
EDU BREYTINGAR				
HANNAÐ:	S&J	DAGS.:	09.11.2005	
TEIKNAD:	S&J	KVARD:	-	
YFRIF.:		VERK NR.:	5275	
SKRÁ:	I-91-01.dwg	TEIKN.NR.:	L-91-06	
SAMP.:	090954-2459			

FRUMSTÆRD BLAÐS A1  
BLAÐSTÆRD A3, MINNKUN 1:2

**Norðurbakki 1 og 3**

Lofttæsikerfi - Kerfismynd VI  
Norðurbakki 1, lofttæsikerfi í  
verslunar- og þjónusturýmum



BORGARTÓN 17 - 105 REYKJANÍK NETFANG: fjarhitun@fjarhitun.is  
SÍMI 562 8955 - FAX 562 8950 VEFSDA: www.fjarhitun.is  
KENNITALA: 700186-1649