


PRENTAD 22. mars 2016 19:48:04

LAGNIR 2. HÆÐAR

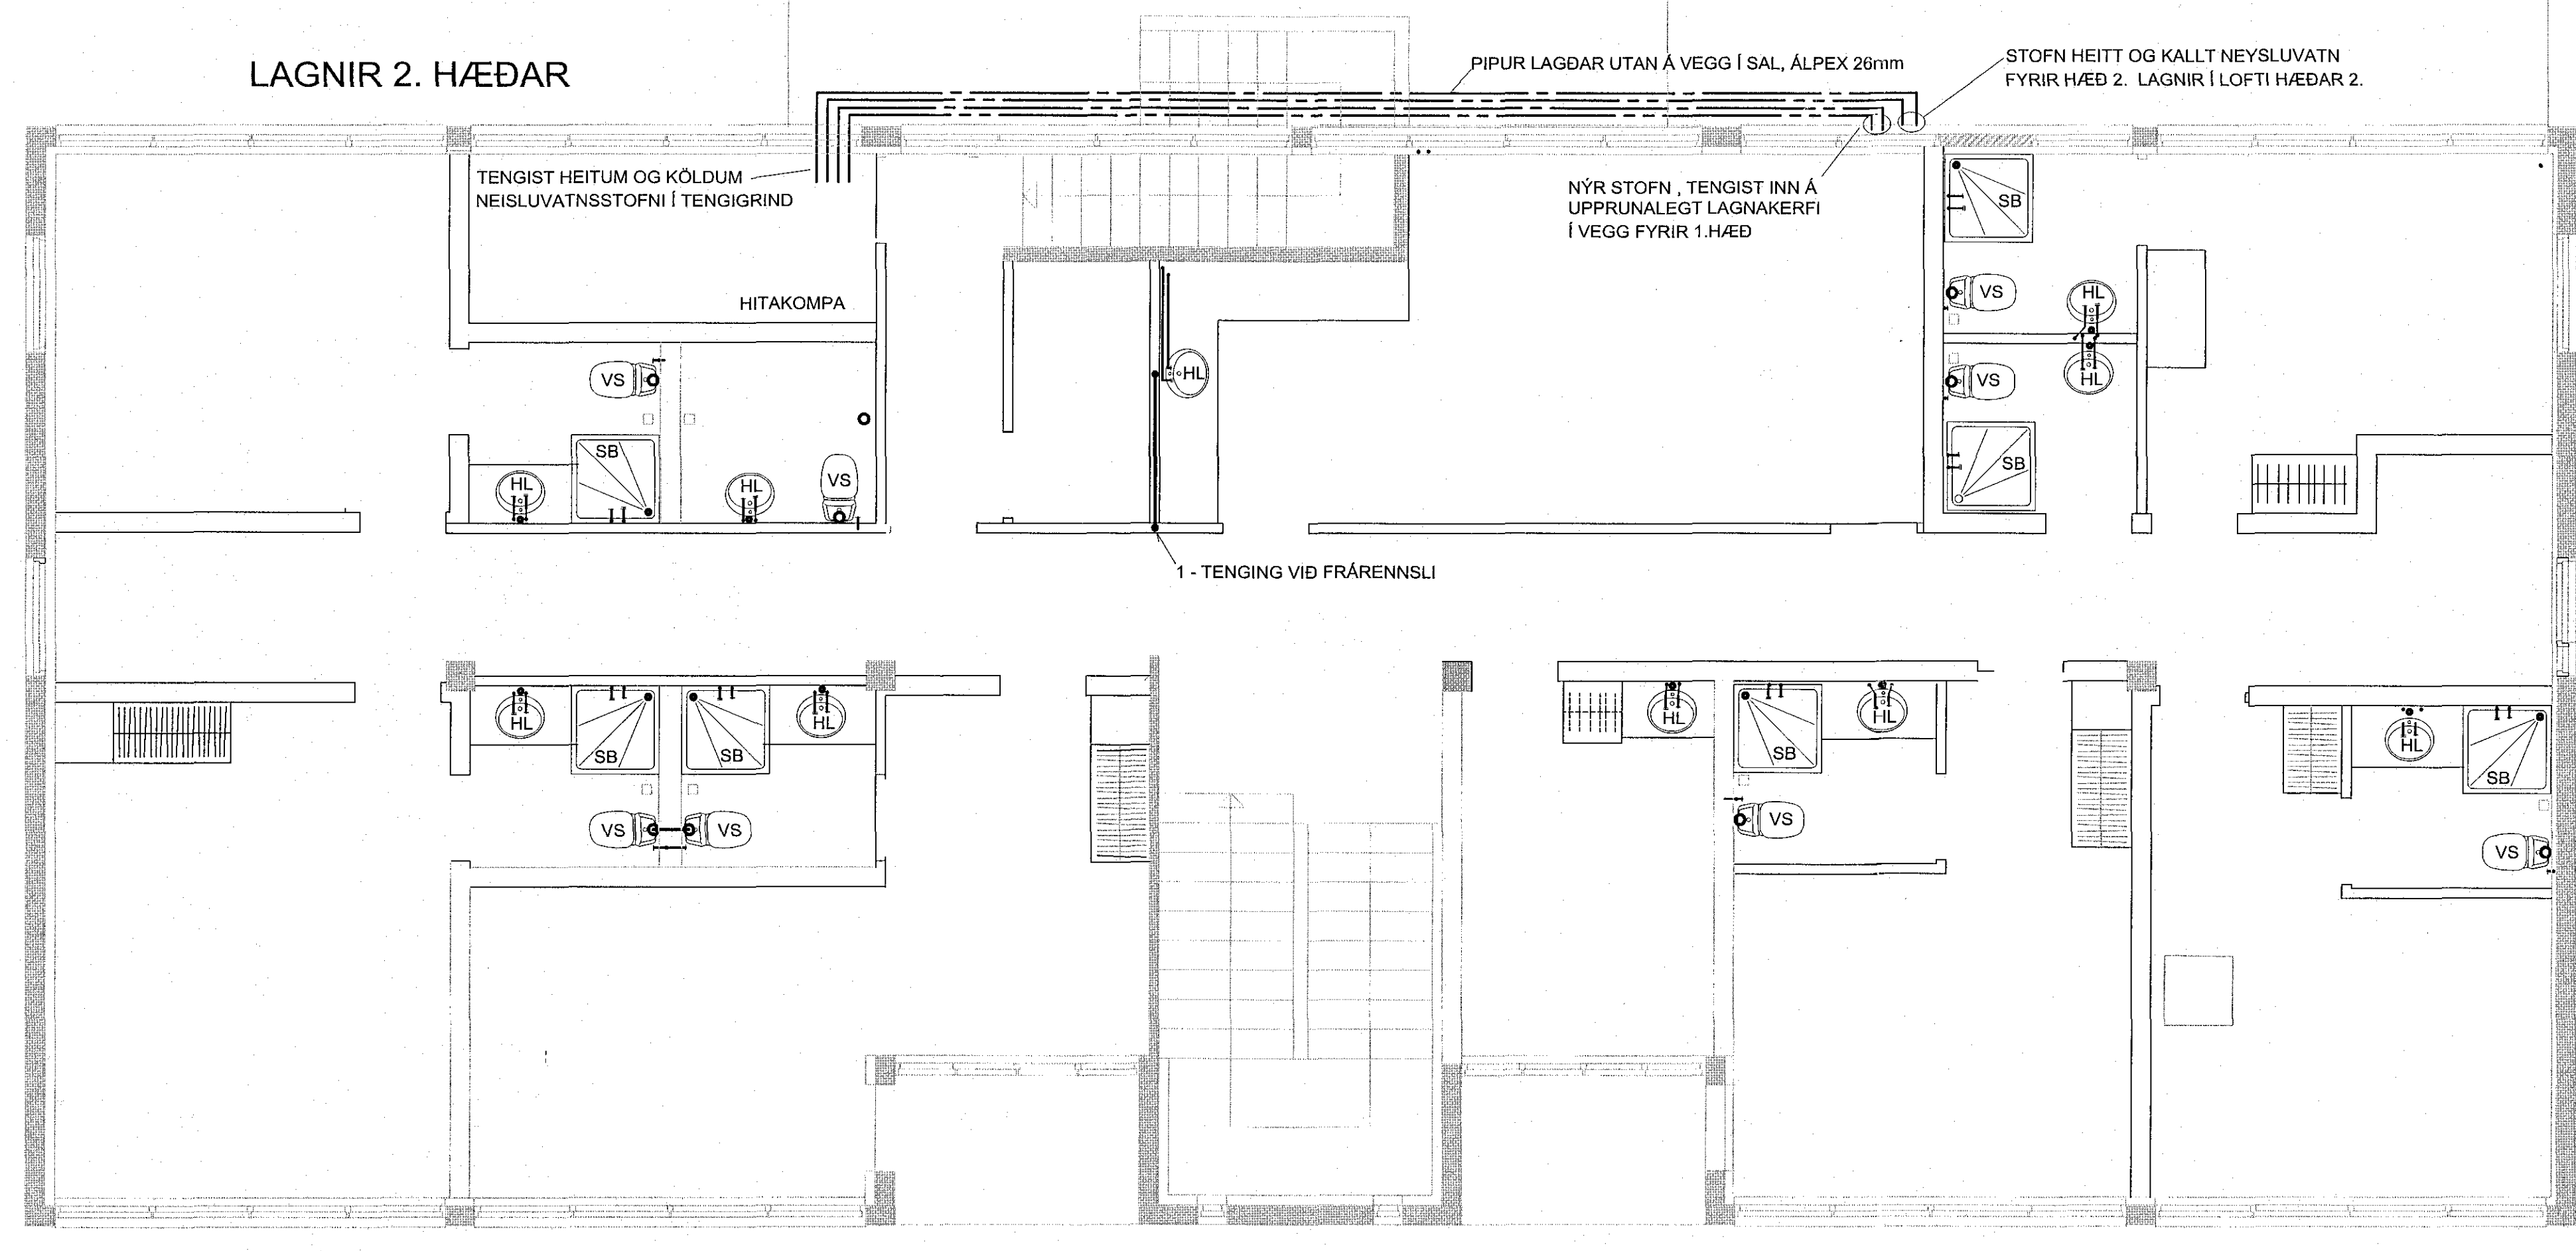

Samþykkt þann
18 APR 2016
Byggingarfulltrúinn í Hafnarf. F.h. Sigurður Steinar Jónsson

ALMENNAR SKÝRINGAR

1 - TENGING VID FRÁRENSLI VID UPPRUNALEGAR LAGNIR Í HÚSI.
ELDRI FRÁRENSLISLAGNIR ERU Á TEIKNINGU MERKTA
*Grunnmynd 1.hæðar skrifstofudús.
Lagnir í grunn" SKRÁARNUMER "Bæjarhraun_24_001"

SKÝRINGAR Á MERKINGUM

- FRÁRENSLI
- NEISLUVATN, KALT
- NEISLUVATN, HEITT
- GEGNUMTAK PLOTU FYRIR NEISLUVATN
- 50mm GEGNUMTAK PLOTU
- 100mm GEGNUMTAK PLOTU
- SB: STURTUBAÐ
- HL: HANDLAUG
- VS: SALERNI

LAGNAEFNI FRÁRENSLIS

ALLT LAGNAEFNI FRÁRENSLIS SKAL VERA AF GERÐINI RAUPIANO PLUS HLJÓÐEINANGRANÐI SETTAR SAMAN Í MÚFFUM MED GÚMMI HRINGJUM.
FRÁRENSLI, STOFNLAGNIR ERU 100 mm
FRÁRENSLI, FRÁ SALERNI ERU 100 mm
FRÁRENSLI, HANDLUG ERU 50 mm
FRÁRENSLI, STURTU ERU 50 mm
FRÁRENSLISLAGNIR SKULU HAFA EINHALLA AD LÁGMARKI 20 ‰



LAGNAEFNI NEISLUVATNS

NEISLUVATN, STOFNLAGNIR ERU 26 mm ALPEX
NEISLUVATN, GREINAR Í HANDLAUGAR 16 mm ALPEX
NEISLUVATN, GREINAR Í STURTU 20 mm ALPEX
ALPEX LAGNIR ERU SETTAR SAMAN MED PRESS FITTINGS

LOKAR

STOPPLOKAR SKULU VERA KÚLU- EDA RENNILOKAR GERÐIR FYRIR KALT OG 80°C HEITT NEISLUVATN, GERÐA FYRIR INNANHJÓSSLAGNIR MED 1MPA ÞRYSTIÐOL VID 80°C. SÓMLU KRÖFUR ERU GERÐAR TIL TÆMILOKA OG EINSTREYMISLOKA OG ANNARA LOKA SEM KOMA Á NEISLUVATNSKERFID. STILLILOKAR SKULU VERA MED TENGINGU FYRIR RENNISLISMÆLI. ÞEIR SKULU VERA MED KVARÐA OG HÆGT SKAL VERA AD FASTSTILLA HÁMARKSSTILLINGU, EINNIG SKAL VERA HÆGT AD NOTA PÁ SEM STOPPLOKA.

LAGNIR UNDIR LOFTI 1.HÆÐAR

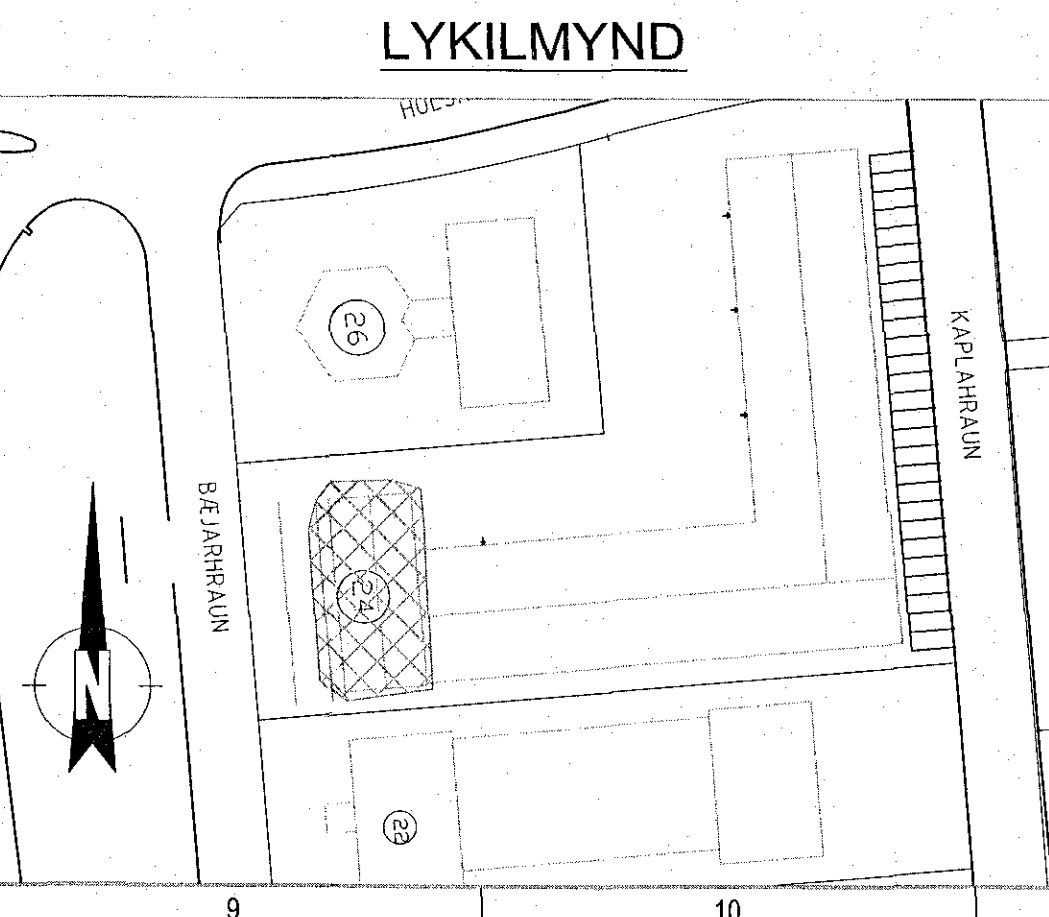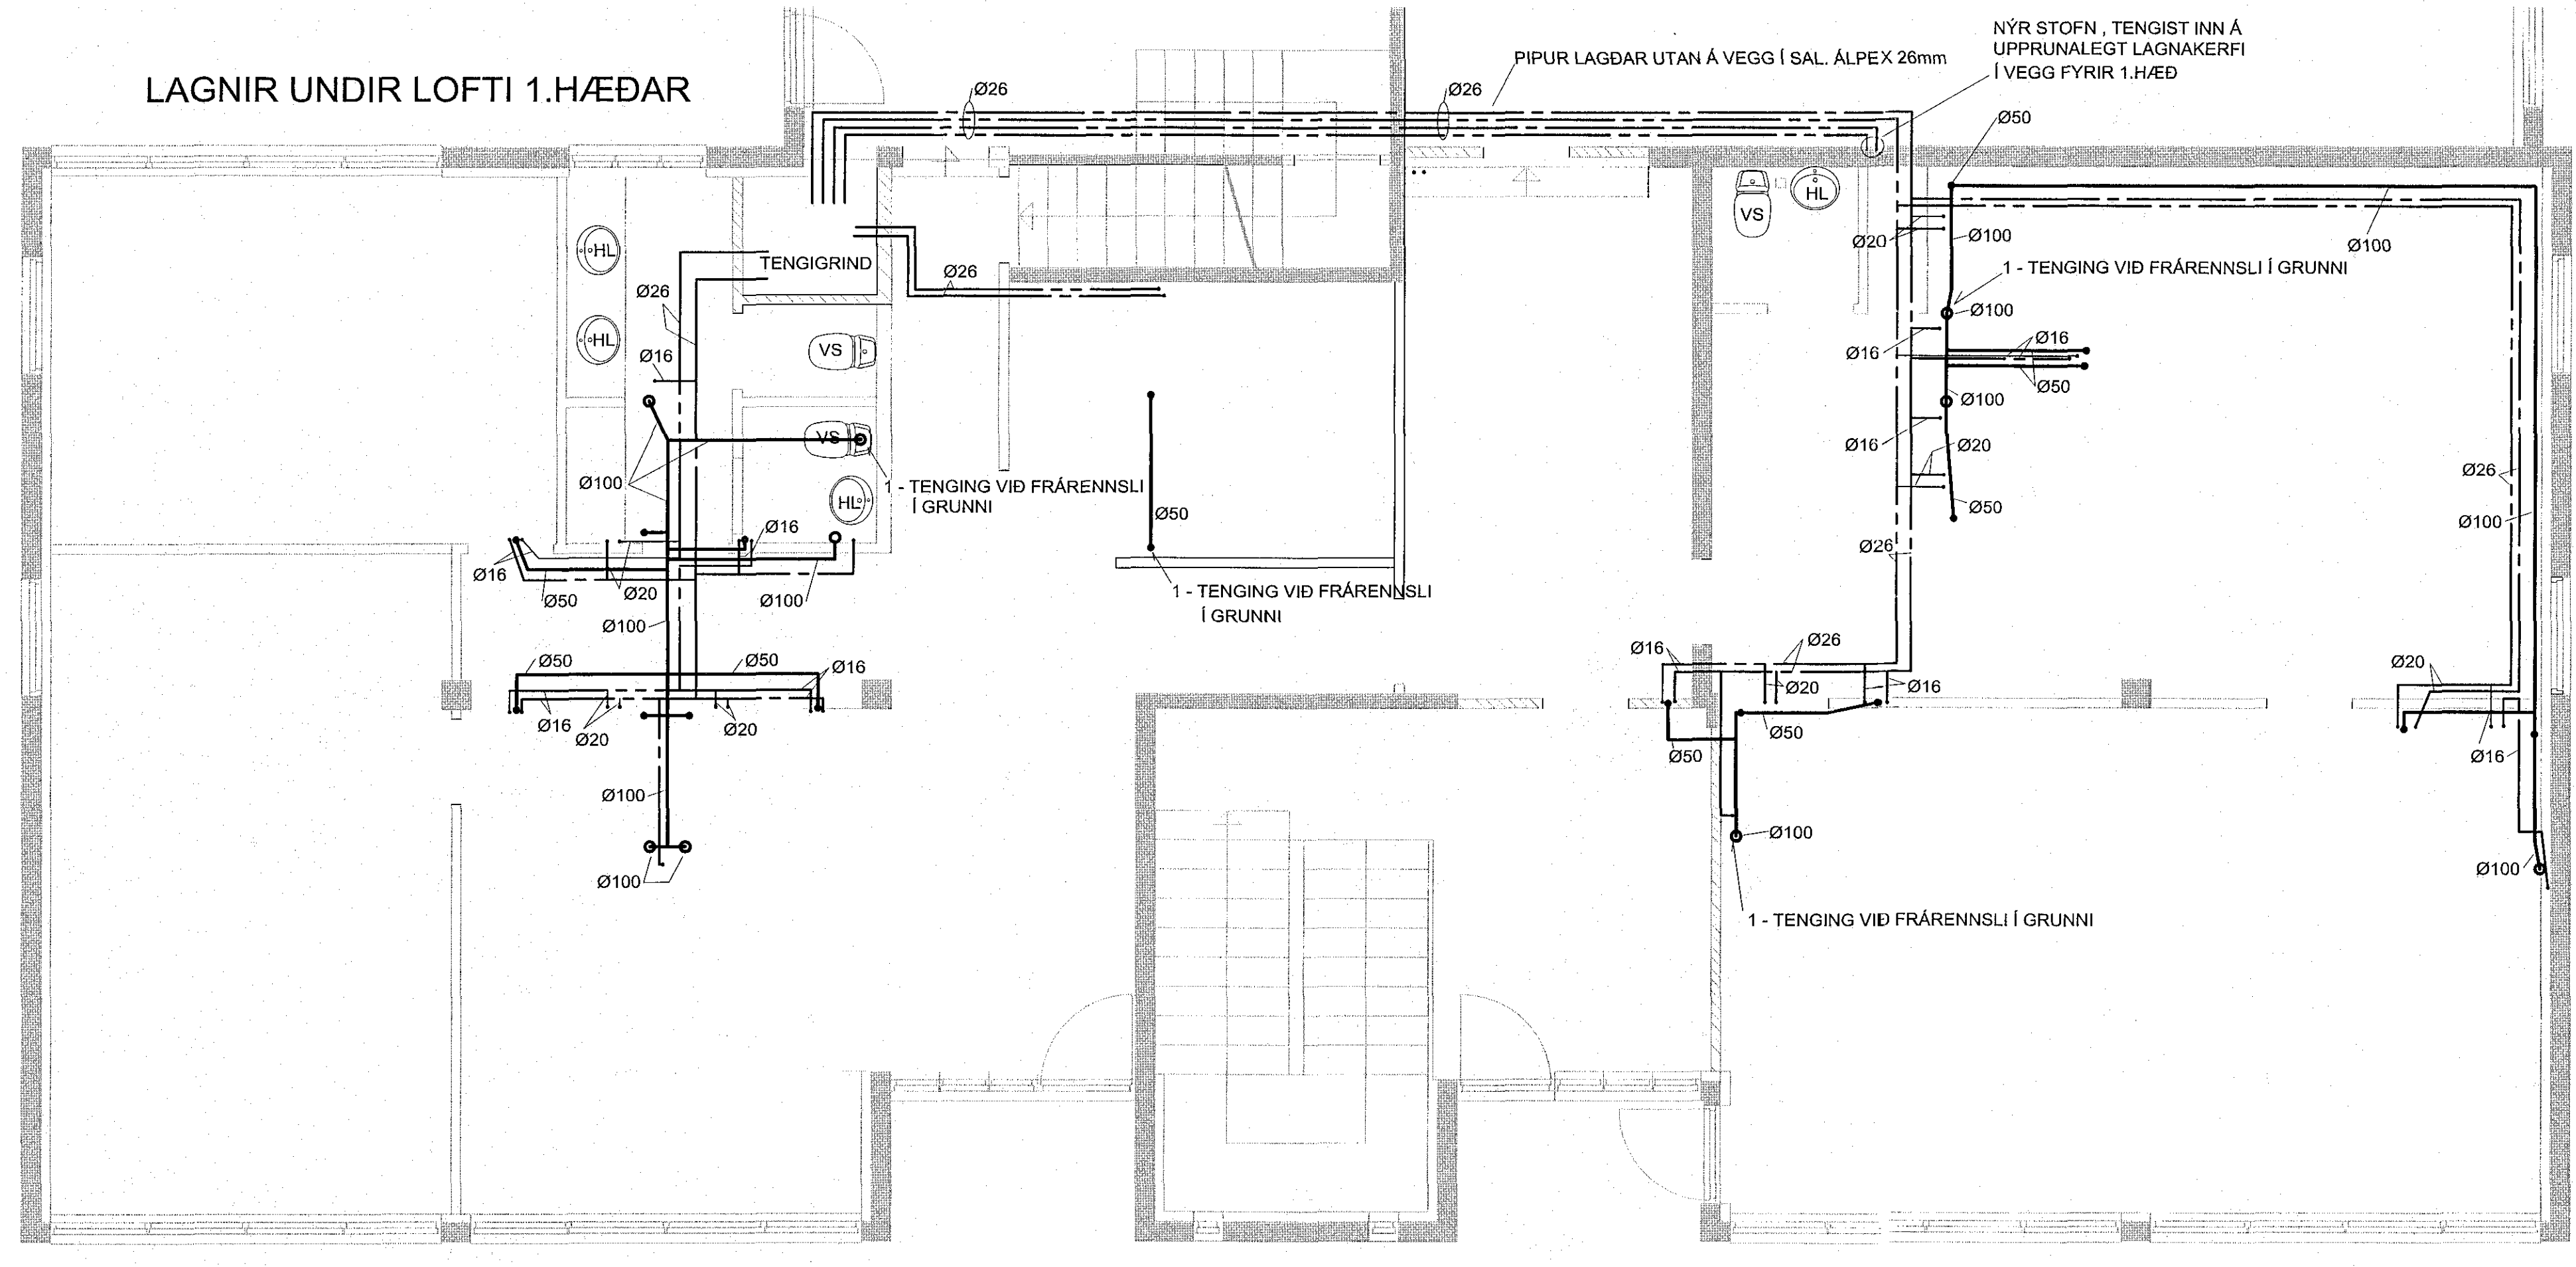

ÚTGÁFUFERILL			
NR.	DAGS.	SKÝRINGAR:	HA: YF: SB:
B1	21.03.2016	REYNDARTEIKNING	GÖS PB
DAGS UNDRSKRIFTAR: <i>31.03.2016</i>			
HAFNARFJÖRÐUR: <i>Sigurður Steinar Jónsson</i>			
GRENSÁSVEGI 1, 108 REYKJAVÍK, Sími: 422 3000, FAX: 422 3001 VEFANG: www.mannvit.is NETFANG: mannvit@mennvit.is			
HEITI VERKS:			
Route 1 Guesthouse BÆJARHRAUN 24 220, HAFNARFJÖRÐUR			
HEITI TEIKNINGAR:			
HEITT OG KALT VATN AD TÆKJUM HÆÐ 2. FRÁRENSLISLAGNIR 2. HÆÐAR LAGNIR LAGÐR UNDIR LOFTI 1. HÆÐAR			
DAGS:	HANNAÐ / TEIKNAR:	TEIKNINGANUMER:	
12.02.2016	GÖS	V100	
MKV:	YFIRFAR:		
1:50	A1		
SAMÞYKKT / KT:			VERKNUMER:
			3.151.286
			UTGÁFA:
			B1

TAUVISDAG, S.S. 11.03.2016 15:48:04